

岩手県立宮古商工高等学校及び岩手県立宮古水産高等学校 校舎新築(建築)工事

(建築意匠)

整理番号	図面番号	図面名称	縮尺	整理番号	図面番号	図面名称	縮尺	整理番号	図面番号	図面名称	縮尺	整理番号	図面番号	図面名称	縮尺	整理番号	図面番号	図面名称	縮尺
001	A-001	共通設計概要書	-	051	A-214	矩計図-14	1/50	101	A-608	外断熱詳細図	図示	001	EV-001	昇降機設備特記仕様書-1	-	001	G-001	外構施設平面図	1/500
002	A-002	共通特記仕様書-1	-	052	A-215	矩計図-15	1/50	102	A-609	アルミハニカム庇詳細図-1	図示	002	EV-002	昇降機設備特記仕様書-2	-	002	G-002	外構施設断面図	1/200
003	A-003	共通特記仕様書-2	-	053	A-301	1階平面詳細図_北	1/100	103	A-610	アルミハニカム庇詳細図-2	図示	003	EV-003	昇降機設備図-1	-	003	G-003	外構施設詳細図	図示
004	A-004	共通特記仕様書-3	-	054	A-302	1階平面詳細図_南	1/100	104	A-611	煙突詳細図	図示	004	EV-004	昇降機設備図-2	-	004	G-004	擁壁展開図	図示
005	A-005	共通特記仕様書-4	-	055	A-303	2階平面詳細図_北	1/100	105	A-612A	連絡歩廊詳細図-1	1:100	005	EV-005	昇降機設備図-3	-	005	G-005	L型擁壁構造図・配筋図-1	1/50
006	A-006	共通特記仕様書-5	-	056	A-304	2階平面詳細図_南	1/100	106	A-612B	連絡歩廊詳細図-2	1:100	006	EV-006	昇降機設備図-4	-	006	G-006	L型擁壁構造図・配筋図-2	1/50
007	A-007	共通特記仕様書-6	-	057	A-305	3階平面詳細図_北	1/100	107	A-613	プレハブ冷凍庫・冷蔵庫詳細図-1(参考図)	図示	007	EV-007	昇降機設備図-5	-	007	G-007	L型擁壁構造図・配筋図-3	1/50
008	A-008	建築工事特記仕様書-1	-	058	A-306	3階平面詳細図_南	1/100	108	A-614	プレハブ冷凍庫・冷蔵庫詳細図-2(参考図)	図示	008	EV-008	昇降機設備図-6	-	008	G-008	L型擁壁構造図・配筋図-4	1/50
009	A-009	建築工事特記仕様書-2	-	059	A-307	4階平面詳細図_北	1/100	109	A-615	断熱範囲図-1	1/200					009	G-009	雨水排水計画平面図	1/500
010	A-010	建築工事特記仕様書-3	-	060	A-308	4階平面詳細図_南	1/100	110	A-616	断熱範囲図-2	1/200					010	G-010	雨水排水配断面図-1	図示
011	A-011	建築工事特記仕様書-4	-	061	A-309	屋上平面詳細図_北	1/100	111	A-617	断熱範囲図-3	1/200					011	G-011	雨水排水配断面図-2	図示
012	A-012	建築工事特記仕様書-5	-	062	A-310	屋上平面詳細図_南	1/100	112	A-618	断熱範囲図-4	1/200					012	G-012	雨水排水施設詳細図	図示
013	A-013	建築工事特記仕様書-6	-	063	A-311	コア詳細図-1	1/50	113	A-619	断熱範囲図-5	1/200					013	G-013	防災計画平面図・詳細図	1/500
014	A-014	建築工事特記仕様書-7	-	064	A-312	コア詳細図-2	1/50	114	A-620	防水範囲図-1	1/200								
015	A-015	建築工事特記仕様書-8	-	065	A-313	コア詳細図-3	1/50	115	A-621	防水範囲図-2	1/200								
016	A-016	建築工事特記仕様書-9	-	066	A-314	コア詳細図-4	1/50	116	A-622	防水範囲図-3	1/200								
017	A-017	共通事項・凡例	-	067	A-401	1階天井伏図	1/200	117	A-623	防水範囲図-4	1/200								
018	A-018	仕上表-1	-	068	A-402	2階天井伏図	1/200	118	A-624	防水範囲図-5	1/200								
019	A-019	仕上表-2	-	069	A-403	3階天井伏図	1/200	119	A-701	外構サインキープラン	1:500								
020	A-020	仕上表-3	-	070	A-404	4階天井伏図	1/200	120	A-702	1階サインキープラン	1:200								
021	A-021	現況図	1/500	071	A-501	建具キープラン-1	1/200	121	A-703	2階サインキープラン	1:200								
022	A-022	敷地面積算定図	1/500	072	A-502	建具キープラン-2	1/200	122	A-704	3階サインキープラン	1:200								
023	A-023	面積算定図-1	1/300	073	A-503	建具キープラン-3	1/200	123	A-705	4階サインキープラン	1:200								
024	A-024	面積算定図-2	1/300	074	A-504	建具キープラン-4	1/200	124	A-706	サインリスト・サイン意匠図-1	図示								
025	A-025A	建築面積・地盤面算定図-1	1/400	075	A-505	建具表-1	-	125	A-707	サインリスト・サイン意匠図-2	図示								
026	A-025B	建築面積・地盤面算定図-2	1/400	076	A-506	建具表-2	-	126	A-708	サインリスト・サイン意匠図-3	図示								
027	A-101	配器図	1/500	077	A-507	建具表-3	-	127	A-709	サインリスト・サイン意匠図-4	図示								
028	A-102	ビット平面図	1/200	078	A-508	建具姿図-1	1/100	128	A-801	仮設計画図-1(参考図)	1/500								
029	A-103	1階平面図	1/200	079	A-509	建具姿図-2	1/100	129	A-802	仮設計画図-2(参考図)	1/500								
030	A-104	2階平面図	1/200	080	A-510	建具詳細図-1	図示	130	A-803	仮設計画図-3(参考図)	1/500								
031	A-105	3階平面図	1/200	081	A-511	建具詳細図-2	図示	131											
032	A-106	4階平面図	1/200	082	A-512	建具詳細図-3	図示	132											
033	A-107	屋上平面図	1/200	083	A-513	建具詳細図-4	図示	133											
034	A-108	立面図-1	1/200	084	A-514	建具詳細図-5	図示	134											
035	A-109	立面図-2	1/200	085	A-515	建具詳細図-6	図示	135											
036	A-110	立面図-3	1/200	086	A-516	建具詳細図-7	図示	136											
037	A-111	断面図	1/200	087	A-517	建具詳細図-8	図示	137											
038	A-201	矩計図-1	1/50	088	A-518	建具詳細図-9	図示	138											
039	A-202	矩計図-2	1/50	089	A-519	建具詳細図-10	図示	139											
040	A-203	矩計図-3	1/50	090	A-520	建具詳細図-11	図示	140											
041	A-204	矩計図-4	1/50	091	A-521	建具詳細図-12	図示	141											
042	A-205	矩計図-5	1/50	092	A-522	建具詳細図-13	1/20	142											
043	A-206	矩計図-6	1/50	093	A-601	雑詳細図-1	図示	143											
044	A-207	矩計図-7	1/50	094	A-602	雑詳細図-2	図示	144											
045	A-208	矩計図-8	1/50	095	A-603	雑詳細図-3	図示	145											
046	A-209	矩計図-9	1/50	096	A-604	雑詳細図-4	図示	146											
047	A-210	矩計図-10	1/50	097	A-605	雑詳細図-5	図示	147											
048	A-211	矩計図-11	1/50	098	A-606	雑詳細図-6	図示	148											
049	A-212	矩計図-12	1/50	099	A-607A	雑詳細図-7	図示	149											
050	A-213	矩計図-13	1/50	100	A-607B	雑詳細図-8	図示	150											

共通設計概要書

・選択記入事項は●のついたものを適用し、○印は適用しない。

工事概要		許容面積		建築面積(率)		22,921.89㎡(60%)		建築物等の名称		校舎棟		連絡歩廊1～2		給水ポンプ室		駐輪場1～6		第一体育館(存置、改修)		柔剣道場(存置、改修)		第二体育館(存置、改修)		プール付員棟(存置)		セミナーハウス(存置)		レスリング場(存置)	
工事名称		岩手県立宮古商工高等学校及び岩手県立宮古水産高等学校校舎新築工事		容積(率)		76,406.32㎡(200%)		用途区分記号		08090		08090		08500		08990		08090		08090		08090		08090		08090		08090	
工事場所		地名地番 岩手県宮古市磯鶏三丁目91番1他 住居表示 岩手県宮古市磯鶏三丁目5番1号		最低限度		： m		最高限度		： m		構造		鉄筋コンクリート造		アルミニウム合金造		鋼板製(不燃構造)		アルミニウム合金造		鉄骨造		鉄骨造		鉄筋コンクリート造		木造	
工事種別		○新築 ●増築(○既存 ●棟別) ○改築 ○移転 ○用途変更 ○大規模の修繕 ○大規模の模様替 ○他()		耐震性能		耐震構造システム 高耐震設計 官庁基準の採否		●耐震構造 ○制振構造 ○免震構造 ●採用 ○非採用 ●採用 ○非採用 構造体 ：○Ⅰ類 ●Ⅱ類 ○Ⅲ類 建築非構造部材 ：●A類 ○B類 建築設備 ：○甲類 ●乙類		耐火区分		耐火建築物		その他		その他		その他		その他		その他		その他		その他		その他	
工事内容特記				重要度係数(Ⅰ)		○1.5 ○1.3 ●1.25 ○1.0		地階の高さ		4		地階の階数		1		1		1		1		1		1		2		1	
工期		800日間		地域係数(Ⅱ)		○1.2 ●1.0 ○0.9 ○0.8 ○0.7		最高の高さ		18.27m		3.185m		5.020m		2.375m		13.69m		7.7m		11.99m		4.36m		9.134m		7.08m	
特定工程				設計用層間変形角 (構造体)		中地震時 ：●1/200 ○ 大地震時 ：●1/100 ○		最高の軒の高さ		16.27m		2.185m						6.7m		4.3m		8.92m		3.47m		8.9m		5.0m	
建築主		〒020-8570 岩手県盛岡市内丸10番1号		ジョイントの必要クリアランス		地上部 ：○高さの1/50 ○高さの1/30mm ○50mm ○ mm 地下部 ： mm 免震層(水平) ： mm 免震層(垂直) ： mm		主な階高		3.80m								3.6m		4.3m		8.92m		3.47m		8.9m		5.0m	
代理者				特殊な室の仕様		必要クリアランスは設計クリアランスの最小値を示し、多層に及ぶ場合は確認のこと。設計クリアランスは施工誤差等を考慮した上で得られる竣工時に確保された寸法を示す。		外部仕上概要		主な屋根 透湿型湿式外断熱工法 主な軒ウラ		断熱727mm外断熱防水0.1-11 ガルバリウム鋼板 鋼板+エポキシ樹脂塗装		鋼板+エポキシ樹脂塗装		アルミ樹脂複合板		カー鉄板(カバールーフ工法) 吹付タイル 吹付タイル		鉄瓦ガルバリウムカラー鋼板 弾性アクリルリシン吹付 フレキシブルボード		長尺カラー鋼板瓦葺葺 角波カラー鉄板 フレキシブルボード		長尺カラー鋼板瓦葺葺 アクリルリシン吹付 フレキシブルボード		長尺ガルバリウム鋼板瓦葺葺 アクリルリシン吹付 フレキシブルボードVP			
設計者				室内遮音目標値		室名(教室、事務室、職員室、多目的室等) NC値(40) 室名(大講義室、校長室、応接室、相談室、音楽室等) NC値(40)		確認の特例																					
構造設計者				特殊な室の仕様		○放射線等対象室 防護仕様は図示による。 ○シールド室 防護仕様は図示による。 ○防音室 レベル() ○遮音室 レベル() ○クリーンルーム レベル() ○バイオハザード対応室 レベル()		建築面積		5856.23㎡		29.64㎡		9.79㎡		238.98㎡		1,402.38㎡		387.65㎡		839.09㎡		95.00㎡		361.31㎡		351.99㎡	
代表となる建築設備の設計に関し意見を聞いた者				建築物等の概要		主要用途 建築基準法 消防法		延べ面積		建物全体 地階の住宅の部分 エレベーターの昇降路の部分 共同住宅の共用の廊下等の部分 自動車庫等の部分 備蓄倉庫の部分 蓄電池の設置部分 自家発電設備の設置部分 貯水槽の設置部分 住宅の部分 延べ面積 容積率		申請部分 17096.47㎡		申請以外部分 3,470.76㎡		合計 20,567.23㎡													
工事監理者		未定		建築物等の概要		建築物の数 建築物の高さ等		建築物の高さ等		申請部分 7棟		申請以外部分 6棟		備考															
設計条件(敷地)		●都市計画区域内(○市街化区域 ○市街化調整区域 ●区域区分非設定) ○準都市計画区域内 ○都市計画区域及び準都市計画区域外 ○防火地域 ○準防火地域 ●指定なし ●法第22条区域 ○法第52条第8項適用区域		敷地面積 (1)37,976.06㎡(第一種中高層住居専用地域) (2)227.10㎡(準工業地域)		敷地面積の合計 (1)38,203.16㎡ (2) m		建築物の高さ等		申請部分 7棟		申請以外部分 6棟		備考															

案 内 図

	訂正	-				件名	岩手県立宮古商工高等学校及び岩手県立宮古水産高等学校 校舎新築(建築)工事		
	.	-				図面名称	概略 A1版 - A3版 -	図番番号	A-001
	.	-					共通設計概要書		
	.	-							
	.	-							
	.	-							

文庫番号G/3-23-20221226 共通特記仕様書2

訂正					件名 岩手県立宮古商工高等学校及び岩手県立宮古水産高等学校 校舎新築(建築)工事	
					図面名称 共通特記仕様書-2	縮尺 A1版 - A3版 -
						図面番号 A-003

発注方式・工事区分						
発注方式		a. 本工事の発注方式は以下の通りとする。 ○一括発注 建築 電気設備 空調設備 給排水衛生設備 昇降機設備 駐車・駐輪機械設備 外構 ●分離発注 建築(昇降機・外構含む) 電気 空調設備 給排水衛生 ○コストオン ○関連工事				
工事区分		a.設計図による他、下記を工事区分とする。 b.●印を適用する。疑義を生じた場合は事前に質問回答書をもって確認する。				
1. 躯体の開口、スリーブ工事	工事内容	建 築	空 調	衛 生	昇 降	別 途 適 外
	1 スリーブ、開口の為に墨出し(RC)(各関連工事)	●	●	●	●	
	2 床、壁、梁の貫通スリーブ(RC)(各関連工事)	●	●	●	●	
	3 床、壁、梁の開口並びに貫通部の補強及び型枠(RC)	●				
	4 スリーブ、開口廻りの穴埋め(RC)(防火、防煙区画及び遮音壁の穴埋めを含む各関連工事)	●	●	●	●	
	5 鉄骨部の貫通スリーブ及び補強	●				
2. 躯体以外の開口	1 開口の為に墨出し(各関連工事)	●	●	●	●	
	2 現場製作間仕切壁の開口、補強、枠付け、穴埋め(防火、防煙区画及び遮音壁の穴埋めを含む各関連工事)	●	●	●	●	
	3 床、壁の直付各種器具の開口、補強、枠付け、穴埋め(補強は建築、各関連工事)	●	●	●	●	
	4 天井吹出口、吸込口、埋込照明器具、スピーカー等取付けのための天井切り込み、枠組み(各関連工事)	●	●	●		
	5 同上補強(仕上材共、ただし、スイッチボックス、コンセント等軽微なものは各設備工事)	●				
	6 既製パーティション壁類の開口、補強	●				
3. 基礎、ピットマンホールその他工事	1 屋上のコンクリート製機械基礎(盤用基礎を含む)	●				
	2 屋外のコンクリート製機械基礎(外灯の基礎を除く)(盤用基礎を含む)	●				
	3 コンクリート基礎上部の鋼製架台	●	●	●	●	
	4 屋内の床上機械基礎(建築図にあるものは仕上げとも建築)(盤用基礎を含む)	●	●	●	●	
	5 床下(ピット内)の機械基礎	●				
	6 機械基礎のアンカーボルト等の埋込(屋内屋外共、各関連工事)	●	●	●	●	
	7 二重スラブ内の連通管、通気管、人通路	●				
	8 各種地下水槽、ピット等のコンクリート躯体及び内部防水、断熱	●				
	9 マンホール、タラップ等の設置(躯体に取付くもの)	●				
	10 設備機器搬出入用天井等のフック及び補強	●				
	11 屋内の排水溝、配管配線ピット及び各種たふしの製作取付け	●				
4. 仕上げ関係工事	1 外壁に取付くガラリ・チャンバーの製作取付け	●				
	2 屋内に取付くガラリの製作取付け(図示による、ドアガラリは建築)	●	●			
	3 現場製作間仕切及び既製パーティション等への各種機械取付のための下地補強	●				
	4 AD、PS、EPS等の点検口又は扉の製作取付け	●				
	5 フリーアクセスフロアーの開口	●				
	6 換気扇取付枠及びガラリの製作取付け(換気扇取付は空調)	●				
	7 防火戸及び防煙たれ壁用煙感知機運動装置及び制御盤並びに二次側電気工事(一次側は電気)	●				
	8 シャッター用二次側電気工事(一次側は電気)	●				
	9 ルーフドレン、オーバーフロー管及び雨水排水管(建物外一次雨水接続迄)	●				
	10 雨水貯留槽等への流入雨水管及びオーバーフロー管	●				
	11 同上一次雨水枈以降、雨水枈及び埋設雨水排水管(公設枈接続まで)	●		○		○
	12 煙突(内部ライニング及び点検口を含む)	●				
	13 同上に接続する煙道製作取付け(各関連工事)	●	●	○	○	
	14 システム天井用設備プレート(各関連工事)	○	○	○	○	●
	15 設備機器類の取付く仕上げ材(石、金属等)の加工	●				
	16 機械室、電気室のかさ上げコンクリート及び床仕上げ	●				
	17 ユニットバス、ユニットイレ等の出入口額縁及び杏摺	●				
	18 コンクリートダクト及びその内部仕上げ	●				
5. 設備関係工事	1 機械室、電気室等のかさ上げコンクリート及び床仕上げ	●				
	2 既製流し台、調理台、ガス台、吊戸棚、フード、洗面化粧台、及び取付け各種台の製作取付け(トラップ類金物を含む、図示による)	●	●	●		
	3 同上 給排水管、ガス管接続及び電源接続(図示による)	●	●	●		
	4 厨房器具の製作取付け	●	●			
	5 厨房器具への配管接続、フード取付け、ダクト接続(各関連工事)	●	●	●		
	6 屋内に設置するグリーストラップ、ガソリントラップ用の躯体(防水共)	●				
	7 同上の本体及び内部装置(図示による)	●	●			
	8 ユニットバス、シャワーユニット、ユニットイレ	●	●			
	9 同上機器への配管接続、ダクト接続及び電源接続(各関連工事)	●	●	●		
	10 洗濯パン、温水洗浄便座、小便器個別感知洗浄、洗面手洗器自動水栓等製作据付け	●	●			
	11 同上機器への配管接続及び電源接続(各関連工事)	●	●	●		
	12 便所及び化粧室の大型鏡、棚、ペーシート等(450×600以下の鏡は衛生)	●	●			
	13 ペーパーホルダー、ペーパータオルホルダー、水石けん入れ等	●	●			
	14 ファンコイルユニット収納用ベリガンターの製作取付け	●				
	15 同上 吹出口及びファンコイル用架台	●				
	16 同上 操作盤、配管配線及びスイッチ	●				
	17 ウェザーカバー(建築図にないもの、ベントキャップを含む)	●	●			
	18 排煙口及び煙感運動ダンパーの二次側電気工事(制御盤、非常電源共)	●				
	19 同上 制御盤迄の一次側電気工事				●	
	20 動力制御盤及び二次側電気工事				●	
	21 動力遠方操作用電気工事及び遠方操作盤(各関連工事)			●	●	
	22 消火栓ポンプ起動装置(移報器)及び表示灯回路			●		
	23 各種天井吊吊設備機器の吊補強(各関連工事)			●	●	
	24 各種設備機器、配管の耐震、防振、消音、安全対策等(各関連工事)			●	●	●
	25 各種盤類取付けのための下地補強	●				

		工事内容	建築	空調	衛生	昇降	発注者	適外	
6. 昇降機設備関連工事	26	各種設備機器搬入口の仮設及び復旧	●						
	27	屋内屋内設備機器点検架台(躯体基礎及び取付け用鋼材を含む)	●						
	28	屋内屋内設備機器架台(各関連工事)(各種機器附属の専用架台)		●	●				
	29	看板、サイン類の一次側電気工事				●			
	30	消火器			○		●		
	31	同上の収納ボックス(図示による)	●		●	消火栓	一体型		
	1	エレベーター出入口扉、三方枠、幕板、敷居の製作取付け					●		
	2	同上 扉、インジケーター、押ボタン等の開口(モルタル詰は昇降)	●						
	3	同上 ビット内防水及び排水(排水は衛生)	●						
	4	同上 シャフト内点検用タラップ	●						
	5	同上 シャフト内耐火処理	●						
	6	同上 通過階のあるときの非常口扉	●						
	7	同上 機械室ビーム					●		
	8	同上 機械室床開口、かさ上げコンクリート、配線用ビット、ふた及び床上げ	●						
	9	同上 シャフト内中間ビーム、ブラケット、レール等					●		
7. その他工事	10	同上 シャフト内ブラケット支持用ベースプレート取付け(柔構造の場合)					●		
	11	同上 三方枠、扉のシャフト側補強用下地金物取付け、敷居持出し用下地金物取付け。中間ビーム取付け(柔構造の場合)	●						
	12	同上 機械搬入口の仮設、復旧及び天井吊フック、補強	●						
	13	同上 機械室照明、コンセント及びシャフト内コンセント				●			
	14	同上 機械室電源盤の一次側電気工事(二次側は昇降)				●			
	15	同上 シャフト外の遠方操作又は警報監視用電気工事				●			
	1	コンクリート造の各種水槽、マンホール躯体及び杭(ハンドホールを含む)	●		●	●	○		
	2	同上(化粧蓋の仕上げ)	●						
	3	コンクリート造のし尿浄化槽の躯体及び杭	●		●		○		
	4	同上の内部仕上げ(建具、階段、手すり、タラップ、グレーチング等は建築)	●		●		○		
	5	機械駐車設備本体、基礎及び杭	○				○	●	
	6	同上 制御盤及び二次側電気工事	○				○	●	
	7	同上の一次側電気工事			○			●	
	8	自動車(車路)管制装置	○		○		○	●	
	9	清掃用ゴンドラの本体及び走行レール	○		○		○	●	
10	同上の基礎及び架台	○					●		
11	舞台装置	●		○	○				
使用料金等の負担	工事内容		建築	空調	衛生	昇降	発注者	適外	
	電力	1 工事用電力引込工事	●						
		2 工事用電力料金(引込負担金、基本料金、使用料金)	●	●	●	●	●		
		3 本設電力引込負担金						●	
		4 本設受電後引渡しまでの基本料金						●	
		5 本設受電後引渡しまでの使用料金		●	●	●	●		
		6 電気設備工事着工から本設受電までの電気主任技術者の選任及び費用	●	●	●	●	●		
		7 本設受電後から竣工までの電気主任技術者の選任及び費用						●	
	上下水道	8 工事用上下水道引込接続工事	●						
		9 工事用上下水道料金(引込負担金、基本料金、使用料金)	●	●	●	●	●		
		10 本設上下水道引込接続工事(引込接続負担給水加入金)			○			●	
		11 本設下水道負担金、加入金(○加入金なし)			○			●	
		12 本設後引渡しまでの基本料金、使用料金	●	●	●	●	●		
		13 場内汲み上げ排水処理	●						
	LPガス	14 本設LPガス引込負担金(○負担金なし)			○			○	
15 空調用試運転の基本料金、使用料金			○						
16 厨房器具、給湯用試運転の基本料金、使用料金				●					
17 コージェネ用試運転の基本料金、使用料金			○	○	○				
18 本設後引渡しまでの基本料金、使用料金		○	○	○	○				

本工事と別途工事の区分	工事内容	別途用外		備考
		本工事	通外	
	1 什器・備品	○	●	○
	2 可動家具	○	●	○
	3 固定家具	●	○	○
	4 黒板・白板	●	○	○
	5 掲示板	●	○	○
	6 カーテン	○	●	○
	7 カーテンレール	●	○	○
	8 ブラインド	○	●	○
	9 陪幕	○	●	○
	10 マット類	○	●	○
	11 郵便受	●	○	○
	12 サイン工事	●	○	○
	13 パーティション	○	●	○
	14 スライディングウォール	●	○	○
	15 映写スクリーン	●	○	○
	16 金庫扉・書庫扉	○	○	●
	17 搬送設備	○	○	●
	18 避難器具	●	○	○
	19 メンテナンスラダー	○	○	●
	20 外構工事	●	○	○
	21 駐輪設備	○	○	●
	22 屋外サイン工事	●	○	○
	23 敷地造成工事	○	○	●
	24			
障害物撤去工事				
	1 既設建物	○	○	●
	2 基礎	○	○	●
	3 埋設物	○	○	●
	4 工作物	○	○	●
	5 樹木	○	○	●
移設工事				
	1 既設建物	○	○	●
	2 工作物	○	○	●
	3 樹木	○	○	●
	4 電柱支線移設	○	○	●
	5 道路切下	○	○	●
	6 道路樹木	○	○	●
	7 公共工作物	○	○	●
	8 駐車場等	○	○	●
調査業務				
	1 電波障害	●	○	○
	2 風害	○	○	●
	3 地質調査	○	○	●
	4 騒音調査	○	○	●
	5 埋造物調査	●	○	○
	6 地中障害	○	○	●
	7 土壌汚染調査	○	○	●
	8 埋設公共設備	○	○	●
	9 近隣家屋調査	○	○	●
	10 沿道破損状況調査	○	○	●
	11 境界破損状況調査	○	○	●
	12 道路レベル状況調査	○	○	●

工事区分図（電気設備工事－建築工事）

電気設備工事機器
 電気設備工事配管配線

建築工事機器
 建築工事配管配線

排煙窓

自火報受信機

状態


排煙窓

オペレーター

開閉制御


```

graph LR
    A[自火報受信機] --- B(( ))
    B --- C[排煙窓]
    C --- D[開閉制御]
    D --- E[オペレーター]
                
```



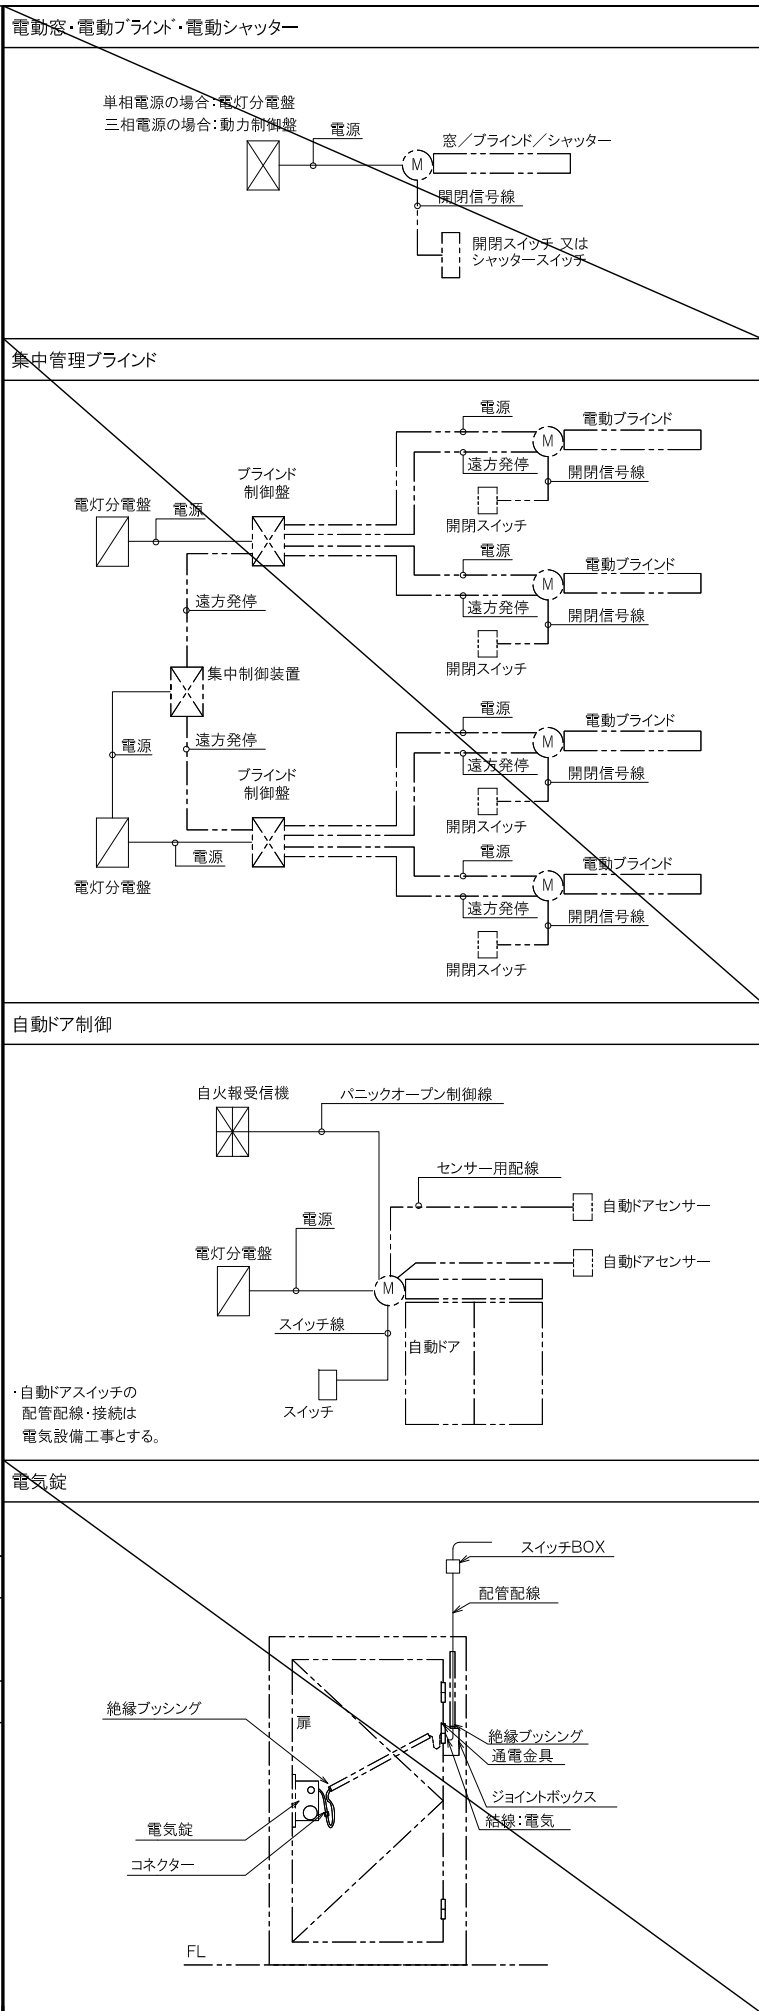


工事区分図(電気設備工事-空調設備工事)

工事区分共通凡例

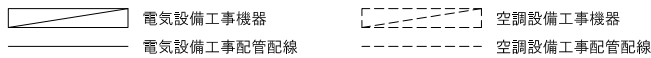


~~個別空調(ビル用マルチ)~~

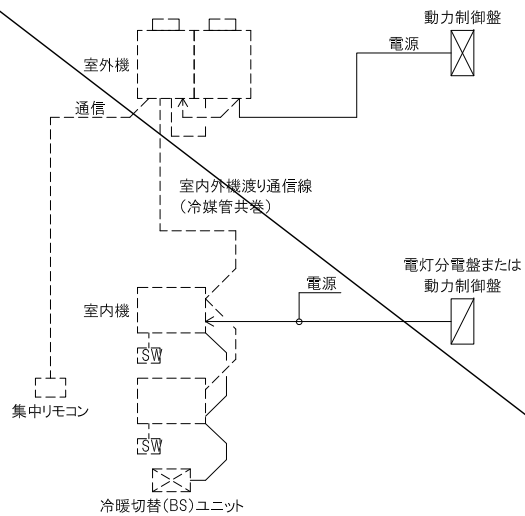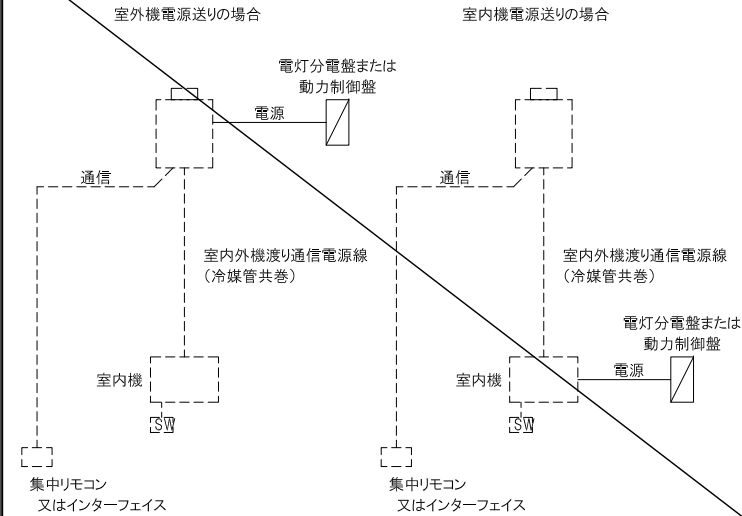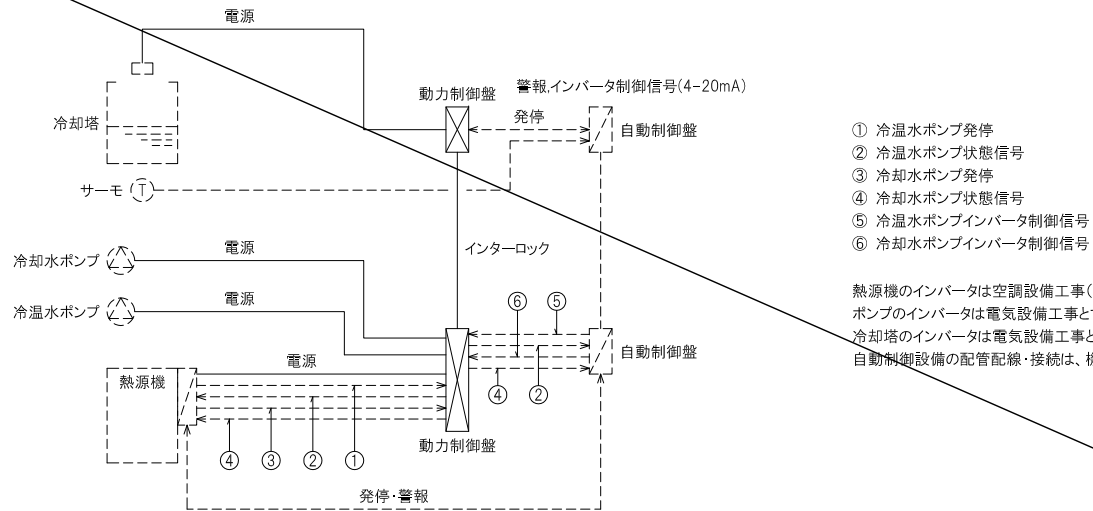~~個別空調(パッケージ)~~~~熱源廻り(冷水熱源)~~


- ① 冷温水ポンプ発停
- ② 冷温水ポンプ状態信号
- ③ 冷却水ポンプ発停
- ④ 冷却水ポンプ状態信号
- ⑤ 冷温水ポンプインバータ制御信号
- ⑥ 冷却水ポンプインバータ制御信号

熱源機のインバータは空調設備工事(機器付属)とする。
ポンプのインバータは電気設備工事とする。
冷却塔のインバータは電気設備工事とする。
自動制御設備の配管配線・接続は、機器の設置を行う工種とする。

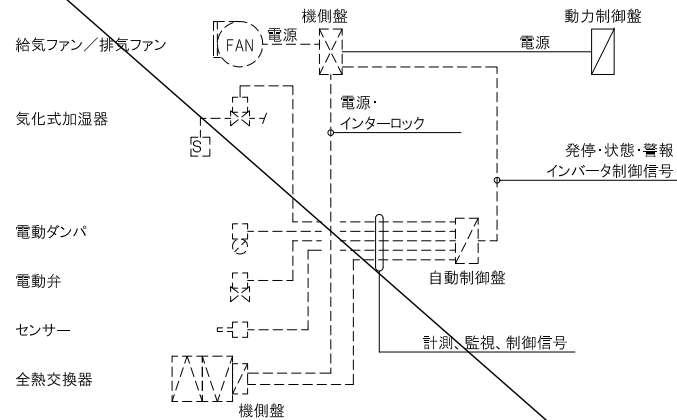~~空調機(機側盤あり)~~


ファンのインバータは空調設備工事とする。
ファン連動は空調設備工事とする。
自動制御設備の配管配線・接続は、機器の設置を行う工種とする。

~~空調機(機側盤なし)~~

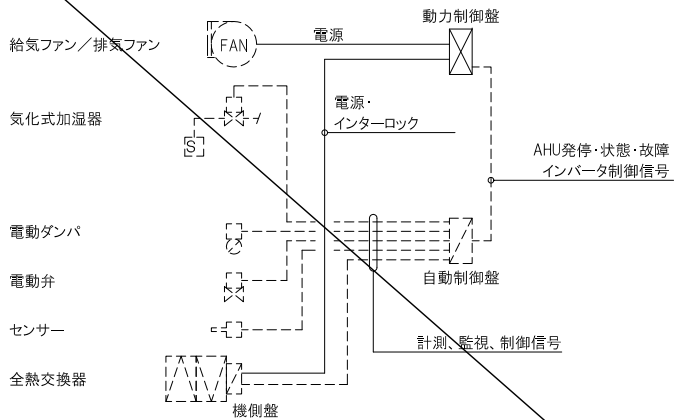


ファンのインバータは電気設備工事とする。
ファン連動は電気設備工事とする。
自動制御設備の配管配線・接続は、機器の設置を行う工種とする。

熱源廻り(空気熱源ポンプ内蔵)

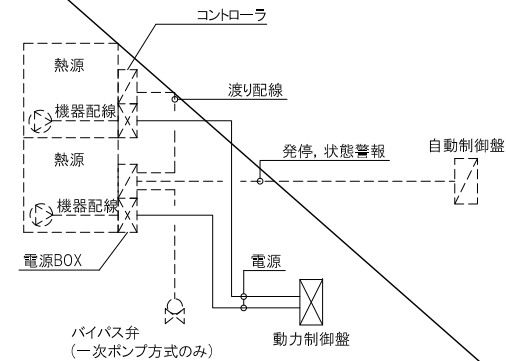


熱源機のインバータは機器付属とする。
熱源機付属組込ポンプのインバータは機器付属とする。
自動制御設備の配管配線・接続は、機器の設置を行う工種とする。

熱源搬送(二次ポンプ)

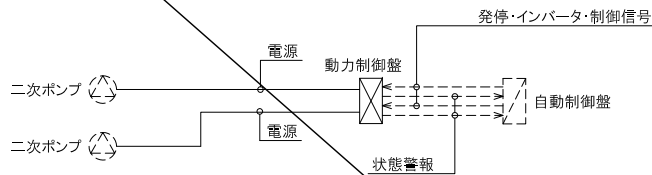


ポンプのインバータは電気設備工事とする。
自動制御設備の配管配線・接続は、機器の設置を行う工種とする。

~~中央監視盤廻り(中央監視盤が空調設備工事の場合)~~

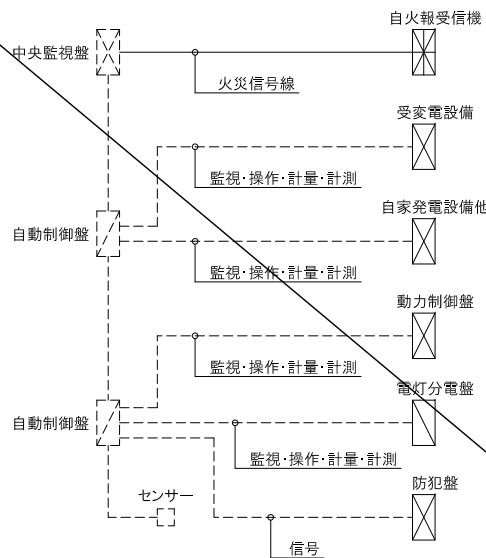


自動制御設備の配管配線・接続は、機器の設置を行う工種とする。

~~ターボ冷凍機(機側盤が別設置の場合)~~

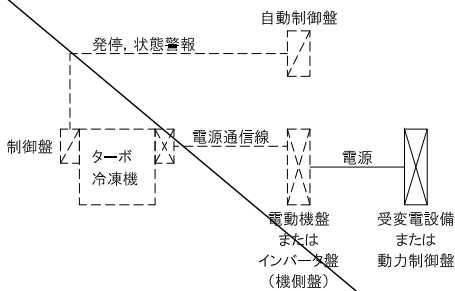


自動制御設備の配管配線・接続は、機器の設置を行う工種とする。

 
工事区分図(電気設備工事ー空調設備工事)											
工事区分共通凡例											
											
電気設備工事機器			空調設備工事機器			電気設備工事配管配線			空調設備工事配管配線		
ファン(1) 三相ファン(動力制御盤が同一の場合)						ファン(2) 三相ファン(動力制御盤が異なる場合)					
※ 送風機と排風機の連動制御は電気設備工事とする。 ※ 原則として連動は排気ファンを起動後、給気ファンを連動するものとする。 (換気方式により異なる場合があります)						※ 送風機と排風機の連動制御は空調設備工事とする。					
ファンコイルユニット						電気ヒータ(排水路ヒータ)※パネルヒータを除く					
						※ コンセント接続を基本とする。					
エア搬送ファン						防災システム(SFD・排煙機・排煙口)					
※ 運用により、1台おきなど発停が異なるので確認すること。 自動制御設備の配管配線・接続は、機器の設置を行う工種とする。						※ 自動制御設備が無い場合の換気動力停止は自火報受信機から動力制御盤へ電気工事で行う。 自動制御設備の配管配線・接続は、機器の設置を行う工種とする。					
文書番号079-23-20230314 共通特記仕様書5(工事区分図)											
訂正			訂正			訂正			訂正		

工事区分図(電気設備工事—空調設備工事—衛生設備工事—建築工事)

工事区分共通凡例

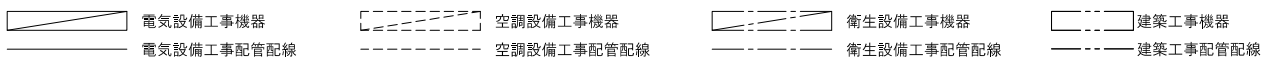


~~受水槽廻り(加圧給水方式)センサー付き~~

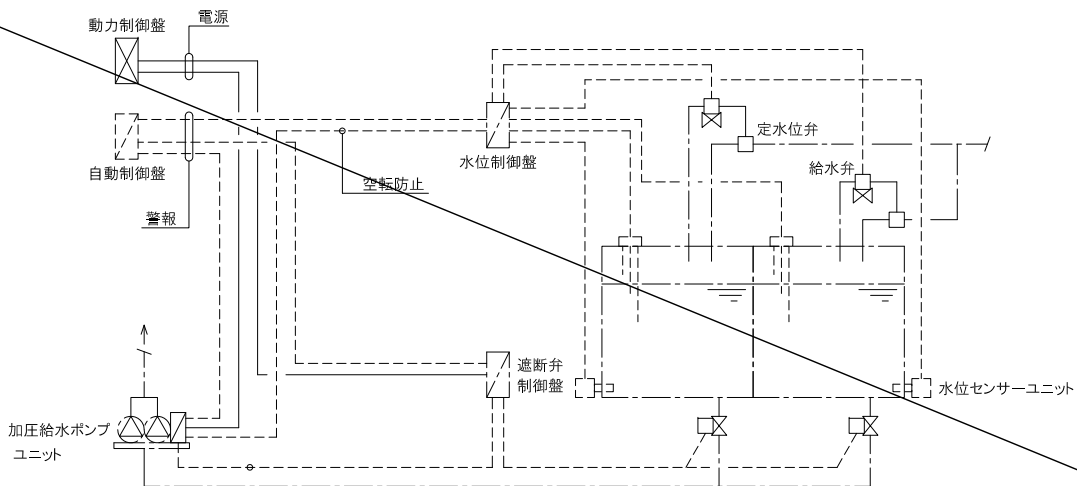


◇自動制御設備の配管配線・接続は、機器の設置を行う工種とする。

~~受水槽廻り(加圧給水方式)電極式~~

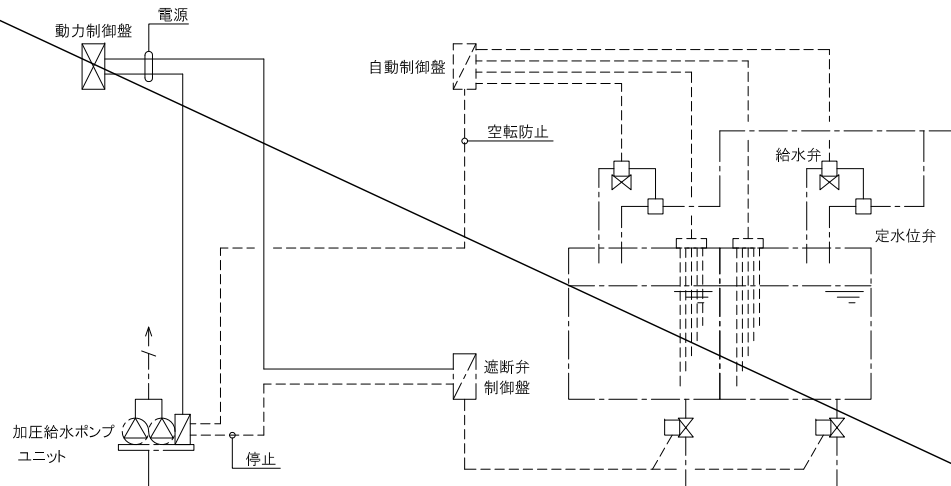


◇自動制御設備の配管配線・接続は、機器の設置を行う工種とする。

~~受水槽廻り(高架水槽方式)~~

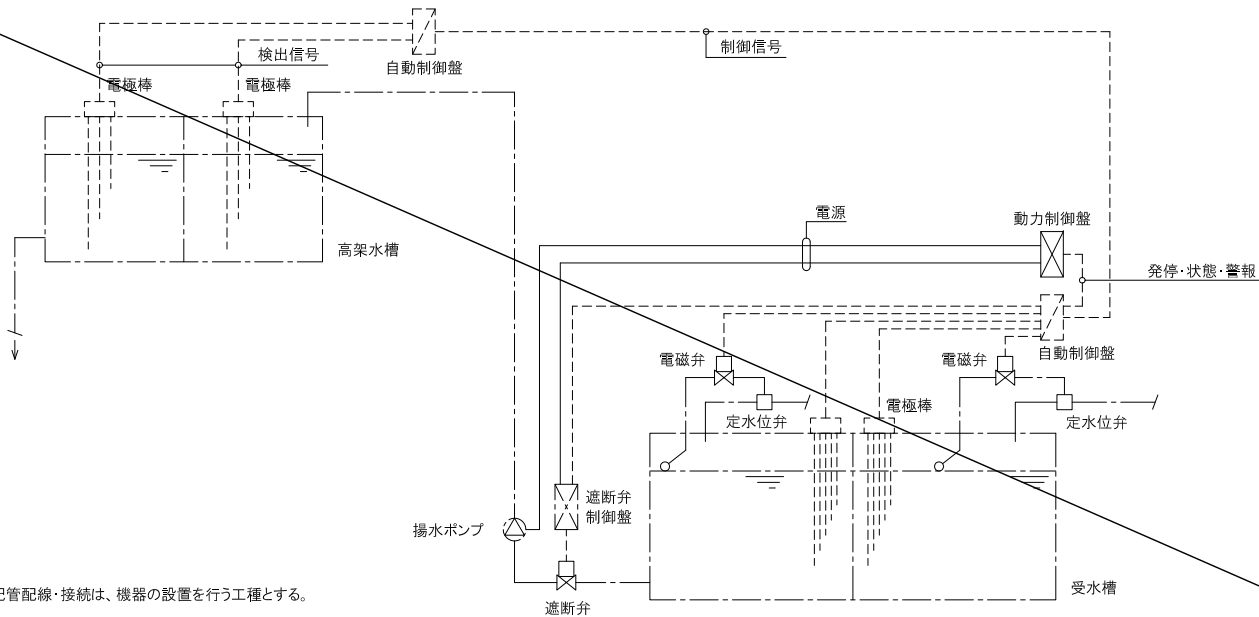


◇自動制御設備の配管配線・接続は、機器の設置を行う工種とする。

消火ポンプユニット廻り

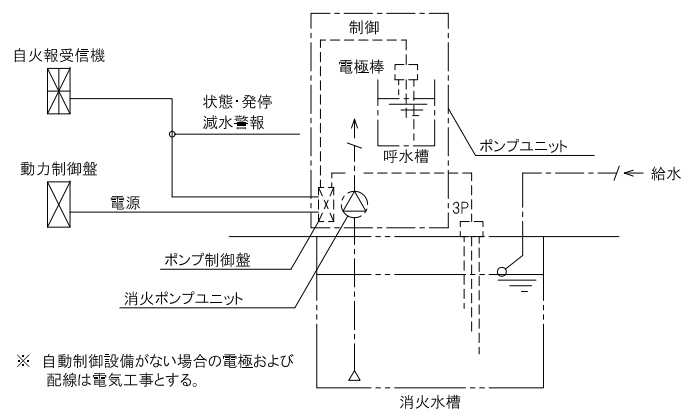


※ 自動制御設備がない場合の電極および配線は電気工事とする。

~~セキュリティルーム・機械室~~ ガス消火工事

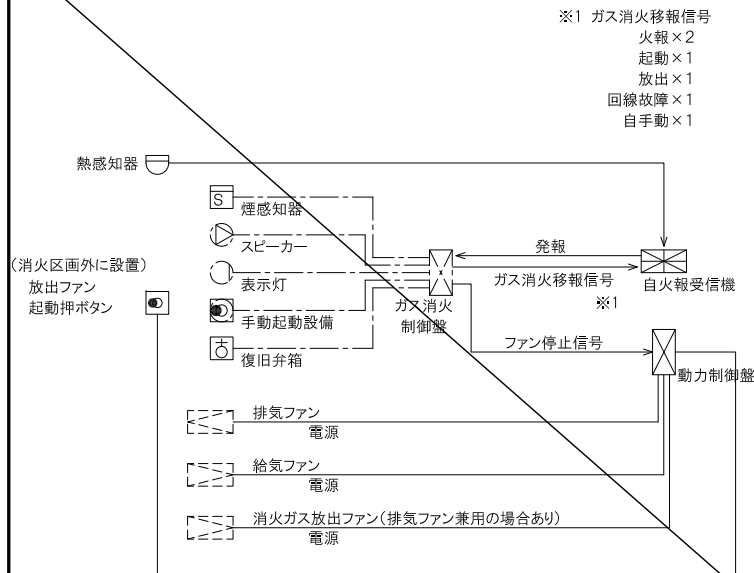

※1 ガス消火移報信号
火報×2
起動×1
放出×1
回線故障×1
自手動×1

~~排水ポンプ廻り(湧水槽・雑排水槽)~~

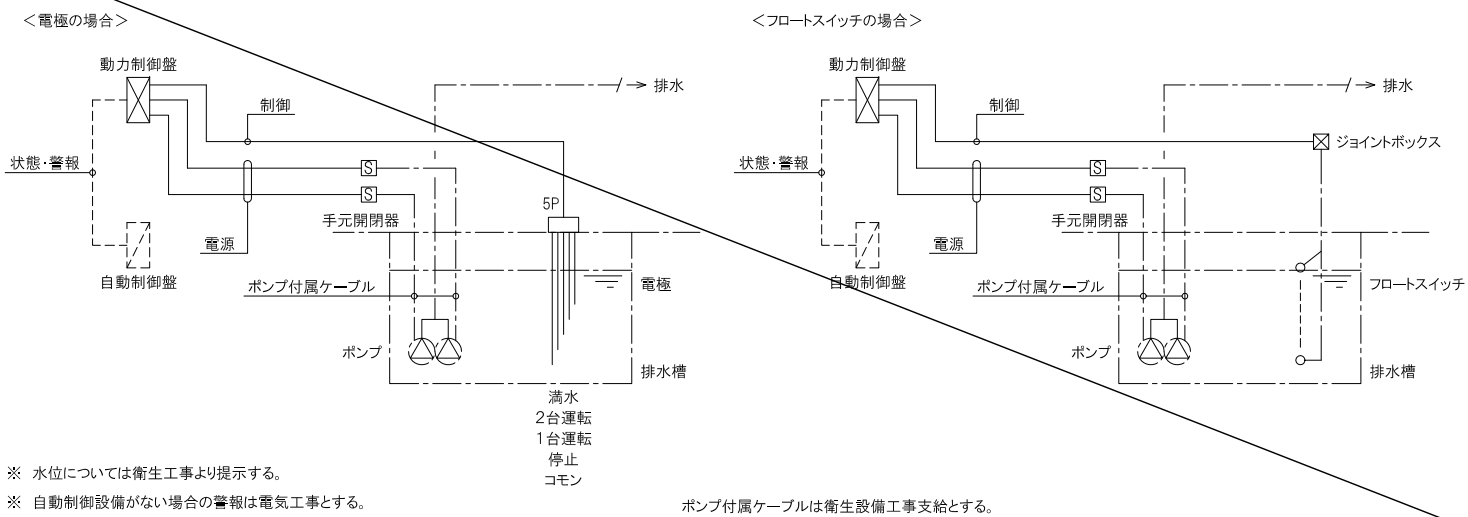


※ 水位については衛生工事より提示する。


※ 自動制御設備がない場合の警報は電気工事とする。

ポンプ付属ケーブルは衛生設備工事支給とする。

~~ダ外フード消火~~

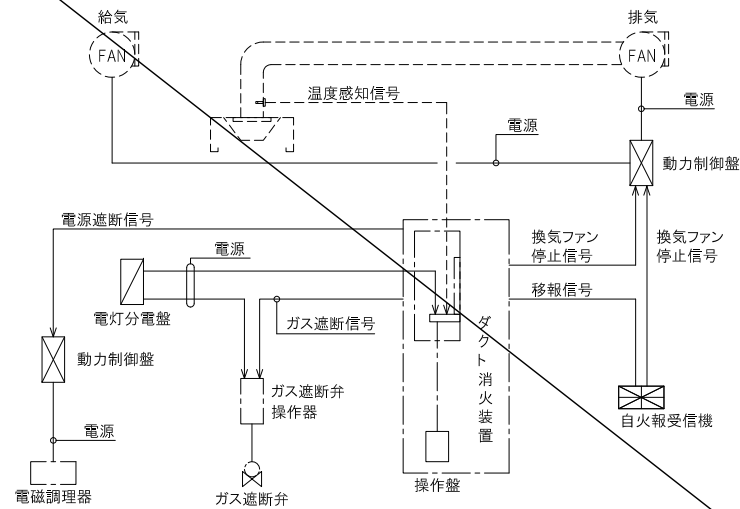

~~ガ又緊急遮断弁~~

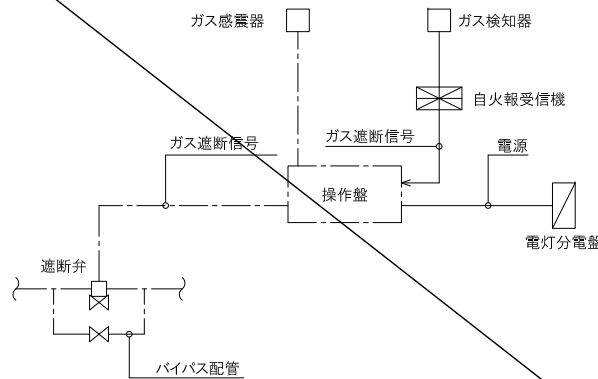

建築工事特記仕様書		2) 監理者事務所には、次のICT環境を備える ●ICT環境設備に要する費用は、機器セット、インストール、維持、運用費を含め 一切受注者の負担とする。 ●光回線等により、常時インターネット接続のできる環境。 ●単独引込とする ○受注者のネットワーク回線と同じ回線とする。 ●Wifi環境(無線LANにてインターネット接続が可能な設備) ●OA情報対応可能PC ●3セット ○4セット ○5セット ○()セット CPU性能:○Core i3 2.5GHz以上 ●Core i5 2.5GHz以上 RAM容量:●8GB以上 ○16GB以上 ストレージ容量:●SSD 500GB以上 ○() ドライブ:●DVD-multi ○DVD-スーパーmulti ○DVD-ROMコンボ ディスプレイ:●液晶(24インチ以上) OS:●Windows 10 Pro 又は Windows 11 Pro 64bit版 ○() アプリケーション(指定バージョン):●ウイルスチェックソフト ●MS Word ○MS Excel ●MS PowerPoint ●Adobe Acrobat ●写真画像管理ソフト ○() ○CAD情報対応可能PC ○1セット ○2セット ○()セット CPU性能:○Core i5 3.2GHz以上 ○Core i7 3.5GHz以上同等品 RAM容量:○16GB以上 ○32GB以上 ○64GB以上 ストレージ容量:○SSD 1TB以上 ○() ドライブ:○DVD-multi ○DVD-スーパーmulti ○DVD-ROMコンボ ディスプレイ:○液晶24インチFHD ○液晶31インチWQHD グラフィック性能:○AutoDesk社公認グラフィックボード搭載 OS:○Windows 10 Pro 又は Windows 11 Pro 64bit版 ○() アプリケーション(指定バージョン):○ウイルスチェックソフト ○TV会議ソフト ○MS Word ○MS Excel ○MS PowerPoint ○AutoCAD ○Revit ○Rhinceros ○Adobe Acrobat ○写真画像管理ソフト ○() ○A1版図面プロッター(○モノクロ対応 ○カラー対応) ○A1版図面スキャナー(○モノクロ対応 ○カラー対応) ○液晶プロジェクター(FHD以上) ○映写スクリーン ●液晶TV(65インチ FHD以上、スタンド付き) ●TV会議システム:一式(Webカメラ(FHD以上)、マイクスピーカー) ●タブレット(ipad 10インチ以上防水ケース共) ●2台 ○3台 ○4台 ○()台		7章 鉄骨工事(特記仕様書・建築工事(構造)編による)		○5節 押出成形セメント板(EOP)																					
●1節 共通事項		●9節 耐火被覆		8.5.2 材料		種類・厚さ及び種別は、次による。																					
2.1.3 仮設計画書		耐火被覆の種類等		7.9.2		施工箇所 表面形状(種類)																					
2.1.4 工事用電力及び工事用上下水道		○耐火材吹付け(半乾式吹付工法) 材料(ロックウール半湿式) ○耐火板張り 材料() ○耐火材巻付け 材料() ●耐火塗料 材料(発泡性耐火塗料) ○耐火二重鋼管 材料() ※耐火塗料は平滑仕上げとする。 ※耐火塗料を施す柱にジョイントがある場合はグラインダー等で研磨処理を行い極力平滑とすること。 ※ルーバー・天井裏吹付部にはセメントスラリー掛けの上、塗装とすること。		耐火性能		耐火性能																					
●2節 縄張り、遣方、足場等		8章 コンクリートブロック、ALCパネル及び押出成形セメント板工事		適用箇所		○30分耐火構造																					
2.2.1 敷地の状況確認及び縄張り		○2節 補強コンクリートブロック造		備考		○A種(縦張り工法)																					
2.2.2 ベンチマーク		8.2.2 材料		1時間		○1時間耐火構造																					
2.2.4 足場等		8.2.5 鉄筋の加工及び組立		設計図による		○B種(横張り工法)																					
(2.2.4)		8.2.8 モルタル及びコンクリートの充填		平滑仕上 外部は屋外仕様		○B種(横張り工法) ○C種(縦張り工法)																					
2.2.5 場外検査及び場外試験の立会い		○3節 コンクリートブロック帳壁及び塙																									
●3節 仮設物		8.3.2 材料		表8.3.1(注)1. 塙の場合で化粧有りのブロックの適用:○適用しない ○適用する()																							
(1) 監理者事務所・監督員事務所 設置:●設ける(建築工事による) ○設ける() ○設けない 規模及び仕上げの程度: ○20㎡程度(机2、6人掛けテーブル1、書棚1、他) ○40㎡程度(机4、6人掛けテーブル1、書棚2、他) ●60㎡程度(机6、6人掛けテーブル2、書棚3、他) ○100㎡程度(机10、6人掛けテーブル4、書棚5、他) ○㎡程度() 上記のほかトイレを設置する。(●監理事務所内 ○隣接) 上記のほか更衣室を設置する。 (男女別、ロッカー○3人用 ○9人用 ●12人用 ○15人以上) 上記のほかに(40)人程度が着席可能な会議室を設置。(受注者等と共用で可) 上記に要する費用は、維持、運用費を含め受注者の負担とする。 (2) 監理者事務所の設備、備品等 (ア) 監理者事務所には、照明・電力・給排水衛生・冷暖房・ICT環境等の設備を設け、次の備品を含む。 電話 A3版対応カラー複合機(スキャン機能付) シュレッダー 机及び脇机 6人掛け打合せテーブル ワークテーブル いす 衣類ロッカー 書棚 見本品棚 図面整理棚 予定表ホワイトボード ホワイトボード 流し台 給茶設備 洗面設備 冷蔵庫 ゴミ箱 靴箱 壁掛け時計 温湿度計 消火器 雨かっぱ 防寒着(濃紺色) キャップ(濃紺色) ヘルメットフォルダー 安全帯 安全靴 ゴム長靴 懐中電灯 検査に必要な器具 工事監理に必要な図書: ●各工事適用基準文書一式 ●監理者用設計図書:●A1判2つ折製本 2部 ●A3判2つ折製本 5部 ●監督者用設計図書:●A1判2つ折製本 2部 ●A3判2つ折製本 5部 事務用品一式(人数分): ●筆記用具 ○定規 ●三角スケール ●コンベックス ●蛍光ペン ●ホッチキス ●穴あけパンチ ●ハサミ ●事務用ファイル		8.3.4 鉄筋の加工及び組立		(1)(イ)鉄筋の継手、定着及び末端部の折り曲げ形状は、設計図による。 (2)各部の配筋は設計図による		8.5.5 溝掘り及び開口部の措置																					
		○4節 ALCパネル		用途による区分、厚さ、単位荷重、取付け構法等は、次による。 ＜JIS A 5416＞(表8.4.2)(表8.4.3)(表8.4.4) <table><tr><th>用途による区分</th><th>厚さ(mm)</th><th>単位荷重(N/㎡)</th><th>取付け構法種別</th></tr><tr><td>○外壁用パネル</td><td></td><td></td><td>○A種(縦壁ロックング構法)(表8.4.2) ○B種(横壁アンカー構法)(表8.4.2)</td></tr><tr><td>○間仕切壁用パネル</td><td></td><td></td><td>○C種(縦壁ロックング構法)(表8.4.3) ○D種(横壁アンカー構法)(表8.4.3) ○E種(縦壁フットプレート構法)(表8.4.3)</td></tr><tr><td>○屋根用パネル</td><td></td><td></td><td>○F種(8.4.4)による</td></tr><tr><td>○床用パネル</td><td></td><td></td><td>○F種(8.4.4)による</td></tr></table>		用途による区分	厚さ(mm)	単位荷重(N/㎡)	取付け構法種別	○外壁用パネル			○A種(縦壁ロックング構法)(表8.4.2) ○B種(横壁アンカー構法)(表8.4.2)	○間仕切壁用パネル			○C種(縦壁ロックング構法)(表8.4.3) ○D種(横壁アンカー構法)(表8.4.3) ○E種(縦壁フットプレート構法)(表8.4.3)	○屋根用パネル			○F種(8.4.4)による	○床用パネル			○F種(8.4.4)による	8.5.6 外壁パネル止水工法	
用途による区分	厚さ(mm)	単位荷重(N/㎡)	取付け構法種別																								
○外壁用パネル			○A種(縦壁ロックング構法)(表8.4.2) ○B種(横壁アンカー構法)(表8.4.2)																								
○間仕切壁用パネル			○C種(縦壁ロックング構法)(表8.4.3) ○D種(横壁アンカー構法)(表8.4.3) ○E種(縦壁フットプレート構法)(表8.4.3)																								
○屋根用パネル			○F種(8.4.4)による																								
○床用パネル			○F種(8.4.4)による																								
		8.4.2 材料		(1)パネル区分<JIS A 5416> 一般パネル:○平パネル ○意匠パネル コーナーパネル:○使用する(○平パネル ○意匠パネル) ○使用しない(設計図による) パネル幅、長さ:○設計図による ○() 床パネルの耐火性能:○1時間耐火構造 ○2時間耐火構造 (6)パネル相互の接合部に挿入する耐火目地材: ○アルカリアースシリケートウール ○()		8.6.1 一般事項																					
		8.4.3 外壁パネル構法		(2)耐風圧性能:○() ○風洞実験による 耐震性能:○() (5)パネル幅の最小限度を300mm未満とする場合 ○() (7)パネル短辺小口相互の接合部の目地幅:○20mm ○10mm ○()mm (8)出隅及び入隅のパネル接合部の目地を挿入する目地幅:○20mm ○10mm ○()mm (9)(7)及び(8)の目地に耐火目地を挿入する目地材: ○アルカリアースシリケートウール ○()		8.6.2 材料																					
		8.4.4 間仕切壁パネル		(2)耐震性能:○() a. ALCパネルを鉄骨の耐火被覆として用いる場合の耐火性能は、設計図による。 b. パネル取付け金物の材質・仕上げは次による。 <table><tr><th>部位</th><th>材質・仕上げ</th></tr><tr><td>一般部</td><td>○パネル製造者の仕様による ○溶融亜鉛めっきC種(ボルト・ナット類はステンレス)</td></tr><tr><td>外気に接する取付け金物</td><td>○溶融亜鉛めっきB種(ボルト・ナット類はステンレス) ○パネル製造者の仕様による ○ステンレス(SUS304)</td></tr></table>		部位	材質・仕上げ	一般部	○パネル製造者の仕様による ○溶融亜鉛めっきC種(ボルト・ナット類はステンレス)	外気に接する取付け金物	○溶融亜鉛めっきB種(ボルト・ナット類はステンレス) ○パネル製造者の仕様による ○ステンレス(SUS304)	9章 防水工事															
部位	材質・仕上げ																										
一般部	○パネル製造者の仕様による ○溶融亜鉛めっきC種(ボルト・ナット類はステンレス)																										
外気に接する取付け金物	○溶融亜鉛めっきB種(ボルト・ナット類はステンレス) ○パネル製造者の仕様による ○ステンレス(SUS304)																										
				●1節 共通事項																							
				9.1.2 基本要求品質																							
				9.1.3 施工一般																							
				9.1.4 防水の水張り試験・散水試験																							

訂正	・					作成 岩手県立宮古商工高等学校及び岩手県立宮古水産高等学校 校舎新築(建築)工事
	・					図面名称
	・					建築工事特記仕様書-1
	・					縮尺 A1版 - A3版 -
	・					図面番号 A-008

c. 散水試験：●行う ○行わない 1)散水試験は、次の内容を実施し、防水層端部、防水層と建具・トップライト取合い部、異種工事取合い部分等及びシーリング部の止水性能を確認する。 2)試験対象部位（防水立ち上がり部端部、屋上階、窓） 3)試験実施数（対象部位全数） 4)試験の程度 防水の対象部位に散水を行い、漏水がないことを確認する。散水は、次を標準として1箇所あたり10分間程度とする。 ●散水ノズル圧力4MPa（噴角10度）にて、試験部位から約120cmの位置より散水 ○ 5)シーリング部の散水試験実施時期は、シーリング施工完了時点とする。ただしダブルシーリング方式の場合は、次による。 ●二次シール（内部側）施工完了時点で、一次シール（外部側）施工前 ○二次シール及び一次シールとも施工完了後 6)その他 試験に先立ち、試験計画書を提出する。試験内容の詳細については、事前に監理者と協議する。試験により不具合が発生した場合は、必要な処置を行った後の確認のため、再度散水試験を行う。			(オ)(カ)脱気装置(Dー1、ー2、ー3、ー4、DIー1、ー2) ○種類() ○設置数量() ●製造所の指定とする 70㎡に1ヶ所 (オ)(カ)屋根露出防水工法・屋根露出防水断熱工法に用いる仕上塗料の種類及び使用量 1)色調 ●標準色 ○特注色() 2)高反射率塗料 ○適用する ●適用しない																										
9.1.5 防水の保証期間	a. 防水工事は、専門工事業者による責任施工とし、保証に関する資料を監理者に提出する。保証期間は、完成引渡し日より次による。				9.2.4 施工																								
	<table><tr><th>防水種別</th><th>保証期間</th></tr><tr><td>○アスファルト防水 保護層有</td><td>●10年 ○15年 ○20年(品種法適用の場合で協議による最長の場合)</td></tr><tr><td>●アスファルト防水 保護層無</td><td>●10年 ○</td></tr><tr><td>○改質アスファルトシート防水</td><td>●10年 ○</td></tr><tr><td>○合成高分子系ルーフィングシート防水</td><td>●10年 ○</td></tr><tr><td>●複合塗膜防水 注1)</td><td>●10年 ○</td></tr><tr><td>●塗膜防水</td><td>●10年 ○</td></tr><tr><td>●ポリマーセメント系塗膜防水</td><td>●5年 ○</td></tr><tr><td>○ステンレス防水、チタンシート防水</td><td>●10年 ○</td></tr><tr><td>●ケイ酸質系塗布防水</td><td>●5年 ○</td></tr><tr><td>○</td><td></td></tr></table> 注1)ウレタン系塗膜防水(Kー1)等2層以上の防水層を組み合わせた構成として、下地のひび割れに対する追従性及び防水性を向上させた塗膜防水。		防水種別	保証期間	○アスファルト防水 保護層有	●10年 ○15年 ○20年(品種法適用の場合で協議による最長の場合)	●アスファルト防水 保護層無	●10年 ○	○改質アスファルトシート防水	●10年 ○	○合成高分子系ルーフィングシート防水	●10年 ○	●複合塗膜防水 注1)	●10年 ○	●塗膜防水	●10年 ○	●ポリマーセメント系塗膜防水	●5年 ○	○ステンレス防水、チタンシート防水	●10年 ○	●ケイ酸質系塗布防水	●5年 ○	○				9.2.5 保護層等の施工		
防水種別	保証期間																												
○アスファルト防水 保護層有	●10年 ○15年 ○20年(品種法適用の場合で協議による最長の場合)																												
●アスファルト防水 保護層無	●10年 ○																												
○改質アスファルトシート防水	●10年 ○																												
○合成高分子系ルーフィングシート防水	●10年 ○																												
●複合塗膜防水 注1)	●10年 ○																												
●塗膜防水	●10年 ○																												
●ポリマーセメント系塗膜防水	●5年 ○																												
○ステンレス防水、チタンシート防水	●10年 ○																												
●ケイ酸質系塗布防水	●5年 ○																												
○																													
9.1.6 シーリングの保証期間	a. 外装シーリング材は、完成引渡し日より次の保証期間内に、シーリング材の破断、はく離等が生じた場合、原因調査のうえ無償にて補修を行う。 SR-2・MS-2・SR-1・PS-2はウーキングジョイントを含む。				9.2.6 材料																								
	<table><tr><th>材料</th><th>保証期間</th></tr><tr><td>SR-2</td><td>3年</td></tr><tr><td>SR-1、MS-2</td><td>5年</td></tr><tr><td>PS-2</td><td>3年</td></tr><tr><td>ストラクチュアルグレージング・ジッパー・ガasket</td><td>10年</td></tr><tr><td>強度保証とも グレージングチャンネル・ボンド CR、EPDM</td><td>7年</td></tr><tr><td>グレージングチャンネル・ボンド PVC</td><td>2年</td></tr></table>		材料	保証期間	SR-2	3年	SR-1、MS-2	5年	PS-2	3年	ストラクチュアルグレージング・ジッパー・ガasket	10年	強度保証とも グレージングチャンネル・ボンド CR、EPDM	7年	グレージングチャンネル・ボンド PVC	2年			9.2.7 材料										
材料	保証期間																												
SR-2	3年																												
SR-1、MS-2	5年																												
PS-2	3年																												
ストラクチュアルグレージング・ジッパー・ガasket	10年																												
強度保証とも グレージングチャンネル・ボンド CR、EPDM	7年																												
グレージングチャンネル・ボンド PVC	2年																												
●2節 アスファルト防水																													
9.2.2 材料	(6)押え金物の仕様 ●アルミニウム L-30×15×2.0(mm)程度 ○ステンレス L-30×30×1.5(mm)程度 (8)屋根保護防水断熱工法に用いる断熱材： ○押出法ポリスチレンフォーム3種bA（スキン層付き） ○() 厚さ(mm)：○20 ○25(標準地) ○30 ○35 ○40 ○50 ○70 (9)屋根露出防水断熱工法に用いる断熱材： ●硬質ウレタンフォーム断熱材2種1号（ガルフォームS同等品） 厚さ(mm)：○20 ○25(標準地) ○30 ○35 ○40 ○50 ●70 DR-1960(2) (10)絶縁用シート： ●ポリエチレンフィルム厚さ0.15mm以上（保護防水） ●フラットヤーンクロス(70g／㎡程度)(断熱工法) (11)(エ)立上部の乾式保護材： ○押出成形セメント板 ○PC板 ○金属板 ○金属系複合板 ○() a. ●成形伸縮目地材： ●付着層タイプ ○アンカータイプ b. ○防水立上部保護コンクリートの仕上げ： ○コンクリート打直し仕上げB種				9.2.8 材料																								
					9.2.9 材料																								
9.2.3 防水層の種類、種別及び工程	種別と施工箇所は、次による。(表9.2.3～表9.2.9)				9.2.10 材料																								
	<table><tr><th>種別</th><th colspan="2">保護層(仕上材)</th><th>施工箇所</th></tr><tr><td rowspan="10">屋 保護防水</td><td>密着</td><td>○A-1 ○コンクリート ○ ○A-2 ○コンクリート ○ ○A-3 ○コンクリート ○</td><td></td></tr><tr><td>密着断熱</td><td>○A I -1 ○コンクリート ○ ○A I -2 ○コンクリート ○ ○A I -3 ○コンクリート ○</td><td></td></tr><tr><td>絶縁</td><td>○B-1 ○コンクリート ○ ○B-2 ○コンクリート ○ ○B-3 ○コンクリート ○ ○B I -1 ○コンクリート ○ ○B I -2 ○コンクリート ○ ○B I -3 ○コンクリート ○</td><td></td></tr><tr><td>絶縁断熱</td><td>○D-1 ○仕上塗料 ○ ○D-2 ○仕上塗料 ○ ○D-3 ○仕上塗料 ○ ○D-4 ○仕上塗料 ○</td><td></td></tr><tr><td>絶縁断熱</td><td>●D I -1 ●仕上塗料 ○D I -2 ○仕上塗料</td><td>2,3,4,R階屋根 テラス</td></tr><tr><td rowspan="2">屋 保護防水 内</td><td>密着</td><td>○E-1 ○コンクリート ○ ○E-2 ○コンクリート ○</td><td></td></tr></table>		種別	保護層(仕上材)		施工箇所	屋 保護防水	密着	○A-1 ○コンクリート ○ ○A-2 ○コンクリート ○ ○A-3 ○コンクリート ○		密着断熱	○A I -1 ○コンクリート ○ ○A I -2 ○コンクリート ○ ○A I -3 ○コンクリート ○		絶縁	○B-1 ○コンクリート ○ ○B-2 ○コンクリート ○ ○B-3 ○コンクリート ○ ○B I -1 ○コンクリート ○ ○B I -2 ○コンクリート ○ ○B I -3 ○コンクリート ○		絶縁断熱	○D-1 ○仕上塗料 ○ ○D-2 ○仕上塗料 ○ ○D-3 ○仕上塗料 ○ ○D-4 ○仕上塗料 ○		絶縁断熱	●D I -1 ●仕上塗料 ○D I -2 ○仕上塗料	2,3,4,R階屋根 テラス	屋 保護防水 内	密着	○E-1 ○コンクリート ○ ○E-2 ○コンクリート ○				9.2.11 材料
種別	保護層(仕上材)		施工箇所																										
屋 保護防水	密着	○A-1 ○コンクリート ○ ○A-2 ○コンクリート ○ ○A-3 ○コンクリート ○																											
	密着断熱	○A I -1 ○コンクリート ○ ○A I -2 ○コンクリート ○ ○A I -3 ○コンクリート ○																											
	絶縁	○B-1 ○コンクリート ○ ○B-2 ○コンクリート ○ ○B-3 ○コンクリート ○ ○B I -1 ○コンクリート ○ ○B I -2 ○コンクリート ○ ○B I -3 ○コンクリート ○																											
	絶縁断熱	○D-1 ○仕上塗料 ○ ○D-2 ○仕上塗料 ○ ○D-3 ○仕上塗料 ○ ○D-4 ○仕上塗料 ○																											
	絶縁断熱	●D I -1 ●仕上塗料 ○D I -2 ○仕上塗料	2,3,4,R階屋根 テラス																										
	屋 保護防水 内	密着	○E-1 ○コンクリート ○ ○E-2 ○コンクリート ○																										
						9.2.12 材料																							
					9.2.13 材料																								
e. その他の材料 上記以外の材料については、監理者の承認を受ける。 f. 耐火性能 ○ 30分耐火 ○ なし		(3)人造石・加工石		11.3.3 張付け用材料		(1)内装タイル張りに使用する有機系接着剤 ・JIS A 5548に基づき、種類は表11.3.1による施工箇所に応じたもの ・接着剤のホルムアルデヒド放散量：●F☆☆☆☆ ○() (2)屋外に使用する有機系接着剤 ・JIS A 5557に基づくー液反応硬化形の変成シリコーン系 ・目地詰め：○行なう ○行わない				
9.8.6 施工法	JASS 8 2.2.6を適用する。									
9.8.7 施工管理	a. 作業環境 (ア)降雨時・降雪時には溶接作業をしてはならない。 (イ)強風により金属系防水シートのばたつき、折れ、飛散などが予想される場合、作業してはならない。 b. 検査・試験 (ア)完成時の検査・試験 (a)目視検査によりシーム溶接部に未溶接部や穴などの欠損がないことを確認する。 欠陥が発見された場合は、ただちに補修する。 (b)水張り試験 ○ 実施する（実施する場合の方法等は、JASS 8 による） ○ 実施しない	10.2.2 取付け金物	(1)外壁湿式工法及び内壁空積工法用金物 ○外壁湿式工法の受金物の材質：○SS400 ○SUS304 ○() ○内壁空積工法の受金物の材質：○SS400 ○SUS304 ○() (2)外壁乾式工法用金物の方式：○スライド方式 ○ロッキング方式		11.3.5 施工	(1)下地及びタイルごしらえ (ア)コンクリート素地面の下地処理の方法：○MCR工法 ○目荒し工法 (イ)置換 外装タイル接着剤張り下地等の下地調整剤塗りは、「建築物の定期調査報告における外壁の外装仕上材材等の調査方法について(技術的助言)」(平成30年5月23日)を満足するものとする。ただし、下地調整剤は有機系下地調整塗材とし、工法等は標仕[15.3.5] (4)(イ)(b)に 準じ、塗厚さは15mm程度以下とする。 (2)壁タイル張り工法の適用 ○内装タイル ○外装タイル ○内装タイル以外のユニットタイル (3)下地調整塗材 ※JIS A 6916によるセメント系下地調整厚塗材2種(下地調整塗材 CM-2)				
● 9節 セメント系防水						12章 木工事				
						● 2節 材料				
9.9.2 材料他	a. この項は標仕9.1.2 9.1.3を適用する。 b. セメント防水に使用する防水剤はJIS 1404：2015による試験に合格したものとし、防水材製造者の仕様に基づき施工する。 c. ポリマーセメント系塗膜防水に使用する防水材は、日本建築学会が刊行している、「ポリマーセメント系塗膜防水工事施工指針(案)」の品質規格に適合したものとし、防水材製造者の仕様に基づき施工する。 d. 上記以外の材料については、監理者の承諾を受ける。 防水層の適用箇所及び種別	10.2.3 その他の材料	(6)外壁湿式工法に使用するドレンパイプの材質： ○ 樹脂ネット製パイプ、クロスメッシュ巻き 25～35 φ ○ ステンレス製パイプ SUS304		11.3.7 その他	a. 次の内容を記した壁タイル接着剤張りの施工報告書を作成し、監理者及び発注者へ提出する。 (ア)「建築物の定期調査報告における外壁の外装仕上材材等の調査方法について(技術的助言)」(平成30年5月23日)に示された、施工記録等。 (イ)上記のほか：施工計画書に対応した、使用材料や施工の結果を反映した内容とし、詳細は監理者と協議する。		12.2.1 木材	(1)(イ)含水率 (表12.2.1) 木材部位 含水率の種別 備考 ●下地材 ●A種 ○B種 ●造作材 ●A種 ○B種 (ウ)材料のホルムアルデヒド放散量：●F☆☆☆☆ ○()	
						○ 4節 プレキャストコンクリートのタイル先付け工法				
		11章 タイル工事		11.4.1 材料、工法		a. タイルの形状、寸法、耐凍害性の有無、耐滑り性、標準色・特注色の別等				
		● 1節 共通事項				a. タイルの形状、寸法、耐凍害性の有無、耐滑り性、標準色・特注色の別等				
		11.1.1 一般事項		a. 原則として壁タイル張りについては、3節に規定する有機系接着剤によるタイル張り工法とする。それを適用しない場合は、4節に規定するプレキャストコンクリートのタイル先付け工法、又は6節に規定するタイル剥落防止工法(乾式固定工法又は湿式落下防止工法)を適用する。大型タイル張りの場合は、5節に規定する大型タイル張り工法によるものとする。 b. 但し、落下に対しての安全性確保が検証できる場合においては、この限りではない。		a. タイルの形状、寸法、耐凍害性の有無、耐滑り性、標準色・特注色の別等				
		11.1.2 基本要求品質		a. 施工は、タイル専門工事業者による。 b. 施工図には、タイルの材質、割付け、張しろ、出隅入隅部分、伸縮目地、特殊部分の取付け方法及び他の工事との取合い等の詳細を記載する。 c. タイルの選定にあたっては、各工法に適した厚さ、強度、裏面形状等を有するものとする。 d. 寒冷地において外部に用いる場合は、原則として耐凍害性を有するものとする。 e. 床に用いる場合は、原則として耐滑り性を有する者とする。		b. タイル先付け工法は、JASS 19(陶磁器タイル張り工事【第5節】タイル先付けプレキャストコンクリート工法)に準ずる。 c. 打診検査は、標仕[11.1.5](2)により、全数行う。 d. 接着力試験は、標仕[11.1.5](3)により行う。 e. 先付けタイルの接着力は、0.6N/mm ² 以上とし、全数浮きのないことを確認する。				
		11.1.3 伸縮調整目地及びひび割れ誘発目地		c. 伸縮調整目地及びひび割れ誘発目地の位置は必ず躯体目地と一致させることとする。		11.4.2 施工		施工は次によるほか、標仕[17.3]による。 a. タイル表面に付着するセメントペーストの除去を容易にするために、タイルの敷並べに先立ってあらかじめタイルの表面に澱粉粉等を塗布するような前処理を行う場合には、これらの材料がタイル表面以外に付着しないよう注意する。 b. ルは、目地割りに基づき、浮き・剥がれのないよう配列よく縦横の目地幅を正しくかつ引き通しよく敷き並べる。剥離剤は、コンクリートの品質及びシーリング材・表面仕上材等の付着に有害な影響を与えないものを使用する。 c. コンクリートの打込みは、振動機等を用いて密実になるように打込み、じゃんかや空洞が出来ないようにするとともに、タイル・配筋・先付け金物・先付け材料等を移動させないよう十分に注意する。 d. 角部の役物タイル及び上げ裏となるタイルについては、あらかじめタイル表面に標仕[11.2.4]に定められた引き金物を取付けコンクリートに打込む等剥落防止対策を施す。 e. 製造に当たり、剥離剤の添付状況、打込み時の状況、養生・脱型時の状況、仮置方法等を記録し、保存する f. 打込み後の養生温度、時間については、製造工場の立地、季節等を十分に検討し、具体的調整方法を制作要領書に明記のうえ、監理者の承諾を受ける g. コンクリート打込み時の鉄筋セットは吊り方式とし、スパーサーは原則として用いない。かぶり確保上やむを得ず設置する場合は、鋼製及び樹脂製以外のもので、監理者と協議のうえ決定する。		
		11.1.4 見本焼、試験施工		(1)タイル見本焼き：○行う ●行わないこととする。 (2)試験張り：○行う ●行わない						
		11.1.8 タイル目地深さ		a. タイルの目地深さは、タイルの層間変位及び熱収縮によるタイルの剥落を防止するため、タイル厚さの1/3を超えて施工してはならない。						
		11.1.9 ALCパネル及び押出し成型セメント板へのタイル施工		a. ALCパネル及び押出し成型セメント板へ湿式後張りでタイルを施工してはならない。 b. 工場でタイルを弾性接着剤で張付ける工法は、受注者が製造者・タイル製造者と連名で完成後10年間の保証を行うことを前提として可とする。なお、この場合の適用仕様書は(社)日本建築学会JASS19「陶磁器質タイル張り工事」4節「有機系接着剤によるタイル後張り工法」による。						
		○ 2節 セメントモルタルによるタイル張り				● 5節 大型タイル張り				
		11.2.2 材料		(1)(ア)(イ)タイルの形状、寸法、耐凍害性の有無、耐滑り性、標準色・特注色の別等		11.5.1 材料、工法		a. タイルの形状、寸法、耐凍害性の有無、耐滑り性、標準色・特注色の別、工法等		
				施工箇所又は仕上表の分類記号				施工箇所又は仕上表の分類記号		
				タイル形状				タイル形状		
				材質				材質		
				縦 横 厚さ				縦 横 厚さ		
				(mm) (mm) (mm)				(mm) (mm) (mm)		
				耐凍害性 耐滑り性 色 施釉				耐凍害性 耐滑り性 色 施釉		
				有 無 有 無 有 無 有 無				有 無 有 無 有 無 有 無		
				標準 注				標準 注		
				○ ○ ○ ○ ○ ○ ○ ○				○ ○ ○ ○ ○ ○ ○ ○		
				○ ○ ○ ○ ○ ○ ○ ○				○ ○ ○ ○ ○ ○ ○ ○		
20.2.3 可動間仕切(パーティション)	(2)材料等 (JISS A 6512)					
	施工箇所	構造形式による種類 ○スタッド式(内蔵) ○スタッド式(露出) ○パネル式 ○スタッドパネル式	構成材の種類	遮音性 ○ dB	表面仕上げ	備考(程度)
20.2.4 移動間仕切(スライディングドア)	(2)材料等					
	施工箇所	操作法による種類	表面材の材質	遮音性 ○ dB	表面仕上げ	備考(程度)
	設計図による	●手動式 ○電動式 ○部分電動式				設計図による
	(3)(ア)パネル圧接装置の操作方法:○ハンドル式 ○() (3)(ウ)ハンガーレール取付け下地補強:○標仕による ○() (4)(イ)あと施工アンカーの材質:○() (4)(イ)あと施工アンカーの寸法:○()					
20.2.5 トイレブース	(2)材料					
	施工箇所	パネル表面材	脚部のタイプ	備考(程度)		
	各所WC (ブースは天井まで)	●メラミン樹脂系 ○ポリエステル樹脂系	●幅木 ○()	アイカビュアコア(メラミン指定柄) トイレブースユニット 扉高2000H スライドボルト 戸当たりは指定品		
20.2.6 手すり	(1)手すりの材料種別:●設計図による ○()					
20.2.7 階段滑り止め	(1)(2)材種、形状、寸法、取付け法等					
	施工箇所	材種	巾(mm)	タイヤ	取付け	備考(程度)
	階段一般部	●ステンレス製 ○アルミニウム製	○35 ●50	●有 ○無	●接着 ○埋込み	ビス併用固定 NAKA ハイステップU UDP-50S
20.2.8 床目地棒	材質:●ステンレス(FBt6 HL) ○()					
20.2.9 黒板及びホワイトボード	(1)黒板の種類					
	施工箇所	区分	種類	色	備考(程度)	
	普通教室	○研ぎ出し ●焼付け ○()	○調製 ●ほうろう ○()	○緑 ○黒 ●(ソフトグレー)	青井黒板製作所 板書・映写兼用ボー 映るんグレーボード	
	(2)●ホワイトボード JIS S 6052(ほうろう白板) アルミ製枠、マーキングペン受け付き					
20.2.10 鏡	(1)鏡の厚さ:●5.0mm ○() (2)取付けステンレス:○止め金物 ○四周枠 ●設計図による					
20.2.11 表示(サイン)	(1)ガラススクリーン衝突防止表示の形状、寸法、材質:●設計図による (2)非常用進入口等の表示:○消防法に適合する市販品を使用する ●設計図による (3)室名札、ピクトグラム、案内板等 種類、形状、寸法、材質、色、書体、印刷等の種別、取付け形式等:●設計図による a. デジタルサイネージ:○有 ○無 ●設計図による					
20.2.12 タラップ	(1)材料及び仕上げ 材料種別:●ステンレス ○その他()					
20.2.13 煙突ライニング	(1)材料					
	施工箇所	煙突用成形ライニング材	最高使用温度(℃)	備考(程度)		
	ボイラー室	●ゾノライト系ケイ酸カルシウム材	●(280)	設計図による		
20.2.14 ブラインド 別途工事	(1)材料					
	施工箇所	形式	材質	スラット巾(mm)	種類・操作方法	備考(程度)
	天井伏図	●横形	●アルミニウム合金 ○	○25 ●35	○ギヤ式 ●コード式 (ワンコントロール) ○操作棒式	ニチベイ ユニコンモア 同等品以
	ブラインドBOX 表記各所	○縦形	○アルミニウム合金 ○布製特殊樹脂加工	○80 ○() ○100	○2本操作コード ○	○
20.2.15 ロールスクリーン 別途工事	(1)操作方式、幅及び高さ					
	施工箇所	操作方式	幅×高さ	スクリーン材種	スクリーン品質	備考(程度)
			×			
20.2.16 カーテン及びカーテンレール	(1)形式、付属金物等 (ア)カーテンの形式					
	施工箇所	形式	引分形式	操作方式	備考(程度)	
		●シングル ○ダブル	○片引き ●引分け	●手動 ○電動		

	(2)材料 (ア)カーテン用生地				
	施工箇所	種別	品質	特殊加工	ひだの種類
		○	○	○	○三つひだ ○二つひだ ○片ひだ
(イ)カーテンレール及びその付属金物					
	施工箇所	強さによる区分	材料による区分	レールの仕上げ	レールの形状
	天井伏図 カーテンレール 表記各所	○T0-90 ○	○S ○SUS ○AP(板曲) ●AS(型材)	○アルマイト ●樹脂被覆	●角形 ○
備考(程度) ○タッセル ●タッセルフック TOS0: ニューデラック					
(3)工法 (ア)⑥暗幕用カーテンの重なり: ●300mm ○()					
20.2.17 コーナービート コーナーガード	施工箇所	材種			備考(程度)
	図示以外のボード	●塩化ビニル製 ○ステンレス製			
	図示	FB-38×t6 SOP			
20.2.18 天井廻り縁	施工箇所	材種			備考(程度)
	GBD,RWB天井	●塩化ビニル製 ○アルミニウム製			㊦
	GB天井	●塩化ビニル製 ○アルミニウム製			㊦ バテ処理タイプ
20.2.19 天井点検口	施工箇所	材質(枠)	寸法(mm)	表面材	備考(程度)
	各所	●アルミニウム製 ○ステンレス製	●450×450 ●600×600	●天井同材	シワMS60 目地タイプ 同等品以上 GB RWB天井部(白焼付枠)
20.2.20 浴室天井材	○市販品				
	材 質	表面仕上げ	性 能	幅(mm)	備考(程度)
	○アルミニウム製	○焼付け塗装品 ○アルマイト処理品	○準不燃品	○200 ○100	回り縁は樋付き とし、製造所の 標準品とする。
20.2.21 床点検口	施工箇所	材質(枠)	寸法(mm)	表面材	備考(程度)
	各所	●ステンレス製 ○アルミニウム製 ○真ちゅう製	●600×600 ○	●床同材	FB枠タイプ 完全防水防臭 錠付 化粧蓋
20.2.22 視覚障害者用誘 導床材	施工箇所	材質	寸法	備考(程度)	
	玄関	SUS鋅(HL)		コマックスJC22 JC290	
	階段	SUS鋅(HL)		コマックスJC22 JC290	
20.2.23 既製階段廊下手 すり	施工箇所	材質	寸法(mm)	備考(程度)	
20.2.24 既製流し台つり戸	施工箇所	寸法(mm)	備考(程度)		
	図示		流し上部欄		
20.2.25 ルーフドレイン	施工箇所	材質	寸法(mm)	備考(程度)	
	屋上各所	○鋳鉄製 ●ステンレス製	●75 ●100 ●125 ○150	カネソウ 融雪型:ESSP-2S	
20.2.26 グレーチング	施工箇所	材質	適用荷重	備考(程度)	
	風除室入口	●ステンレス製(304) ○鋳鉄製 ○スチール製 ○樹脂製	歩行者用	第一機材 FB-13-131199-0-	
	外構各所	●スチール製(AM) ●鋳鉄製			
20.2.27 マンホールふた	施工箇所	寸法(mm)	適用荷重	機能	備考
	雨水一次枳	●600φ	T-20	●密閉型	カネソウ 断熱型:MWA-SD-60C
	各所	●600×600	建物内 T2	●完全防水防臭	
○蓄熱槽等の保温を必要とする場合には断熱壁付きとする。					

20.2.28
化粧マンホールふた

施工箇所	目地材質	寸法(mm)	適用荷重	機能	備考(程度)
各所	●ステンレス製 ○真ちゅう製	●600×600 ○	建物内 外部歩道T2 車輻歩行部 T20	●完全防水防臭 ○簡易防水 ○断熱形	

20.2.29
既製郵便受箱

施工箇所	材質	寸法(mm)	個数	備考(程度)

20.2.30
かぎ箱

材質	形式(収納組数)	備考(程度)
●鋼製(市販品)・	○60 ●120 ○	

20.2.31
防煙垂れ壁

材 質	厚さ(mm)	高さ(mm)	備考(程度)
○網入り磨板ガラス (巻取り型)	○6.8	○500	アルミ製枠付き
○線入り磨板ガラス	○	○	

○固定式

種 類	材 質	高さ(mm)	備考(程度)
○垂直降下式 (巻取り型)	○不燃布 (不燃認定品)	○500 ○800 ○	ガイドレール ○固定式(壁埋込型) ○可動式(天井収納型)
○回転降下式	鋼板製又はアルミ製	○500 ○800 ○	表面仕上げ ○天井材張り ○

降下機構:○煙感知器連動及び手動開放装置(押込型)

20.2.32
避難器具

施工箇所	種別	形式	備考(程度)
	○救命袋	○斜降式 ○垂直式	
3階・4階	●経降機 ○避難はしご		3階 2か所 4階 2か所 オリロー

20.2.33
旗竿

材質	形式	地上高(m)	操作方式	備考(程度)
●アルミニウム合金 ○	○テーパー型 ●同一断面型	○6 ●8 ○10 ○()	●ハンドル式 ○ロープ式	
固定方式:●埋込み ○アンカーボルト				

●3節 プレキャストコンクリート工事

20.3.2
材料

施工箇所	鉄線径	網目寸法	コンクリート強度	配筋	取付け方法	備考(程度)
屋外階段	●3.2mm以上		●標仕 ○			
	○					
	○					

20.3.3
製作

○4節 間知石及びコンクリート間知ブロック積み

20.4.2
材料

(1)間知石の材質:()

(3)コンクリート間知ブロックの種類:○()

(3)コンクリート間知ブロックの質量区分:○()

○A(350kg以上) ○B(350kg未満)

(4)地業の材料:○4.6.2(1)砂利地業に使用する砂利

○再生クラッシャー

○切込砂利

○切込碎石

(2)砂地業に使用する砂

○シルト

○有機物等の混入しない締固めに適した山砂

○川砂

○砕砂

20.4.3
工法

(3)(ア)積み方:○布積み ○谷積み ○

(3)(ケ)目塗り:○()

(3)(コ)伸縮調整目地の材質:○()

目地の厚さ:○()

21章 排水工事

●1節 共通事項

●2節 屋外雨水排水

21.2.1
材料

(1)排水管用材料の材質、管の種類、呼び径等:

材質:●遠心力鉄筋コンクリート管(外圧管)

●硬質ポリ塩化ビニル管(OVP :●VU)

○リサイクル硬質ポリ塩化ビニル三層管(ORS-VU)

○排水用硬質ビニル管継手(ODV)

○屋外排水設備用硬質塩化ビニル管継手(OVU継手)

管の種類:●設計図による

呼び径:●設計図による

(4)側塊の形状及び寸法:●設計図による

	(5)排水口の及びふたの種類等						
	施工箇所	材質	寸法(mm)	形式	耐荷重	鍵	備考(程度)
		○鋼鉄製 ○アルミ製 ●ステンレス製	●□500用 ○ ○	○防水型 ○簡易防水型	○T-2 ○T-6 ●T-14 ○T-20		
	(6)グレーチング						
	施工箇所	材質	寸法(mm)	耐荷重	備考(程度)		
		○鋼製 ○ステンレス製 ○	○ ○ ○	○T-2 ○T-6 ○T-14 ○T-20			
	(7)地業の材料:						
	施工箇所	種別	備考(程度)				
		○砂地業 ○砂利地業					
	(10)寒冷地に適用される凍上抑制層に用いる材料:○()						
	(10)砂の粒度試験:●行う ○行わない						
21.2.2 施工	(7)遠心力鉄筋コンクリート管の基床 厚さ:○() 種類:○() (8)硬質ポリ塩化ビニル管の基床 厚さ:○() 種類:○()						
● 3節 街きよ、縁石及び側溝							
21.3.1 材料	(1)コンクリート縁石及び側溝の形状、寸法:●設計図による						
22章 舗装工事							
● 1節 共通事項							
● 2節 路床							
22.2.2 路床の構成及び 仕上り	(1)(ア)凍上抑制層:○適用する(○切り込み砂利(厚さ cm)) ●適用しない (1)(イ)透水舗装のフィルター層: ○適用する(○車道部(○150mm ○ mm) ○歩道部(○50mm ○ mm)) ○適用しない (1)(ウ)路床安定処理: ○適用する(○添加材料による厚さ30cm, CBR5以上 ●添加量は目標CBRを満足するよう な添加量を適切な方法で定めて、監理者の承認を受ける。) ○適用しない:						
22.2.3 材料	(1)盛土に用いる材料の種類:○A種 ●B種 ○C種 ○D種 (表3.2.1) (1)(イ)透水舗装のフィルター層:○() (21. 2. 1(10)) (4)路床安定処理用添加材料: ○普通ポルトランドセメント ○高炉セメントB種 ○フライアッシュセメントB種 ○生石灰特号 ○生石灰1号 ○消石灰特号 ○消石灰1号 (表22.2.1)						
22.2.5 試験	(1)路床土の支持力比(CBR)試験:○行わない ●行う(2個所以上) (2)路床締固め度の試験:●行わない ○行う(個所以上) (3)現場CBR試験:●行わない ○行う						
● 3節 路盤							
22.3.2 路盤の厚さ及び仕 上り	(1)路盤の厚さ:(設計図による)						
22.3.3 材料	(1)路盤材料の種類、品質等 (表22. 3. 1) ○クラッシャー 粒度調整砕石 ●再生クラッシャー 再生粒度調整砕石 ○クラッシャー鉄鋼スラグ 粒度調整鉄鋼スラグ ○水硬性粒度調整鉄鋼スラグ						
● 4節 アスファルト舗装							
22.4.2 舗装の構成及び 仕上り	(1)構成及び厚さ:●設計図による						
22.4.3 材料	(1)(イ)再生アスファルトの種類 ●60~80 ○80~100 (5)シールコート用の乳剤 ○PK-1 ○PK-2						
22.4.4 配合その他	(1)加熱アスファルト混合物等の種類 (表22.4.4) 区分 地域別 種類 表層 ○一般地域 ●密粒度アスファルト混合物(13) ○細粒度アスファルト混合物(13) ○寒冷地域 ○密粒度アスファルト混合物(13F)						
22.4.6 試験	(3)アスファルト混合物等の抽出試験:○行わない ○行う(個所以上)						
● 5節 コンクリート舗装							
22.5.2 舗装の構成及び 仕上り	(1)コンクリート舗装の構成及び厚さ:●設計図による						
22.5.3 材料	(2)早強ポルトランドセメント:●使用しない ○使用する (4)注入目地材料:●低弾性タイプ ○高弾性タイプ						

訂正	.					件名	岩手県立宮古商工高等学校及び岩手県立宮古水産高等学校 校舎新築(建築)工事		
	.					図面名称	図面番号		
	.					建築工事特記仕様書-8	縮尺 A1版 - A3版 -	A-015	

