共通事項(特記仕様書及び図面に記載ない場合は下記を適用する)

(外壁・外部建具)
01. RC外壁の伸縮目地は3000㎜内外ピッチ及び柱両際と打継部分に設ける。
02. RC外壁の水平打継箇所で外部面に突起物(庇、バルコニー、梁型など)がある場合の打継は、スラブ上面より100㎜上がりの位置とし外勾配付きとする。ただし、露出するパラペット部立上りコンクリートは打ち継ぎなしとする。
03. 外壁の止水シールは異種材取合い及び金属相互取合い部では二重シールとする。
04. 乾式外壁最下部の外壁受けRC立上りは当該床仕上げ面から300㎜以上とし、取合い部には金属性(SUSまたはAL)の水切りを設ける。
05. 機械・電気設備室の屋外に設けた開口部の下端には300㎜以上の立上りを設けることを原則とし、立上りが支障となる場合は代替措置として、目的に足る容量のグレーチング蓋付き排水溝を開口部の屋外側床に設置する。
06. 屋外に面する雨晒しの扉上部には外壁面からの出が150㎜以上の既製金属性水切り庇を設け、床立上りのない出入口扉などの屋外側の床には、原則として雨水の流入を防ぐためのW150㎜細目グレーチング蓋付きの排水溝を設置する。
07. 外壁に取付くガラリは水返し付きとし、厨房など油脂を扱う施設に取付くものを除き、随時外して清掃可能なSUS防鳥網を設置する。
(防水・排水)
08. 金属製笠木を被せる躯体側の天端はウレタンゴム系塗膜防水など二次的な防水措置を考慮する。
09. 防水の床仕上面からの立上り高さHが300㎜≦H≦500㎜となるように水勾配を設定する。
10. 機械基礎も含む防水立上り押えアゴの天端には水勾配をとり、天端からアゴ下面に設けた水切り線までの範囲にはウレタンゴム系塗膜防水t2を施す。
~~11. 保護・仕上げに用いる現場打ちコンクリートに挿入する溶接金網は防錆処理を施したものとする。~~
12. RDは受け持つ排水区画当り2ヶ所以上設置する。
13. RCスラブに設置するRDはスラブ打込みとし、RDに接続するDP竪管の管面から水平方向にタテヨコ各200㎜の正方形の範囲内において厚さ50㎜以上のスラブ下補強増打ちを行った上で当該部位に断熱を施す。
14. 日常的な目視点検が困難な屋上や屋根にある側溝や横樋のうち、想定水深が200㎜を超えるような大型のものには10m内外のピッチ、かつ受け持つ排水区画当り1ヶ所以上のオーバーフロー管を設ける。
15. オーバーフロー管はSUS製φ50として樋などの上限水位の高さに設け、管の先端は外壁面から20㎜以上突出させる。
16. 幅が400㎜を超える横樋は、メンテナンスのために人が樋内を歩行できる仕様とする。
17. 電気系の諸室やシャフトの天井スラブに防水を施す必要がある場合はアスファルト防水を採用する。
(断熱)
18. 常時外気に接する金属材料で結露の発生が想定される部位(笠木、外装パネル、サッシ、RD廻りなど)には裏面に断熱材吹付などの結露防止策を施す。
19. 建物外皮の断熱は全周に施し、外壁部における施工の対象範囲は外壁面から室内側へ1000㎜以内にある全ての壁内面、梁型、柱型、床スラブ下面とする。
20. ピロティやオーバーハングなど屋外吹き放し部、風除室、随時外気に開放される駐車場や倉庫などの直上にある居室や共用部などの床面には断熱を施す。
21. 外壁、床などの断熱は硬質ウレタンフォーム(ノンフロン商品) 特記なき限り t70 吹付とする。
(金属表面処理)
22. 常時外気に接する全ての鉄部には溶融亜鉛メッキ処理を施し、メッキ処理過程で生じた部材の歪み・反りなどは確実に修正する。
23. 亜鉛メッキ面を損傷(ボルトかしめ、打ち傷など)した場合は、ジンクリッチペイント塗布など当該部位へのタッチアップによるメッキ層の修復処理を施す。
24. SUSはSUS304とし、見掛かり部の仕上は特記仕様書による表層~~の上にクリア塗装とする。~~
25. 室内の見掛かりの鉄部は 特記なき限り 合成樹脂調合ペイント(SOP)塗りとする。
26. 室内側の窓台は鋼板 t1.6 加工品とし合成樹脂調合ペイント(SOP)塗りとする。
(仕上・下地)
27. RC化粧打放し仕上(見掛り部に限る)は樹脂合板型枠採用による屋外20㎜、屋内10㎜の増打ちとし、型枠割付・セパ穴位置・色調などにつき施工図・試験打設により本施工前に監理者の承認を得る。
28. RC仕上げ床は屋内外とも10㎜増打ちとし、金ごて直均し仕上げとする。
29. 床モルタル塗りは金ごて仕上とする。
30. ボード単板張り天井の場合は、天井下面に露呈するボード取付け用の皿ビスの頭を天井と同色に着色する。
31. 軒天井及び湿気や塩素などを多量に発生させる室(浴室、シャワー室、プール室など)の天井下地軽量鉄骨には高耐食性メッキ鋼板製のものを採用する。
(建具・ガラス)
32. 建具開閉用のオペレータはワイヤー隠蔽型とする。
33. 引戸形式の自動扉には引き込まれ防止ガード桶を設置する。
34. 全ての強化ガラス及び人の手の届く範囲(概ねH<2000㎜)にあるフロートガラスには飛散防止フィルムを張る。
35. 床から立ち上がる大型の透明ガラス窓やガラススクリーン、框扉のガラス面には衝突防止サインを施す。
(内装)
36. 岩綿吸音板(DR)は不燃積層 石膏ボード(GB)t9.5(不燃)捨張り下地、突き付け目地とする。
37. GB継目処理(壁、天井)はテーパー目地、ジョイントテープ使用のジョイントレス工法とし、ケイカル板(FK)もこれに準ずる。
38. 騒音や振動を発生させる設備機械の置場・機械室の直下階にある居室の天井裏には吸音用としてGWマットt50を敷き込み、天井の吊りボルトは防振タイプを採用する。
39. 湿気や塩素などが充満する室の天井裏には強制換気方式を採用するとともに、天井は湿気や塩素の天井裏への回り込みを防ぎやすい材料(AL、樹脂パネルなど)を選定し、設備・照明開口や点検口など天井面の切欠きを極力避ける。また天井外周と壁の取合い及び天井材接合部、全ての天井開口部周りはシールで塞ぐ。
40. ウェットゾーン(浴室など多湿空間)と隣接する室は天井内まで含め、区画壁の接合部・躯体との取合い部などの隙間を確実にシールで塞ぎ、湿気などの浸入を防止する。
41. 乾式ボード壁では仕上ボードと下地捨張りボードの継目はずらし、継目処理部の寒冷紗はガラスクロス(GC)下地同等の不燃材とする。
42. 乾式ボード壁のコーナー(出隅入隅)は、コーナー補強材(スチール製)とパテにて下地処理を施す。
43. 壁面へのコンセント、スイッチ、設備プレート、消火栓ボックス、巾木などの埋込設置に伴う断面欠損により壁自体の耐火、遮音、防水などの性能を損なう場合は、裏面からの補修処理などにより本来の必要性能を復活させる。
44. 設備・電気機械室及びシャフト内の耐火被覆は乾式を採用し、H<2100㎜ の範囲の耐火被覆面と断熱材施工面は乾式ボード壁で保護する。
45. RC壁と乾式ボード壁が取合う部分には カッター目地タイプ塩ビ 見切目地を設ける。
46. Vクロスは防カビ・防火認定品とし、接着剤には防カビ処理を施す。
47. 合成樹脂エマルションペイント(EP, EP-G, EP-T)は防汚・防カビ仕様とする。
48. OAフロア、スポーツフロアなど二重床の下床は防塵塗装とする。
49. 設備・電気機械室及びシャフト内の床は薄膜型ウレタン樹脂系の防塵塗装とする。
50. 音を発生させる機器類を設置した機械室内部のH>2100㎜の柱・梁型を含む全壁面及び天井全面は、グラスウールボードt50・32Kg/m3+グラスクロス・インサルピン止め(GWB-GC)を施す。
51. 使用する内装材、接着剤、家具などにおける規制対象品目は全てF☆☆☆☆とする。
(地下)
52. ピット内天井スラブは押出法ポリスチレンフォーム(XPS) 特記なき限り t50 打込みとする。
53. 地階及び二重ピット外周のRC壁の内側には浸透性塗布防水を施す。
54. 地下外壁やピット底盤部などのRC打継部分には、止水板(塩ビ質t5×150程度)を打込む。
~~55. 土に直接接するRCスラブ下には押出法ポリスチレンフォーム(PUF)t50及びポリエチレンフィルム t0.15を敷き込む。~~

(雑)
56. 丸環は屋根などの防水を貫通しない位置にかんざし筋を用いて設置し、設置可能な部位における取付けピッチの目安は6000㎜内外とする。また持出しブラケット部分のみの設置とし リングは設置しない。
57. 天井点検口は450㎜ 及び600□AL枠既製品(目地タイプ指定色焼付塗装品)とし、面材は設置される天井仕上と同等材とする。
58. 天井点検口、設備機器、照明器具など天井の吊物で脱落する恐れのあるものは、脱落防止用のSUSワイヤーを設置する。
59. 電動・手動式のブラインドや窓開閉オペレータは、屋外やウェットゾーン内では鋼製部材の腐食を避けるため駆動部や可動部などを露出させた状態での使用は避ける。
60. OAフロアのパネルは、実装数のうちの50%以上が配線用開口(2ヶ所/パネル)付きのものとする。また配線用開口に設置するケーブル通線口(15㎜φ程度)有り・無しの金物をそれぞれ配線用開口の数量相当分納品する。
61. 一般部の異種床材の見切りはSUS目地棒t5×20㎜H.L仕上げとする。
62. 防火扉部の異種床材の見切りはSUS製t2×型幅40㎜×高さ20㎜のアンカー付きとし、型内部にはモルタルを充填する。
63. 床から天端までの設置高さが3000㎜を超えるタラップには背カゴ及び頂部を曲げ加工した掴み手摺を設ける。
64. 二重ピット点検用マンホールは全て防水・防臭タイプとし、化粧マンホールはSUS FB目地タイプ枠仕様とする。
65. 車両が横断する側溝に設けるグレーチングや化粧蓋は耐荷重型(T-20)相当とし、ボルト固定タイプとする。
66. 下記に指定する材料は本工事で使用した総数の3%を将来補修用として納品する。
(TC、Vクロス、タイル、)
67. 耐火塗料は特記なき限り指定色とし、全て平滑仕上とする。
68. VS,VTを床同材で立ちあげる際は、アルミ立上見切(創建:アルミAJ同等品)を使用する。
69. 内装床下地の押えコンクリートは特記なき限り溶接金網φ6-100×100を使用する。
70. 床同材で塗り上げる巾木部の下地は乾式壁取り合い部にW=壁厚×巾木高さのコンクリート立上りを設ける。

耐火被覆材・耐火間仕切等一覧

1時間:最上階から数えて4以内の階(6~R階柱梁、6~R階床) 2時間:最上階から数えて5以上の階(1F~5階柱梁、1F~5階床)

	呼称・略号	材料・工法の名称・規格(同等品)	耐火時間	認定番号(同等品)
屋根	コンクリート	鉄筋コンクリート造又は鉄骨鉄筋コンクリート造	30分	平12建告1399
	ALCパネル	軽量気泡コンクリート	30分	平12建告1399
	金属屋根	金属葺材	30分	FP030RF-1966(1)~(4)
壁	コンクリート(耐力壁)	鉄筋コンクリート造又は鉄骨鉄筋コンクリート造:t≧100	2時間	平12建告1399
	プレキャストコンクリート板	鉄筋コンクリート造又は鉄骨鉄筋コンクリート造:t≧100	2時間	平12建告1399
	ECPパネル	押し出し成型セメント版(縦張工法):t≧60	1時間	FP060NE-9035
	繊維混入けい酸カルシウム板	繊維混入けい酸カルシウム板	1時間	FP060NE-9176
	金属葺	吹付ロックウール被覆外壁	1時間	FP060NE-9305
	耐火間仕切り	GB-Ft12.5+GB-SHt9.5(両面)	1時間	FP060NP-0389(1)[突付け目地部] FP060NP-0390(1)[目透かし部]
	耐火間仕切り	GB-Ft21+21(片面)	1時間	FP060NP-0049
	耐火間仕切り	GB-Ft21+21+GB-Rt9.5 (片面)	1時間	FP060NP-0046
床	コンクリート	鉄筋コンクリート造又は鉄骨鉄筋コンクリート造:t≧100	2時間	平12建告1399
	コンクリート	鉄筋コンクリート造又は鉄骨鉄筋コンクリート造:t≧70	1時間	平12建告1399
柱	耐火塗装	-	2時間	FP120CN-0195,FP120CN-0224
	耐火塗装	-	1時間	FP060CN-9472
	けい酸カルシウム板(ゾノライト系)	-	2時間	FP120CN-0071
	けい酸カルシウム板(ゾノライト系)	-	1時間	FP060CN-0058
	巻付型耐火被覆	-	2時間	FP120CN-0157
	巻付型耐火被覆	-	1時間	FP060CN-9390
	ロックウール吹付け(半乾式)	-	2時間	FP120CN-9463
	ロックウール吹付け(半乾式)	-	1時間	FP060CN-9460
梁	耐火塗装	-	2時間	FP120BM-0276
	耐火塗装	-	1時間	FP060BM-9419
	けい酸カルシウム板(ゾノライト系)	-	2時間	FP120BM-0068
	けい酸カルシウム板(ゾノライト系)	-	1時間	FP060BM-0061
	巻付型耐火被覆	-	2時間	FP120BM-0220
	巻付型耐火被覆	-	1時間	FP060BM-9341
	ロックウール吹付け(半乾式)	-	2時間	FP120BM-9411
	ロックウール吹付け(半乾式)	-	1時間	FP060BM-9408
階段	鉄造	鉄造	30分	平12建告1399
デッキプレート	フラットデッキ	デッキ板厚:0.8~1.4 (支持スパンによる)	- -	JFE:評価第911-01009003号/日鉄建材:評価941-01009005号 アイ・テック:評価第021-0100901号(一般社団法人公共建築協会)
壁	一般間仕切壁・不燃間仕切壁	GB12.5t+GB-NC9.5t(両面・片面)		

記号凡例

防火材料

不燃材料	番号
せっこうボード t 12.5、15	NM-8619
不燃積層せっこうボード t 9.5	NM-8613
化粧せっこう吸音ボード t9.5	NM-0879
シージングせっこうボード t12.5、15	NM-9639
強化せっこうボード t12.5、15、21	NM-8615
ガラス繊維不織布入石膏ボード	NM-9345
普通硬質せっこうボード t9.5、12.5、15	NM-9645
けい酸カルシウム板(無石綿)t5以上	NM-8578
抗菌メラミン不燃化粧板 t3	NM-1699
岩綿吸音板(ロックウール化粧吸音板)	NM-8599
吹付けロックウール t10以上	NM-8601
グラスウール保温板 (GW)	NM-8605
グラスウール化粧保温板 (GWB)	NM-8610
紙壁紙 1級	NM-9784
織物壁紙 1・3級	NM-9847
無機質壁紙 1級(下地:法定不燃材料(金属、せっこうボードを除く)直張り)	NM-9848
塗装 SOP(下地:法定不燃材)	NM-8585
スチールパーティション	NM-1763
不燃木材(桧)	NM-1701
不燃コート	NM-3937

準不燃材料	番号
化粧せっこうボード t9.5	QM-9824
シージングせっこうボード t9.5	QM-9826
紙壁紙 1級	QM-9247
織物壁紙 1・3級	QM-9169
無機質壁紙 1級(下地:法定不燃材料(金属、せっこうボードを除く)直張り)	QM-9545

特定防火設備等	番号
耐熱ガラス入り特定防火設備(単窓、連窓)	EA-0100
耐熱ガラス入り特定防火設備(框扉)	EA-0083 CAS-1080
耐熱ガラス入り特定防火設備(袖窓付框扉)	EA-0072
昇降路遮煙性能付特定防火設備	CAS-0214
防火防煙シャッター特定防火設備(鉄板1.5mm以上)	CAS-0670
袖壁連動防火防煙シャッター特定防火設備(鉄板1.5mm以上)	CAS-0432
防火防煙スクリーン(シート)シャッター特定防火設備	CAS-0462
窓付引戸防火設備	CAS-1146
防火防煙スクリーン(シート)シャッター特定防火設備	CAS-1146

耐火間仕切壁	番号
けい酸ソーダ入り積層ガラス 耐火間仕切壁	FP060NP-0393

図面記号

図面記号	意味
KBM	基準ベンチマーク
TP、(OP)	東京湾中等潮位、(大阪湾最低標準潮位)
WL、(BWL)	水位、(地下水位)
GL	設計地盤面レベル
平均GL	平均地盤面レベル
FL	床仕上面レベル
SL	床スラブ面レベル
U・D	上がる・下りる
V	吹抜け
PH	塔屋
CH	天井高さ
W・D・H	幅・奥行・高さ
L	長さ
t	厚さ
φ	直径
R(r)	半径
CL	センターライン
@	間隔
EV	エレベータ
ESC	エスカレータ
HC	多機能トイレ
UB	ユニットバス
US	ユニットシャワー
SW	シャワー
SK	掃除流し
RD	ルーフドレイン又はフロアドレイン
DP・RDP	ドレインパイプ・中継ドレイン
OF	オーバーフロー管
MH	マシンハッチ
MR	機械室
DS	ダクトスペース
PS	設備配管スペース
EPS	電気配管・配線スペース
OA	給気
EA	排気
CM	煙突
SS	シャッター
SF	防煙垂壁
EXP. J	エキスパンションジョイント
SP	スチールパーティション
SLW	スライディングウォール
FIX	嵌殺し

材料・構造

記号	意味
SUS	ステンレススティール
HL	ステンレス ヘアライン仕上
ML	ステンレス 鏡面仕上
VB	ステンレス バイブレーション(無方向ヘアライン)仕上
2B	ステンレス 2B仕上
DULL	ステンレス ダル仕上
ST	鉄、鋼
AL	アルミニウム
S	鉄骨(造)
RC	鉄筋コンクリート(造)
SRC	鉄骨鉄筋コンクリート(造)
PC	プレキャストコンクリート(造)
PS	プレストレストコンクリート(造)
W	木(造)
CB	コンクリートブロック(造)
LGS	軽量鉄骨
ALC	軽量気泡コンクリート版
ECP	押出成形セメント版
CLK	シーリング
PL	プレート(板)
H-	H型鋼
CT-	カットティー鋼
L-	アングル(山型鋼)
FB-	フラットバー(平鋼)
□-	ボックス(角鋼、角パイプ)
VP	ビニル管
M	防湿鏡 鏡面仕上

記号	意味
GW	グラスウール
GWB	グラスウールボード
RW	ロックウール
RWB	ロックウールボード
GC	グラスクロス
DR	岩綿吸音板
DR-D	化粧岩綿吸音板(ストライプ、キューブ)
GB	石膏ボード
GB-S	シージング石膏ボード(防水機能添付ボード)
GB-F	強化石膏ボード
GB-NC	不燃積層石膏ボード
GB-D	化粧石膏ボード
GB-SH	普通硬質石膏ボード
FK	ケイ酸カルシウム板
FK-D	化粧ケイ酸カルシウム板
FGB	繊維混入セメント板
MP	メラミン化粧板
VT	ビニルタイル
VS	ビニルシート
Vクロス	ビニルクロス
クロス	布
DF	塩ビフィルムシート
TC	タイルカーペット
BJP	天然石ジェットバーナーポリッシュ仕上
ILB	インターロッキングブロック
OSB	配向性ストランドボード
LVL	単板積層材
CLT	直交集成板
WW	合板9.0t下地
WS	ホワイトボードシート貼(鉄板0.6t下地)

断熱材

JIS A 9521:2022(発砲プラスチック断熱材)	
EPS	ビーズ法ポリスチレンフォーム断熱材
XPS	押出法ポリスチレンフォーム断熱材
PUF	硬質ウレタンフォーム断熱材
PE	ポリエチレンフォーム断熱材
PF	フェノールフォーム断熱材
JIS A 9526:2022(建築物断熱用吹付け硬質ウレタンフォーム)	
S-PUF	建築物断熱用吹付け硬質ウレタンフォーム

塗料

記号	塗料
SOP	合成樹脂調合ペイント塗り
CL	クリアラッカー塗り
NAD	アクリル樹脂系非水分散形塗料塗り
DP	耐候性塗料塗り
DP-1	1級:フッ素樹脂相当(鉄鋼面、亜鉛メッキ鋼面)
DP-2	2級:アクリルシリコン樹脂相当(鉄鋼面、亜鉛メッキ鋼面)
DP-3	3級:ポリウレタン樹脂相当(鉄鋼面、亜鉛メッキ鋼面)
DP-A	1級:フッ素樹脂相当(コンクリート面およびECP面)
DP-B	2級:アクリルシリコン樹脂相当(コンクリート面およびECP面)
DP-C	3級:ポリウレタン樹脂相当(コンクリート面およびECP面)
EP-G	つや有合成樹脂エマルションペイント塗り(防汚・防カビ仕様)
EP	合成樹脂エマルションペイント塗り(防汚・防カビ仕様)
EP-T	合成樹脂エマルション模様塗料塗り(防汚・防カビ仕様)
UC	ウレタン樹脂ワニス塗り
LE	ラッカーエナメル塗り
WP	木材保護塗装(キシラデコール同等品)
B-塗料名称	名称塗料の焼付塗装
ZN/AM	溶融亜鉛メッキ処理
ZP	溶融亜鉛メッキの上リン酸塩処理
ZRC	常温亜鉛メッキ処理

記号凡例

レベル記号	ディテール引出記号	建具記号
±0 上段:仕上レベル -150 下段:躯体レベル	01 上段:ディテール番号 A-100 下段:図面番号	SD 上段:建具種類 11 下段:建具番号

訂正	件名	岩手県立宮古商工高等学校及び岩手県立宮古水産高等学校 校舎新築(建築)工事	
	図面名称	共通事項・凡例等	縮尺 A1版 - A3版 -
	図面番号	A-017	

■外部仕上表

校舎棟			
屋根	屋根1,4~7：コンクリート直均しの上PUFt70＋アスファルト露出防水絶縁断熱工法(DR-1960(2))	ガラス	Low-eガラス（ペアガラス）、フロートガラス、スクールテンパガラス、合わせガラス
	改質アスファルト防水ノンケトル工法　同等		
	テラス：コンクリート直均しの上PUFt70＋アスファルト露出防水絶縁工法(DR-1960(2))	庇	アルミハニカムパネル庇
	＋乾式浮床の上再生木デッキ　　加熱型改質アス塗膜防水工法　同等		
	屋根2,3：コンクリート直均しの上超速硬化ウレタン複合防水	樋	外部：SUSヘアライン鋼管（電熱ヒーター付）、内部：塩ビライニング鋼管（防露巻き）
	ハト小屋,機械基礎：ウレタン塗膜防水		
		外構(本工事)	アスファルト舗装（大型車対応）、コンクリート舗装、砂利敷、懸垂幕、サイン、旗竿
笠木	アルミ製笠木		
外壁	RC+外断熱（断熱材t50、グラスファイバーメッシュ、耐候性有機質プラスター塗装、超撥水仕上）		
	透湿型湿式外断熱工法		
建具	アルミサッシ(AW)		
	アルミカーテンウォール(ACW)		
	アルミガラリ(AG)		
	ステンレスサッシ　ヘアライン(SUSW)、ステンレスオートドア　ヘアライン(SUSWD)		
	ステンレスドア(SUSD)、スチールドア(SD)、オーバースライディングドア(OSD)		

駐輪場（LIXILアーキラインサイクルポートAR-A型同等品）			
屋根	アルミ樹脂複合板　不燃認定：NM-1961		

■内部仕上表凡例

仕上	仕様品番・程度（同等品以上）		
床			
ビニル床シートA	東リ：フロアリュームプレーン		
ビニル床シートB	東リ：ノンワックスリューム		
ビニル床シートC	東リ：帯電防止フロアリューム		
ビニル床シートD	東リ：耐薬スーパーKシート		
ビニル床タイルA	アドヴァン：フロアジャンボタイル石目調t5		
ビニル床タイルB	東リ：ルースレイ50NW-EX(OA用)		
磁器質タイル	アドヴァン：パーケットウッドt10		
タイルカーペットA	スミノエ：ECOS LX1100		
タイルカーペットB	東リ：GX8100 t9.5		
無機質系塗床A	ABC商会：ラガーハードM		
無機質系塗床B	ABC商会：ラガーハードC		
防塵塗装	ABC商会：OAクリアコート		
水性硬質ウレタン系塗床	ABC商会：タフクリートMH		
フリーアクセスフロア	特記なき限り3000N/㎡　<数値>は上記以外の所定荷重とする		
鋼製床	桐井製作所：GTシリーズ		
巾木			
木巾木	県産材(桧) t15 OSCL塗り		
ステンレス巾木	ステンレスHLt1.0		
壁			
メラミン不燃化粧板	アイカ：セラール（天井までジョイントなし）　目透し目地2mm		
塗装クロス	サンゲツ：サンウォールヘス　HS-13		
ビニルクロス	サンゲツ：ハードウォール		
天井			
化粧石膏ボード	吉野石膏：ニュータイガートーン（準不燃材）		
岩綿吸音板	ニットーボー：ソーラトン　スターダスト柄		
木ルーバー	準不燃　県産材(桧)　t12×W105@125･255 + WP		

■内部仕上表1

室名	居室	法規制 排煙種別	法規制 内装制限 壁	法規制 内装制限 天井	床レベル 仕上	床レベル 躯体	床 下地	床 仕上	幅木	壁 下地	壁 仕上	天井 下地	天井 仕上	天井高さ 床仕上から	耐震天井	仕上表 備考1
1FL																
・昇降口	非居室	—	—	—	0/-50	-80	コンクリート金ごて押え	磁器質タイル貼	SUSH60	RC/LGS	EP/GB+EP	PCaスラブ	PCaスラブ現し 湿式不燃断熱材金ゴテ押え	直天		樹脂製スノコ敷、靴箱(造作)
・玄関	非居室	—	—	—	0/-50	-80	コンクリート金ごて押え	磁器質タイル貼	SUSH60	RC/LGS	EP/GB+EP	PCaスラブ	PCaスラブ現し 湿式不燃断熱材金ゴテ押え	直天		樹脂製スノコ敷、靴箱(造作)、SUS点字鋲、自動ドア、強化ガラス衝突防護冊
・エントランスホール	非居室	—	—	—	0	-10	コンクリート金ごて押え	ビニル床タイルA	ソフトビニル巾木H60	RC/LGS	EP/GB+EP	PCaスラブ	PCaスラブ現し	直天		
・廊下1A	非居室	—	—	—	0	-10	コンクリート金ごて押え	ビニル床タイルA	ソフトビニル巾木H60	RC/LGS	EP/GB+EP	RC	化粧打放	直天		
・廊下1B	非居室	—	—	—	0	-10	コンクリート金ごて押え	ビニル床タイルA	ソフトビニル巾木H60	RC/LGS	EP/GB+EP	RC	化粧打放	直天		
・廊下1C	非居室	—	—	—	0	-10	コンクリート金ごて押え	無機質系塗床A	床同材H100	RC/LGS	EP/GB+EP	RC	化粧打放	直天		
・廊下1D	非居室	—	—	—	0	-10	コンクリート金ごて押え	無機質系塗床B	床同材H100	RC/LGS	EP/GB+EP	RC/PCaスラ	化粧打放/PCaスラブ現	直天		
・ラウンジ1A・1B	非居室	—	—	—	0	-10	コンクリート金ごて押え	ビニル床タイルA	ソフトビニル巾木H60	RC/LGS	EP/GB+EP	LGS	木ルーバー	2800		
・コミュニティホール	居室	—	—	—	0	-10	コンクリート金ごて押え	ビニル床タイルA	ソフトビニル巾木H60	RC/LGS	EP/GB+EP	PCaスラブ	木ルーバー/化粧打放し	.		
・図書室(閲覧)	居室	—	—	—	0	-10	コンクリート金ごて押え	ビニル床タイルA	ソフトビニル巾木H60	RC/LGS	EP/GB+EP	PCaスラブ	グラスウール吸音板/Pcaスラブ現し	直天		
・図書室(書庫)	非居室	—	—	—	0	-10	コンクリート金ごて押え	ビニル床シートB	ソフトビニル巾木H60	RC/LGS	EP/GB+EP	PCaスラブ	PCaスラブ現し	直天		
・司書室	居室	—	—	—	0	-10	コンクリート金ごて押え	ビニル床シートB	ソフトビニル巾木H60	RC/LGS	EP/GB+EP	LGS	GB+岩綿吸音板	2800		
・大講義室	居室	—	—	—	0/+1300	-40	コンクリート金ごて押え	木フローリング	木巾木オイルペイントH60	RC	化粧打放	PCaスラブ	グラスウール吸音板/Pcaスラブ現し	直天		
・小会議室1A,1B	居室	—	—	—	0	-10	コンクリート金ごて押え	ビニル床シートB	ソフトビニル巾木H60	RC/LGS	EP/GB+EP	LGS	GB+岩綿吸音板	2800		
・中会議室1A,1B	居室	—	—	—	0	-10	コンクリート金ごて押え	ビニル床シートB	ソフトビニル巾木H60	RC/LGS	EP/GB+EP	LGS	GB+岩綿吸音板	2800		
・事務室	居室	—	—	—	0	-100	フリーアクセスフロア	タイルカーペットA	ソフトビニル巾木H60	RC/LGS	EP/GB+EP	LGS	GB+岩綿吸音板	2800		窓口カウンター
・物品庫	非居室	—	—	—	0	-10	コンクリート金ごて押え	ビニル床シートB	ソフトビニル巾木H60	RC/LGS	EP/GB+EP	LGS	GB+岩綿吸音板	2800		
・給湯室	非居室	—	—	—	0	-10	コンクリート金ごて押え	ビニル床シートB	ソフトビニル巾木H60	RC/LGS	EP/GB+EP	LGS	GB+岩綿吸音板	2800		SUSシンク、吊戸棚、三方枠
・打合せ室	居室	—	—	—	0	-10	コンクリート金ごて押え	ビニル床シートB	ソフトビニル巾木H60	RC/LGS	EP/GB+EP	LGS	GB+岩綿吸音板	2800		
・書庫1A	非居室	—	—	—	0	-10	コンクリート金ごて押え	ビニル床シートB	ソフトビニル巾木H60	RC/LGS	EP/GB+EP	PCaスラブ	PCaスラブ現し	直天		
・書庫1B	非居室	—	—	—	0	-10	コンクリート金ごて押え	ビニル床シートB	ソフトビニル巾木H60	RC/LGS	EP/GB+EP	PCaスラブ	PCaスラブ現し	直天		
・職員更衣室1A,1B	非居室	—	—	—	0	-10	コンクリート金ごて押え	ビニル床シートB	ソフトビニル巾木H60	RC/LGS	EP/GB+EP	LGS	化粧石膏ボード	2400		カーテンレール
・技術員室兼倉庫	居室	—	—	—	0	-10/+100	コンクリート金ごて押え	ビニル床シートB、畳	ソフトビニル巾木H60	RC/LGS	EP/GB+EP	PCaスラブ	PCaスラブ現し	直天		SUSシンク、カーテンレール、上框
・ゴミ庫1A	非居室	—	—	—	0	-300	押えコンクリート	防塵塗装	床同材H100	RC/LGS	EP/GB+EP	PCaスラブ	PCaスラブ現し	直天		地流し
・保健室1A,1B	居室	—	—	—	0	-10	コンクリート金ごて押え	ビニル床シートB	ソフトビニル巾木H60	RC/LGS	EP/GB+EP	LGS	GB+岩綿吸音板	2800		SUSシンク、洗濯パン、カーテンレール
・保健相談室1A,1B	居室	—	—	—	0	-10	コンクリート金ごて押え	ビニル床シートB	ソフトビニル巾木H60	RC/LGS	EP/GB+EP	LGS	GB+岩綿吸音板	2800		
・保健器具庫1A,1B	非居室	—	—	—	0	-10	コンクリート金ごて押え	ビニル床シートB	ソフトビニル巾木H60	RC/LGS	EP/GB+EP	LGS	GB+岩綿吸音板	2800		
・休養室1A~1D	居室	—	—	—	0/+100	-10	コンクリート金ごて押え	ビニル床シートB/畳	畳寄せ	LGS	GB+EP	LGS	GB+岩綿吸音板	2800		押入、洗面、上り框、一部檜フローリングt15 UOL
・鋳造実習室	居室	—	—	—	0/-200	-10/-200/-700	コンクリート金ごて押え	無機質系塗床A/砂場	床同材H100	RC/LGS	EP/GB+EP	PCaスラブ	PCaスラブ現し	直天		SUSシンク、造作棚
・原動機・流体実験室	居室	—	—	—	0/-1000	-300	コンクリート金ごて押え	無機質系塗床A	床同材H100	RC/LGS	EP/GB+EP	PCaスラブ	PCaスラブ現し	直天		SUSシンク、造作棚
・機械実習室(旋盤)	居室	—	—	—	0	-10	コンクリート金ごて押え	無機質系塗床A	床同材H100	RC/LGS	EP/GB+EP	PCaスラブ LGS	PCaスラブ現し GB+EP	直天/4415 *4780		SUSシンク,作業台
・機械実習室(特殊機械)	居室	—	—	—	0	-10	コンクリート金ごて押え	無機質系塗床A	床同材H100	RC/LGS	EP/GB+EP	PCaスラブ LGS	PCaスラブ現し GB+EP	直天/4415 *4780		SUSシンク,作業台、造作棚
・空気調和・衛生実習室	居室	—	—	—	0	-300	押えコンクリート	無機質系塗床A	床同材H100	RC/LGS	EP/GB+EP	PCaスラブ	グラスウール吸音板/Pcaスラブ現し	直天		SUSシンク,作業台、造作棚
・材料試験実習室	居室	—	—	—	0	-10	コンクリート金ごて押え	無機質系塗床A	床同材H100	RC/LGS	EP/GB+EP	PCaスラブ	グラスウール吸音板/Pcaスラブ現し	直天		流し台
・工具室	非居室	—	—	—	0	-10	コンクリート金ごて押え	無機質系塗床A	床同材H100	RC/LGS	EP/GB+EP	PCaスラブ	PCaスラブ現し	直天		造作棚
・コンプレッサー室	非居室	—	—	—	0	-10	コンクリート金ごて押え	無機質系塗床A	床同材H100	RC/LGS	EP/GB+EP	PCaスラブ	PCaスラブ現し	直天		
・施工実習室	居室	—	—	—	0	-10	コンクリート金ごて押え	無機質系塗床A	床同材H100	RC/LGS	EP/GB+EP	PCaスラブ	グラスウール吸音板/Pcaスラブ現し	直天		SUSシンク,作業台、間仕切棚、パイプ置場
・溶接実習室	居室	—	—	—	0	-10	コンクリート金ごて押え	無機質系塗床A	床同材H100	RC/LGS	EP/GB+EP	PCaスラブ	グラスウール吸音板/Pcaスラブ現し	直天		流し台
・FA実習室	居室	—	—	—	0	-10	コンクリート金ごて押え	ビニル床シートB	ソフトビニル巾木H60	RC/LGS	EP/GB+EP	PCaスラブ	グラスウール吸音板/Pcaスラブ現し	直天		
・情報実習室	居室	—	—	—	0	-100	フリーアクセスフロア	ビニル床タイルB	ソフトビニル巾木H60	RC/LGS	EP/GB+EP	PCaスラブ	グラスウール吸音板/Pcaスラブ現し	直天		
・機械制御実習加工室	居室	—	—	—	0	-10	コンクリート金ごて押え	無機質系塗床A	床同材H100	RC/LGS	EP/GB+EP	PCaスラブ	グラスウール吸音板/Pcaスラブ現し	直天		流し台
・機械制御実習端末処理室	居室	—	—	—	0	-100	フリーアクセスフロア	ビニル床タイルB	ソフトビニル巾木H60	RC/LGS	EP/GB+EP	PCaスラブ	グラスウール吸音板/Pcaスラブ現し	直天		
・食品資源学習室	居室	—	—	—	0	-10	コンクリート金ごて押え	無機質系塗床B	床同材H100	RC/LGS	EP/GB+EP	PCaスラブ	グラスウール吸音板/Pcaスラブ現し	直天		
・食品化学総合実習室	居室	—	—	—	0	-10	コンクリート金ごて押え	水性硬質ウレタン系塗床	床同材H100	RC/LGS	EP/GB+EP	PCaスラブ	グラスウール吸音板/Pcaスラブ現し	直天		
・食品化学総合実習準備室	非居室	—	—	—	0	-10	コンクリート金ごて押え	水性硬質ウレタン系塗床	床同材H100	RC/LGS	EP/GB+EP	PCaスラブ	グラスウール吸音板/Pcaスラブ現し	直天		
・食品薬品庫	非居室	—	—	—	0	-10	コンクリート金ごて押え	水性硬質ウレタン系塗床	床同材H100	RC/LGS	EP/GB+EP	LGS	グラスウール吸音板/Pcaスラブ現し	直天		
・工学実習室	居室	—	—	—	0	-10	コンクリート金ごて押え	無機質系塗床A	床同材H100	RC/LGS	EP/GB+EP	LGS	グラスウール吸音板/Pcaスラブ現し	直天		流し台、油洗
・海洋生物実験室	居室	—	—	—	0	-10	コンクリート金ごて押え	無機質系塗床B	床同材H100	RC/LGS	EP/GB+EP	PCaスラブ	グラスウール吸音板/Pcaスラブ現し	直天		
・海洋生物準備室	非居室	—	—	—	0	-10	コンクリート金ごて押え	無機質系塗床B	床同材H100	RC/LGS	EP/GB+EP	PCaスラブ	グラスウール吸音板/Pcaスラブ現し	直天		

訂正	件名	岩手県立宮古商工高等学校及び岩手県立宮古水産高等学校 校舎新築(建築)工事	
	図面名称	仕上表-1	縮尺 A1版 --- A3版 ---
			図面番号 A-018

■内部仕上表2

室名	居室	法規制 排煙種別	法規制 内装制限 壁	法規制 内装制限 天井	床レベル 仕上	床レベル 躯体	床 下地	床 仕上	幅木	壁 下地	壁 仕上	天井 下地	天井 仕上	天井高さ 床仕上から	耐震天井	仕上表,備考1
1FL																
・資源増殖実習室	居室	—	—	—	0	-300	コンクリート金ごて押え	無機質系塗床B	床同材H100	RC/LGS	EP/GB+EP-G	PCaスラブ	グラスウール吸音板/Pcaスラブ現し	直天		排水側溝~~,仕水堤~~
・資源増殖実習準備室	非居室	—	—	—	0	-10	コンクリート金ごて押え	無機質系塗床B	床同材H100	RC/LGS	EP/GB+EP	PCaスラブ	グラスウール吸音板/Pcaスラブ現し	直天		
・資源増殖実習控室	非居室	—	—	—	0	-10	コンクリート金ごて押え	無機質系塗床B	床同材H100	RC/LGS	EP/GB+EP	PCaスラブ	グラスウール吸音板/Pcaスラブ現し	直天		
・水槽置場	非居室	—	—	—	0	-300	押えコンクリート	ウレタン塗膜防水	床同材H100	RC	外断熱材	ケイカル板	ケイカル板+フッ素樹脂塗装	2800		排水側溝
・漁具製作実習室	居室	—	—	—	0/+100	-10	鋼製床	木フローリング	木巾木オイルペイントH60	RC/LGS	EP/GB+EP	PCaスラブ	グラスウール吸音板/Pcaスラブ現し	直天		
・漁具製作準備室	非居室	—	—	—	0	-10	コンクリート金ごて押え	無機質系塗床B	床同材H100	RC/LGS	EP/GB+EP	PCaスラブ	PCaスラブ現し	直天		樹脂製スノコ敷
・食製調味加熱室	居室	—	—	—	0	-300	押えコンクリート	無機質系塗床B	床同材H200	RC/LGS	GB+化粧ケイカル板t6	LGS	ケイカル板t8+EP-G	3000		天井下地高耐食仕様
・食製魚肉詰・充填室	居室	—	—	—	0	-300	押えコンクリート	無機質系塗床B	床同材H200	RC/LGS	GB+化粧ケイカル板t6	LGS	ケイカル板t8+EP-G	3000		天井下地高耐食仕様
・食製原料処理室	居室	—	—	—	0	-300	押えコンクリート	無機質系塗床B	床同材H200	RC/LGS	GB+化粧ケイカル板t6	LGS	ケイカル板t8+EP-G	3000		天井下地高耐食仕様
・食製惣菜室	居室	—	—	—	0	-300	押えコンクリート	無機質系塗床B	床同材H200	RC/LGS	GB+化粧ケイカル板t6	LGS	ケイカル板t8+EP-G	3000		天井下地高耐食仕様
・食製包装室	居室	—	—	—	0	-300	押えコンクリート	無機質系塗床B	床同材H200	RC/LGS	GB+化粧ケイカル板t6	LGS	ケイカル板t8+EP-G	3000		天井下地高耐食仕様
・食製製品庫	非居室	—	—	—	0	-300	押えコンクリート	無機質系塗床B	床同材H200	RC/LGS	EP/GB+EP	LGS	ケイカル板t8+EP-G	3000		
・食製管理室	非居室	—	—	—	0	-300	押えコンクリート	無機質系塗床B	床同材H200	RC/LGS	EP/GB+EP	LGS	化粧石膏ボード	2400		
・食製サニタリー室1	非居室	—	—	—	0	-300	押えコンクリート	無機質系塗床B	床同材H200	RC/LGS	GB+化粧ケイカル板t6	LGS	ケイカル板t8+EP-G	3000		天井下地高耐食仕様
・食製サニタリー室2	非居室	—	—	—	0	-300	押えコンクリート	無機質系塗床B	床同材H200	RC/LGS	GB+化粧ケイカル板t6	LGS	ケイカル板t8+EP-G	3000		天井下地高耐食仕様
・食製ボイラー室	非居室	—	—	—	0	-300	押えコンクリート	無機質系塗床B	床同材H200	RC/LGS	EP/GB+EP、グラスウール吸音板	LGS	グラスウール吸音板/Pcaスラブ現し	直天		
・食製タンク室	非居室	—	—	—	0	-300	押えコンクリート	無機質系塗床B	床同材H200	RC/LGS	EP/GB+EP、グラスウール吸音板	LGS	グラスウール吸音	直天		
・食製通路	非居室	—	—	—	0	-10	コンクリート金ごて押え	無機質系塗床B	床同材H100	RC/LGS	EP/GB+EP	LGS	GB+岩綿吸音板	2800		
・食製学習室	居室	—	—	—	0	-10	コンクリート金ごて押え	無機質系塗床B	床同材H100	RC/LGS	EP/GB+EP	LGS	GB+岩綿吸音板	2800		
・食製倉庫	非居室	—	—	—	0	-10	コンクリート金ごて押え	無機質系塗床B	床同材H100	RC/LGS	EP/GB+EP	LGS	化粧石膏ボード	2400		
・食製更衣室(W)	非居室	—	—	—	0	-10	コンクリート金ごて押え	無機質系塗床B	床同材H100	RC/LGS	EP/GB+EP	LGS	化粧石膏ボード	2400		
・食製更衣室(M)	非居室	—	—	—	0	-10	コンクリート金ごて押え	無機質系塗床B	床同材H100	RC/LGS	EP/GB+EP	LGS	化粧石膏ボード	2400		
・食製洗面1	非居室	—	—	—	0	-10	コンクリート金ごて押え	無機質系塗床B	床同材H100	RC/LGS	EP/GB+EP-G	LGS	GB+EP-G	2400		洗面カウンター、鏡
・食製WC1	非居室	—	—	—	0	-10	コンクリート金ごて押え	無機質系塗床B	床同材H100	LGS	GB+化粧ケイカル板t6	LGS	GB+EP-G	2400		ライニング
・食製洗面2	非居室	—	—	—	0	-10	コンクリート金ごて押え	無機質系塗床B	床同材H100	RC/LGS	EP/GB+EP-G	LGS	GB+EP-G	2400		洗面カウンター、鏡
・食製WC2	非居室	—	—	—	0	-10	コンクリート金ごて押え	無機質系塗床B	床同材H100	RC/LGS	GB+化粧ケイカル板t6	LGS	GB+EP-G	2400		ライニング
・食製備品庫	非居室	—	—	—	0	-300	押えコンクリート	無機質系塗床B	床同材H200	RC/LGS	EP/GB+EP-G	LGS	ケイカル板t8+EP-G	3000		
・風除室	非居室	—	—	—	0	-300	コンクリート金ごて押え	無機質系塗床B	床同材H200	RC/LGS	EP/GB+EP-G	LGS	ケイカル板t8+EP-G	3000		
・冷蔵庫(0℃)	非居室	—	—	—	+20	-300	コンクリート金ごて押え	無機質系塗床B 床パネル下:ウレタン塗膜防水	床同材H200	-	カラー鋼板	-	カラー鋼板	2650		プレハブ製 床パネル下防水、床コンクリート、床仕上以外は機械設備工事
・冷凍庫(-20℃)	非居室	—	—	—	+20	-300	コンクリート金ごて押え	無機質系塗床B 床パネル下:ウレタン塗膜防水	床同材H200	-	カラー鋼板	-	カラー鋼板	2644		プレハブ製 床パネル下防水、床コンクリート、床仕上以外は機械設備工事
・冷凍庫(-50℃)	非居室	—	—	—	+20	-300	コンクリート金ごて押え	無機質系塗床B 床パネル下:ウレタン塗膜防水	床同材H200	-	カラー鋼板	-	カラー鋼板	2594		プレハブ製 床パネル下防水、床コンクリート、床仕上以外は機械設備工事
・食品庫 ,備品庫	非居室	—	—	—	0	-300	押えコンクリート	無機質系塗床B	床同材H200	RC/LGS	EP/GB+EP	LGS	ケイカル板t8+EP-G	2400		
・MDF	非居室	—	—	—	0	-10	コンクリート金ごて押え	防塵塗装	床同材H100	LGS	GB素地	RC	化粧打放	直天		
・消火ポンプ室	非居室	—	—	—	0	-10	コンクリート金ごて押え	防塵塗装	床同材H100	RC/LGS	GB素地	PCaスラブ	グラスウール吸音板/Pcaスラブ現し	直天		機械基礎
・前室1	非居室	—	—	—	0	-10	コンクリート金ごて押え	ビニル床シートA	ソフトビニル巾木H60	RC/LGS	EP/GB+EP	RC	化粧打放	直天		
・ガスボンベ室	非居室	—	—	—	0	-10	コンクリート金ごて押え	防塵塗装	床同材H100	RC/LGS	GB素地	PCaスラブ	PCaスラブ現し	直天		
・ゴミ庫1B	非居室	—	—	—	0	-10	コンクリート金ごて押え	防塵塗装	床同材H100	RC/LGS	GB素地	RC	化粧打放	直天		
・ブロワー機械室	非居室	—	—	—	0	-10	コンクリート金ごて押え	防塵塗装	床同材H100	RC/LGS	化粧打放/GB素地	RC	グラスウール吸音板	直天		
2FL																
・ステーション2	非居室	—	—	—	0	-10	コンクリート金ごて押え	ビニル床シートA	ソフトビニル巾木H60	RC/LGS	EP/GB+EP	LGS	木ルーバー	2400		
・廊下2A ,2C~2E	非居室	—	—	—	0	-10	コンクリート金ごて押え	ビニル床シートA	ソフトビニル巾木H60	RC/LGS	EP/GB+EP	RC	化粧打放	直天		
・廊下2B	非居室	—	—	—	0	-100	鋼製床	ビニル床シートA	ソフトビニル巾木H60	RC/LGS	EP/GB+EP	PCaスラブ	木ルーバー	2400		吹付断熱材不燃仕様
・ラウンジ2A ,2C,2D	非居室	—	—	—	0	-10	コンクリート金ごて押え	ビニル床シートA	ソフトビニル巾木H60	RC/LGS	EP/GB+EP	LGS	木ルーバー	2400		
・ラウンジ2B	非居室	—	—	—	0	-10	コンクリート金ごて押え	ビニル床シートA	ソフトビニル巾木H60	RC/LGS	EP/GB+EP	LGS	化粧打放	直天		吹付断熱材不燃仕様
・教室2A ~2G	居室	—	—	—	0	-10	コンクリート金ごて押え	ビニル床シートA	ソフトビニル巾木H60	RC/LGS	EP/GB+EP	PCaスラブ	グラスウール吸音板/Pcaスラブ現し	直天		
・更衣室2A ,2B	非居室	—	—	—	0	-10	コンクリート金ごて押え	ビニル床シートB	ソフトビニル巾木H60	RC/LGS	EP/GB+EP	LGS	化粧石膏ボード	2400		三方枠、更衣用棚、カーテンレール
・生徒会室2A	居室	—	—	—	0	-10	コンクリート金ごて押え	ビニル床シートA	ソフトビニル巾木H60	RC/LGS	EP/GB+EP	PCaスラブ	グラスウール吸音板/Pcaスラブ現し	直天		
・進路指導室	居室	—	—	—	0	-10	コンクリート金ごて押え	ビニル床シートA	ソフトビニル巾木H60	RC/LGS	EP/GB+EP	PCaスラブ	グラスウール吸音板/Pcaスラブ現し	直天		

■内部仕上表3

室名	居室	法規制 排煙種別	法規制 内装制限 壁	法規制 内装制限 天井	床レベル 仕上	床レベル 躯体	床 下地	床 仕上	幅木	壁 下地	壁 仕上	天井 下地	天井 仕上	天井高さ 床仕上から	耐震天井	仕上表,備考1
2FL																
・進路指導室・進路応接室	居室	—	—	—	0	-10	コンクリート金ごて押え	タイルカーペットA	ソフトビニル巾木H60	RC/LGS	EP/GB+EP(ガラスクロス下地)	LGS	GB+岩綿吸音板	2600		パーティション(備品工事)
・選択教室2A	居室	—	—	—	0	-10	コンクリート金ごて押え	ビニル床シートA	ソフトビニル巾木H60	RC/LGS	EP/GB+EP	PCaスラブ	グラスウール吸音板/Pcaスラブ現し	直天		
・教育相談室2A,2B	居室	—	—	—	0	-10	コンクリート金ごて押え	ビニル床シートA	ソフトビニル巾木H60	RC/LGS	EP/GB+EP	PCaスラブ	グラスウール吸音板/Pcaスラブ現し	直天		パーティション(備品工事)
・面談室	居室	—	—	—	0	-10	コンクリート金ごて押え	ビニル床シートA	ソフトビニル巾木H60	RC/LGS	EP/GB+EP	PCaスラブ	グラスウール吸音板/Pcaスラブ現し	直天		パーティション(備品工事)
・職員室2A,2B	居室	—	—	—	0	-100	フリーアクセスフロア	タイルカーペットA	ソフトビニル巾木H60	RC/LGS	EP/GB+EP	LGS	GB+岩綿吸音板	2600		
・印刷室2A,2B	非居室	—	—	—	0	-10	コンクリート金ごて押え	ビニル床シートA	ソフトビニル巾木H60	RC/LGS	EP/GB+EP	LGS	GB+岩綿吸音板	2400		
・給湯室2A・2B	非居室	—	—	—	0	-10	コンクリート金ごて押え	ビニル床シートA	ソフトビニル巾木H60	RC/LGS	EP/GB+EP	LGS	GB+岩綿吸音板	2400		SUSシンク、吊戸棚
・倉庫2A~2C	非居室	—	—	—	0	-10	コンクリート金ごて押え	ビニル床シートA	ソフトビニル巾木H60	RC/LGS	EP/GB+EP	RC	化粧打放	直天		
・職員更衣室2A,2C	非居室	—	—	—	0	-10	コンクリート金ごて押え	ビニル床シートB	ソフトビニル巾木H60	RC/LGS	EP/GB+EP	LGS	化粧石膏ボード	2400		カーテンレール
・職員更衣室2B,2D	非居室	—	—	—	0	-10	コンクリート金ごて押え	ビニル床シートB	ソフトビニル巾木H60	LGS	GB+EP	LGS	化粧石膏ボード	2400		カーテンレール
・職員MWC1 ,2	非居室	—	—	—	0	-10	コンクリート金ごて押え	ビニル床シートB	SUSH60	RC/LGS	メラミン不燃化粧板	LGS	GB+EP-G	2400		トイレブース(ピュアコア同等)、手洗いカウンター、姿見、間接照明付鏡、ライニング、手掛、汚垂石
・職員WWC1 ,2	非居室	—	—	—	0	-10	コンクリート金ごて押え	ビニル床シートB	SUSH60	RC/LGS	メラミン不燃化粧板	LGS	GB+EP-G	2400		トイレブース(ピュアコア同等)、手洗いカウンター、姿見、間接照明付鏡、ライニング、手掛
・校長・応接室2A	居室	—	—	—	0	-10	コンクリート金ごて押え	タイルカーペットB	木巾木オイルペイントH60	RC/LGS	EP/GB+EP(ガラスクロス下地)	LGS	GB+岩綿吸音板	2600		
・校長室2B ,応接室2B	居室	—	—	—	0	-10	コンクリート金ごて押え	タイルカーペットB	木巾木オイルペイントH60	RC/LGS	EP/GB+EP(ガラスクロス下地)	LGS	GB+岩綿吸音板	2600		
・放送室	居室	—	—	—	0	-100	フリーアクセスフロア	タイルカーペットA	ソフトビニル巾木H60	RC/LGS	EP/GB+EP	LGS	GB+岩綿吸音板	2400		
・多目的室	居室	—	—	—	0	-10	コンクリート金ごて押え	ビニル床シートA	ソフトビニル巾木H60	RC/LGS	化粧打放/GB+EP	LGS	化粧打放 グラスウール吸音板	直天		吹付断熱材不燃仕様
・調理教室	居室	—	—	—	0	-10	コンクリート金ごて押え	水性硬質ウレタン系塗床	床同材H100	RC/LGS	EP/GB+EP-G	LGS	ケイカル板t8+EP-G	2400		
・調理準備室	非居室	—	—	—	0	-10	コンクリート金ごて押え	水性硬質ウレタン系塗床	床同材H100	RC/LGS	EP/GB+EP-G	LGS	ケイカル板t8+EP-G	2400		
・製図室	居室	—	—	—	0	-10	コンクリート金ごて押え	ビニル床シートA	ソフトビニル巾木H60	RC/LGS	EP/GB+EP	PCaスラブ	グラスウール吸音板/Pcaスラブ現し	直天		
・製図準備室	非居室	—	—	—	0	-10	コンクリート金ごて押え	ビニル床シートA	ソフトビニル巾木H60	RC/LGS	EP/GB+EP	PCaスラブ	PCaスラブ現し	直天		
・器具庫	非居室	—	—	—	0	-10	コンクリート金ごて押え	ビニル床シートA	ソフトビニル巾木H60	RC/LGS	EP/GB+EP	PCaスラブ	PCaスラブ現し	直天		
・電気計測実習室	居室	—	—	—	0	-10	コンクリート金ごて押え	ビニル床シートC	ソフトビニル巾木H60	RC/LGS	EP/GB+EP	PCaスラブ	グラスウール吸音板/Pcaスラブ現し	直天		
・課題研究実習室	居室	—	—	—	0	-10	コンクリート金ごて押え	ビニル床シートA	ソフトビニル巾木H60	RC/LGS	EP/GB+EP	PCaスラブ	グラスウール吸音板/Pcaスラブ現し	直天		
・課題研究準備室	非居室	—	—	—	0	-10	コンクリート金ごて押え	ビニル床シートA	ソフトビニル巾木H60	RC/LGS	EP/GB+EP	PCaスラブ	グラスウール吸音板/Pcaスラブ現し	直天		
・電気機器実習室(高圧)	居室	—	—	—	0/+40	-10	コンクリート金ごて押え	ビニル床シートC 木フローリング	ソフトビニル巾木H60	RC LGS+合板t12	EP/GB+EP	PCaスラブ LGS+合板t12	グラスウール吸音板/Pcaスラブ現し ケイカル板t8+EP	直天/2600		
・電気機器実習室(静止)	居室	—	—	—	0	-10	コンクリート金ごて押え	ビニル床シートC	ソフトビニル巾木H60	RC/LGS	EP/GB+EP	PCaスラブ	グラスウール吸音板/Pcaスラブ現し	直天		
・電気機器準備室	非居室	—	—	—	0	-10	コンクリート金ごて押え	ビニル床シートC	ソフトビニル巾木H60	RC/LGS	EP/GB+EP	PCaスラブ	グラスウール吸音板/Pcaスラブ現し	直天		
・電気機器実習室(回転)	居室	—	—	—	0	-10	コンクリート金ごて押え	ビニル床シートC	ソフトビニル巾木H60	RC/LGS	EP/GB+EP	PCaスラブ	グラスウール吸音板/Pcaスラブ現し	直天		
・水産科資料室	非居室	—	—	—	0	-10	コンクリート金ごて押え	ビニル床シートA	ソフトビニル巾木H60	RC/LGS	EP/GB+EP	PCaスラブ	PCaスラブ現し	直天		
・船舶運用学習室	居室	—	—	—	0	-10	コンクリート金ごて押え	ビニル床シートA	ソフトビニル巾木H60	RC/LGS	EP/GB+EP	PCaスラブ	グラスウール吸音板/Pcaスラブ現し	直天		
・船舶職員室1	居室	—	—	—	0	-10	コンクリート金ごて押え	ビニル床シートA	ソフトビニル巾木H60	RC/LGS	EP/GB+EP	PCaスラブ	PCaスラブ現し	直天		
・船舶職員室2	居室	—	—	—	0	-10	コンクリート金ごて押え	ビニル床シートA	ソフトビニル巾木H60	RC/LGS	EP/GB+EP	PCaスラブ	PCaスラブ現し	直天		
・航海計器実習室	居室	—	—	—	0	-10	コンクリート金ごて押え	ビニル床シートA	ソフトビニル巾木H60	RC/LGS	EP/GB+EP	PCaスラブ	グラスウール吸音板/Pcaスラブ現し	直天		
・運用実習室(航海運用標本室)	居室	—	—	—	0	-10	コンクリート金ごて押え	ビニル床シートA	ソフトビニル巾木H60	RC/LGS	EP/GB+EP	PCaスラブ	グラスウール吸音板/Pcaスラブ現し	直天		
・シミュレーター室	居室	—	—	—	0	-10	コンクリート金ごて押え	ビニル床シートA	ソフトビニル巾木H60	RC/LGS	EP/GB+EP	PCaスラブ	グラスウール吸音板/Pcaスラブ現し	直天		
・シミュレータ作業室	居室	—	—	—	0	-10	コンクリート金ごて押え	ビニル床シートA	ソフトビニル巾木H60	RC/LGS	EP/GB+EP	PCaスラブ	グラスウール吸音板/Pcaスラブ現し	直天		
・海洋気象実習室	居室	—	—	—	0	-10	コンクリート金ごて押え	ビニル床シートA	ソフトビニル巾木H60	RC/LGS	EP/GB+EP	PCaスラブ	グラスウール吸音板/Pcaスラブ現し	直天		流し台
・ICT室	居室	—	—	—	0	-100	フリーアクセスフロア	ビニル床タイルB	ソフトビニル巾木H60	RC/LGS	EP/GB+EP	PCaスラブ	GB+岩綿吸音板	2600		
・専攻科学習室	居室	—	—	—	0	-10	コンクリート金ごて押え	ビニル床シートA	ソフトビニル巾木H60	RC/LGS	EP/GB+EP	PCaスラブ	GB+岩綿吸音板	2600		
・専攻科準備室	非居室	—	—	—	0	-10	コンクリート金ごて押え	ビニル床シートA	ソフトビニル巾木H60	RC	EP/GB+EP	PCaスラブ	GB+岩綿吸音板	2600		流し台
3FL																
・ステーション3	非居室	—	—	—	0	-10	コンクリート金ごて押え	ビニル床シートA	ソフトビニル巾木H60	RC/LGS	EP/GB+EP	LGS	木ルーバー	2400		
・廊下3D	非居室	—	—	—	0	-10	コンクリート金ごて押え	ビニル床シートA	ソフトビニル巾木H60	RC/LGS	EP/GB+EP	LGS	GB+岩綿吸音板	2400		
・ラウンジ3A~3C	非居室	—	—	—	0	-10	コンクリート金ごて押え	ビニル床シートA	ソフトビニル巾木H60	RC/LGS	EP/GB+EP	LGS	木ルーバー	2400		
・教室3A~3G	居室	—	—	—	0	-10	コンクリート金ごて押え	ビニル床シートA	ソフトビニル巾木H60	RC/LGS	EP/GB+EP	PCaスラブ	グラスウール吸音板/Pcaスラブ現し	直天		
・選択教室3A・3C	居室	—	—	—	0	-10	コンクリート金ごて押え	ビニル床シートA	ソフトビニル巾木H60	RC/LGS	EP/GB+EP	PCaスラブ	グラスウール吸音板/Pcaスラブ現し	直天		
・選択教室3B・生徒会室3A	居室	—	—	—	0	-10	コンクリート金ごて押え	ビニル床シートA	ソフトビニル巾木H60	RC/LGS	EP/GB+EP	PCaスラブ	グラスウール吸音板/Pcaスラブ現し	直天		

訂正

件名 岩手県立宮古商工高等学校及び岩手県立宮古水産高等学校 校舎新築(建築)工事

図面名称 仕上表-2

縮尺 A1版 --- A3版 ---

図面番号 A-019

■内部仕上表4

室名	居室	法規制 排煙種別	法規制 内装制限 壁	法規制 内装制限 天井	床レベル 仕上	床レベル 躯体	床 下地	床 仕上	幅木	壁 下地	壁 仕上	天井 下地	天井 仕上	天井高さ 床仕上から	耐震天井	仕上表_備考1
3FL																
・更衣室3A ,3B	非居室	—	—	—	0	-10	コンクリート金ごて押え	ビニル床シートB	ソフトビニル巾木H60	RC/LGS	EP/GB+EP	LGS	化粧石膏ボード	2400		三方枠、更衣用棚、カーテンレール
・倉庫3A ,3B	非居室	—	—	—	0	-10	コンクリート金ごて押え	ビニル床シートA	ソフトビニル巾木H60	RC/LGS	EP/GB+EP	RC	化粧打放	直天		
・理科室	居室	—	—	—	0	-10	コンクリート金ごて押え	ビニル床シートD	ソフトビニル巾木H60	RC/LGS	EP/GB+EP	PCaスラブ	グラスウール吸音板/Pcaスラブ現し	直天		実習台、流し台
・化学実験室	居室	—	—	—	0	-10	コンクリート金ごて押え	ビニル床シートD	ソフトビニル巾木H60	RC/LGS	EP/GB+EP	PCaスラブ	グラスウール吸音板/Pcaスラブ現し	直天		実習台
・理科準備室	非居室	—	—	—	0	-10	コンクリート金ごて押え	ビニル床シートD	ソフトビニル巾木H60	RC/LGS	EP/GB+EP	~~PCaスラブ~~ RC	化粧打放	直天		流し台
・理科倉庫	非居室	—	—	—	0	-10	コンクリート金ごて押え	ビニル床シートD	ソフトビニル巾木H60	RC/LGS	EP/GB+EP	RC	化粧打放	直天		
・理科薬品庫	非居室	—	—	—	0	-10	コンクリート金ごて押え	ビニル床シートD	ソフトビニル巾木H60	RC/LGS	EP/GB+EP	RC	化粧打放	直天		
・書道室	居室	—	—	—	0	-10	コンクリート金ごて押え	ビニル床シートA	ソフトビニル巾木H60	RC/LGS	EP/GB+EP/St-PL(~~1.6~~ホワイトボードフィルム 0.6	PCaスラブ	グラスウール吸音板/Pcaスラブ現し	直天		流し台(11口)
・書道準備室	非居室	—	—	—	0	-10	コンクリート金ごて押え	ビニル床シートA	ソフトビニル巾木H60	RC/LGS	EP/GB+EP	RC	化粧打放	直天		
・電気工事実習室	居室	—	—	—	0	-10	コンクリート金ごて押え	ビニル床シートC	ソフトビニル巾木H60	RC/LGS	EP/GB+EP	PCaスラブ	グラスウール吸音板/Pcaスラブ現し	直天		流し台
・電気工作実習室	居室	—	—	—	0	-10	コンクリート金ごて押え	ビニル床シートC	ソフトビニル巾木H60	RC/LGS	EP/GB+EP	PCaスラブ	グラスウール吸音板/Pcaスラブ現し	直天		
・電気工作準備室	非居室	—	—	—	0	-10	コンクリート金ごて押え	ビニル床シートC	ソフトビニル巾木H60	RC/LGS	EP/GB+EP	PCaスラブ	グラスウール吸音板/Pcaスラブ現し	直天		
・自動制御実習室	居室	—	—	—	0	-10	コンクリート金ごて押え	ビニル床シートC	ソフトビニル巾木H60	RC/LGS	EP/GB+EP	PCaスラブ	グラスウール吸音板/Pcaスラブ現し	直天		
・計測実習室(照明)	居室	—	—	—	0	-10	コンクリート金ごて押え	ビニル床シートC	ソフトビニル巾木H60	RC/LGS	EP/GB+EP	PCaスラブ	グラスウール吸音板/Pcaスラブ現し	直天		
・計測実習室	居室	—	—	—	0	-10	コンクリート金ごて押え	ビニル床シートC	ソフトビニル巾木H60	RC/LGS	EP/GB+EP	PCaスラブ	グラスウール吸音板/Pcaスラブ現し	直天		
・計測準備室	非居室	—	—	—	0	-10	コンクリート金ごて押え	ビニル床シートC	ソフトビニル巾木H60	RC/LGS	EP/GB+EP	PCaスラブ	グラスウール吸音板/Pcaスラブ現し	直天		
・電子計測実習室	居室	—	—	—	0	-100	鋼製床	ビニル床シートC	ソフトビニル巾木H60	RC/LGS	EP/GB+EP	PCaスラブ	グラスウール吸音板/Pcaスラブ現し	直天		
・電子計算機実習室	居室	—	—	—	0	-100	フリーアクセスフロア	ビニル床タイルB	ソフトビニル巾木H60	RC/LGS	EP/GB+EP	PCaスラブ	グラスウール吸音板/Pcaスラブ現し	直天		
・電子計算準備室	非居室	—	—	—	0	-100	フリーアクセスフロア	ビニル床タイルB	ソフトビニル巾木H60	RC/LGS	EP/GB+EP	PCaスラブ	化粧石膏ボード	2400		
・課題研究室(器具保管)	居室	—	—	—	0	-10	コンクリート金ごて押え	ビニル床シートA	ソフトビニル巾木H60	RC/LGS	EP/GB+EP	LGS	GB+岩綿吸音板	2400		流し台
・専門調理室1	居室	—	—	—	0	-10	コンクリート金ごて押え	水性硬質ウレタン系塗床	床同材H100	RC/LGS	EP/GB+EP-G	LGS	ケイカル板t8+EP-G	2400		
・師範デモ室	居室	—	—	—	0/+180~480	-10	コンクリート金ごて押え/鋼製床	水性硬質ウレタン系塗床/ビニル床シートA	床同材H100/ソフトビニル巾木H60	RC/LGS	EP/GB+EP-G	LGS	ケイカル板t8+EP-G	2400/2900		
・食物科職員室	居室	—	—	—	0	-10	コンクリート金ごて押え	水性硬質ウレタン系塗床	床同材H100	RC/LGS	EP/GB+EP	LGS	GB+岩綿吸音板	2400		手洗い、SUSシンク
・調理学習室	居室	—	—	—	0	-10	コンクリート金ごて押え	ビニル床シートA	ソフトビニル巾木H60	RC/LGS	EP/GB+EP	LGS	GB+岩綿吸音板	2400		
・食物科更衣室1	非居室	—	—	—	0	-10	コンクリート金ごて押え	ビニル床シートB	ソフトビニル巾木H60	RC/LGS	EP/GB+EP	LGS	化粧石膏ボード	2400		カーテンレール
・食物科更衣室2	非居室	—	—	—	0	-10	コンクリート金ごて押え	ビニル床シートB	ソフトビニル巾木H60	RC/LGS	EP/GB+EP	LGS	化粧石膏ボード	2400		カーテンレール
・専門調理室2	居室	—	—	—	0	-10	コンクリート金ごて押え	水性硬質ウレタン系塗床	床同材H100	RC/LGS	EP/GB+EP-G	LGS	ケイカル板t8+EP-G	2400		
・専門調理準備室	非居室	—	—	—	0	-10	コンクリート金ごて押え	水性硬質ウレタン系塗床	床同材H100	RC/LGS	EP/GB+EP-G	LGS	ケイカル板t8+EP-G	2400		
・集団給食実習室	居室	—	—	—	0	-300	押えコンクリート	水性硬質ウレタン系塗床	床同材H100	RC/LGS	EP/GB+FK-D	LGS	ケイカル板t8+EP-G	2400		天井下地高耐食仕様
・集団給食サニタリー室1	非居室	—	—	—	0	-300	押えコンクリート	水性硬質ウレタン系塗床	床同材H100	RC/LGS	EP/GB+FK-D	LGS	ケイカル板t8+EP-G	2400		
・集団給食サニタリー室2	非居室	—	—	—	0	-300	押えコンクリート	水性硬質ウレタン系塗床	床同材H100	RC/LGS	EP/GB+FK-D	LGS	ケイカル板t8+EP-G	2400		
・集団給食検収室	居室	—	—	—	0	-300	押えコンクリート	水性硬質ウレタン系塗床	床同材H100	RC/LGS	EP/GB+FK-D	LGS	ケイカル板t8+EP-G	2400		
・集団給食食品庫	非居室	—	—	—	0	-300	押えコンクリート	水性硬質ウレタン系塗床	床同材H100	RC/LGS	EP/GB+FK-D	LGS	ケイカル板t8+EP-G	2400		
・倉庫3C	非居室	—	—	—	0	-300	押えコンクリート	水性硬質ウレタン系塗床	床同材H100	RC/LGS	EP/GB+FK-D	LGS	ケイカル板t8+EP-G	2400		
・接遇マナー室	居室	—	—	—	0	-10	コンクリート金ごて押え	ビニル床シートA	ソフトビニル巾木H60	RC/LGS	EP/GB+EP	LGS	GB+岩綿吸音板	2400	いいえ	
・倉庫3E	非居室	—	—	—	0	-10	コンクリート金ごて押え	ビニル床シートA	ソフトビニル巾木H60	RC/LGS	EP/GB+EP	RC	化粧打放	直天		
4FL																
・ステーション4	非居室	—	—	—	0	-10	コンクリート金ごて押え	ビニル床シートA	ソフトビニル巾木H60	RC/LGS	EP/GB+EP	LGS	PCaスラブ現し	直天		
・廊下4A~4D	非居室	—	—	—	0	-10	コンクリート金ごて押え	ビニル床シートA	ソフトビニル巾木H60	RC/LGS	EP/GB+EP	RC	化粧打放	直天		
・教室4A~4G	居室	—	—	—	0	-10	コンクリート金ごて押え	ビニル床シートA	ソフトビニル巾木H60	RC/LGS	EP/GB+EP	PCaスラブ	グラスウール吸音板/Pcaスラブ現し	直天		
・更衣室4A,4B	非居室	—	—	—	0	-10	コンクリート金ごて押え	ビニル床シートB	ソフトビニル巾木H60	RC/LGS	EP/GB+EP	LGS	化粧石膏ボード	2400		三方枠、更衣用棚、カーテンレール
・倉庫4A	非居室	—	—	—	0	-10	コンクリート金ごて押え	ビニル床シートA	ソフトビニル巾木H60	RC/LGS	EP/GB+EP	PCaスラブ	PCaスラブ現し	直天		
・倉庫4B~4D	非居室	—	—	—	0	-10	コンクリート金ごて押え	ビニル床シートA	ソフトビニル巾木H60	RC/LGS	EP/GB+EP	RC	化粧石膏ボード	2400		
・美術室	居室	—	—	—	0	-10	コンクリート金ごて押え	ビニル床シートA	ソフトビニル巾木H60	RC/LGS	EP/GB+EP	PCaスラブ	グラスウール吸音板/Pcaスラブ現し	直天		流し台(8口)
・美術準備室	非居室	—	—	—	0	-10	コンクリート金ごて押え	ビニル床シートA	ソフトビニル巾木H60	RC/LGS	EP/GB+EP	RC	GB+岩綿吸音板	2400		流し台
・音楽室	居室	—	—	—	0	-10	コンクリート金ごて押え	タイルカーペットB	ソフトビニル巾木H60	RC/LGS	EP/GB+EP	PCaスラブ	グラスウール吸音板/Pcaスラブ現し	直天		カーテンレール
・楽器庫4A	非居室	—	—	—	0	-10	コンクリート金ごて押え	ビニル床シートA	ソフトビニル巾木H60	RC/LGS	EP/GB+EP	PCaスラブ	PCaスラブ現し	直天		
・楽器庫4B	非居室	—	—	—	0	-10	コンクリート金ごて押え	タイルカーペットB	ソフトビニル巾木H60	RC/LGS	EP/GB+EP	PCaスラブ	化粧石膏ボード	2400		
・被服室	居室	—	—	—	0	-10	コンクリート金ごて押え	ビニル床シートA	ソフトビニル巾木H60	RC/LGS	EP/GB+EP	PCaスラブ	グラスウール吸音板/Pcaスラブ現し	直天		手洗い

■内部仕上表5

室名	居室	法規制 排煙種別	法規制 内装制限 壁	法規制 内装制限 天井	床レベル 仕上	床レベル 躯体	床 下地	床 仕上	幅木	壁 下地	壁 仕上	天井 下地	天井 仕上	天井高さ 床仕上から	耐震天井	仕上表_備考1
4FL																
・総合実践室	居室	—	—	—	0	-100	フリーアクセスフロア	ビニル床タイルB	ソフトビニル巾木H60	RC/LGS	EP/GB+EP	PCaスラブ	グラスウール吸音板/Pcaスラブ現し	直天		
・情報処理室	居室	—	—	—	0	-100	フリーアクセスフロア	ビニル床タイルB	ソフトビニル巾木H60	RC/LGS	EP/GB+EP	PCaスラブ	グラスウール吸音板/Pcaスラブ現し	直天		
・商業倉庫	非居室	—	—	—	0	-100	フリーアクセスフロア	ビニル床タイルB	ソフトビニル巾木H60	RC/LGS	EP/GB+EP	PCaスラブ	PCaスラブ現し	直天		
・プログラミング室	居室	—	—	—	0	-100	フリーアクセスフロア	ビニル床タイルB	ソフトビニル巾木H60	RC/LGS	EP/GB+EP	PCaスラブ	グラスウール吸音板/Pcaスラブ現し	直天		
・ネットワーク実習室	居室	—	—	—	0	-100	フリーアクセスフロア	ビニル床タイルB	ソフトビニル巾木H60	RC/LGS	EP/GB+EP	PCaスラブ	グラスウール吸音板/Pcaスラブ現し	直天		
・商業実習準備室	非居室	—	—	—	0	-10	コンクリート金ごて押え	ビニル床シートA	ソフトビニル巾木H60	RC/LGS	EP/GB+EP	PCaスラブ	グラスウール吸音板/Pcaスラブ現し	直天		
・選択講義室1~4	居室	—	—	—	0	-10	コンクリート金ごて押え	ビニル床シートA	ソフトビニル巾木H60	RC/LGS	EP/GB+EP	PCaスラブ	グラスウール吸音板/Pcaスラブ現し	直天		
・家庭科準備室	非居室	—	—	—	0	-10	コンクリート金ごて押え	ビニル床シートA	ソフトビニル巾木H60	RC/LGS	EP/GB+EP	RC	GB+岩綿吸音板	2400		
・被服・家庭経営室	居室	—	—	—	0/+200	-10	コンクリート金ごて押え/木床組	ビニル床シートA/畳敷き	ソフトビニル巾木H60	RC/LGS	EP/GB+EP/ビニルクロス	PCaスラブ	グラスウール吸音板/ビニルクロス	直天/2400		板間(格フローリング(15UCL)、襖、押入、床の間、飾り棚、電熱炉、流し台
・ラウンジ4A ,4B	非居室	—	—	—	0	-10	コンクリート金ごて押え	ビニル床シートA	ソフトビニル巾木H60	RC/LGS	EP/GB+EP	LGS	木ルーバー	2400		
共通																
・階段1~4	非居室	—	—	—	0	-10	コンクリート金ごて押え	ビニル床シートA	-	RC/~~LGS~~	~~EP~~ 化粧打放/GB+EP	RC	化粧打放	-		ノンスリップ、手摺、SUS点字鋲
・PS1,2,DS	非居室	—	—	—	0	-10	コンクリート金ごて押え	防塵塗装	床同材H100	RC/LGS	グラスウール吸音板	RC	化粧打放	直天		
・PS3~7	非居室	—	—	—	0	-10	コンクリート金ごて押え	防塵塗装	床同材H100	RC/LGS	化粧打放/GB素地	RC	化粧打放	直天		
・EPS1~4	非居室	—	—	—	0	-10	コンクリート金ごて押え	防塵塗装	床同材H100	LGS	GB素地	RC	化粧打放	直天		防水堤H100
・MWC1~4	非居室	—	—	—	0	-10	コンクリート金ごて押え	ビニル床シートB	SUSH60	RC/LGS	~~メラミン不燃化粧板~~ EP-G/GB+メラミン不燃化粧板	LGS	GB+EP-G	2400		トイレブース(ピュアコア同等)、手洗いカウンター、姿見、間接照明付鏡、ライニング、手摺、汚垂石
・WWC1~4	非居室	—	—	—	0	-10	コンクリート金ごて押え	ビニル床シートB	SUSH60	RC/LGS	~~メラミン不燃化粧板~~ EP-G/GB+メラミン不燃化粧板	LGS	GB+EP-G	2400		トイレブース(ピュアコア同等)、手洗いカウンター、姿見、間接照明付鏡、ライニング、手摺
・HWC1~2	非居室	—	—	—	0	-10	コンクリート金ごて押え	ビニル床シートB	SUSH60	LGS	~~メラミン不燃化粧板~~ GB+メラミン不燃化粧板	LGS	GB+EP-G	2400		ライニング、手摺、鏡
・SK	非居室	—	—	—	0	-10	コンクリート金ごて押え	ビニル床シートB	SUSH60	RC/LGS	~~AEP/GB+EP-G~~ EP-G/GB+メラミン不燃化粧板	~~RC~~ LGS	GB+EP-G	2400		
・SK-PS1~2	非居室	—	—	—	0	-10	コンクリート金ごて押え	ビニル床シートB	SUSH60	LGS	メラミン不燃化粧板	RC	化粧打放	直天		

訂正

件名 岩手県立宮古商工高等学校及び岩手県立宮古水産高等学校 校舎新築(建築)工事

図面名称 仕上表-3

縮尺 A1版 --- A3版 ---

図面番号 A-020

60/200
第1種中高層住居専用地域
日影規制：4-2.5時間　測定面4m

60/200
第2種住居地域
日影規制：4-2.5時間　測定面4m

60/200
第1種中高層住居専用地域
日影規制：4-2.5時間　測定面4m

60/200
準工業地域
日影規制：無

KBM2
H=19.408

KBM1
H=19.862

真北方向
座標の北

真北方向角
-0° 43′ 07″

MK27～MK1方位角
173° 41′ 53″

MK27～MK1方向角
172° 58′ 46″

MK27

MK26方向

MK1方向

本工事範囲を示す

凡　例

レスリング道場
尽心館
倉庫
プール
更衣室
砂場
第2体育館
テニスコート
柔剣道場
第1体育館
新産振棟
産振棟
特別教室棟
管理教室棟
変電設備
貯水槽
倉庫

隣地境界線
道路境界線(L=14.680)
道路境界線(L=40.960)
道路境界線(L=72.40)


訂正	・				
	・				
	・				
	・				
	・				


件名　岩手県立宮古商工高等学校及び岩手県立宮古水産高等学校
校舎新築(建築)工事


図面名称　現況図

縮尺　A1版 1:500
A3版 1:1000

図面番号　A-021

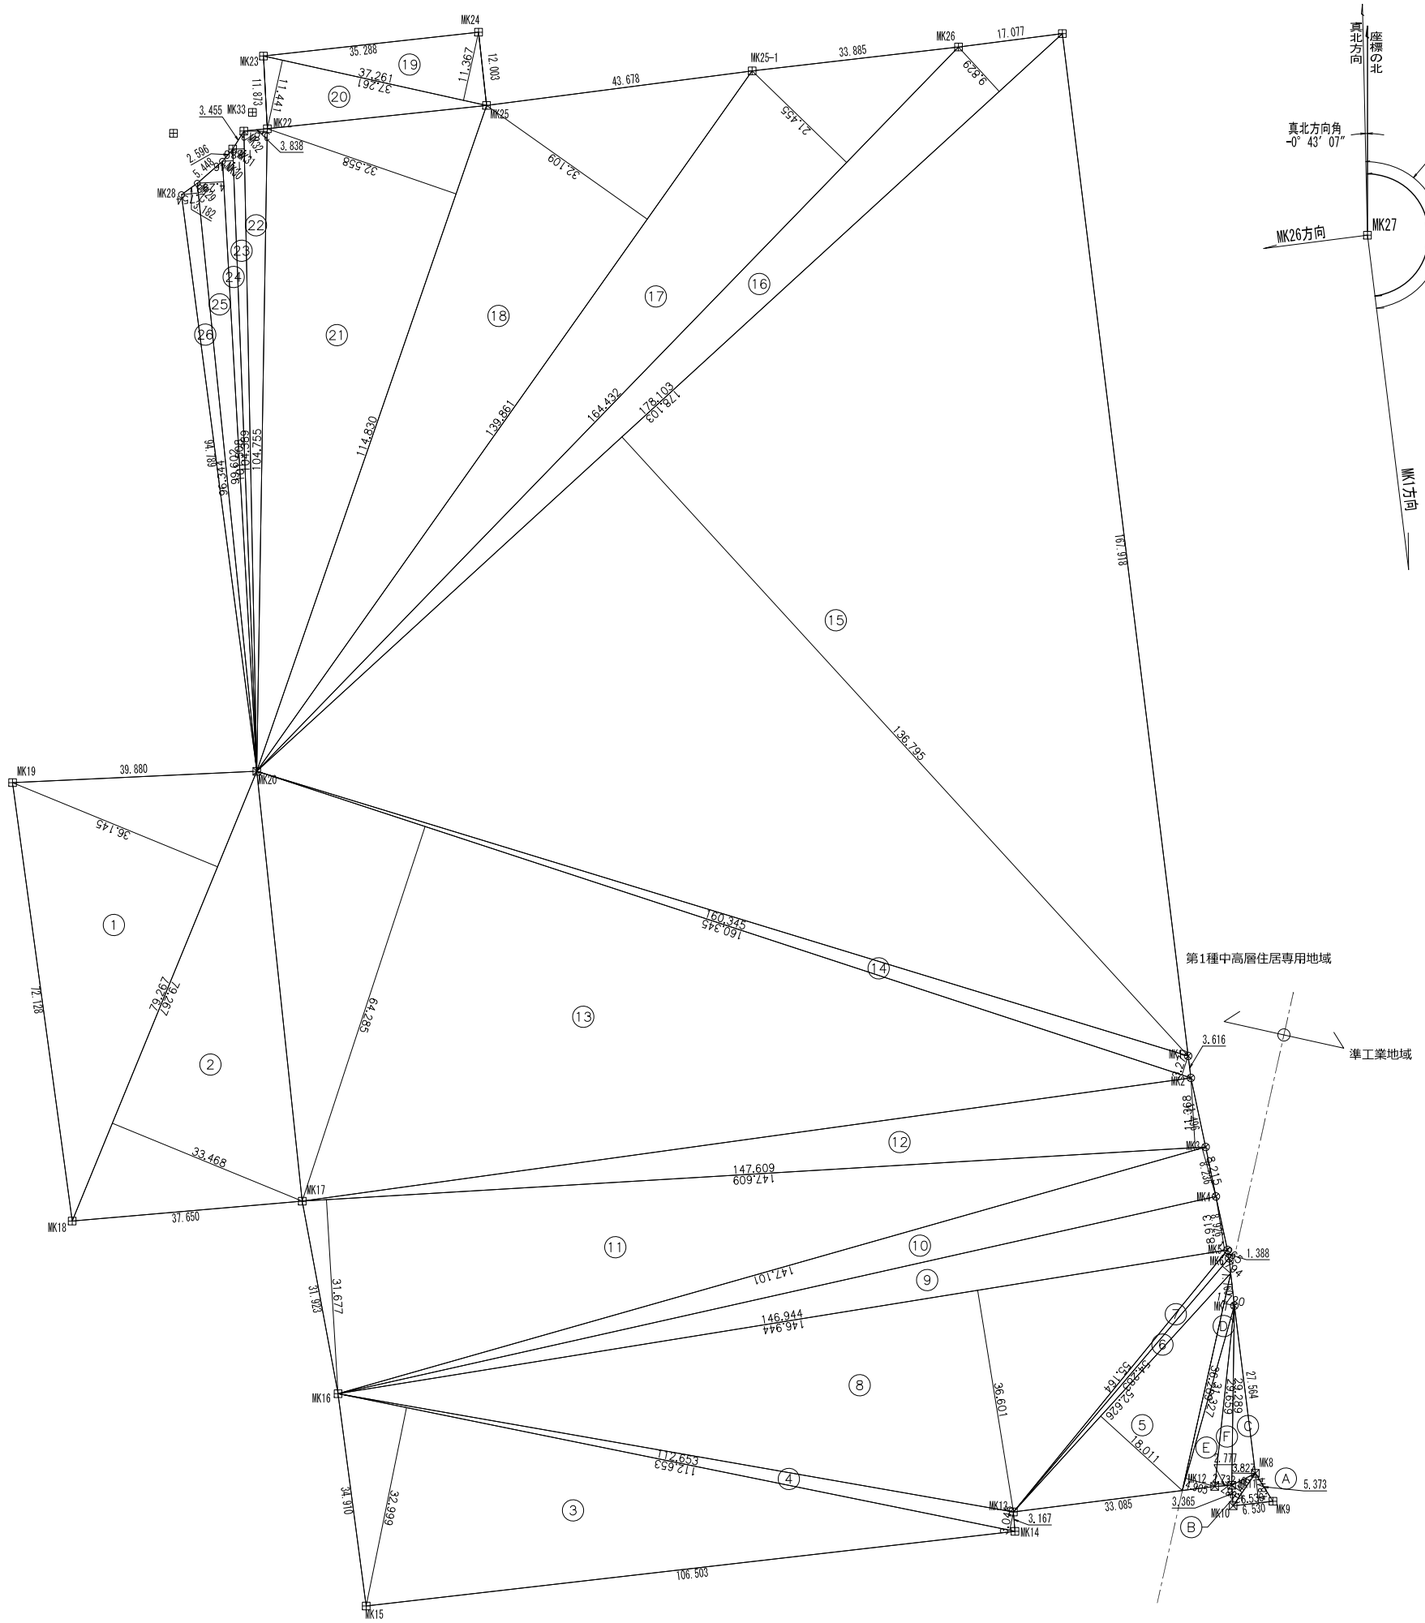
MK24
MK23
MK25-1
MK26
MK25
MK22
MK33
MK28
MK19
MK20
MK17
MK18
MK16
MK15
MK14
MK12
MK13
MK11
MK10
MK9
MK8
MK7
MK6
MK5
MK4
MK3
MK2
MK1
第1種中高層住居専用地域
準工業地域
35.288
37.261
37.261
11.367
12.003
11.441
11.813
43.678
33.885
17.077
9.823
21.455
3.455
3.838
32.558
32.109

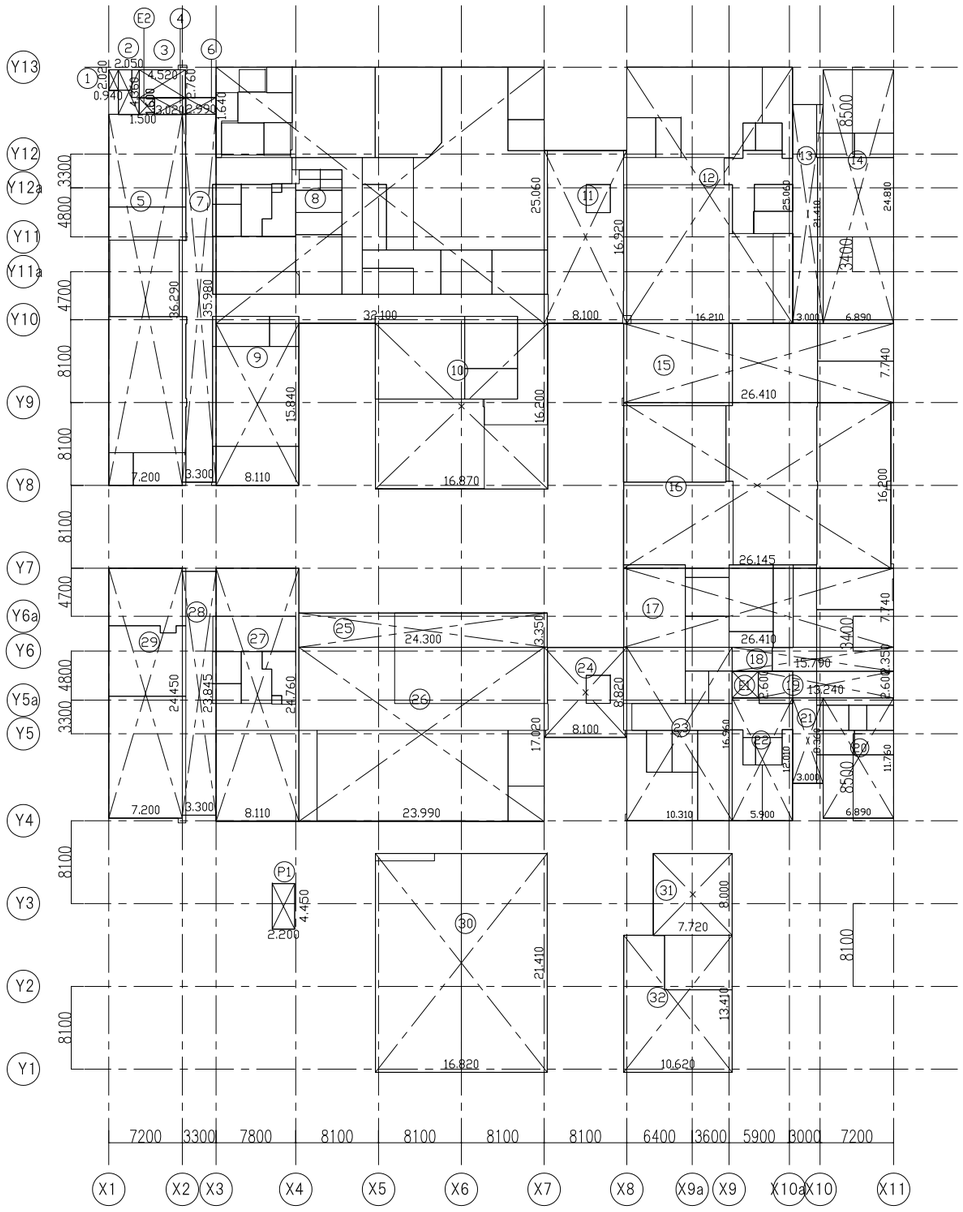

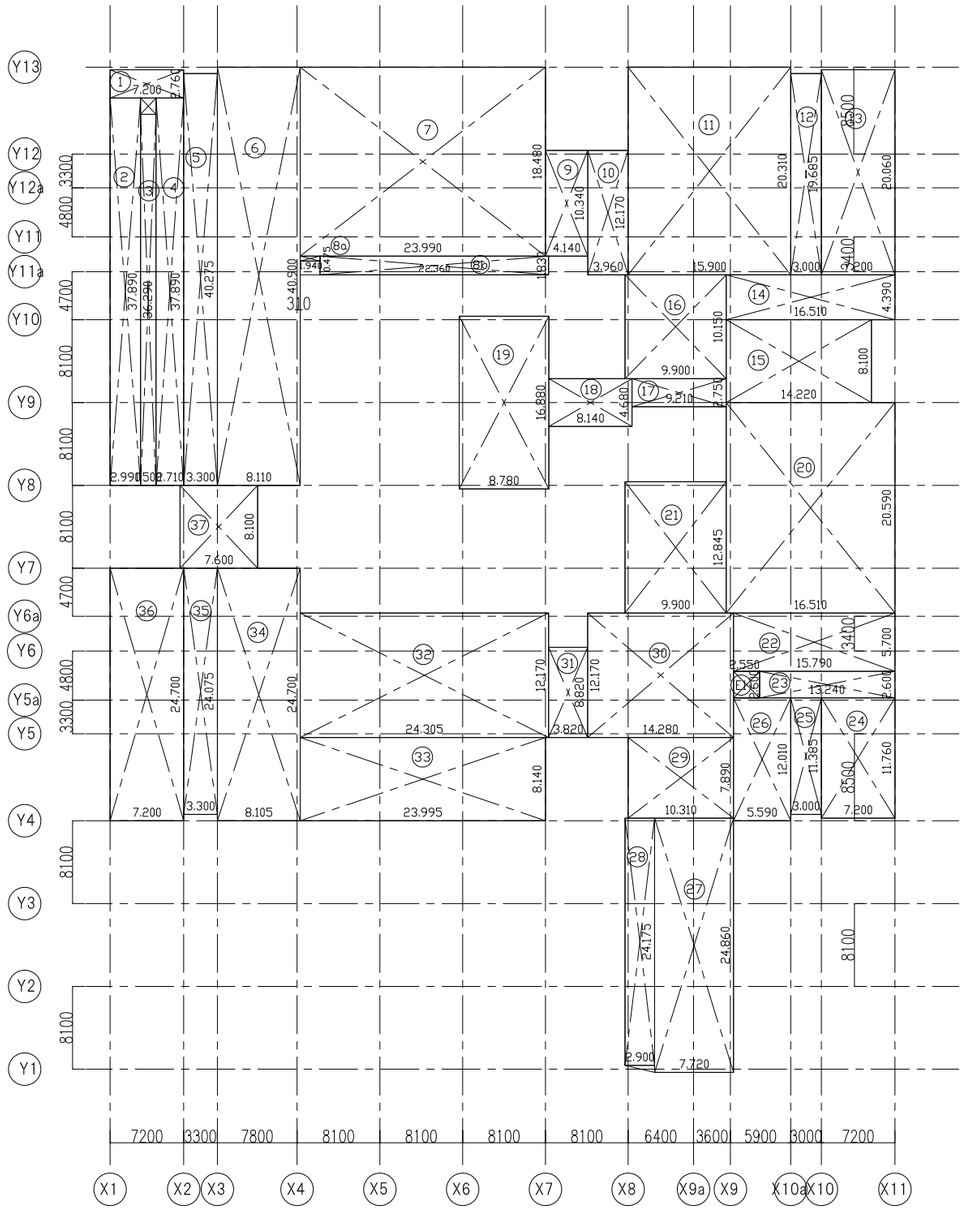

記号	面積計算式（m）	小計（㎡）
1	0.940×2.020	1.898
2	2.050×4.360	8.938
3	4.520×2.760	12.475
4	3.020×1.600	4.832
5	7.200×36.290	261.288
6	2.990×1.640	4.903
7	3.300×35.980	118.734
8	32.100×25.060	804.426
9	8.110×15.840	128.462
10	16.870×16.200	273.294
11	16.920×8.100	137.052
12	25.060×16.210	406.222
13	21.410×3.000	64.230
14	6.890×24.810	170.940
15	26.410×7.740	204.413
16	26.145×16.200	423.549
17	26.410×7.740	204.413
18	15.790×2.350	37.106
19	13.240×2.600	34.424
20	11.760×6.890	81.026

記号	面積計算式（m）	小計（㎡）
21	8.360×3.000	25.080
22	12.010×5.900	70.859
23	16.960×10.310	174.857
24	8.100×8.820	71.442
25	24.300×3.350	81.405
26	23.990×17.020	408.309
27	8.110×24.760	200.803
28	3.300×23.845	78.688
29	24.450×7.200	176.040
30	16.820×21.410	360.116
31	7.720×8.000	61.760
32	10.620×13.410	142.414
	合計面積（㎡）	5234.398

記号	面積計算式（m）	小計（㎡）
E1	2.550×2.600	6.630
E2	1.500×1.600	2.400
	合計面積（㎡）	9.030

記号	面積計算式（m）	小計（㎡）
P1	2.200×4.450	9.790
	合計面積（㎡）	9.790

記号	面積計算式（m）	小計（㎡）
C1	2.200×18.105	39.831
	合計面積（㎡）	39.831
		×6
		238.986

記号	面積計算式（m）	小計（㎡）
1	7.200×2.760	19.872
2	2.990×37.890	113.291
3	1.500×36.290	54.435
4	2.710×37.890	102.681
5	3.300×40.275	132.907
6	8.110×40.900	331.699
7	23.990×18.480	443.335
8b	22.360×1.830	40.918
8a	1.940×0.475	0.921
9	4.140×10.340	42.807
10	3.960×12.170	48.193
11	15.900×20.310	322.929
12	3.000×19.685	59.055
13	7.200×20.060	144.432
14	4.390×16.510	72.478
15	14.220×8.100	115.182
16	9.900×10.150	100.485
17	9.210×2.750	25.327
18	8.140×4.680	38.095
19	8.780×16.880	148.206

記号	面積計算式（m）	小計（㎡）
20	16.510×20.590	339.940
21	9.900×12.845	127.165
22	15.790×5.700	90.003
23	13.240×2.600	34.424
24	7.200×11.760	84.672
25	3.000×11.385	34.155
26	5.590×12.010	67.135
27	7.720×24.860	191.919
28	2.900×24.175	70.107
29	10.310×7.890	81.345
30	14.280×12.170	173.787
31	3.820×8.820	33.692
32	24.305×12.170	295.791
33	23.995×8.140	195.319
34	8.105×24.700	200.193
35	3.300×24.075	79.447
36	7.200×24.700	177.840
37	7.600×8.100	61.560
	合計面積（㎡）	4695.742

記号	面積計算式（m）	小計（㎡）
E1	2.550×2.600	6.630
	合計面積（㎡）	6.630


訂正

件名 岩手県立宮古商工高等学校及び岩手県立宮古水産高等学校
校舎新築(建築)工事

図面名称 面積算定図-1

縮尺 A1版 1:300
A3版 1:600


図面番号 A-023

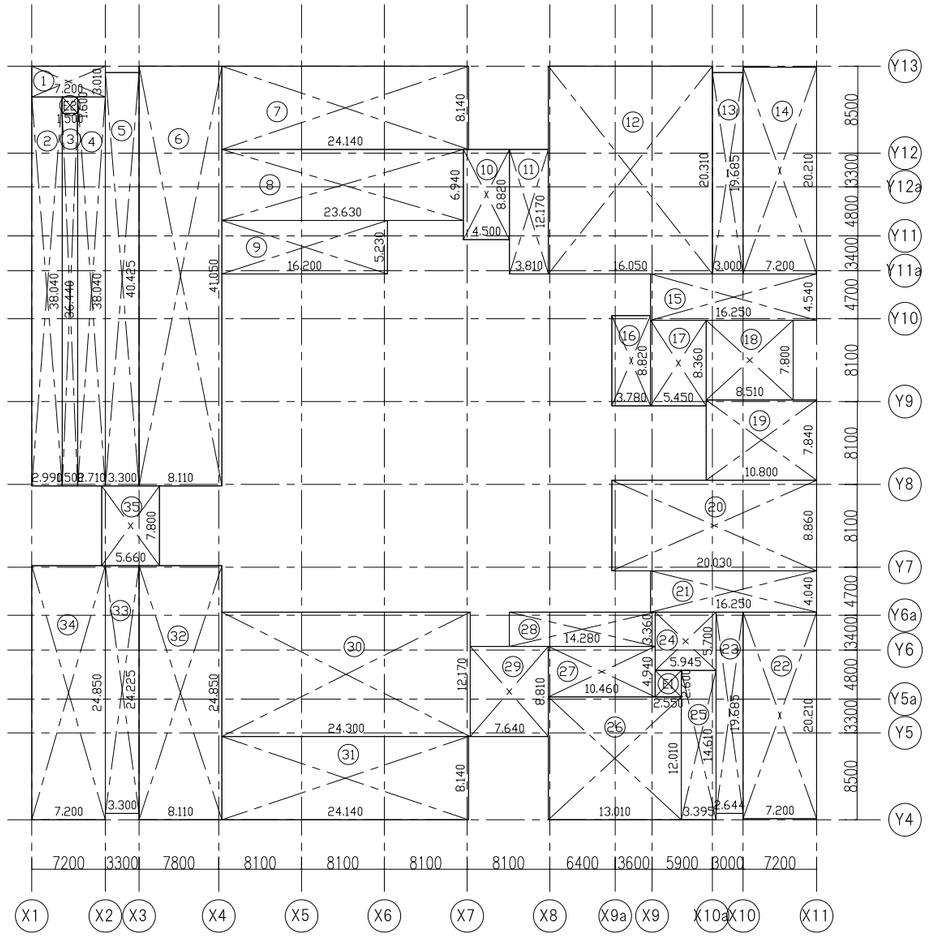

記号	面積計算式（m）	小計（m²）
1	7.200×3.010	21.672
2	2.990×38.040	113.739
3	1.500×36.440	54.660
4	2.710×38.040	103.088
5	3.300×40.425	133.402
6	8.110×41.050	332.915
7	24.140×8.140	196.499
8	23.630×6.940	163.992
9	16.200×5.230	84.726
10	4.500×8.820	39.690
11	3.810×12.170	46.367
12	16.050×20.310	325.975
13	3.000×19.685	59.055
14	7.200×20.210	145.512
15	16.250×4.540	73.775
16	3.780×8.820	33.339
17	5.450×8.360	45.562
18	8.510×7.800	66.378
19	10.800×7.840	84.672
20	20.030×8.860	177.465

記号	面積計算式（m）	小計（m²）
21	16.250×4.040	65.650
22	7.200×20.210	145.512
23	2.644×19.685	52.047
24	5.945×5.700	33.886
25	3.395×14.610	49.600
26	13.010×12.010	156.250
27	10.460×4.940	51.672
28	14.280×3.360	47.980
29	7.640×8.810	67.308
30	24.300×12.170	295.731
31	24.140×8.140	196.499
32	8.110×24.850	201.533
33	3.300×24.225	79.942
34	7.200×24.850	178.920
35	5.660×7.800	44.148
	合計面積（m²）	3969.16

記号	面積計算式（m）	小計（m²）
E1	2.550×2.600	6.630
E2	1.500×1.600	2.400
	合計面積（m²）	9.030

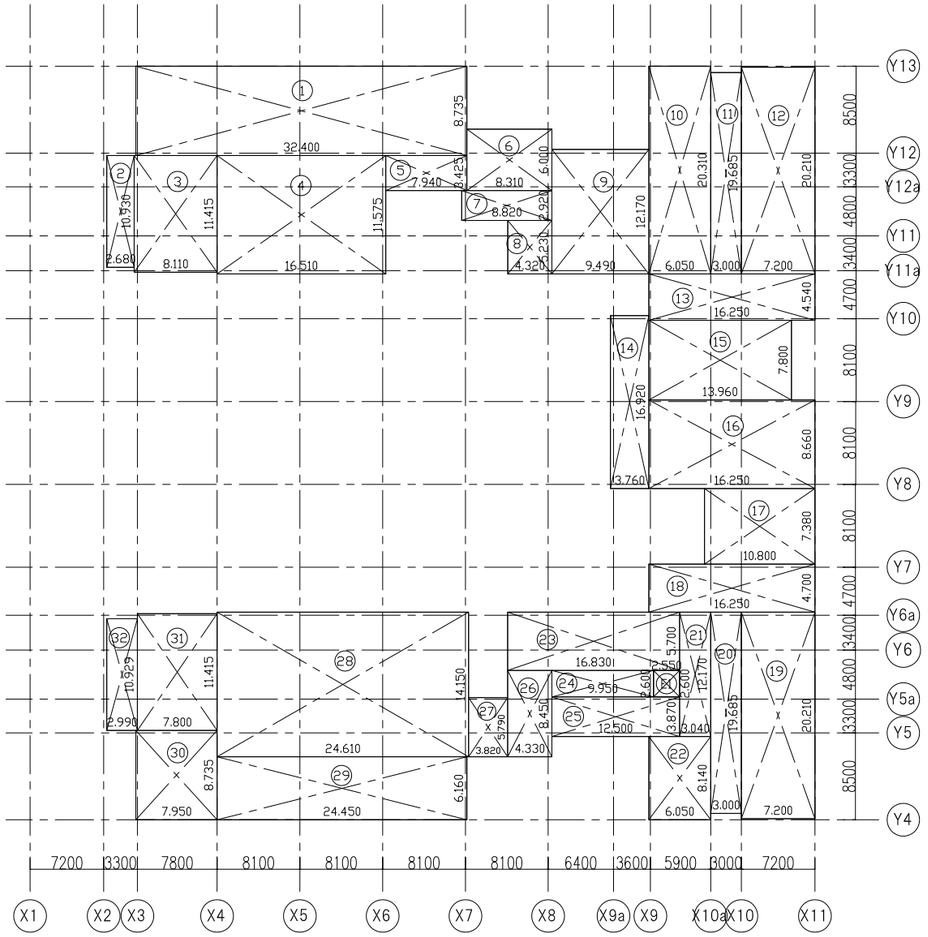

記号	面積計算式（m）	小計（m²）
1	32.400×8.735	283.014
2	2.680×10.930	29.292
3	8.110×11.415	92.575
4	16.510×11.575	191.103
5	7.940×3.425	27.194
6	8.310×6.000	49.860
7	8.820×2.920	25.754
8	4.320×5.230	22.593
9	9.490×12.170	115.493
10	6.050×20.310	122.875
11	3.000×19.685	59.055
12	7.200×20.210	145.512
13	16.250×4.540	73.775
14	3.760×16.920	63.619
15	13.960×7.800	108.888
16	16.250×8.660	140.725
17	10.800×7.380	79.704
18	16.250×4.700	76.375
19	7.200×20.210	145.512
20	3.000×19.685	59.055

記号	面積計算式（m）	小計（m²）
21	3.040×12.170	36.996
22	6.050×8.140	49.247
23	16.830×5.700	95.931
24	9.950×2.600	25.870
25	12.500×3.870	48.375
26	4.330×8.450	36.588
27	3.820×5.790	22.117
28	24.610×14.150	348.231
29	24.450×6.160	150.612
30	7.950×8.735	69.443
31	7.800×11.415	89.037
32	2.990×10.929	32.677
	合計面積（m²）	2917.09

記号	面積計算式（m）	小計（m²）
27		
	合計面積（m²）	22.117

記号	面積計算式（m）	小計（m²）
E1	2.550×2.600	6.630
	合計面積（m²）	6.630

□校舎棟　床面積

階	延床面積	EV昇降路面積	容積対象面積
4階	2923.72	6.63	
3階	3978.19	9.03	
2階	4702.37	6.63	
1階	5243.42	9.03	
合計		31.32	

訂正	・
	・
	・
	・
	・


件名　岩手県立宮古商工高等学校及び岩手県立宮古水産高等学校
校舎新築（建築）工事

図面名称　面積算定図-2

縮尺　A1版 1:300
A3版 1:600

図面番号　A-024

建築面積算定図

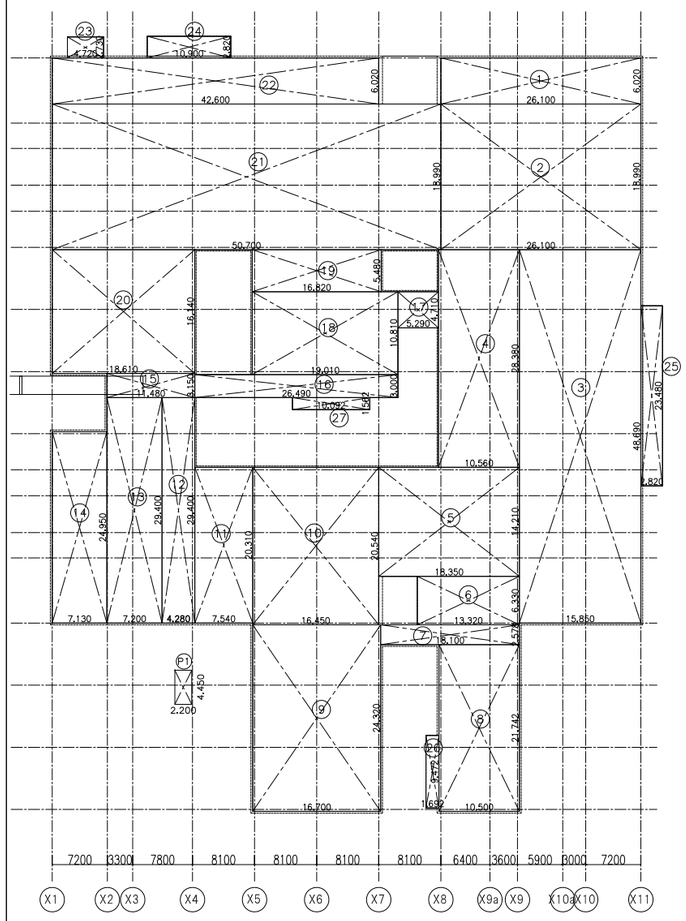

□校舎棟


記号	面積計算式（m）	小計（m²）
1	26.100×6.020	157.122
2	18.990×26.100	495.639
3	15.850×48.690	771.736
4	10.560×28.380	299.692
5	18.350×14.210	260.753
6	6.330×13.320	84.315
7	18.100×2.578	46.661
8	10.500×21.742	228.291
9	16.700×24.320	406.144
10	16.450×20.540	337.883
11	7.540×20.310	153.137
12	4.280×29.400	125.832
13	7.200×29.400	211.680
14	24.950×7.130	177.893
15	11.480×3.150	36.162
16	26.490×3.000	79.470
17	5.290×4.710	24.915
18	19.010×10.810	205.498
19	16.820×5.480	92.173
20	18.610×16.140	300.365
21	50.700×18.990	962.793
22	6.020×42.600	256.452
23	4.720×2.730	12.885
24	10.900×2.820	30.738
25	2.820×23.480	66.213
26	1.692×9.472	16.026
27	1.562×10.092	15.763
	合計面積（m²）	5856.237

□ポンプ室

記号	面積計算式（m）	小計（m²）
P1	2.200×4.450	9.790
	合計面積（m²）	9.790

□連絡歩廊1

記号	面積計算式（m）	小計（m²）
R1	0.400×25.580	10.232

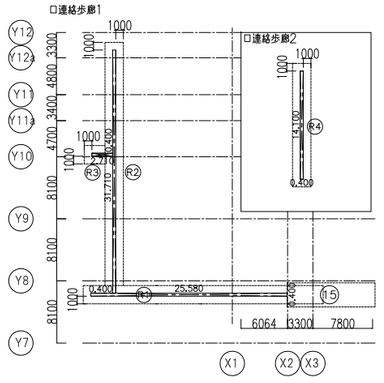


□連絡歩廊1


記号	面積計算式（m）	小計（m²）
R1	0.400×25.580	10.232
R2	31.710×0.400	12.684
R3	0.400×2.710	1.084
	合計面積（m²）	24.000

□連絡歩廊2

記号	面積計算式（m）	小計（m²）
R4	0.400×14.100	5.640
	合計面積（m²）	5.640

地盤面算定図

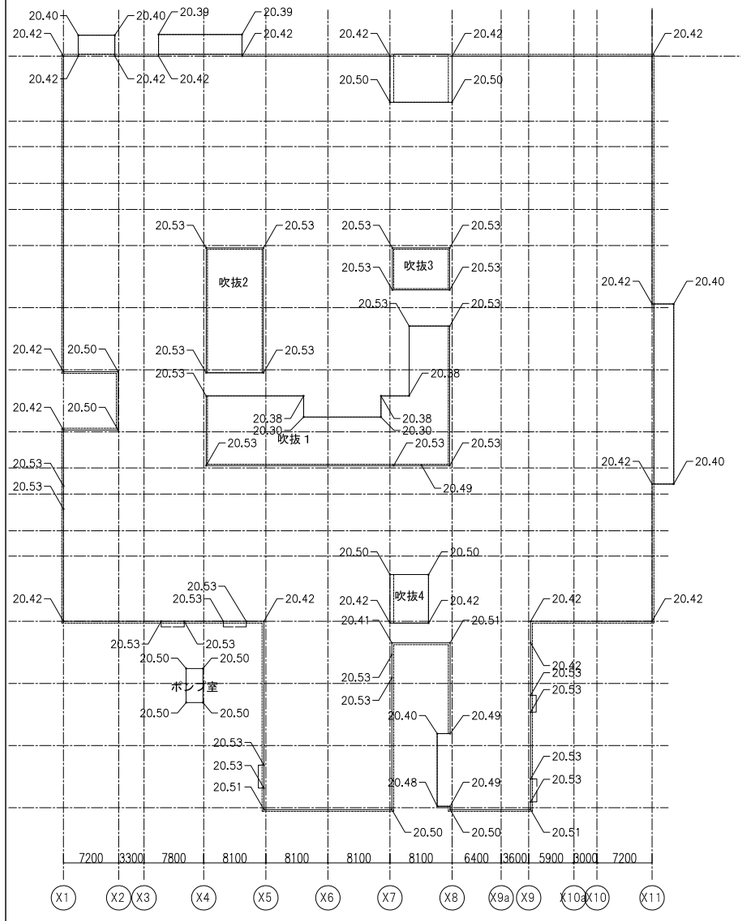

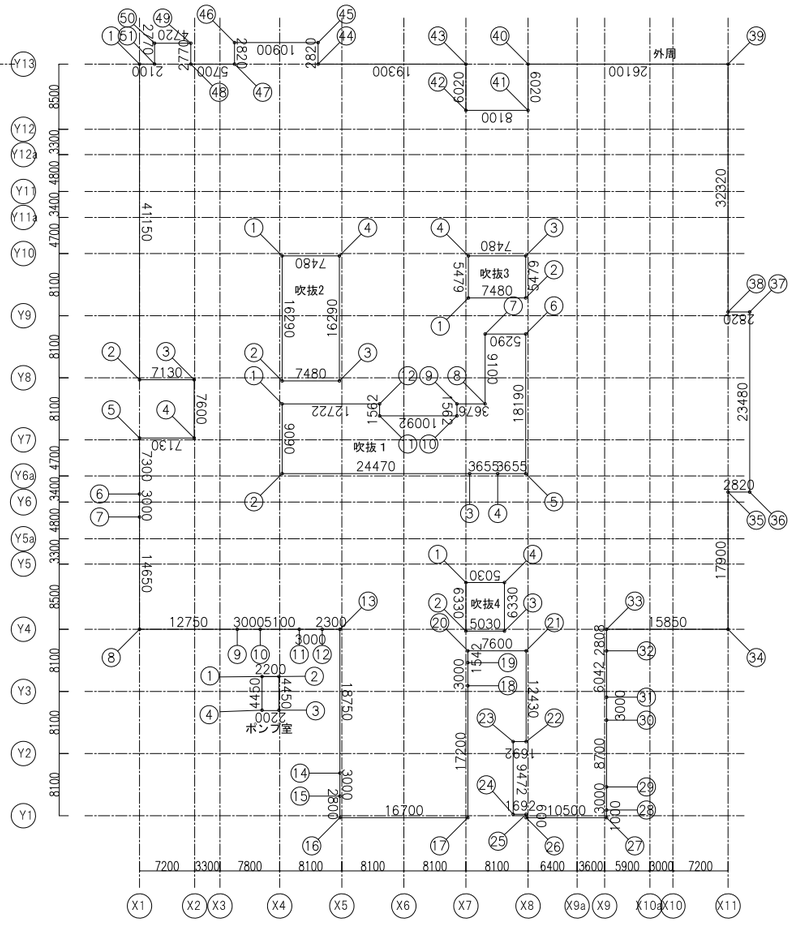

外周

記号	長さL（m）	高低差Δt（m）	Σ=L×Δt
1-2	41.150	(20.420+20.420)/2	840.283
2-3	7.130	(20.420+20.500)/2	145.879
3-4	7.600	(20.500+20.500)/2	155.800
4-5	7.130	(20.500+20.420)/2	145.879
5-6	7.300	(20.420+20.530)/2	149.467
6-7	3.000	(20.530+20.530)/2	61.590
7-8	14.650	(20.530+20.420)/2	299.958
8-9	12.750	(20.420+20.530)/2	261.056
9-10	3.000	(20.530+20.530)/2	61.590
10-11	5.100	(20.530+20.530)/2	104.703
11-12	3.000	(20.530+20.530)/2	61.590
12-13	2.300	(20.530+20.420)/2	47.092
13-14	18.750	(20.420+20.530)/2	383.906
14-15	3.000	(20.530+20.530)/2	61.590
15-16	2.800	(20.530+20.510)/2	57.456
16-17	16.700	(20.510+20.500)/2	342.433
17-18	17.200	(20.500+20.530)/2	352.858
18-19	3.000	(20.530+20.530)/2	61.590
19-20	1.542	(20.530+20.410)/2	31.564
20-21	7.600	(20.410+20.510)/2	155.496
21-22	11.832	(20.510+20.490)/2	242.556
22-23	1.692	(20.490+20.400)/2	34.592
23-24	9.472	(20.400+20.480)/2	193.607
24-25	1.692	(20.480+20.490)/2	34.660
25-26	0.438	(20.490+20.500)/2	8.976
26-27	10.500	(20.500+20.510)/2	215.302
27-28	1.000	(20.510+20.530)/2	20.520

記号	長さL（m）	高低差Δt（m）	Σ=L×Δt
28-29	3.000	(20.530+20.530)/2	61.590
29-30	8.700	(20.530+20.530)/2	178.611
30-31	2.203	(20.530+20.530)/2	45.227
31-32	6.838	(20.530+20.420)/2	140.008
32-33	2.808	(20.420+20.420)/2	57.339
33-34	15.850	(20.420+20.420)/2	323.657
34-35	17.900	(20.420+20.420)/2	365.518
35-36	2.820	(20.420+20.400)/2	57.556
36-37	23.480	(20.400+20.400)/2	478.992
37-38	2.820	(20.400+20.420)/2	57.556
38-39	32.320	(20.420+20.420)/2	659.974
39-40	26.100	(20.420+20.420)/2	532.962
40-41	6.020	(20.420+20.500)/2	123.169
41-42	8.100	(20.500+20.500)/2	166.050
42-43	6.020	(20.500+20.420)/2	123.169
43-44	19.300	(20.420+20.420)/2	394.106
44-45	2.820	(20.420+20.390)/2	57.542
45-46	10.900	(20.390+20.390)/2	222.251
46-47	2.820	(20.390+20.420)/2	57.542
47-48	5.700	(20.420+20.420)/2	116.394
48-49	2.730	(20.420+20.400)/2	55.719
49-50	4.720	(20.400+20.400)/2	96.288
50-51	2.730	(20.400+20.420)/2	55.719
51-1	1.980	(20.420+20.420)/2	40.431
計	440.007		8999.363
Σ/周長	20.452		

吹抜1

記号	長さL（m）	高低差Δt（m）	Σ=L×Δt
1-2	9.090	(20.530+20.530)/2	186.617
2-3	24.470	(20.530+20.530)/2	502.369
3-4	3.655	(20.530+20.490)/2	74.964
4-5	3.655	(20.490+20.530)/2	74.964
5-6	18.190	(20.530+20.530)/2	373.440
6-7	5.290	(20.530+20.530)/2	108.603
7-8	9.100	(20.530+20.380)/2	186.140
8-9	3.676	(20.380+20.380)/2	74.916
9-10	1.562	(20.380+20.300)/2	31.771
10-11	10.092	(20.300+20.300)/2	204.867
11-12	1.562	(20.300+20.380)/2	31.771
12-1	12.722	(20.380+20.530)/2	260.228
計	103.064		2110.650
Σ/周長	20.479		

吹抜2

記号	長さL（m）	高低差Δt（m）	Σ=L×Δt
1-2	16.290	(20.530+20.530)/2	334.433
2-3	7.480	(20.530+20.530)/2	153.564
3-4	16.290	(20.530+20.530)/2	334.433
4-1	7.480	(20.530+20.530)/2	153.564
計	47.540		975.994
Σ/周長	20.529		

吹抜4

記号	長さL（m）	高低差Δt（m）	Σ=L×Δt
1-2	6.330	(20.500+20.420)/2	129.511
2-3	5.030	(20.420+20.420)/2	102.712
3-4	6.330	(20.420+20.500)/2	129.511
4-1	5.030	(20.500+20.500)/2	103.115
計	22.720		464.849
Σ/周長	20.459		

吹抜3

記号	長さL（m）	高低差Δt（m）	Σ=L×Δt
1-2	7.480	(20.530+20.530)/2	153.564
2-3	5.479	(20.530+20.530)/2	112.483
3-4	7.480	(20.530+20.530)/2	153.564
4-1	5.479	(20.530+20.530)/2	112.483
計	25.918		532.094
Σ/周長	20.529		

□校舎棟　合計

記号	長さL（m）	Σ=L×Δt
外周	440.007	8999.363
吹抜1	103.064	2110.650
吹抜2	47.540	975.994
吹抜3	25.918	532.094
吹抜4	22.720	464.849
計	639.249	13082.95
平均地盤面=	Σ/周長	20.46

□ポンプ室

記号	長さL（m）	高低差Δt（m）	Σ=L×Δt
1-2	2.200	(20.500+20.500)/2	45.100
2-3	4.450	(20.500+20.500)/2	91.225
3-4	2.200	(20.500+20.500)/2	45.100
4-1	4.450	(20.500+20.500)/2	91.225
計	13.300		272.650
Σ/周長	20.50		

訂正	


件名　岩手県立宮古商工高等学校及び岩手県立宮古水産高等学校
校舎新築(建築)工事


図面名称　建築面積・地盤面算定図-1

縮尺　A1版 1:400　A3版 1:800


図面番号　A-025A

地盤面算定図(駐輪場1－6)

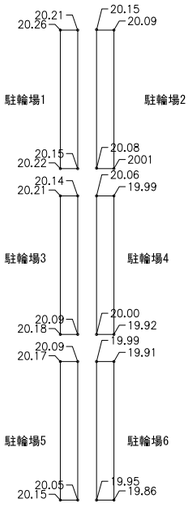


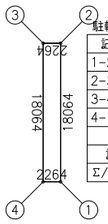


記号	長さL (m)	高低差Δt (m)	Σ=L×Δt
1-2	18.064	(20.150+20.210) /2	364.531
2-3	2.264	(20.210+20.260) /2	45.812
3-4	18.064	(20.260+20.220) /2	365.615
4-1	2.264	(20.220+20.150) /2	45.698
計	40.656		821.656
Σ/周長	20.209		

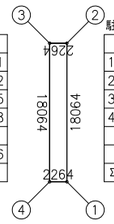


記号	長さL (m)	高低差Δt (m)	Σ=L×Δt
1-2	18.064	(20.010+20.090) /2	362.183
2-3	2.264	(20.090+20.150) /2	45.551
3-4	18.064	(20.150+20.080) /2	363.357
4-1	2.264	(20.080+20.010) /2	45.381
計	40.656		816.472
Σ/周長	20.082		

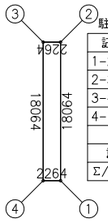


記号	長さL (m)	高低差Δt (m)	Σ=L×Δt
1-2	18.064	(20.090+20.140) /2	363.357
2-3	2.264	(20.140+20.210) /2	45.676
3-4	18.064	(20.210+20.180) /2	364.802
4-1	2.264	(20.180+20.090) /2	45.585
計	40.656		819.420
Σ/周長	20.154		

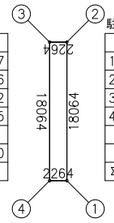

記号	長さL (m)	高低差Δt (m)	Σ=L×Δt
1-2	18.064	(19.920+19.990) /2	360.467
2-3	2.264	(19.990+20.060) /2	45.336
3-4	18.064	(20.060+20.000) /2	361.821
4-1	2.264	(20.000+19.920) /2	45.189
計	40.656		812.813
Σ/周長	19.992		

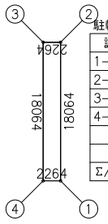


記号	長さL (m)	高低差Δt (m)	Σ=L×Δt
1-2	18.064	(20.050+20.090) /2	362.544
2-3	2.264	(20.090+20.170) /2	45.574
3-4	18.064	(20.170+20.150) /2	364.170
4-1	2.264	(20.150+20.050) /2	45.506
計	40.656		817.794
Σ/周長	20.114		

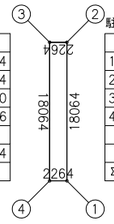

記号	長さL (m)	高低差Δt (m)	Σ=L×Δt
1-2	18.064	(19.860+19.910) /2	359.202
2-3	2.264	(19.910+19.990) /2	45.166
3-4	18.064	(19.990+19.950) /2	360.738
4-1	2.264	(19.950+19.860) /2	45.064
計	40.656		810.170
Σ/周長	19.927		

地盤面算定図(連絡歩廊1・2)

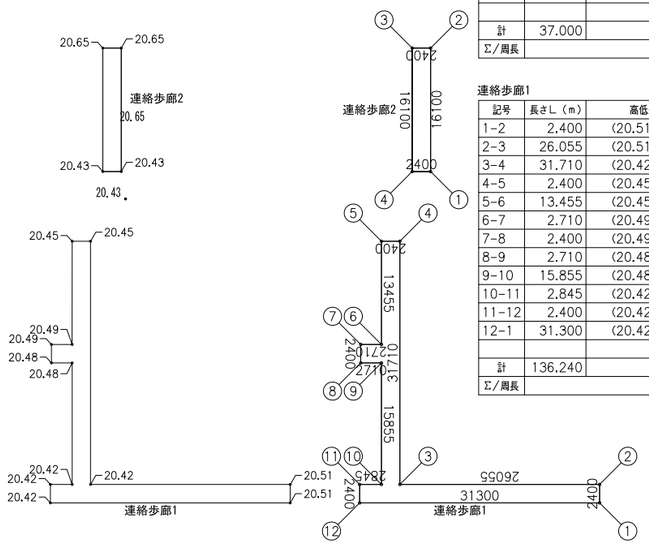

連絡歩廊2

記号	長さL (m)	高低差Δt (m)	Σ=L×Δt
1-2	16.100	(20.430+20.650) /2	330.694
2-3	2.400	(20.650+20.650) /2	49.560
3-4	16.100	(20.650+20.430) /2	330.694
4-1	2.400	(20.430+20.430) /2	49.032
計	37.000		759.980
Σ/周長	20.540		

連絡歩廊1

記号	長さL (m)	高低差Δt (m)	Σ=L×Δt
1-2	2.400	(20.510+20.510) /2	49.224
2-3	26.055	(20.510+20.420) /2	533.215
3-4	31.710	(20.420+20.450) /2	647.993
4-5	2.400	(20.450+20.450) /2	49.080
5-6	13.455	(20.450+20.490) /2	275.423
6-7	2.710	(20.490+20.490) /2	55.527
7-8	2.400	(20.490+20.480) /2	49.164
8-9	2.710	(20.480+20.480) /2	55.500
9-10	15.855	(20.480+20.420) /2	324.234
10-11	2.845	(20.420+20.420) /2	58.094
11-12	2.400	(20.420+20.420) /2	49.008
12-1	31.300	(20.420+20.510) /2	640.554
計	136.240		2787.016
Σ/周長	20.456		

平均地盤面

敷地全体の平均地盤面

番号	名称	長さL (m)	Σ=L×Δt
1	校舎棟	639.249	13082.95
2	ポンプ室	13.300	272.650
3	駐輪場1	40.656	821.656
4	駐輪場2	40.656	816.472
5	駐輪場3	40.656	819.420
6	駐輪場4	40.656	812.813
7	駐輪場5	40.656	817.794
8	駐輪場6	40.656	810.170
9	連絡歩廊1	136.234	2786.893
10	連絡歩廊2	37.000	759.980
11	第一体育館	148.572	3033.834
12	第二体育館	126.244	2582.948
13	柔剣道場	92.318	1886.055
14	プール	117.512	2373.739
15	プール付属棟	53.679	1095.050
16	レスリング場	83.485	1678.046
17	セミナーハウス	95.427	1944.791
	計	1786.956	36395.261
	Σ/周長	20.367	

地盤面算定図(既存建物)

＊既存建物の平均地盤面は建物周辺の最低地盤レベルを採用

レスリング場

記号	長さL (m)	高低差Δt (m)	Σ=L×Δt
1-2	18.337	(20.100+20.100) /2	368.573
2-3	23.406	(20.100+20.100) /2	470.460
3-4	18.337	(20.100+20.100) /2	368.573
4-1	23.405	(20.100+20.100) /2	470.440
計	83.485		1678.046
Σ/周長	20.099		

プール付属棟

記号	長さL (m)	高低差Δt (m)	Σ=L×Δt
1-2	6.356	(20.400+20.400) /2	129.662
2-3	20.335	(20.400+20.400) /2	414.834
3-4	0.639	(20.400+20.400) /2	13.035
4-5	0.150	(20.400+20.400) /2	3.060
5-6	5.030	(20.400+20.400) /2	102.612
6-7	0.150	(20.400+20.400) /2	3.060
7-8	0.683	(20.400+20.400) /2	13.933
8-1	20.336	(20.400+20.400) /2	414.854
計	53.679		1095.050
Σ/周長	20.399		

プール

記号	長さL (m)	高低差Δt (m)	Σ=L×Δt
1-2	20.024	(20.200+20.200) /2	404.484
2-3	2.000	(20.200+20.200) /2	40.400
3-4	3.152	(20.200+20.200) /2	63.670
4-5	23.142	(20.200+20.200) /2	467.468
5-6	33.615	(20.200+20.200) /2	679.023
6-7	23.142	(20.200+20.200) /2	467.468
7-8	10.439	(20.200+20.200) /2	210.867
8-1	1.998	(20.200+20.200) /2	40.359
計	117.512		2373.739
Σ/周長	20.199		


記号	長さL (m)	高低差Δt (m)	Σ=L×Δt
1-2	0.810	(20.460+20.460) /2	16.572
2-3	3.740	(20.460+20.460) /2	76.520
3-4	33.900	(20.460+20.460) /2	693.594
4-5	27.600	(20.460+20.460) /2	564.696
5-6	33.900	(20.460+20.460) /2	693.594
6-7	3.740	(20.460+20.460) /2	76.520
7-8	0.810	(20.460+20.460) /2	16.572
8-9	6.120	(20.460+20.460) /2	125.215
9-10	0.810	(20.460+20.460) /2	16.572
10-11	7.884	(20.460+20.460) /2	161.306
11-12	0.810	(20.460+20.460) /2	16.572
12-1	6.120	(20.460+20.460) /2	125.215
計	126.244		2582.948
Σ/周長	20.459		

柔剣道場

記号	長さL (m)	高低差Δt (m)	Σ=L×Δt
1-2	32.660	(20.430+20.430) /2	667.243
2-3	13.500	(20.430+20.430) /2	275.805
3-4	32.658	(20.430+20.430) /2	667.202
4-1	13.500	(20.430+20.430) /2	275.805
計	92.318		1886.055
Σ/周長	20.429		

第一体育館

記号	長さL (m)	高低差Δt (m)	Σ=L×Δt
1-2	29.709	(20.420+20.420) /2	606.657
2-3	0.035	(20.420+20.420) /2	0.714
3-4	2.340	(20.420+20.420) /2	47.782
4-5	5.690	(20.420+20.420) /2	116.189
5-6	2.340	(20.420+20.420) /2	47.782
6-7	31.543	(20.420+20.420) /2	644.108
7-8	0.475	(20.420+20.420) /2	9.699
8-9	4.970	(20.420+20.420) /2	101.487
9-10	28.760	(20.420+20.420) /2	587.279
10-11	4.970	(20.420+20.420) /2	101.487
11-12	0.475	(20.420+20.420) /2	9.699
12-1	37.265	(20.420+20.420) /2	760.951
計	148.572		3033.834
Σ/周長	20.419		

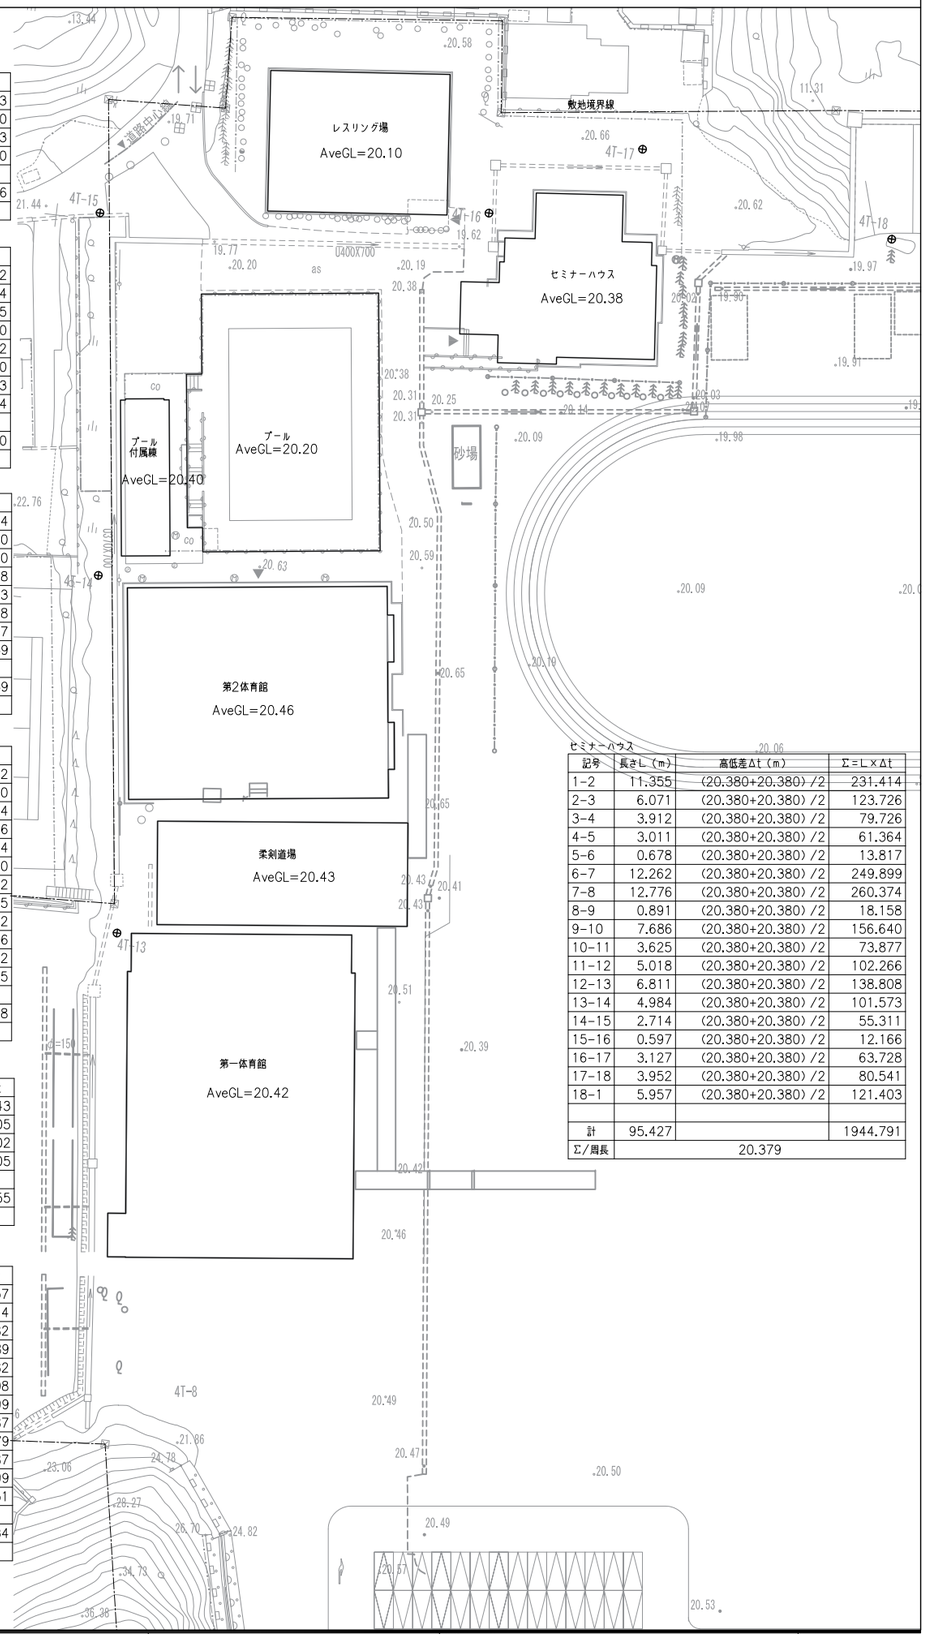

ヒミナーハウス

記号	長さL (m)	高低差Δt (m)	Σ=L×Δt
1-2	11.355	(20.380+20.380) /2	231.414
2-3	6.071	(20.380+20.380) /2	123.726
3-4	3.912	(20.380+20.380) /2	79.726
4-5	3.011	(20.380+20.380) /2	61.364
5-6	0.678	(20.380+20.380) /2	13.817
6-7	12.262	(20.380+20.380) /2	249.899
7-8	12.776	(20.380+20.380) /2	260.374
8-9	0.891	(20.380+20.380) /2	18.158
9-10	7.686	(20.380+20.380) /2	156.640
10-11	3.625	(20.380+20.380) /2	73.877
11-12	5.018	(20.380+20.380) /2	102.266
12-13	6.811	(20.380+20.380) /2	138.808
13-14	4.984	(20.380+20.380) /2	101.573
14-15	2.714	(20.380+20.380) /2	55.311
15-16	0.597	(20.380+20.380) /2	12.166
16-17	3.127	(20.380+20.380) /2	63.728
17-18	3.952	(20.380+20.380) /2	80.541
18-1	5.957	(20.380+20.380) /2	121.403
計	95.427		1944.791
Σ/周長	20.379		

訂正	

件名 岩手県立宮古商工高等学校及び岩手県立宮古水産高等学校
校舎新築(建築)工事

図面名称 建築面積・地盤面算定図-2

縮尺 A1版 1:400 A3版 1:800

図面番号 A-025B

津波想定範囲(R5.3公表)

60/200
第1種中高層住居専用地域
日影規制:5-3時間 測定面4m

60/200
第2種住居専用地域
日影規制:5-3時間 測定面4m

法42条1項1号道路
市道104水産学校線
認定幅員:5.2m

法42条1項5号道路
位置指定道路建第1707号
認定幅員:4.0m

土砂災害警戒区域
危害の恐れがある範囲
著しい危害の恐れのある範囲

レスリング場
S1-325㎡
(存置)

セミナーハウス
W2-556㎡
(存置)

プール
(存置)

プール付属棟
B1-95㎡
(存置)

砂場

グラウンド
(別途工事)

第二体育館
(S1-736㎡)
(改修、存置)

柔剣道場
(S1-356㎡)
(改修、存置)

第一体育館
(S1-1444㎡)
(改修、存置)

テニスコート

倉庫

マンション
(5階建)

KBM2
H=19.408

KBM1
H=19.862

連絡歩廊1-2(新築)
耐火区分:その他
鉄骨造(不燃構造)

本体建物 校舎棟(新築)
耐火区分:耐火建築物
GL=20.46
設計GL(D.GL)=20.33
1FL=D.GL+0.20m=20.53
最高の高さ=18.27m
最高の軒の高さ=16.27m

駐輪場1-6(新築)
180台
耐火区分:その他
アルミニウム合金造(不燃構造)

給水ポンプ室(新築)
耐火区分:その他
鋼板製(不燃構造)

駐車場
152台
(別途工事)


1期工事
2期工事
搬入通路

真北方向
座標の北
真北方向角
-0° 43′ 07″
MK27~MK1方位角
173° 41′ 53″
MK27~MK1方向角
172° 58′ 46″
MK26方向
MK27
MK1方向

00.00 :計画建物高さ
00.00 :計画地盤高さ
00.00 :現況地盤高さ
◀ :搬出入口

N

訂正				件名 岩手県立宮古商工高等学校及び岩手県立宮古水産高等学校 校舎新築(建築)工事	
				図面名称 配置図	縮尺 A1版 1:500 A3版 1:1000
					図面番号 A-101

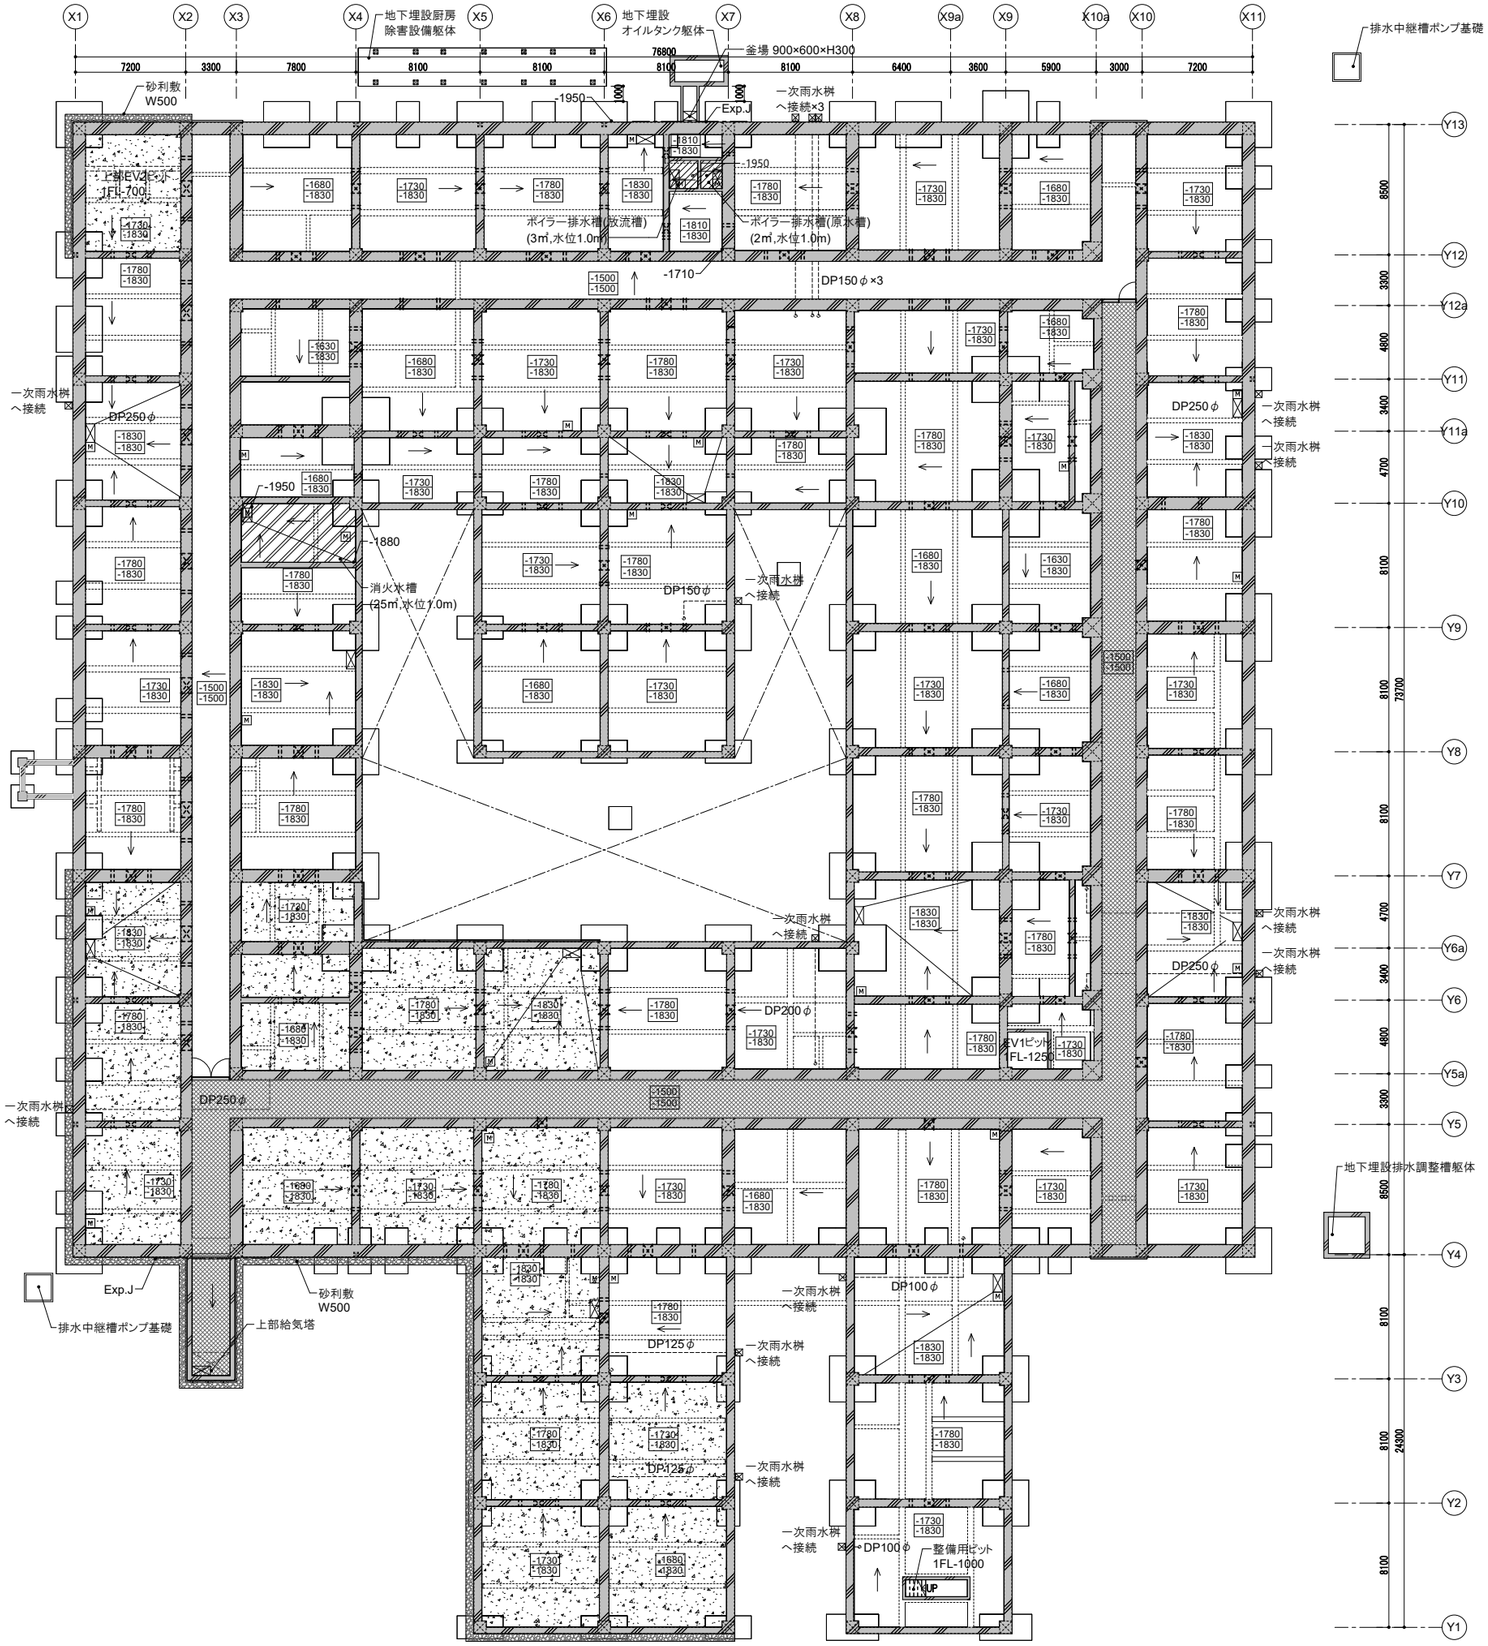

■ピット種別凡例

配管ピット	消火水槽
埋戻し	ボイラー排水槽
クールトレンチ	

■ピット床凡例


捨てコンクリート
土間コンクリート

■ピット防水・断熱凡例

	床	壁	天井
配管ピット	RC金ゴテ仕上	打放面補修	PUFt50打込
クールトレンチ	ケイ酸質系塗布防水	同左	PUFt50打込
EVピット	ケイ酸質系塗布防水	同左	ー
整備用ピット	無機質系塗床A	同左	ー
消火水槽	ポリマーセメント系塗膜防水	同左	PUFt50打込
ボイラー排水槽	ビニルエステル樹脂コーティング(ABC商会/ケミクリートSV ルースライニング工法同等以上)	同左	同左

凡例・特記	
	通気管+連通管：梁間に2セット設置 通気管：塩ビ100φ　ピット床上端レベル+1200 連通管：塩ビ150φ半割 ピット床上端レベル ±0
	人通口 VU管600φ
M	上部床点検口(SUS目地化粧蓋、完全防水防臭型)600□ 第一機材 MWPT-5S程度　SUSタラップ付
Ⓜ	上部床点検口(鋳鉄蓋、完全防水防臭型)600φ 第一機材 MWPS-2程度　SUSタラップ付
	水勾配（増打コンクリートにてレベル調整）
	釜場 1200×600×H500
	SUSタラップ
	ドレインパイプ（見上表示）（防露巻き）

・人通孔がある場合

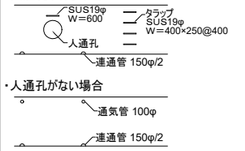


・人通孔がない場合

※水勾配は、特記なき限り、配管ピットは1/200、水槽は1/100とする。
※釜場はそのピット、水槽と同仕上げとする。
※70mm以上の増打は裏面にD10/@200たてよこのひび割れ補強筋を入れる。
※点検口化粧蓋の仕上は、各所の床仕上と同一とする。
※クールトレンチに面する人通孔は蓋付とする。


N

訂正	件名	岩手県立宮古商工高等学校及び岩手県立宮古水産高等学校 校舎新築(建築)工事	
	図面名称	ピット平面図	縮尺 A1版 1:200 A3版 1:400
	図面番号	A-102	

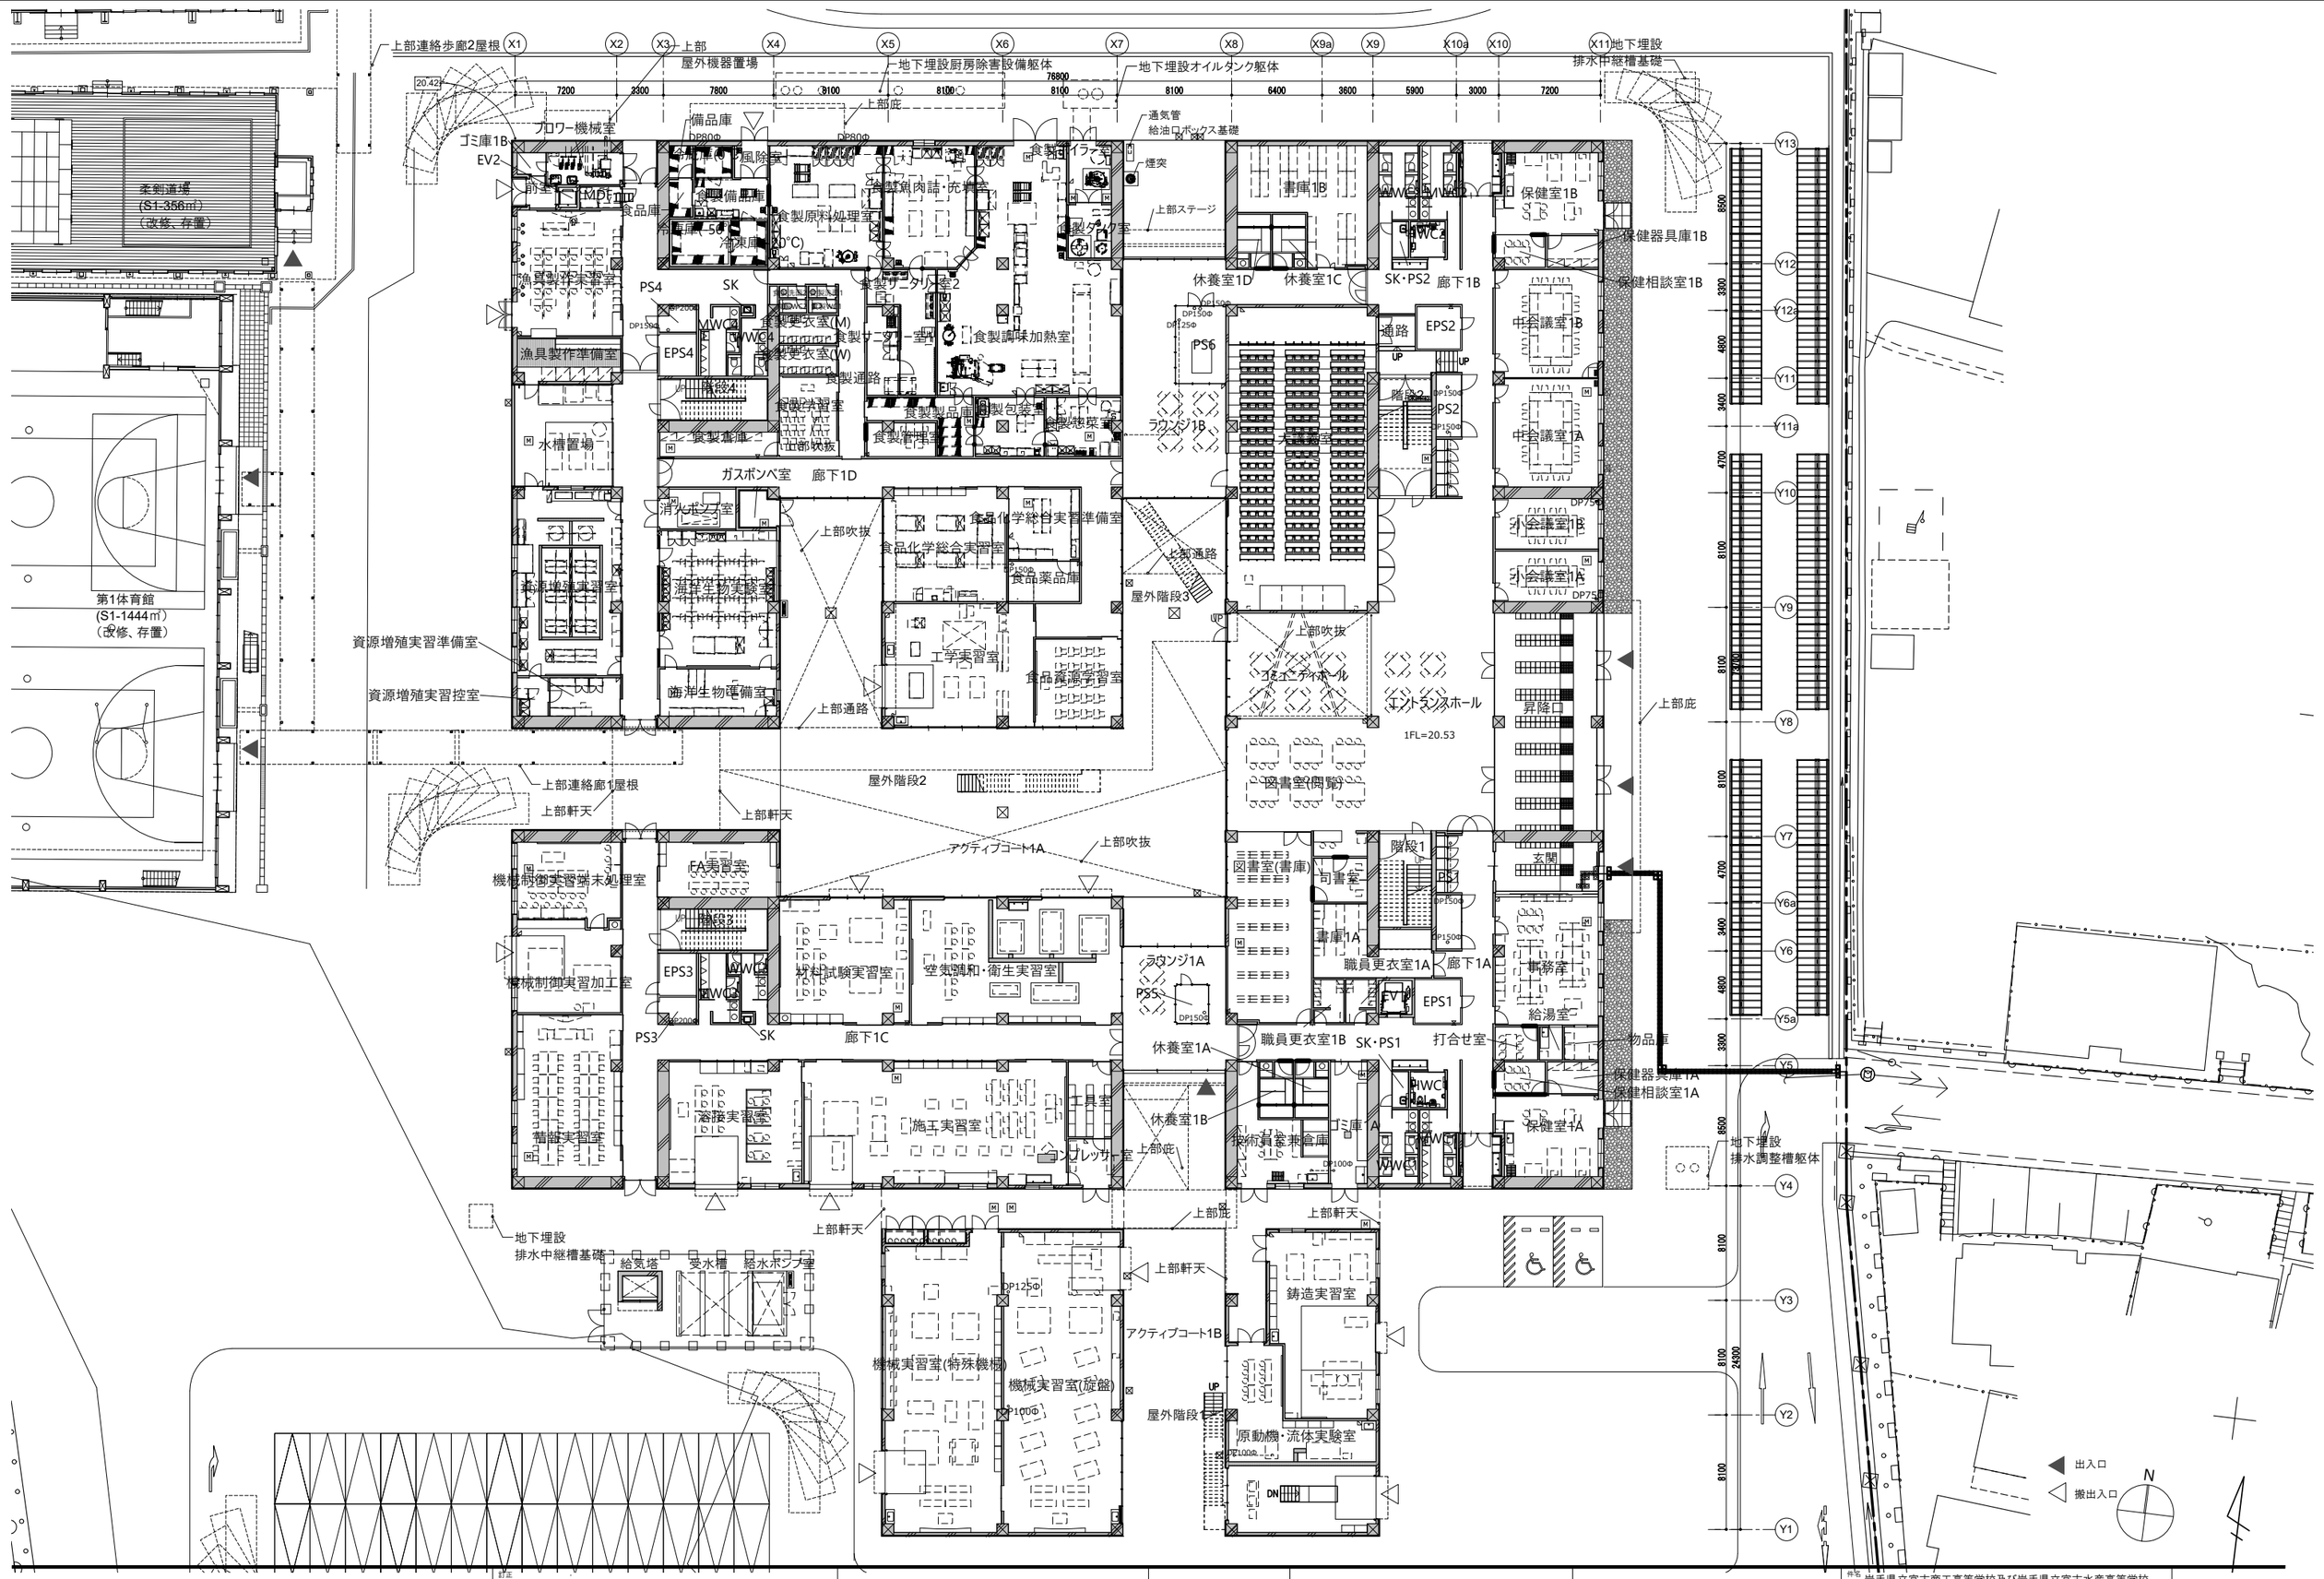


訂正


件名	岩手県立宮古商工高等学校及び岩手県立宮古水産高等学校 校舎新築(建築)工事	
図面名称	1階平面図	縮尺 A1版 1:200 A3版 1:400
		図面番号 A-103

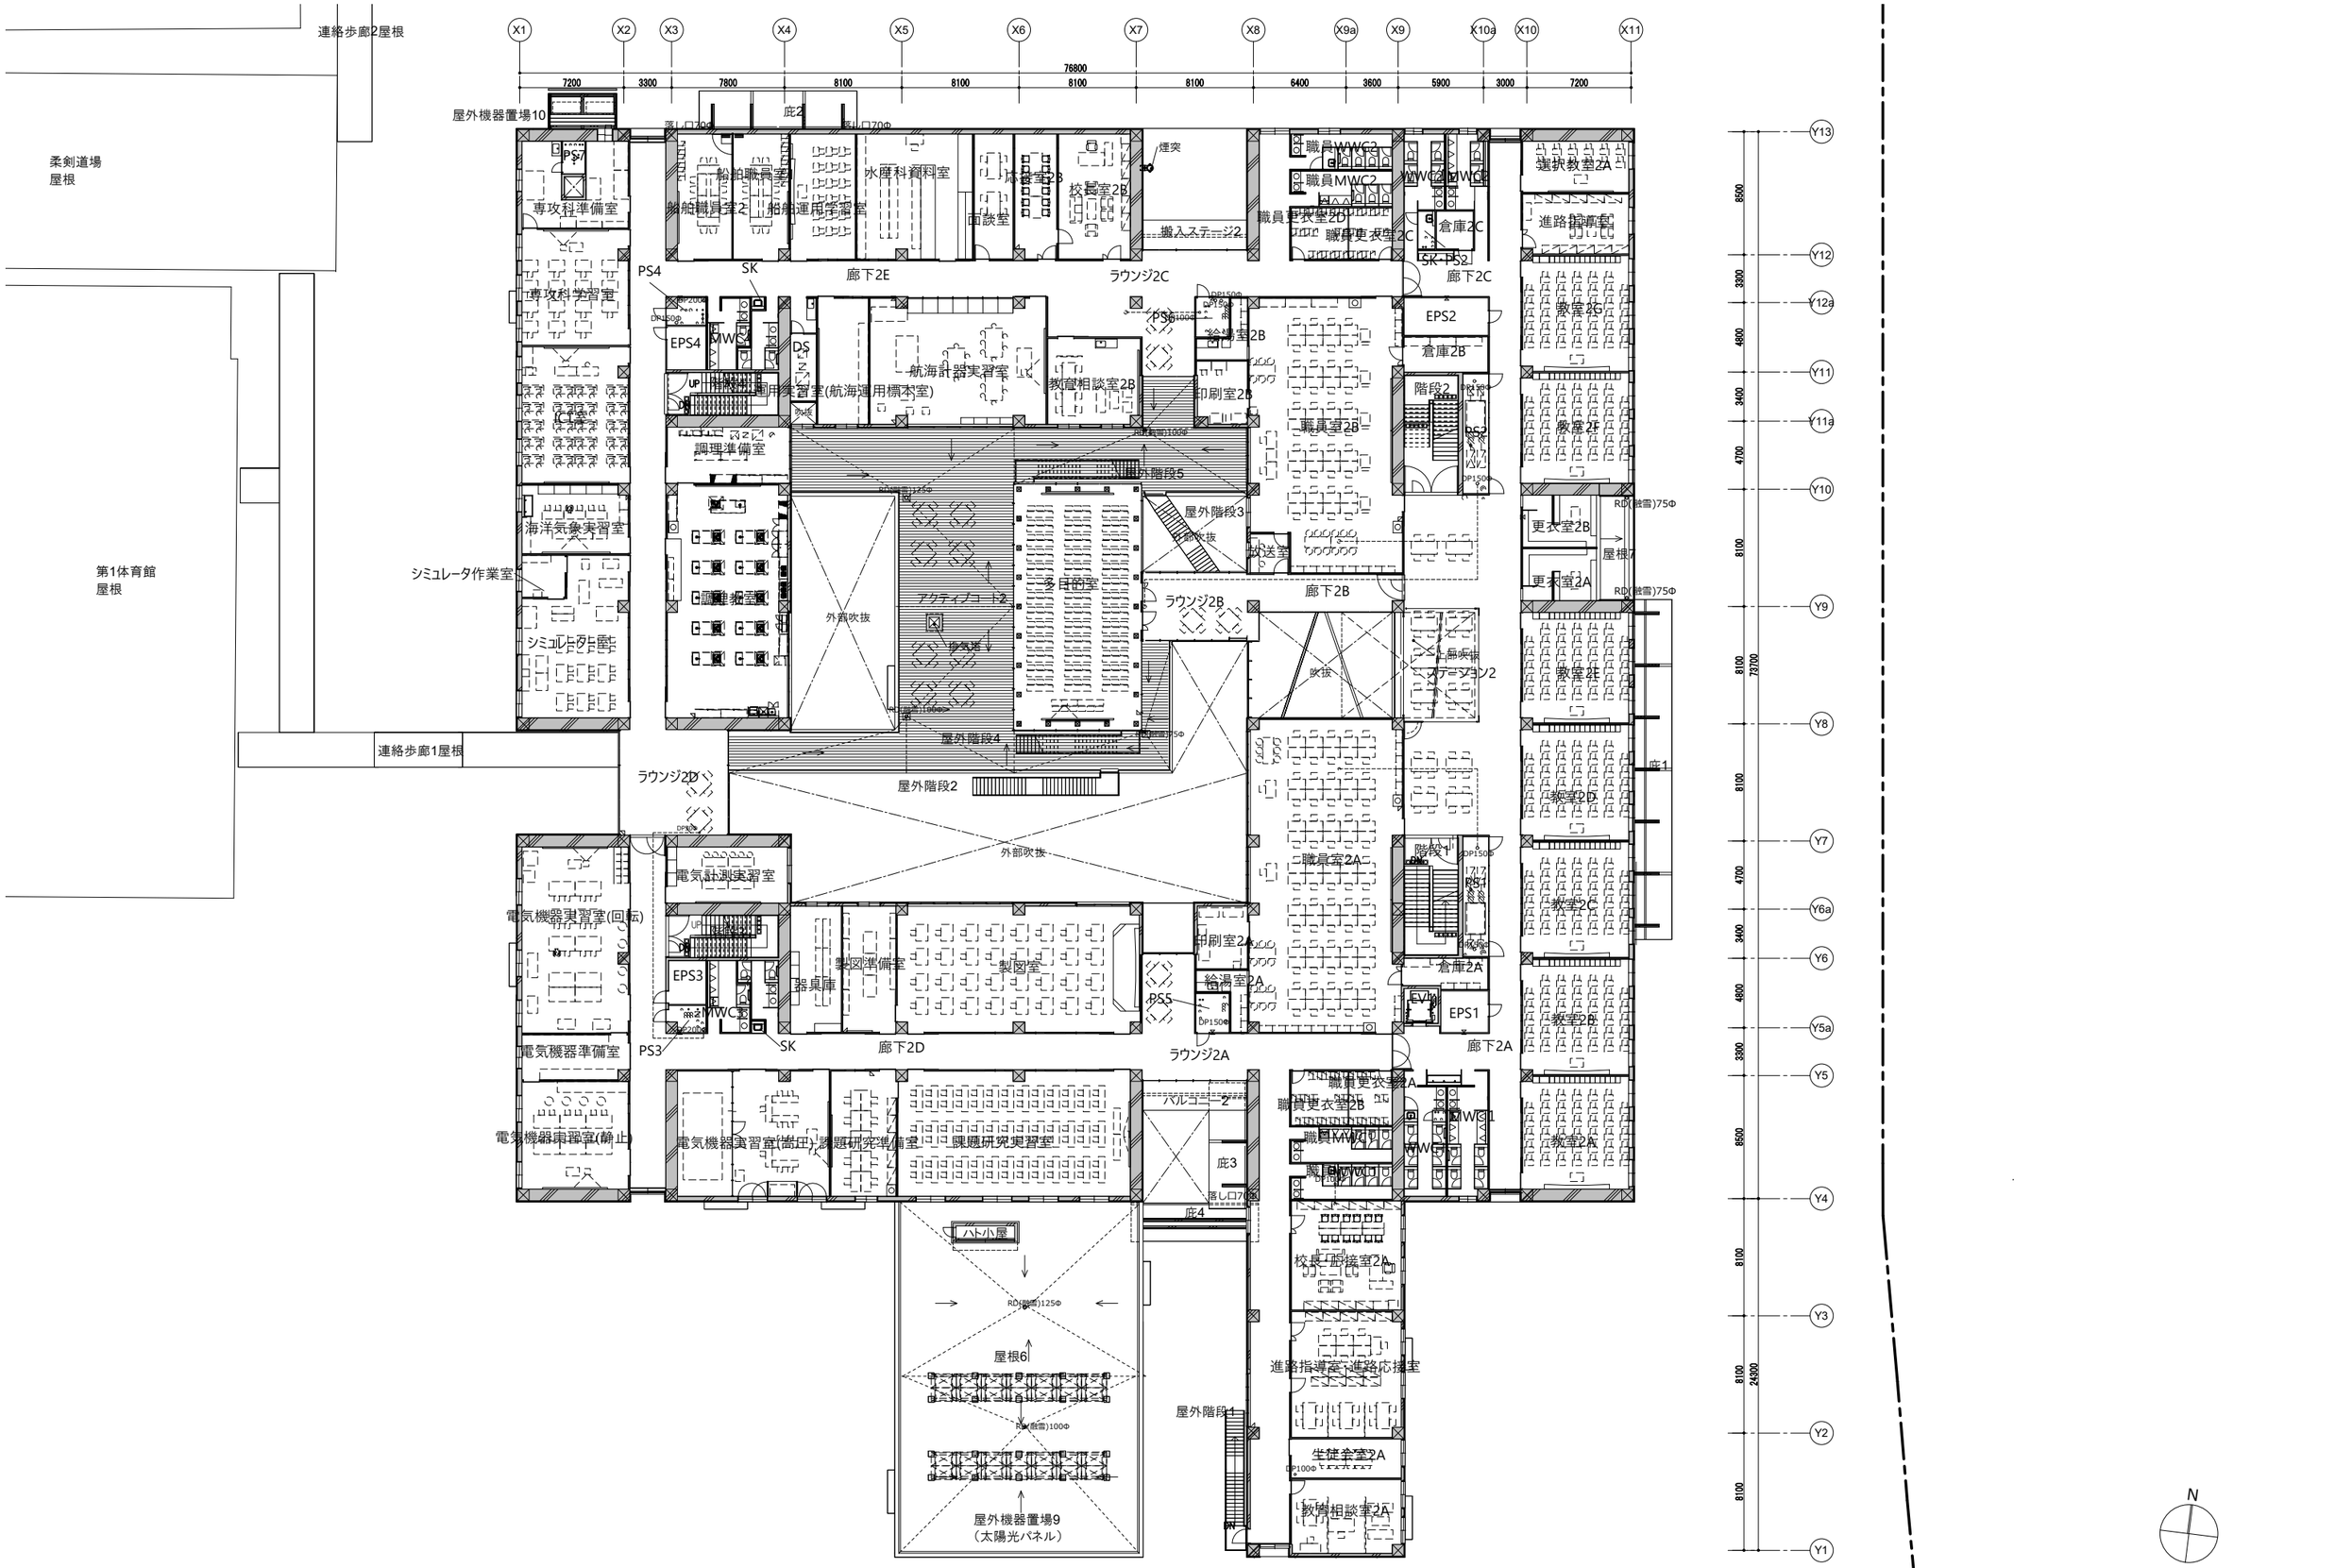

訂正				件名	岩手県立宮古商工高等学校及び岩手県立宮古水産高等学校 校舎新築(建築)工事	
				図面名称	2階平面図	縮尺 A1版 1/200 A3版 1/400
						図面番号 A-104

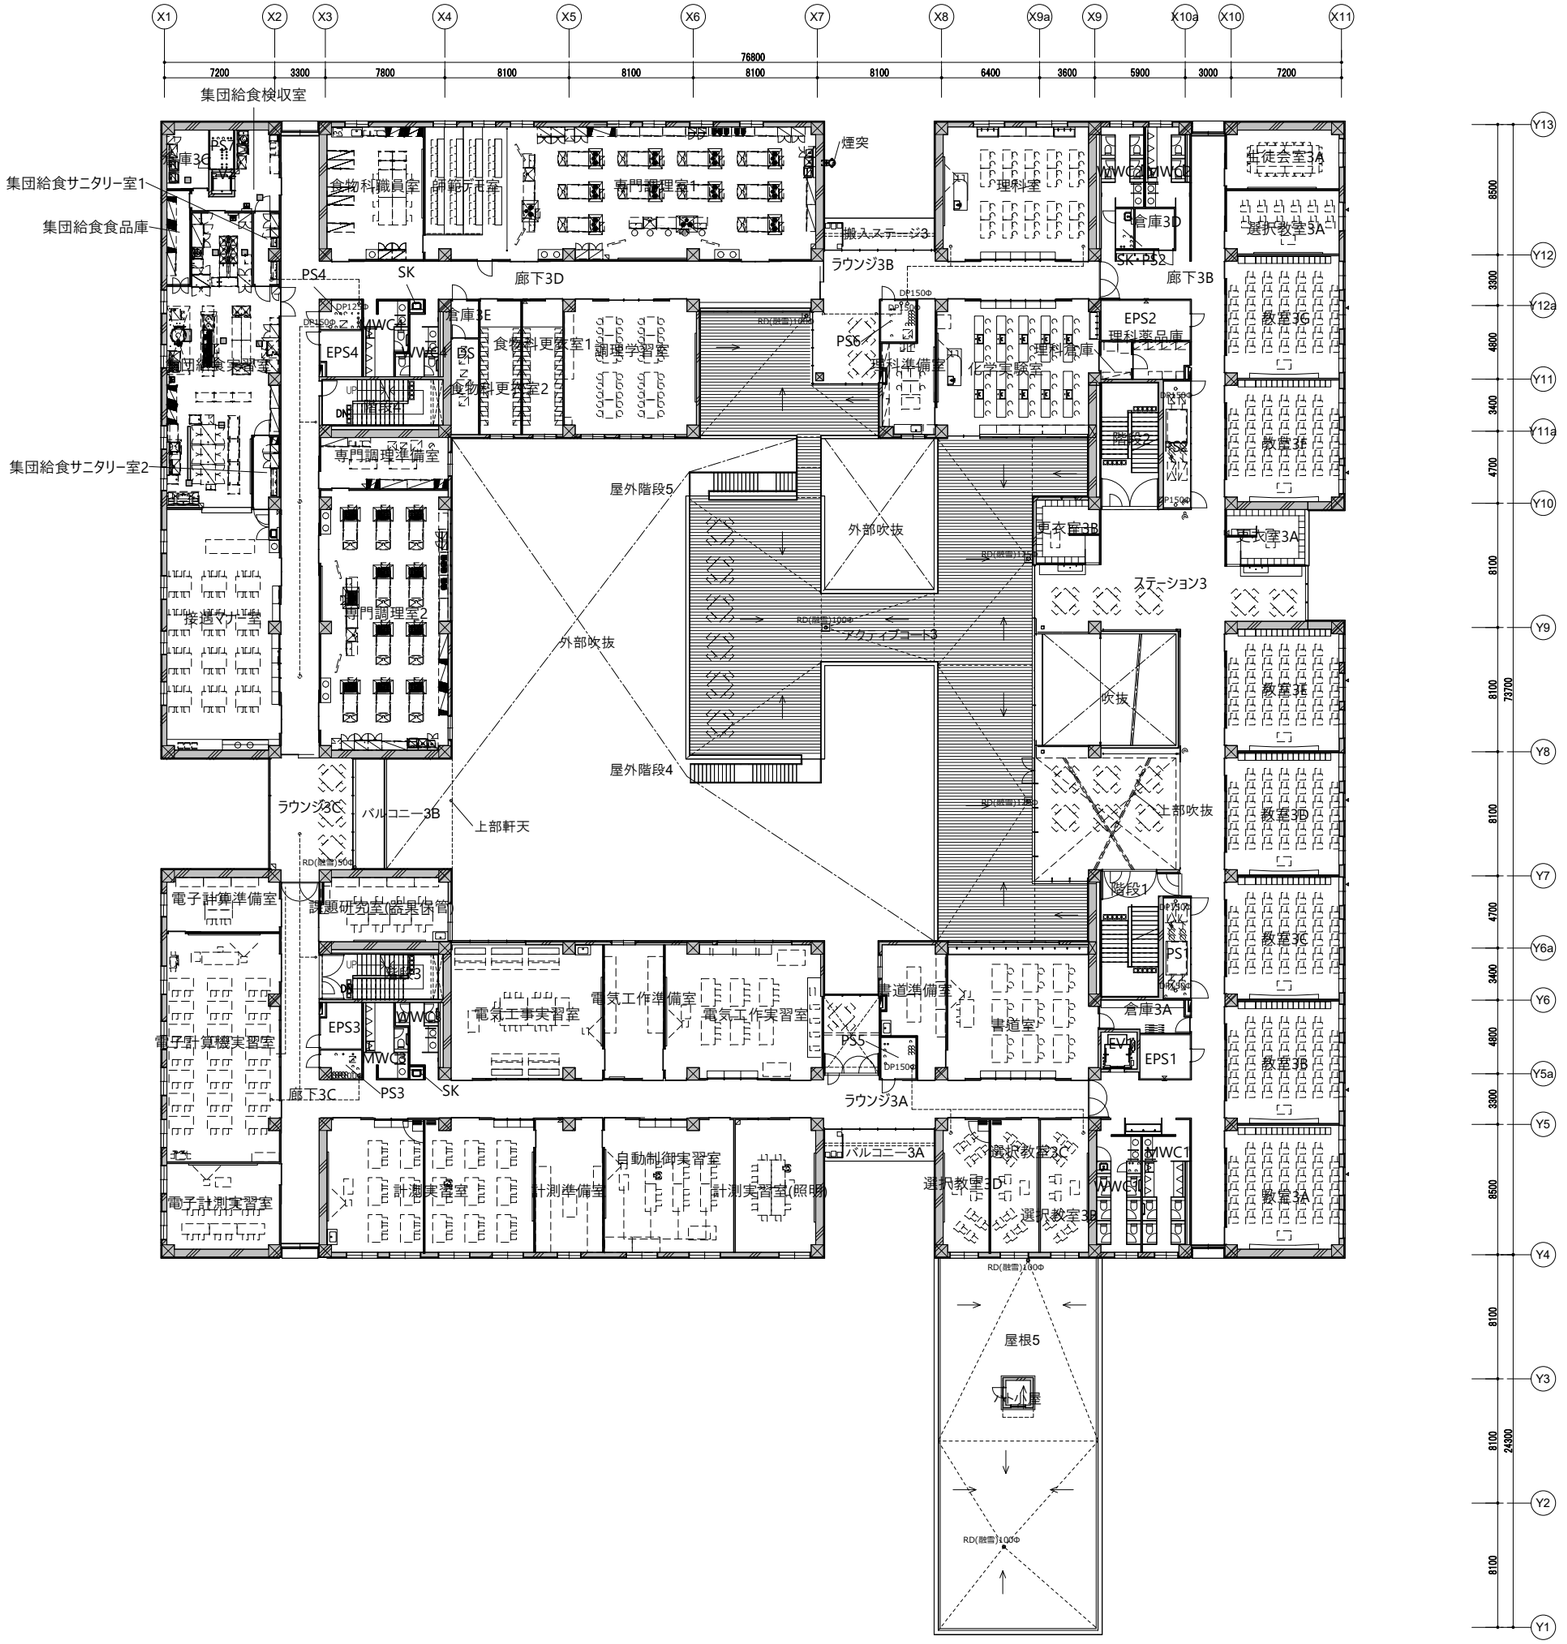


訂正					件名	岩手県立宮古商工高等学校及び岩手県立宮古水産高等学校 校舎新築(建築)工事	
					図面名称	3階平面図	縮尺 A1版 1/200 A3版 1/400
							図面番号 A-105

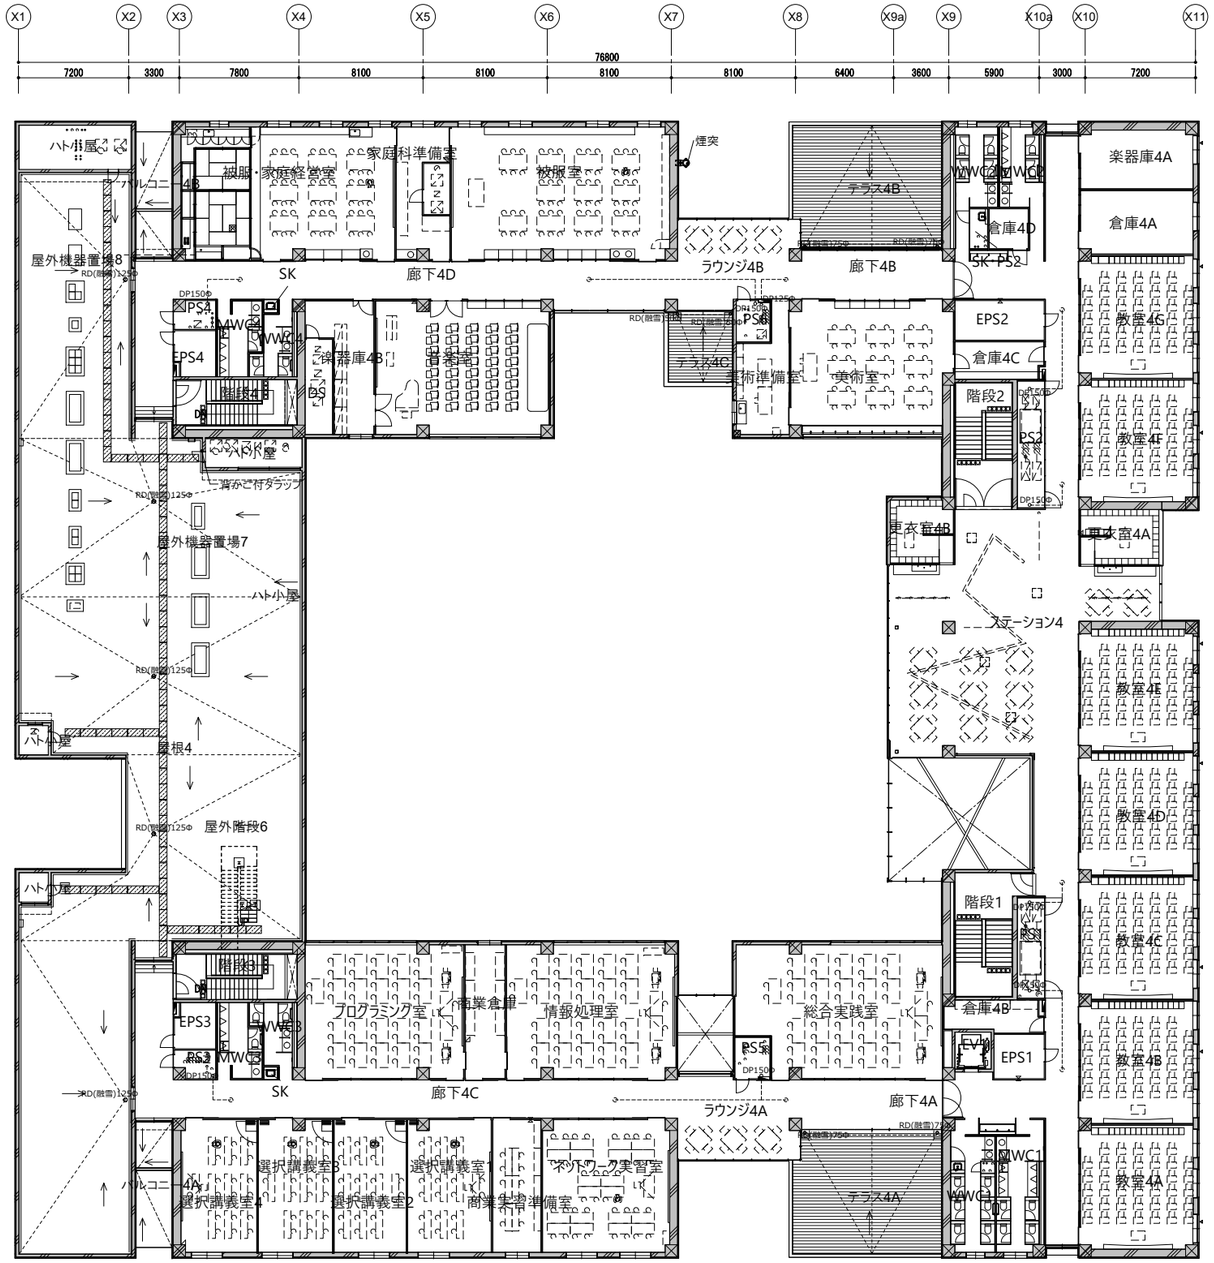


N


訂正					件名	岩手県立宮古商工高等学校及び岩手県立宮古水産高等学校 校舎新築(建築)工事	
					図面名称	4階平面図	縮尺 A1版 1/200 A3版 1/400
							図面番号 A-106

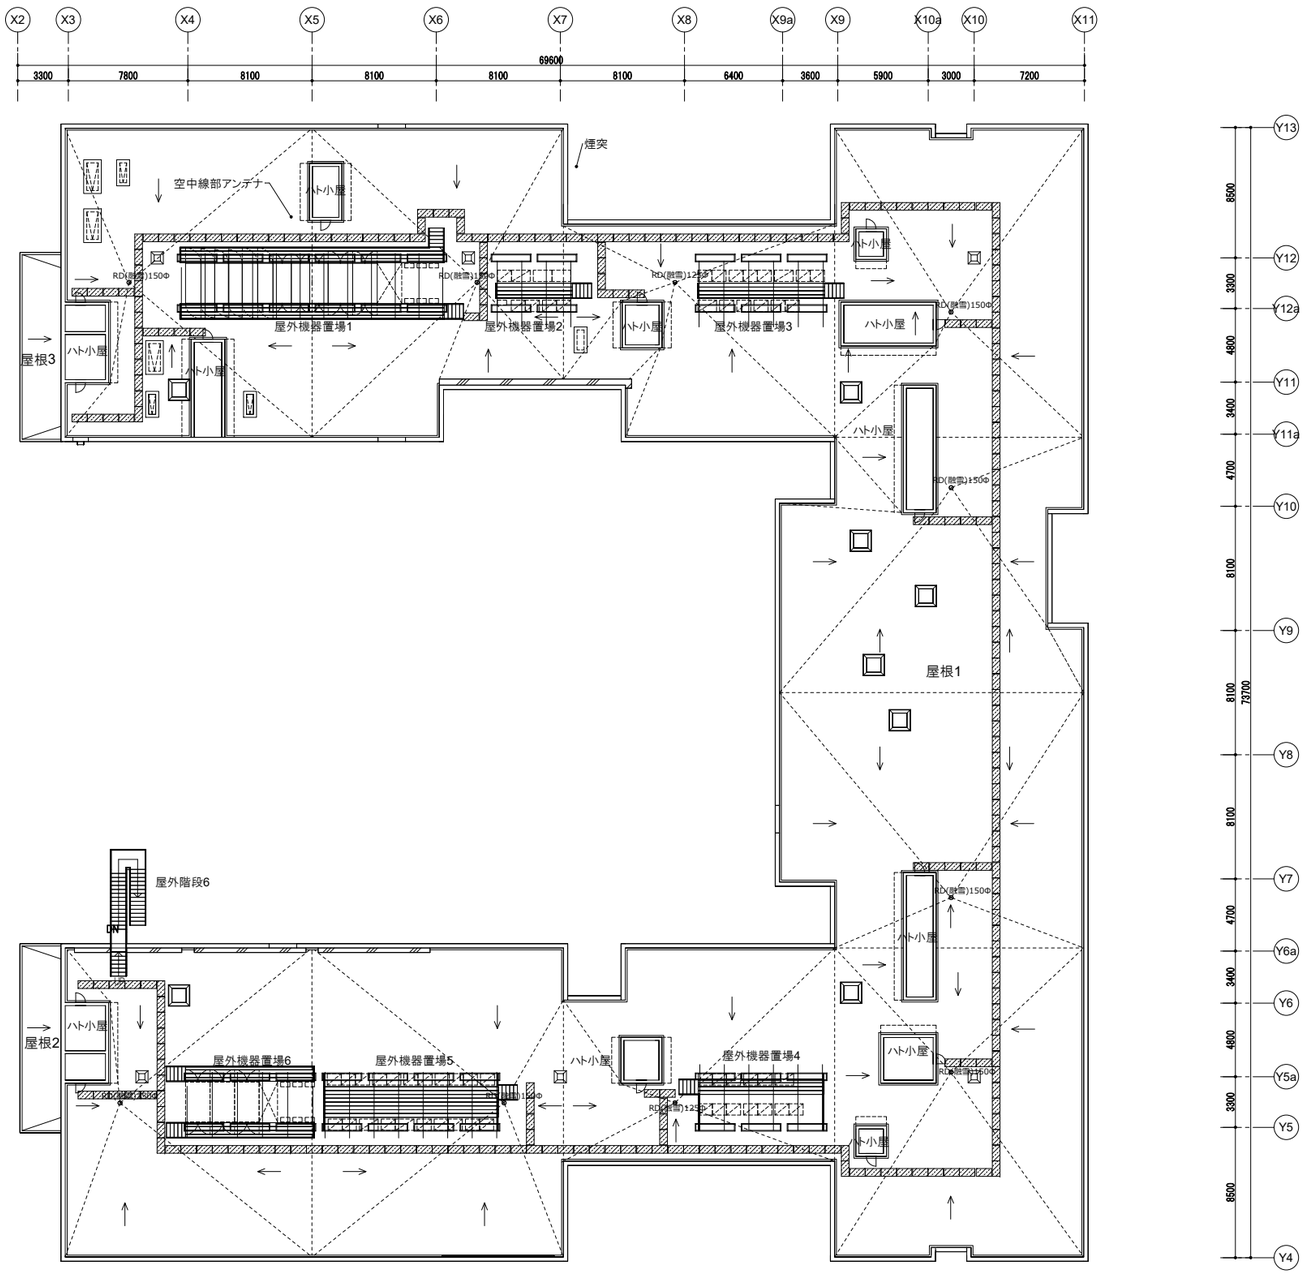


訂正					件名	岩手県立宮古商工高等学校及び岩手県立宮古水産高等学校 校舎新築(建築)工事	
					図面名称	屋上平面図	縮尺 A1版 1/200 A3版 1/400
							図面番号 A-107

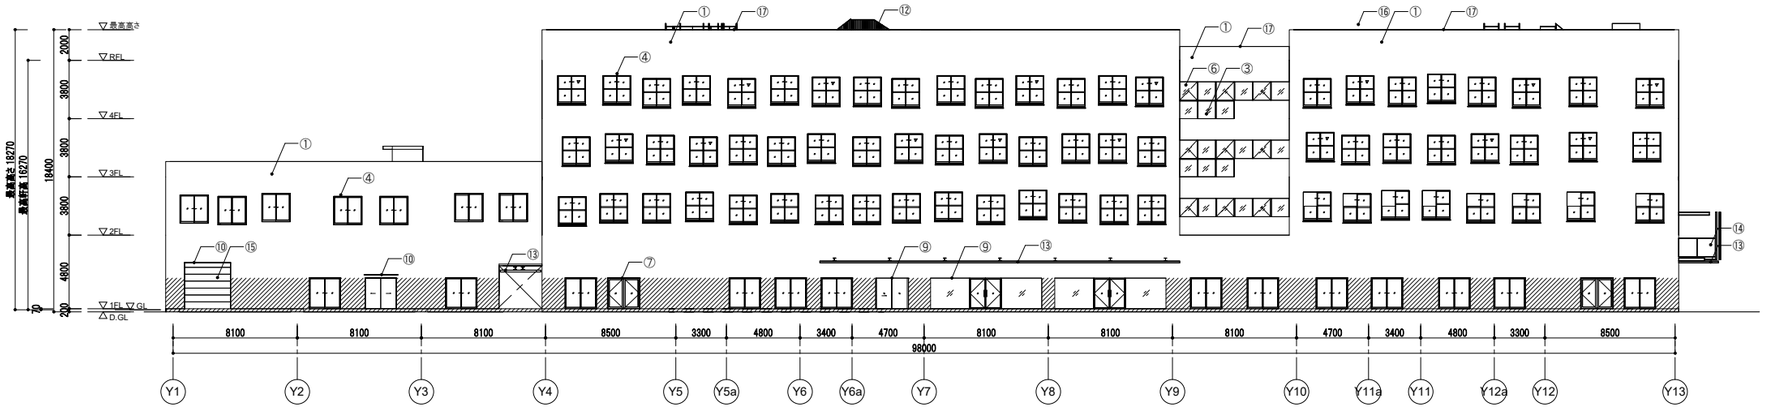

東立面図

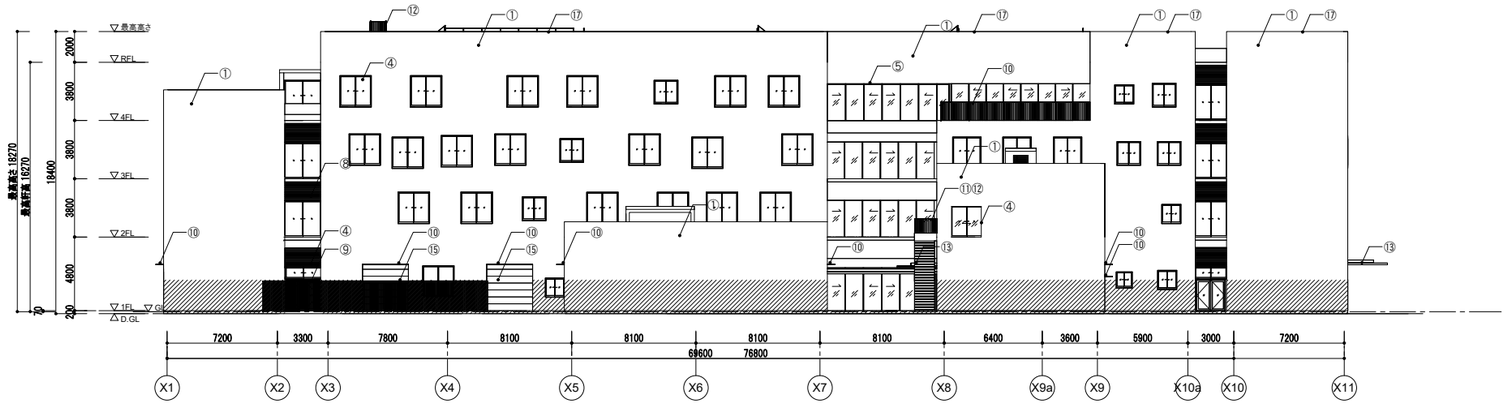

南立面図

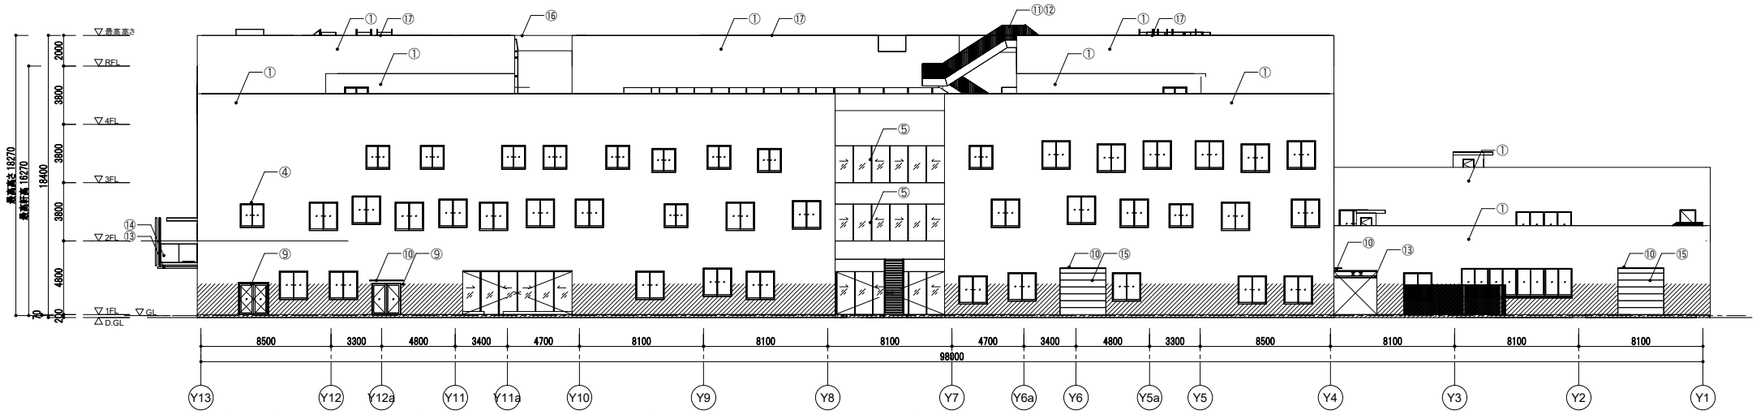


西立面図




北立面図

凡例


①	コンクリート下地の上透湿型湿式外断熱工法(トップコート:耐候性有機質プラスター塗装) 斜線部:補強メッシュ仕様(FL+2m)
②	コンクリート下地の上ウレタン塗膜防水
③	アルミサッシ FIX 無着色陽極酸化塗装複合被膜
④	アルミサッシ 引違い 無着色陽極酸化塗装複合被膜
⑤	アルミサッシ 片引き 無着色陽極酸化塗装複合被膜
⑥	アルミサッシ 縦辷り出し 無着色陽極酸化塗装複合被膜
⑦	アルミドア 無着色陽極酸化塗装複合被膜
⑧	アルミガラリ 無着色陽極酸化塗装複合被膜
⑨	ステンレスサッシ ステンレスヘアライン
⑩	ステンレス小庇 ステンレスヘアライン
⑪	スチール手摺 溶融亜鉛メッキ処理
⑫	屋外鉄骨階段 溶融亜鉛メッキ
⑬	アルミハニカム庇 フッ素樹脂焼付塗装
⑭	アルミ目隠しパネル フッ素樹脂焼付塗装
⑮	アルミオーバースライドドア
⑯	背かご付タラップ ステンレスヘアライン
⑰	アルミ笠木 無着色陽極酸化塗装複合被膜

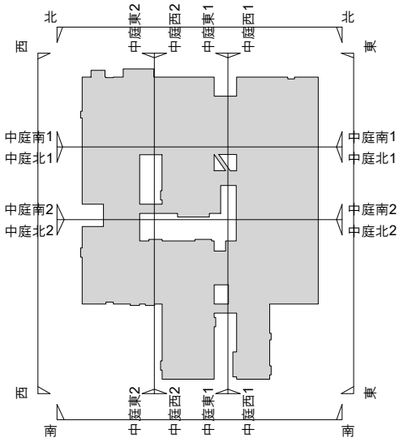


訂正					件名	岩手県立宮古商工高等学校及び岩手県立宮古水産高等学校 校舎新築(建築)工事	
					図面名称	立面図-1	縮尺 A1版 1/200 A3版 1/400
							図面番号 A-108

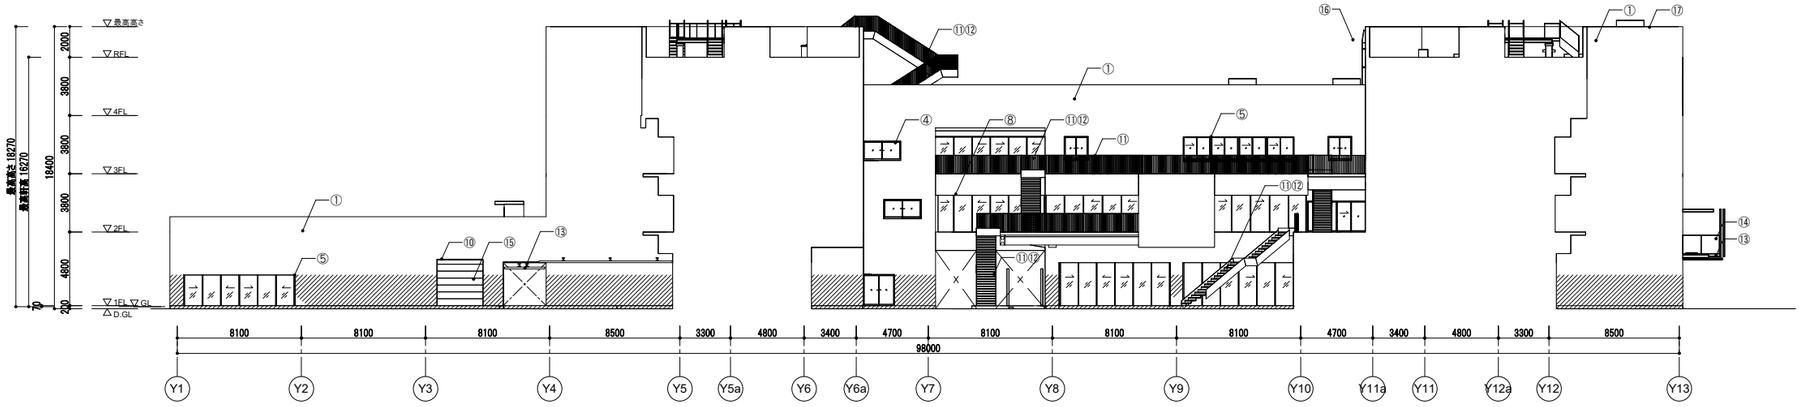


中庭
東立面図1

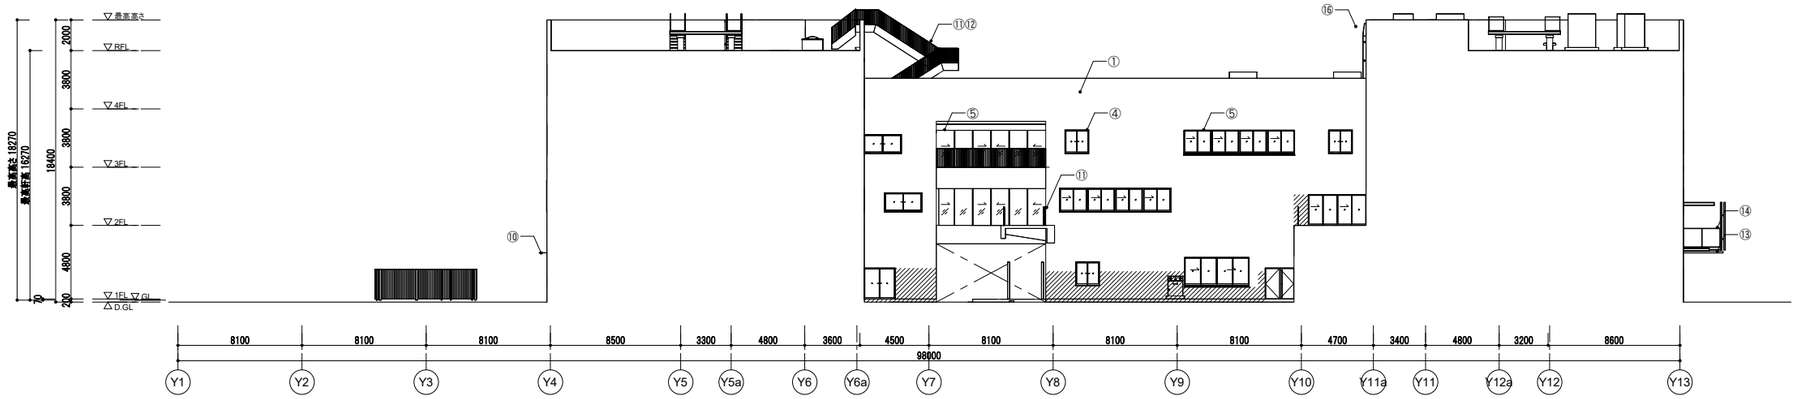

中庭
東立面図2

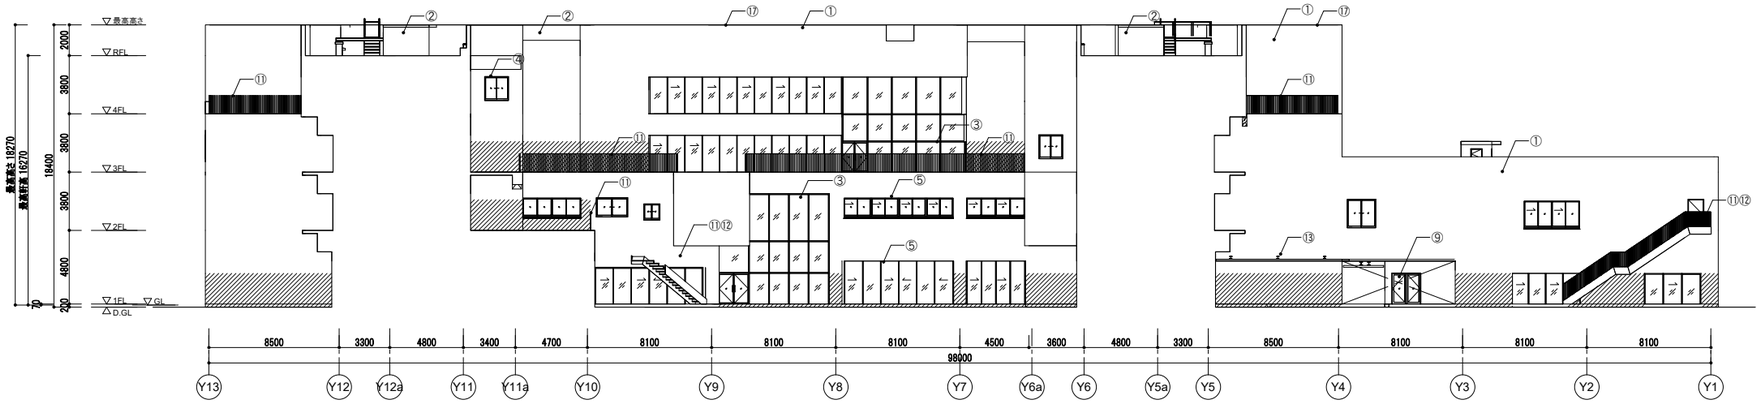


中庭
西立面図1

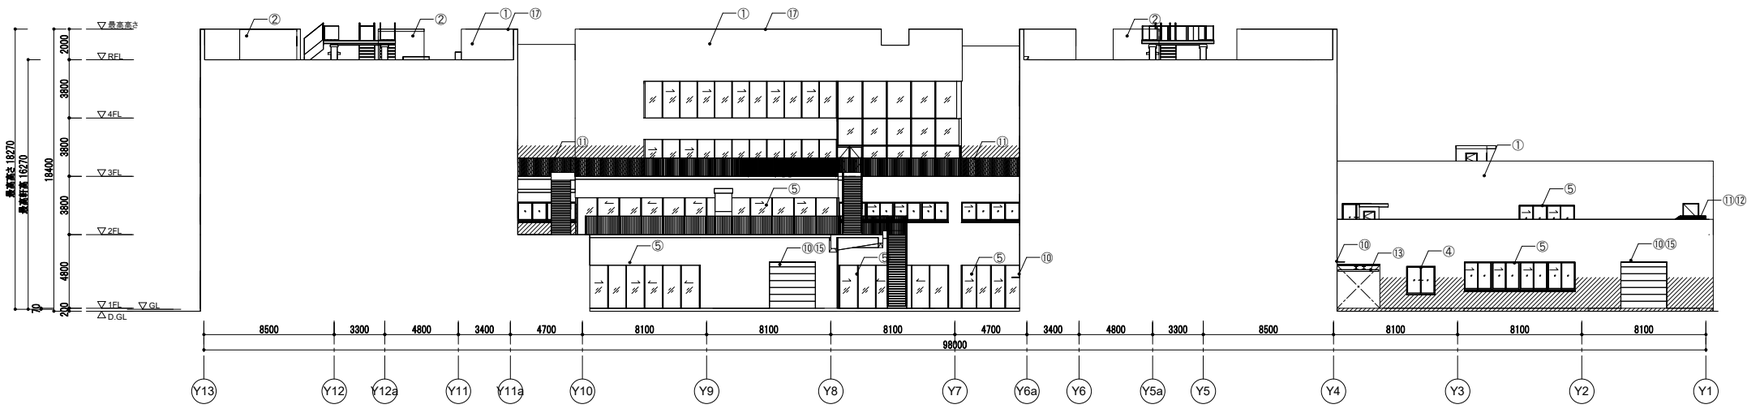


中庭
西立面図2

凡例


①	コンクリート下地の上透湿型湿式外断熱工法(トップコート:耐候性有機質プラスター塗装) 斜線部:補強メッシュ仕様(FL+2m)
②	コンクリート下地の上ウレタン塗膜防水
③	アルミサッシ FIX 無着色陽極酸化塗装複合被膜
④	アルミサッシ 引違い 無着色陽極酸化塗装複合被膜
⑤	アルミサッシ 片引き 無着色陽極酸化塗装複合被膜
⑥	アルミサッシ 縦辷り出し 無着色陽極酸化塗装複合被膜
⑦	アルミドア 無着色陽極酸化塗装複合被膜
⑧	アルミガラリ 無着色陽極酸化塗装複合被膜
⑨	ステンレスサッシ ステンレスヘアライン
⑩	ステンレス小庇 ステンレスヘアライン
⑪	スチール手摺 溶融亜鉛メッキ処理
⑫	屋外鉄骨階段 溶融亜鉛メッキ
⑬	アルミハニカム庇 フッ素樹脂焼付塗装
⑭	アルミ目隠しパネル フッ素樹脂焼付塗装
⑮	アルミオーバースライドドア
⑯	背かご付タラップ ステンレスヘアライン
⑰	アルミ笠木 無着色陽極酸化塗装複合被膜

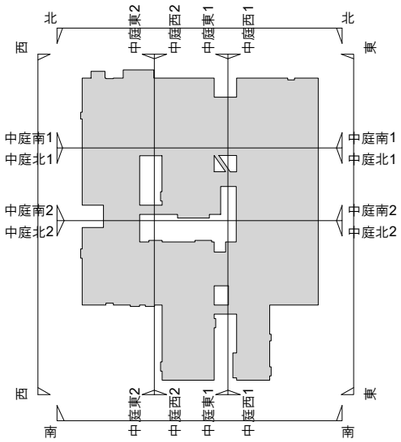


訂正					件名 岩手県立宮古商工高等学校及び岩手県立宮古水産高等学校 校舎新築(建築)工事	
					図面名称 立面図-2	縮尺 A1版 1/200 A3版 1/400
						図面番号 A-109

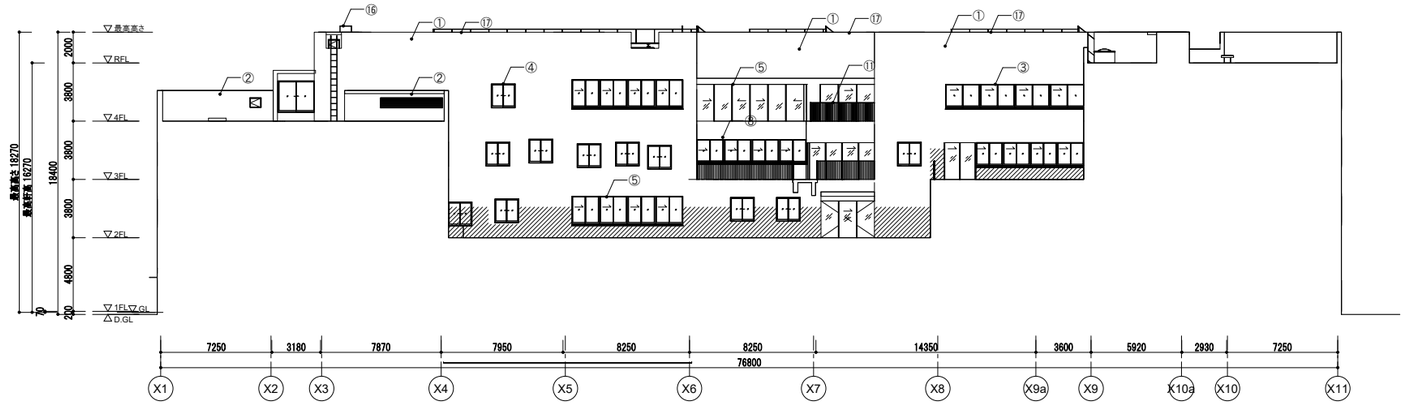


中庭
南立面図1

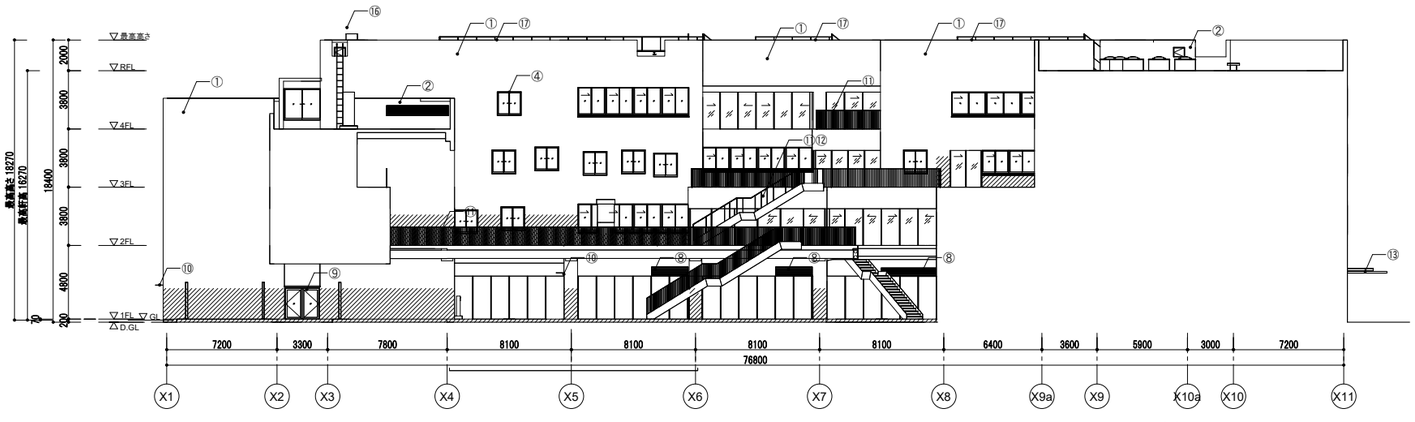

中庭
南立面図2

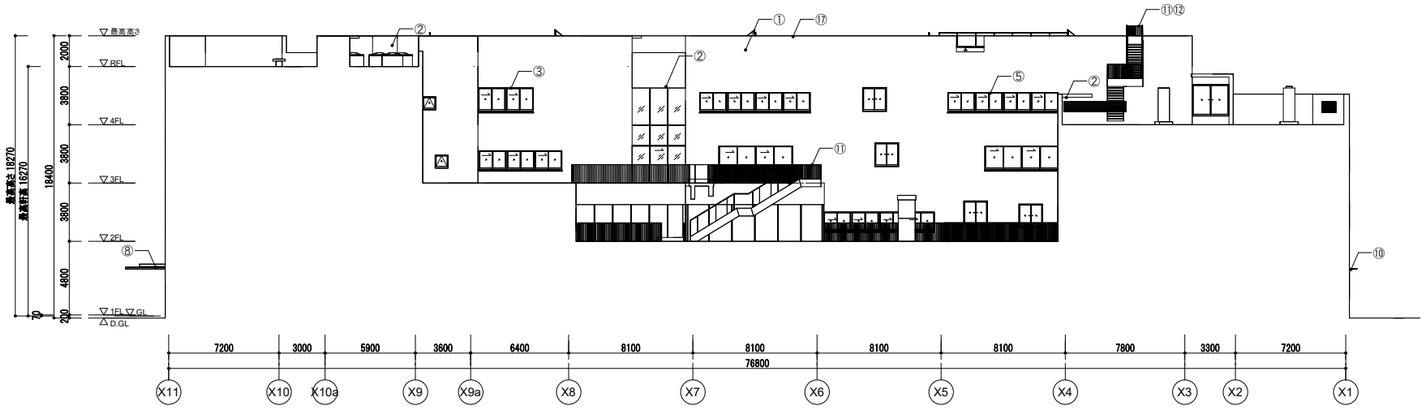


中庭
北立面図1

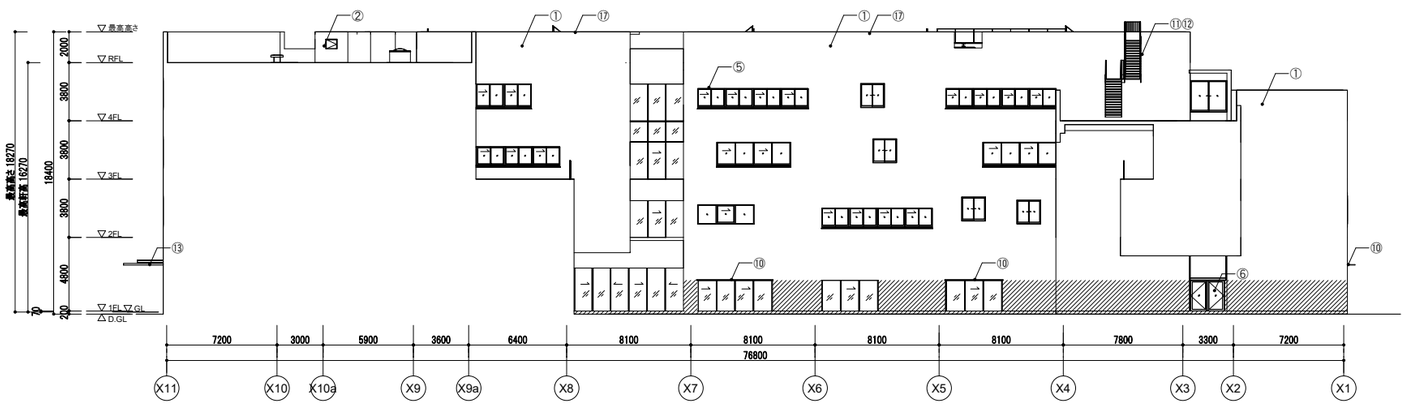


中庭
北立面図2


凡例


①	コンクリート下地の上透湿型湿式外断熱工法(トップコート:耐候性有機質プラスター塗装) 斜線部:補強メッシュ仕様(FL+2m)
②	コンクリート下地の上ウレタン塗膜防水
③	アルミサッシ FIX 無着色陽極酸化塗装複合被膜
④	アルミサッシ 引違い 無着色陽極酸化塗装複合被膜
⑤	アルミサッシ 片引き 無着色陽極酸化塗装複合被膜
⑥	アルミサッシ 縦辷り出し 無着色陽極酸化塗装複合被膜
⑦	アルミドア 無着色陽極酸化塗装複合被膜
⑧	アルミガラリ 無着色陽極酸化塗装複合被膜
⑨	ステンレスサッシ ステンレスヘアライン
⑩	ステンレス小庇 ステンレスヘアライン
⑪	スチール手摺 溶融亜鉛メッキ処理
⑫	屋外鉄骨階段 溶融亜鉛メッキ
⑬	アルミハニカム庇 フッ素樹脂焼付塗装
⑭	アルミ目隠しパネル フッ素樹脂焼付塗装
⑮	アルミオーバースライドドア
⑯	背かご付タラップ ステンレスヘアライン
⑰	アルミ笠木 無着色陽極酸化塗装複合被膜

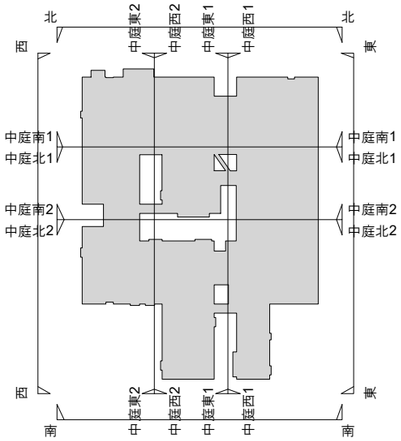


	訂正				件名	岩手県立宮古商工高等学校及び岩手県立宮古水産高等学校 校舎新築(建築)工事	
					図面名称	立面図-3	縮尺 A1版 1/200 A3版 1/400
							図面番号 A-110

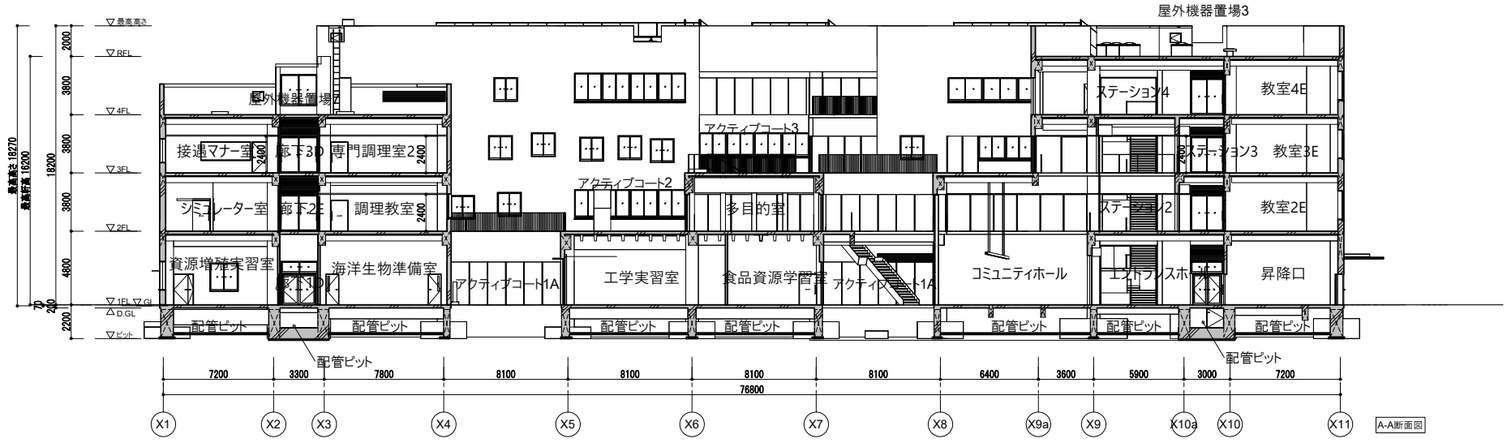


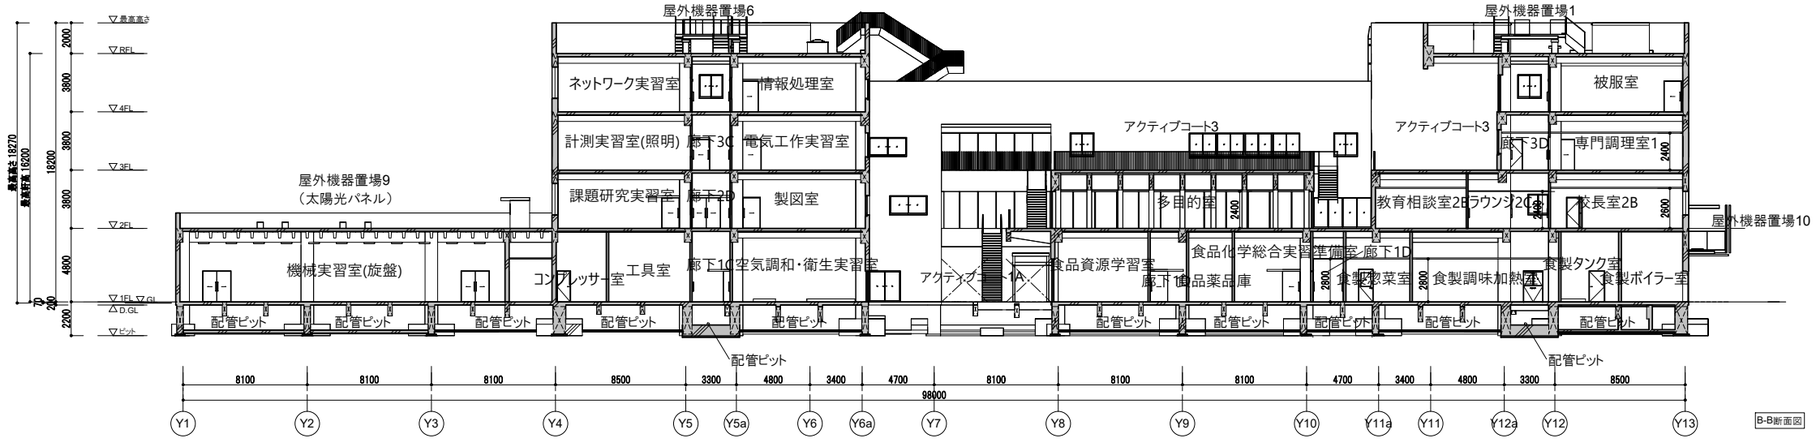

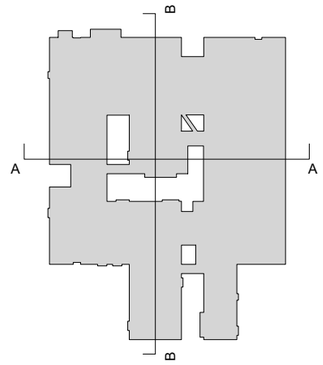



	訂正				件名 岩手県立宮古商工高等学校及び岩手県立宮古水産高等学校 校舎新築(建築)工事		
					図面名称 断面図	縮尺 A1版 1/200 A3版 1/400	図面番号 A-111

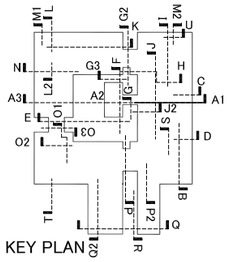

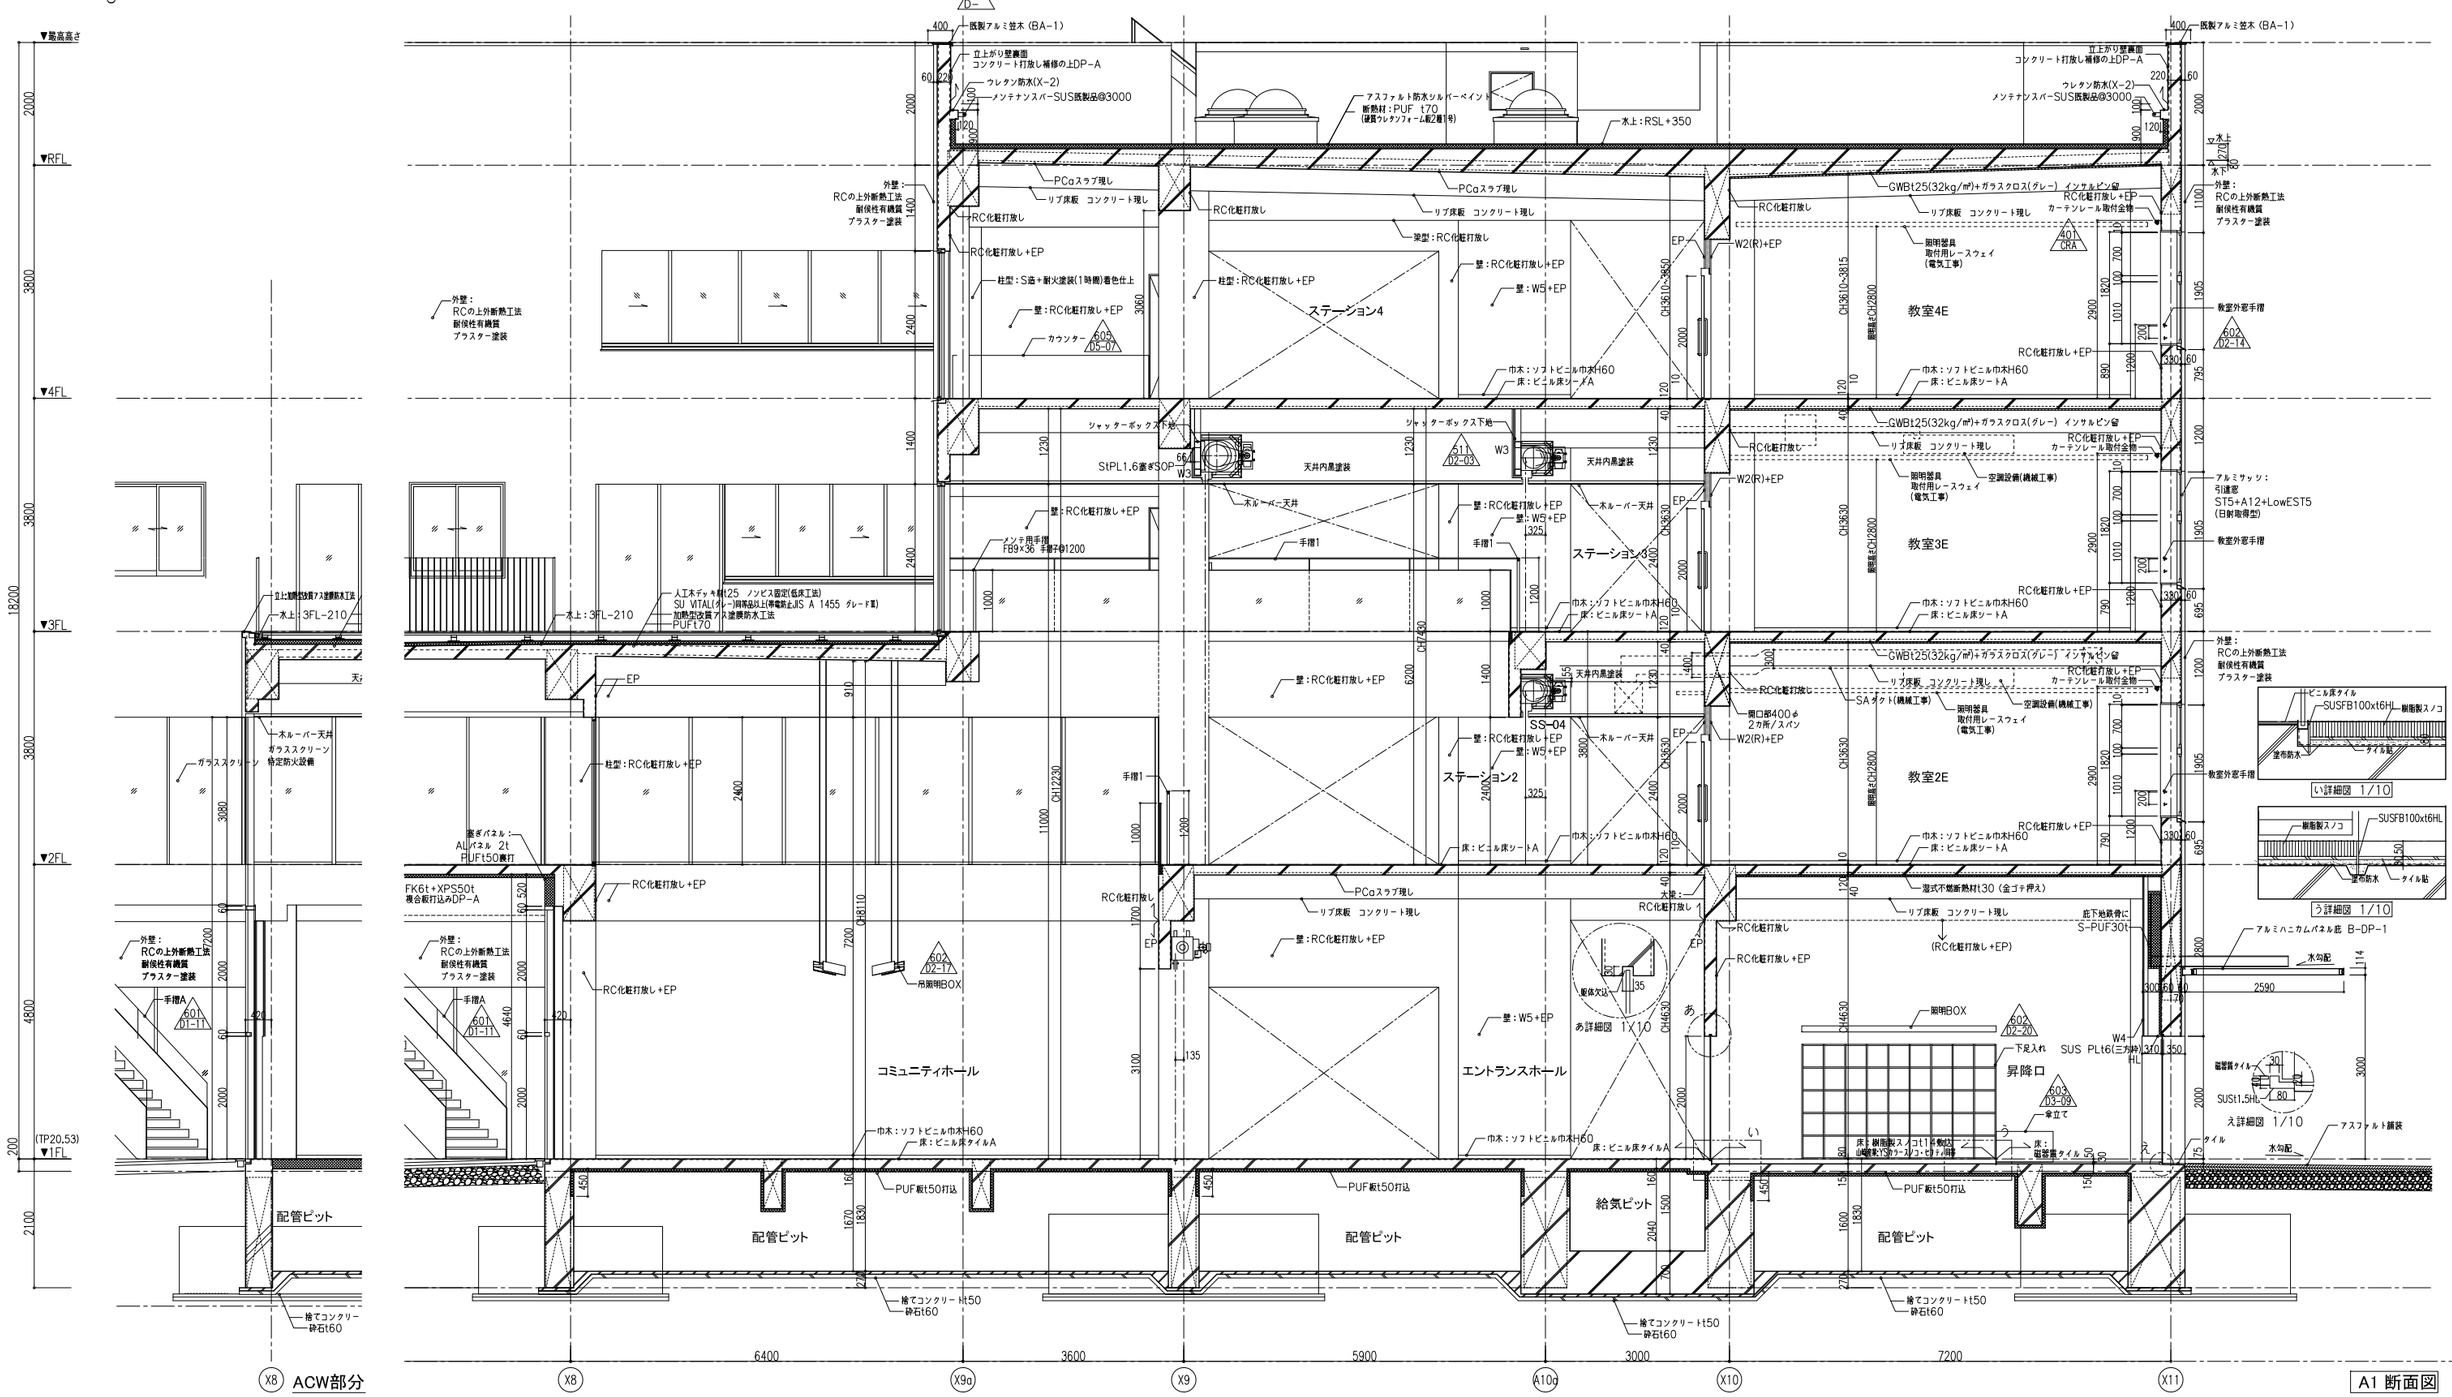

訂正			件名	岩手県立宮古商工高等学校及び岩手県立宮古水産高等学校 校舎新築(建築)工事	
			図面名称	矩計図-1	縮尺 A1版 1:50 A3版 1:100
					図面番号 A-201

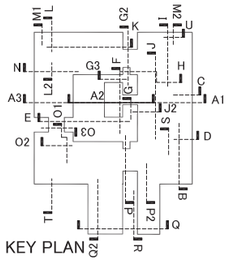

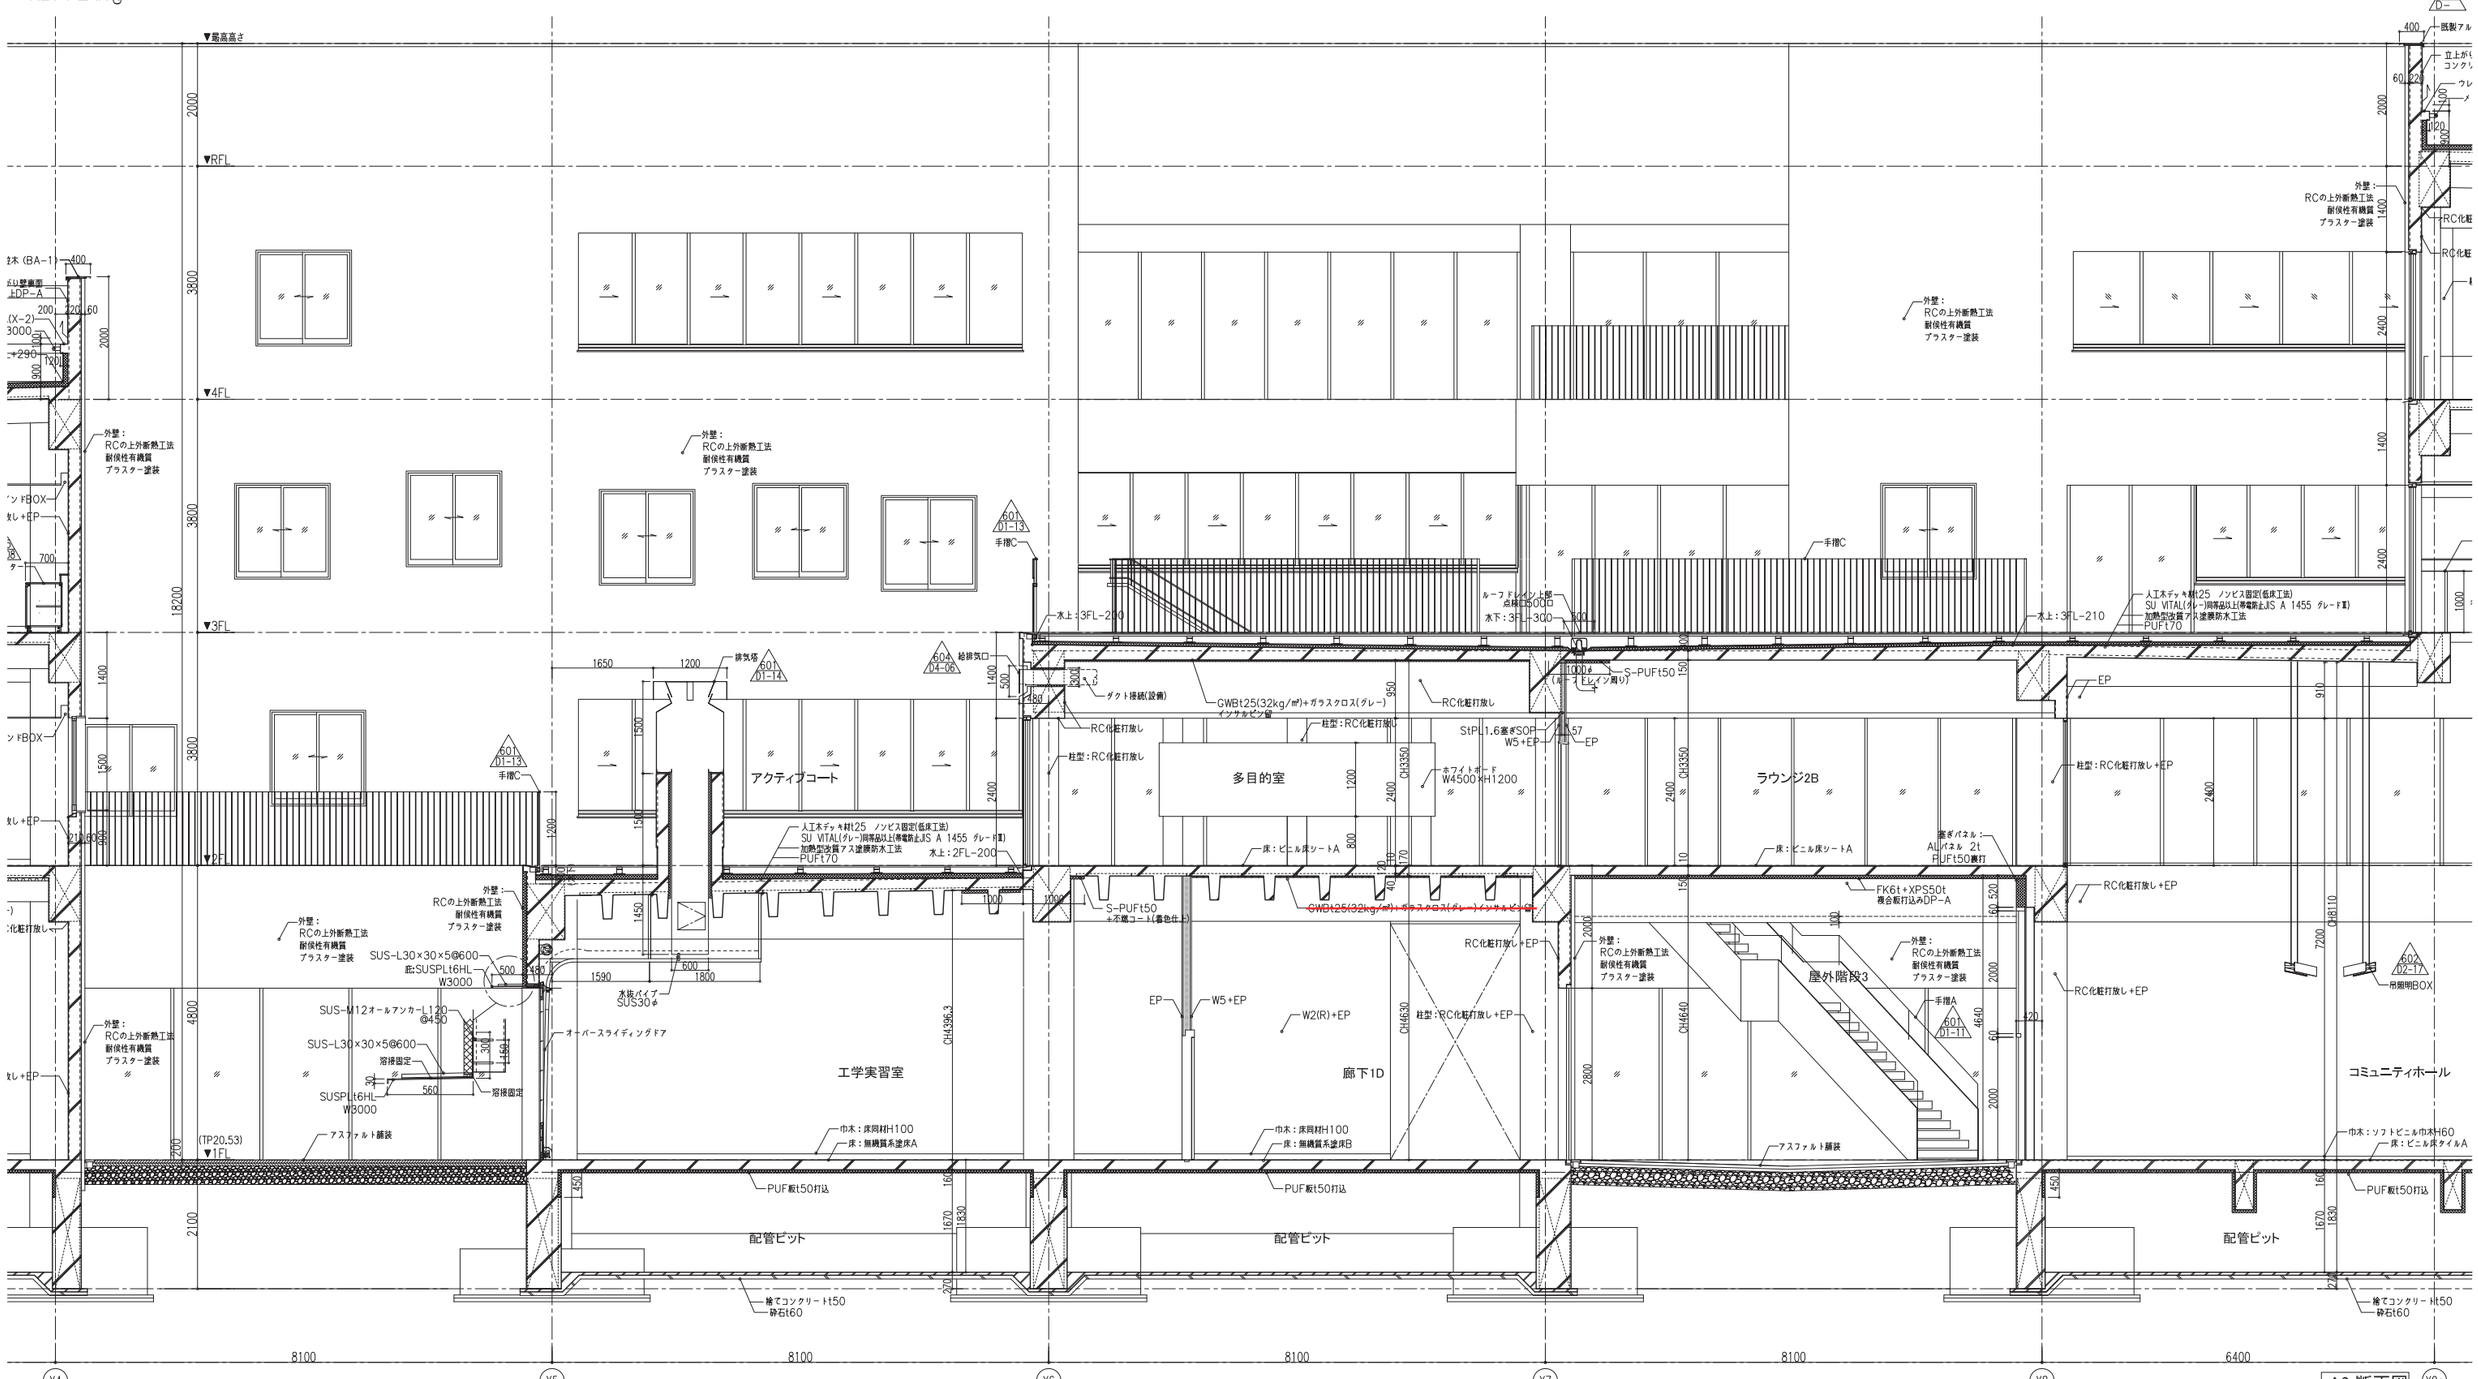


A2 断面図


訂正					
・					
・					
・					
・					

件名	岩手県立宮古商工高等学校及び岩手県立宮古水産高等学校 校舎新築(建築)工事		
図面名称	矩計図−2	縮尺 A1版 1:50 A3版 1:100	図面番号 A−202


あ詳細図 1/10

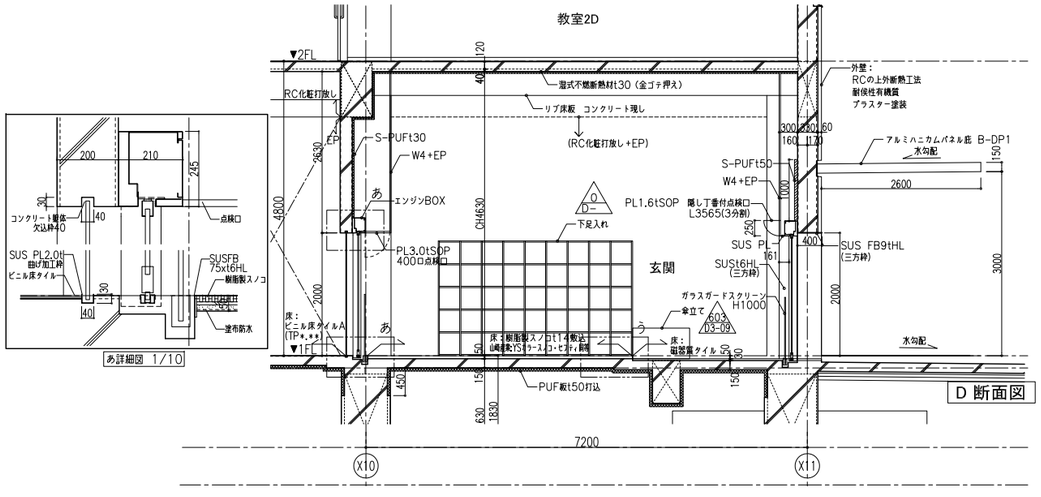


D 断面図

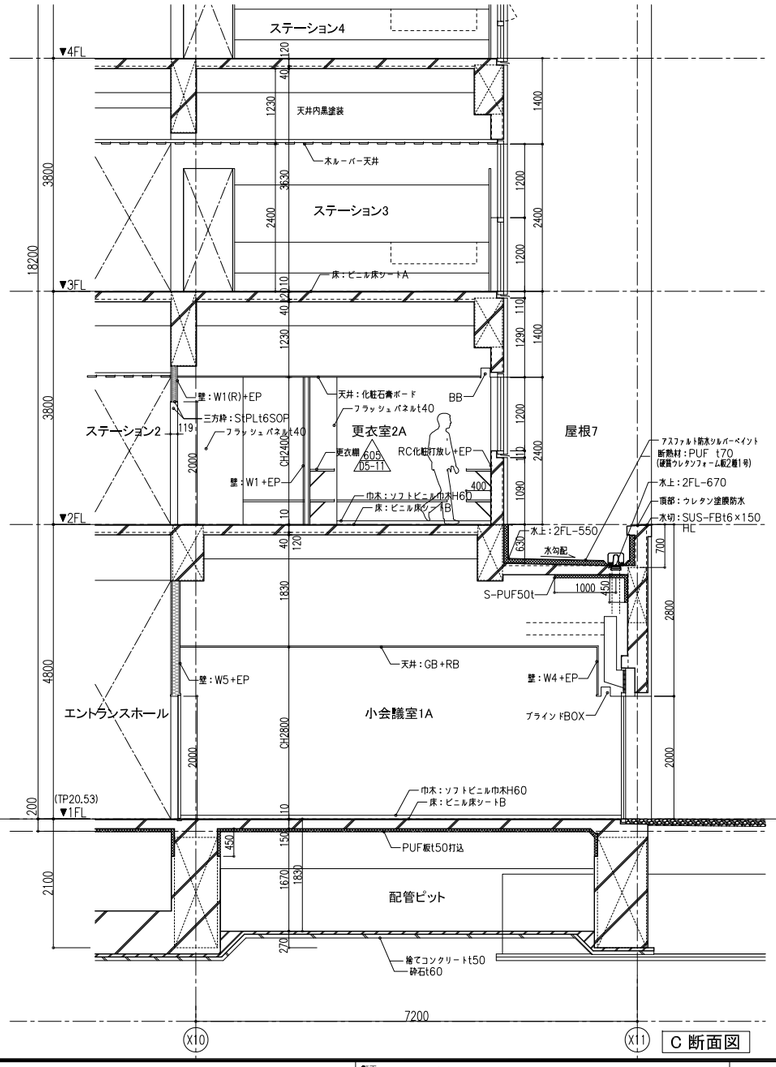

C 断面図

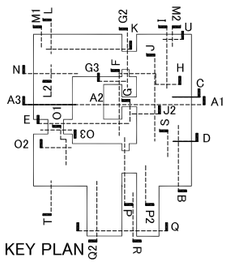


KEY PLAN

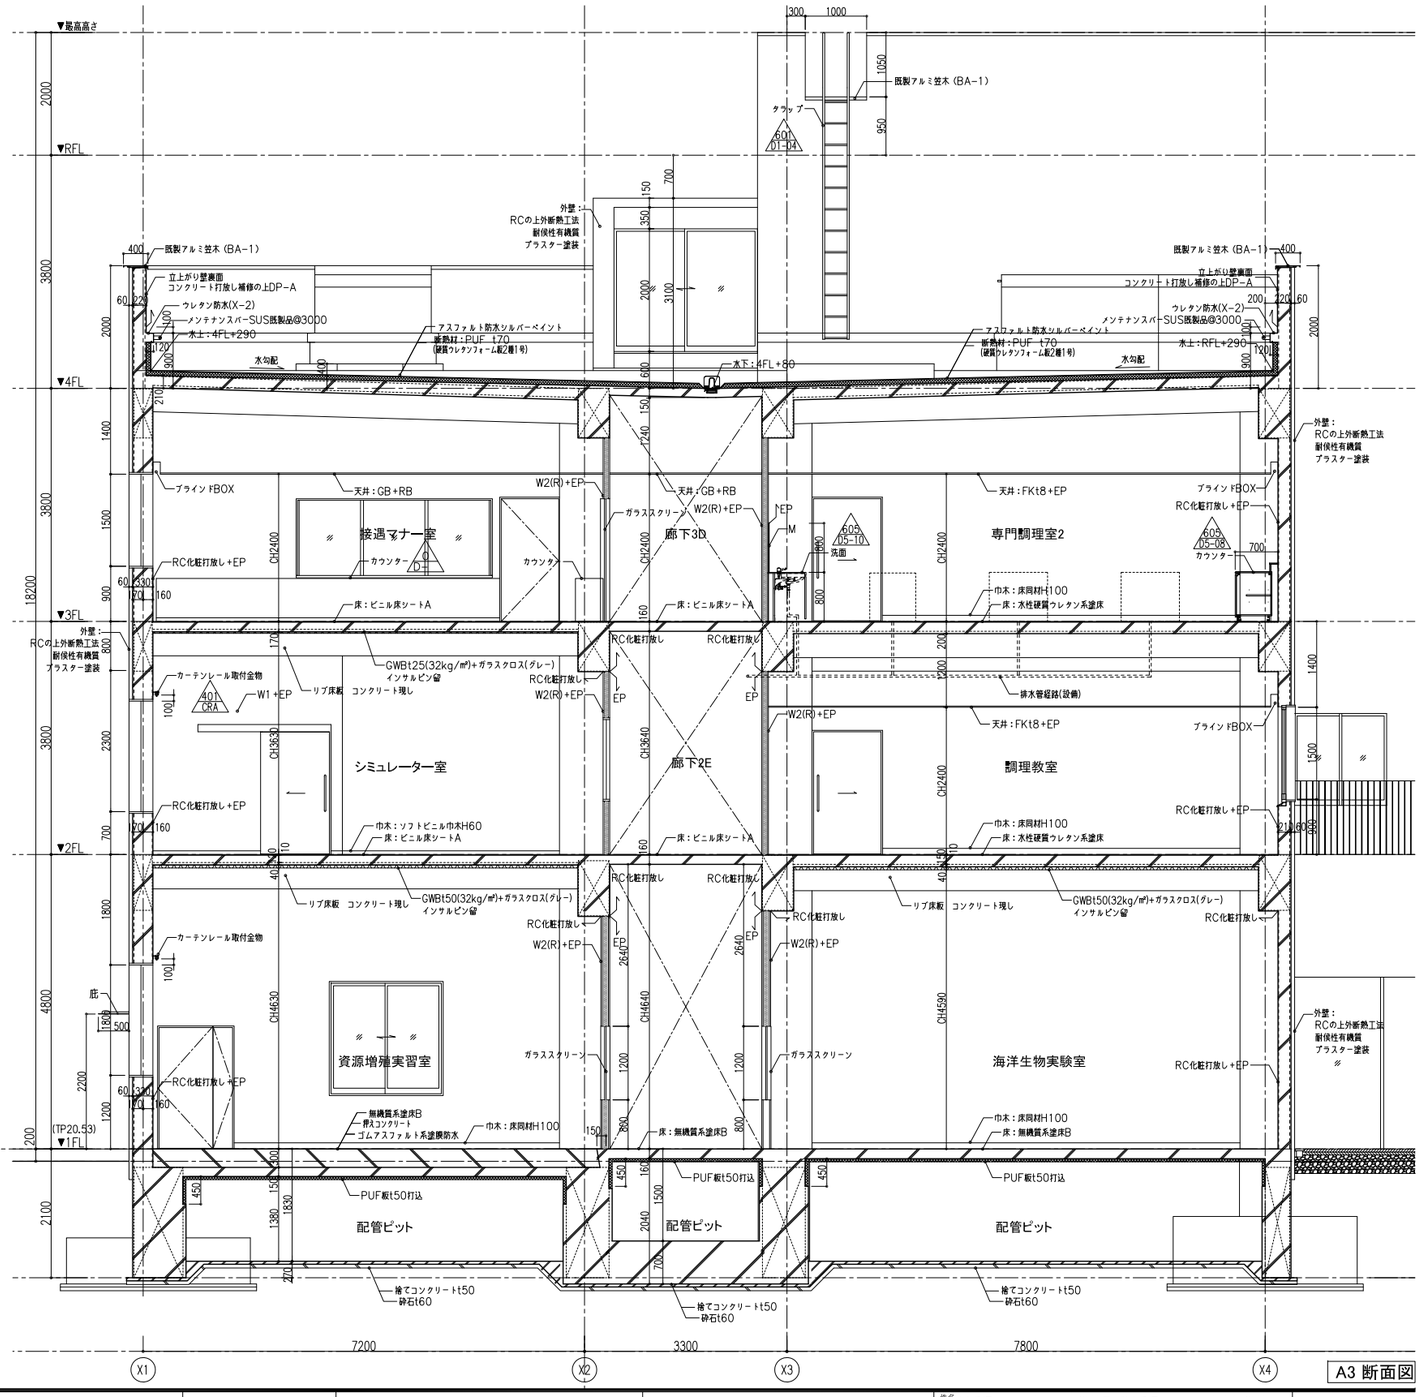

A3 断面図

訂正							

件名	岩手県立宮古商工高等学校及び岩手県立宮古水産高等学校 校舎新築(建築)工事		
図面名称	矩計図-3	縮尺 A1版 1:50 A3版 1:100	図面番号 A-203

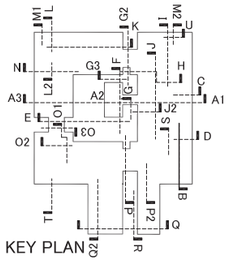

KEY PLAN



B 断面図

訂正
.
.
.
.

件名	岩手県立宮古商工高等学校及び岩手県立宮古水産高等学校 校舎新築(建築)工事
図面名称	矩計図-4
縮尺	A1版 1:50 A3版 1:100
図面番号	A-204

KEY PLAN

FB38×16t（AM）
コンクリート打込
アルミ既製笠木
外壁同材塗装
手摺
FB38×16t(AM)
投光器取付PL
200×200×3.0t(ZN)溶接固定
海側開口
アルミ既製笠木
断面
屋外設置場側
▼RFL

▼最高高さ
▼RFL
▼4FL
▼3FL
▼2FL
▼1FL
(TP20.53)

既製アルミ笠木（BA-1）
クラッド
A
60t
01-04
外壁：
RCの上外断熱工法
耐侯性有機質
プラスター塗装
ウレタン防水(X-2)
ノンサンスパー5US既製品@3000
アスファルト防水フルカーペイント
断熱材：PUF t70
(硬質ウレタンフォーム配2種1号)
水勾配
水下：RFL+80
GWBt25(32kg/㎥)
+グレーガラスクロス
天井内黒塗装
RC垂壁
木ルーバー天井
木製カーテンBOX
合板15tEP(黒)
ラウンジ3C
柱型・壁：RC打放補修の上
EP
床：ビニル床シートA
側溝ウレタン防水
細目ノンスリップ
グレーチングW150
(歩行用)
ウレタン防水
W150
PL8t(AM)打込
DP-1
S-PUFt70不燃コート吹付+EP
S-PUFt50+不燃コート
ラウンジ2D
柱型・壁：RC化粧打放し+EP
水上：2FL-180
FK6t+XPS50t
複合板打込みDP-A
水切目地
20×20
折版屋根
ハト小屋
ウレタン防水
立上がり壁裏面
コンクリート
打放し補修の上
DP-A
水上：
RFL+290
PCaスラブ現し
DP-A
水切目地
20×20
手摺C
1階食飼学習室
採光窓(Fix)
アクティブコート
人工木デッキ材t25 ノンピス固定(低床工法)
SU VITAL(グレー)商品以上(準耐火)JIS A 1455 グレードII
加熱型改質アス塗膜防水工法
PUFt70
水下：2FL-270~-300
勾配1/100
打上スラブ
コンクリート化粧打放の上
DP-A
梁：コンクリート化粧打放の上
DP-A
SUS庇
アスファルト舗装
配管ピット
PUF敷t50打込
捨てコンクリートt50
砕石t60
コンクリート金ごて押え 表面硬化材塗布
@3000 □20弾性シーリング
水上
水下
屋外階段4
（※屋外階段2~5：同仕様）
手摺A
PCa段床
コンクリート打設
金ごて押え 表面硬化材塗布
PL2.3(ZN)
PL-t9@500
(ZN)
支持方立欠き
モルタル
補修の上
MF
(誘発目地部)
2FL-200~-210
水下：2FL-300

3300 | 7800 | 8100 | 8100

X2 X3 X4 X5 X6 X7

E 断面図

訂正	件名	岩手県立宮古商工高等学校及び岩手県立宮古水産高等学校 校舎新築(建築)工事	
	図面名称	矩計図-5	縮尺 A1版 1:50 A3版 1:100 / 図面番号 A-205

KEY PLAN


G 断面図


F 断面図

あ 詳細図 1/20


クラッブ断面部

訂正				件名	岩手県立宮古商工高等学校及び岩手県立宮古水産高等学校 校舎新築(建築)工事	
				図面名称	矩計図-6	縮尺 A1版 1:50 A3版 1:100
						図面番号 A-206

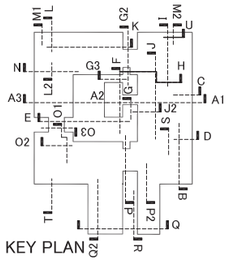

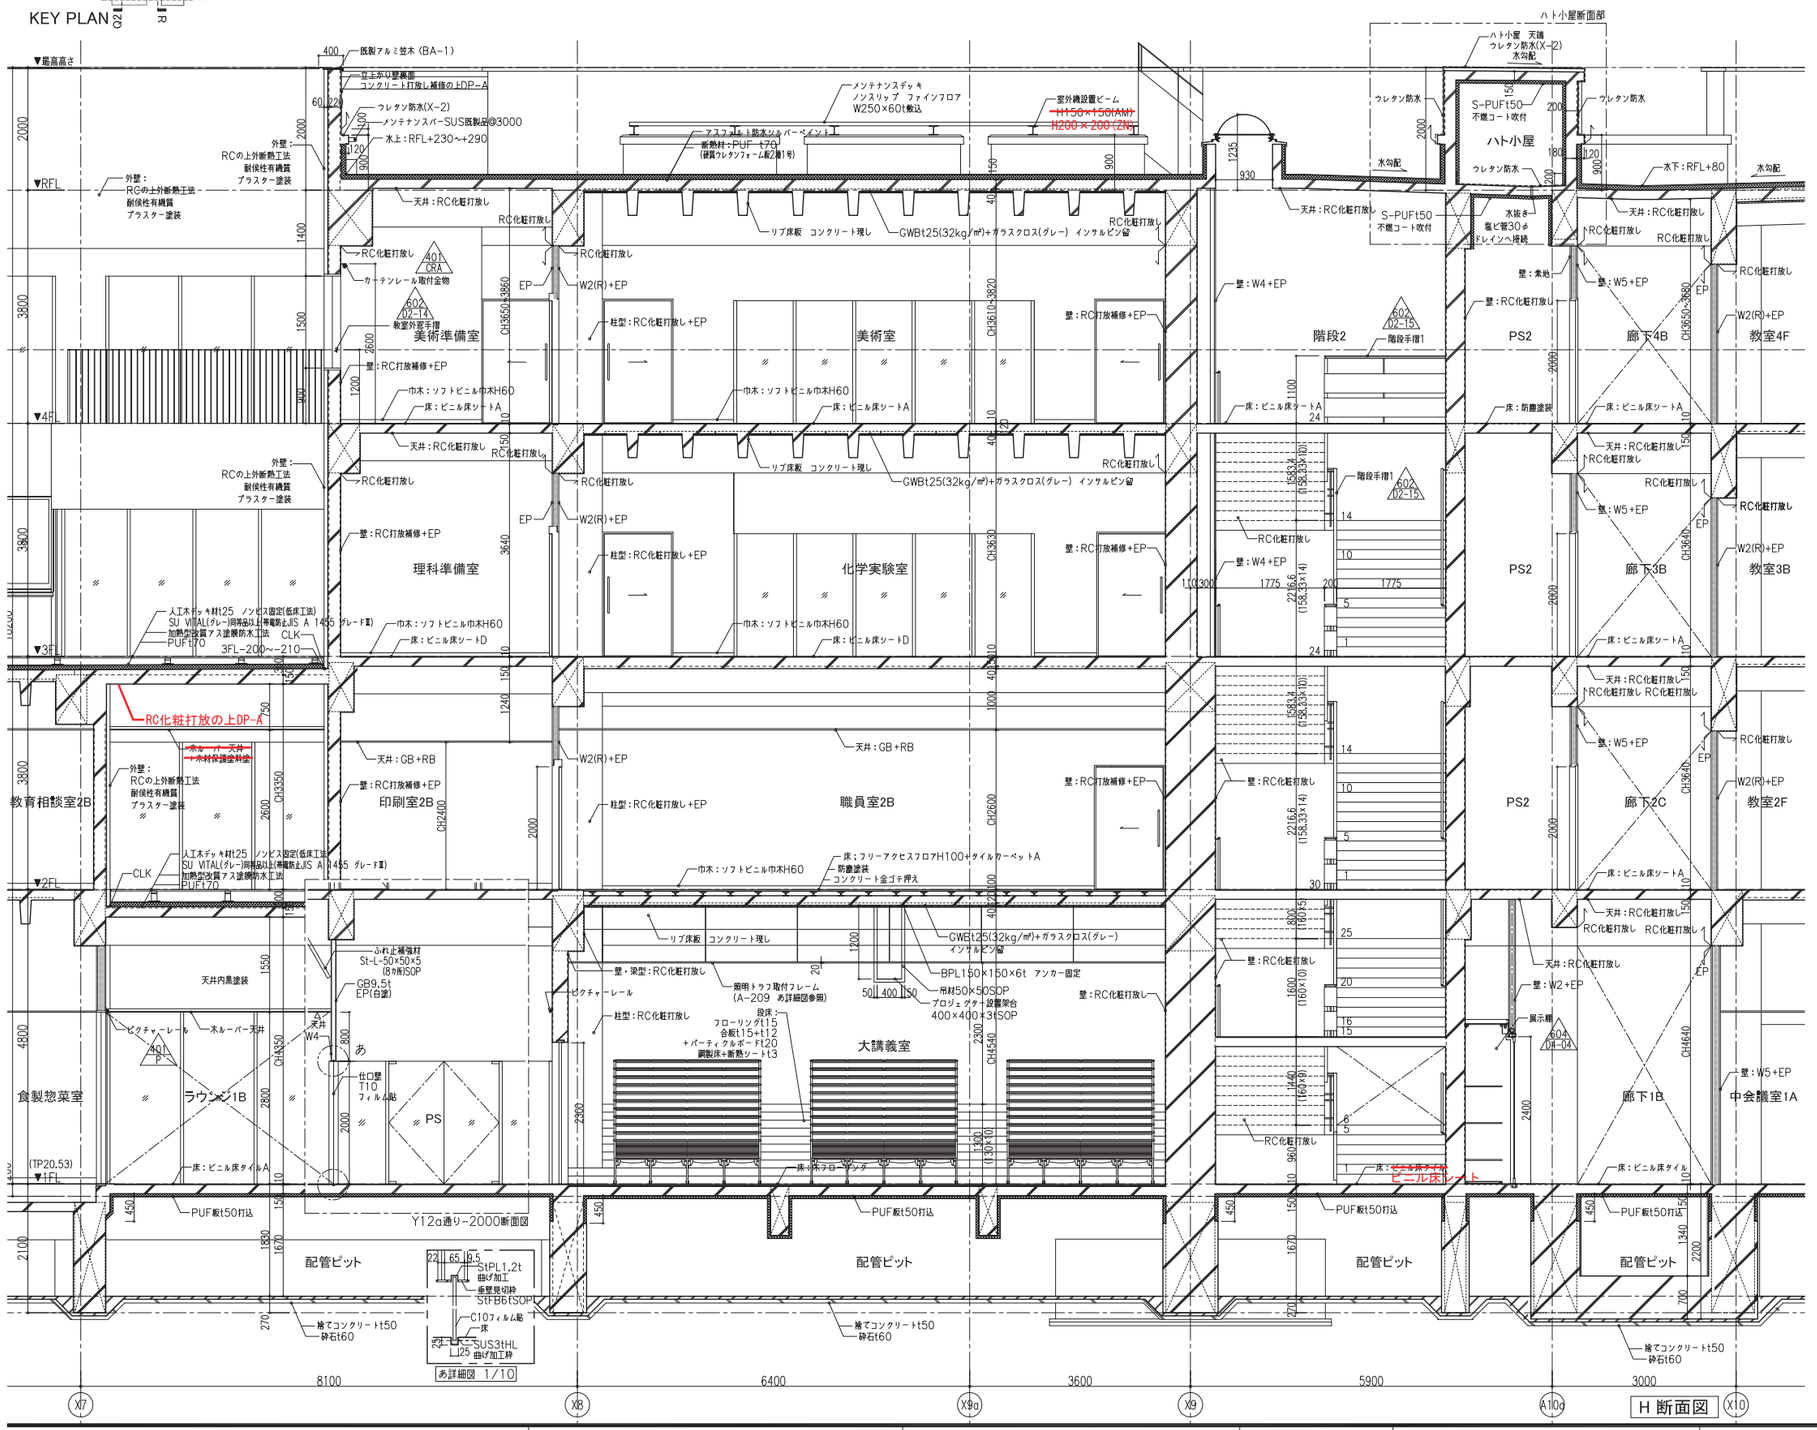


訂正				件名 岩手県立宮古商工高等学校及び岩手県立宮古水産高等学校 校舎新築(建築)工事	
				図面名称 矩計図−7	縮尺 A1版 1:50 A3版 1:100
					図面番号 A−207

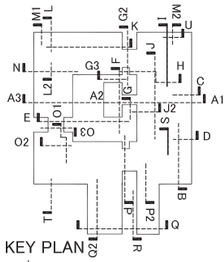


KEY PLAN


階段1～4詳細 1:5

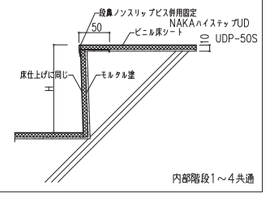

内部階段1～4共通

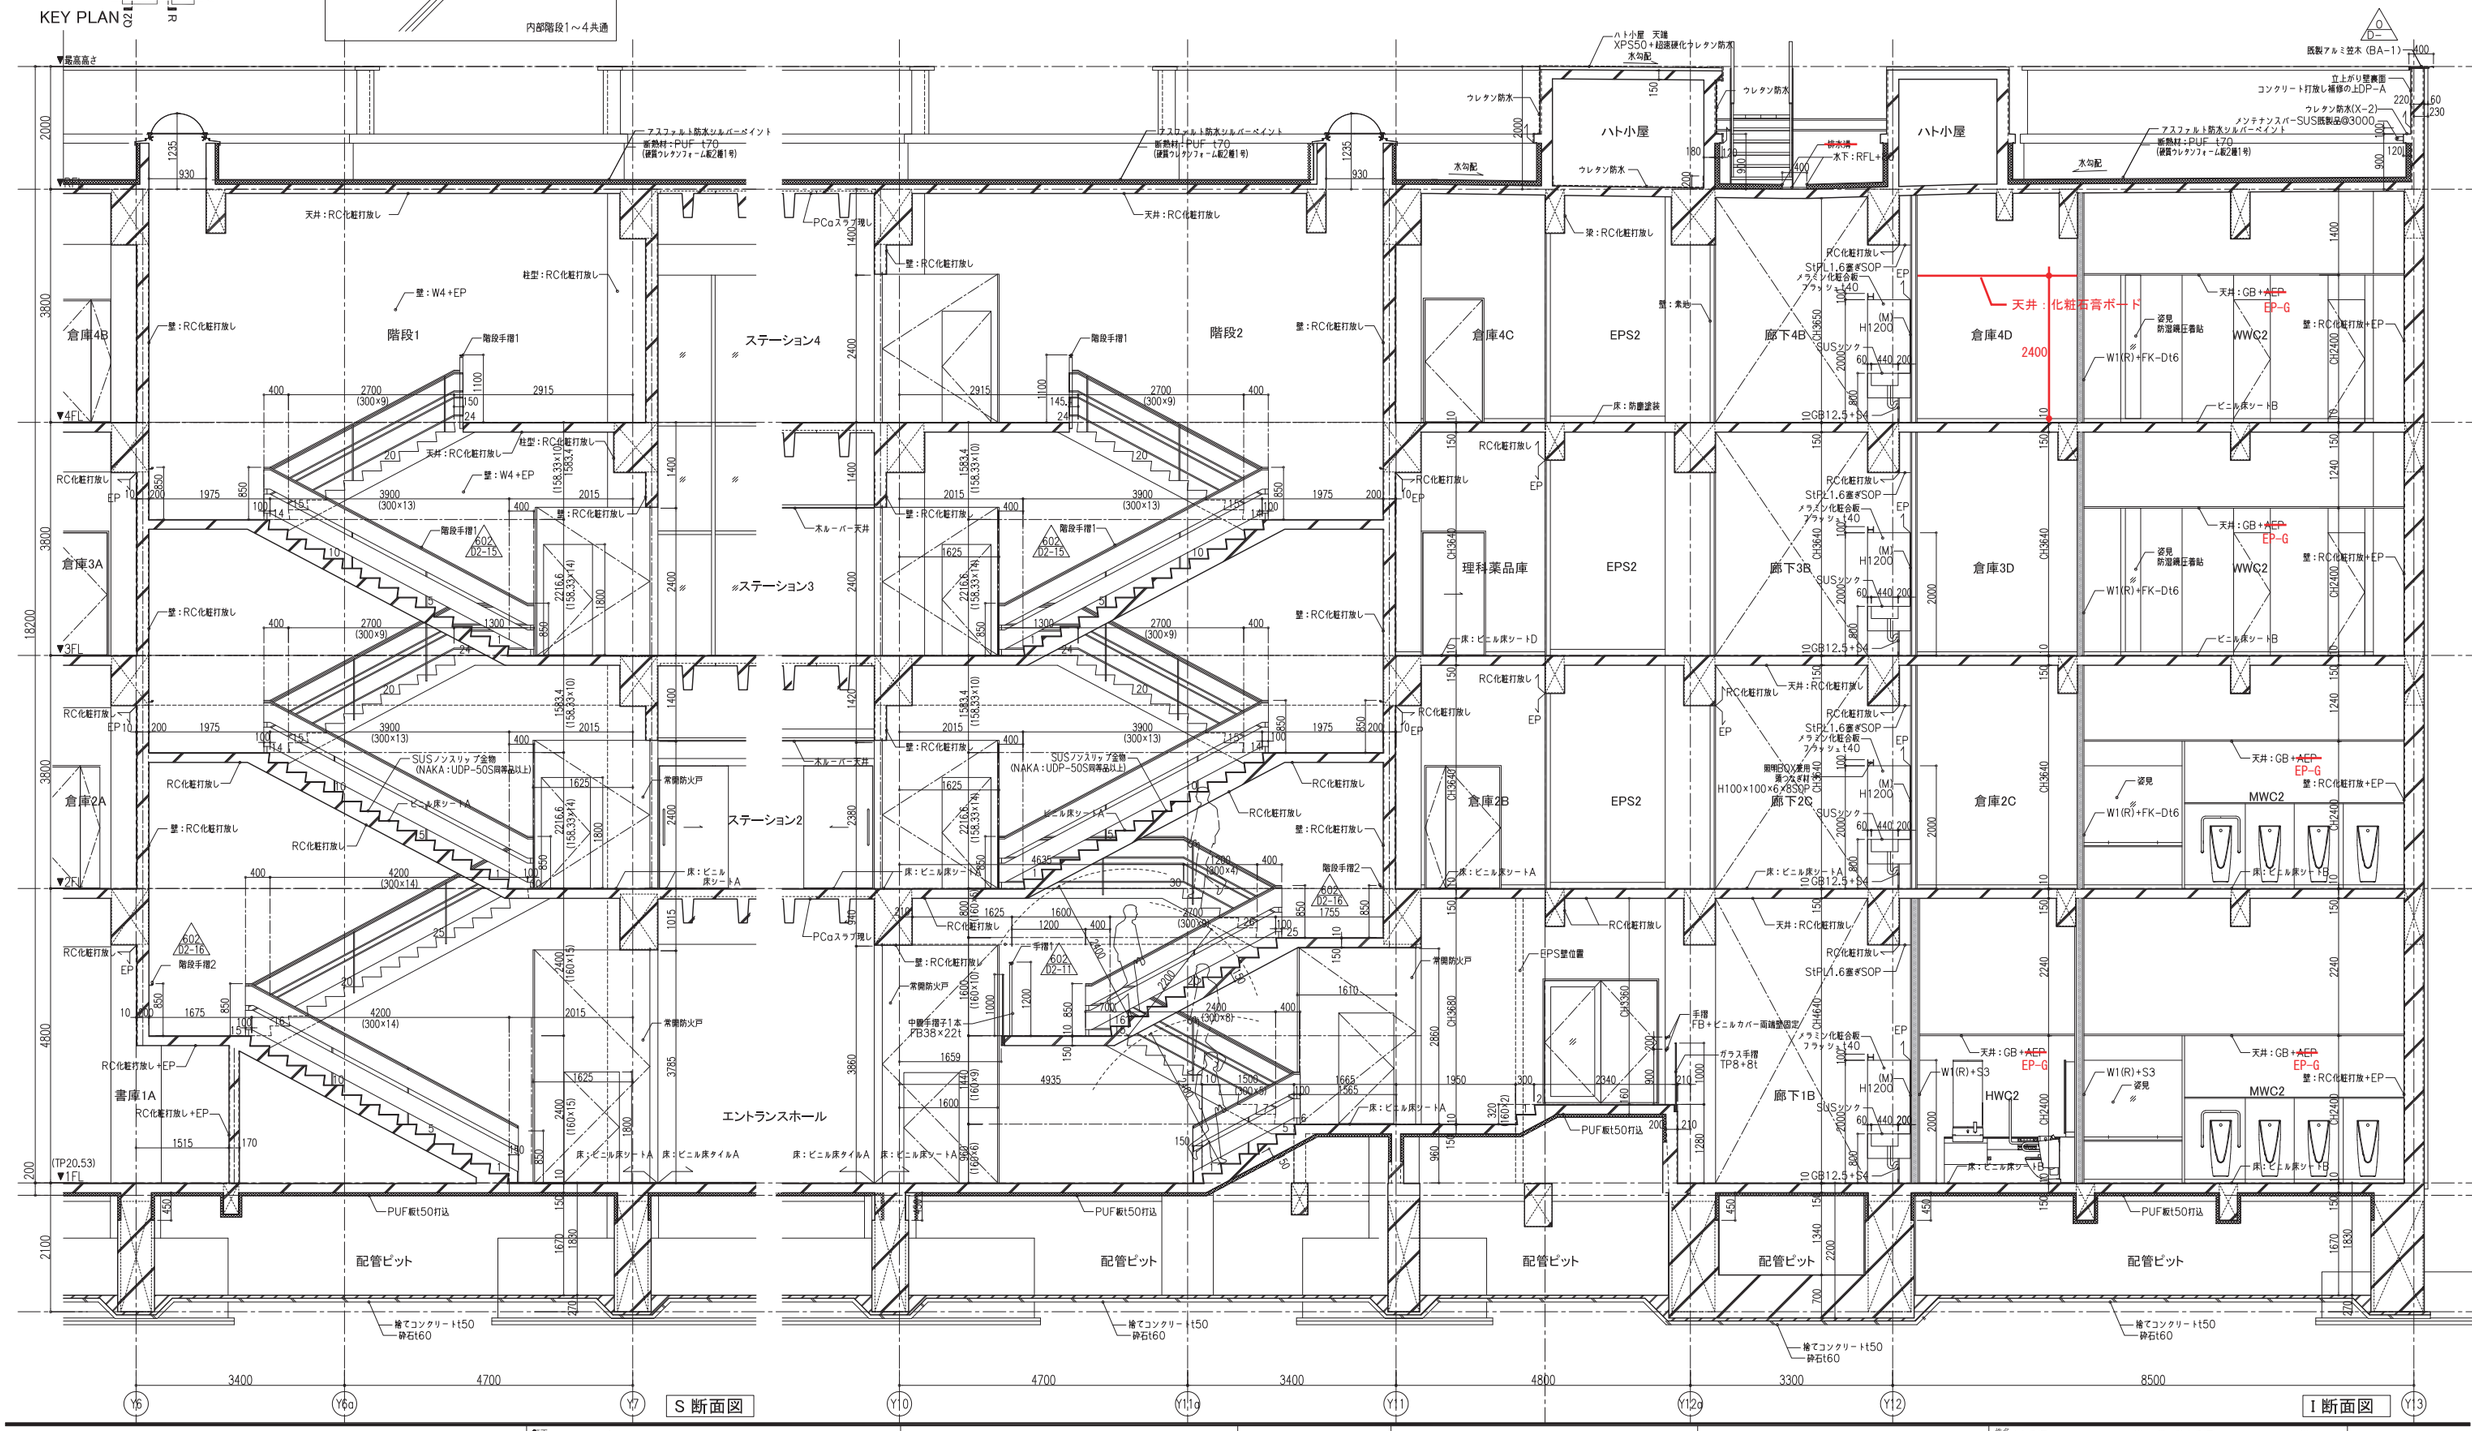

訂正	件名	岩手県立宮古商工高等学校及び岩手県立宮古水産高等学校 校舎新築(建築)工事	
	図面名称	矩計図-8	縮尺 A1版 1:50 A3版 1:100 / 図面番号 A-208

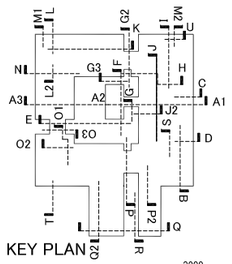

J断面図

訂正				件名	岩手県立宮古商工高等学校及び岩手県立宮古水産高等学校 校舎新築(建築)工事	
				図面名称	矩計図-9	縮尺 A1版 1:50 A3版 1:100
						図面番号 A-209

KEY PLAN

被服・家庭経営室
床フローリング部

被服・家庭経営室
床の間部

食品備品庫X3-X4間

K断面図

訂正		件名	岩手県立宮古商工高等学校及び岩手県立宮古水産高等学校 校舎新築(建築)工事
		図面名称	矩計図-10
		縮尺	A1版 1:50 A3版 1:100
		図面番号	A-210

給気塔、クールトレンチ　部材リスト

コンクリート:設計基準強度　Fc21、スランプ18cm、AE減水剤

基礎					
符号	厚さ	位置	主筋	配力筋
FS30	300	上	D13@150	D13@150
		下	D13@150	D13@150

スラブ				
符号	厚さ	位置	主筋	配力筋
S18	180	上	D10,D13@150	D10,D13@150
		下	D10@150	D10@150
S30	300	上	D13@150	D13@150
		下	D13@150	D13@150

壁			
符号	厚さ	鉄筋	補筋
W15	150	D10@150千鳥ダブル	D10@150千鳥ダブル
W20	200	D10,D13@150ダブル	D10,D13@150ダブル
FW30	300	D13@150ダブル	D13@150ダブル

受水槽、ポンプ室　基礎部材リスト

コンクリート:設計基準強度　Fc21、スランプ18cm、AE減水剤

壁			
符号	厚さ	鉄筋	補筋
W15	150	D10@150千鳥ダブル	D10@150千鳥ダブル

基礎梁				
符号	幅 × 高さ	配筋(全筋)		
Fb1	500×1100	主筋	上下 3-D22	腹筋 4-D10
		あばら筋	2-D13@200	幅止め D10@1000
Fb2	300×1100	主筋	上下 2-D22	腹筋 4-D10
		あばら筋	2-D13@200	幅止め D10@1000


基礎			
符号	厚さ	主筋	配力筋
FS40	400	上 D19@150	D19@150
		下 D19@150	D19@150


スラブ					
符号	厚さ	位置	主筋	配力筋
S15	150	上	D10,D13@200	D10@200
		下	D10@200	D10@200


機械基礎			
符号	厚さ	主筋	配力筋
機械基礎	200	D10@200シングル	D10@200シングル


KEY PLAN

訂正					件名	岩手県立宮古商工高等学校及び岩手県立宮古水産高等学校 校舎新築(建築)工事	
					図面名称	矩計図-11	縮尺 A1版 1:50 A3版 1:100
							図面番号 A-211

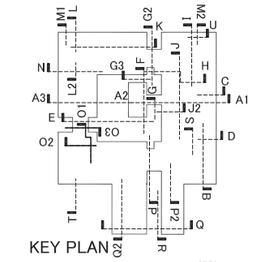

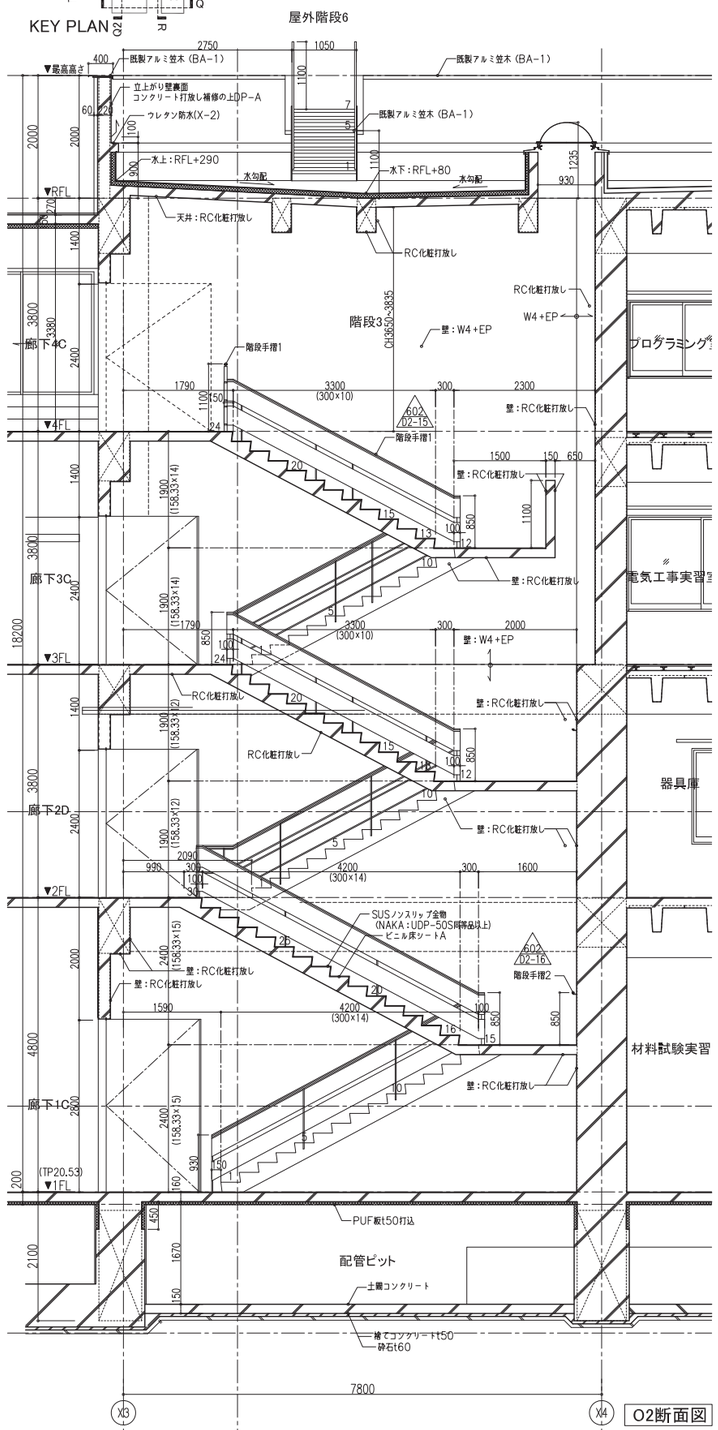


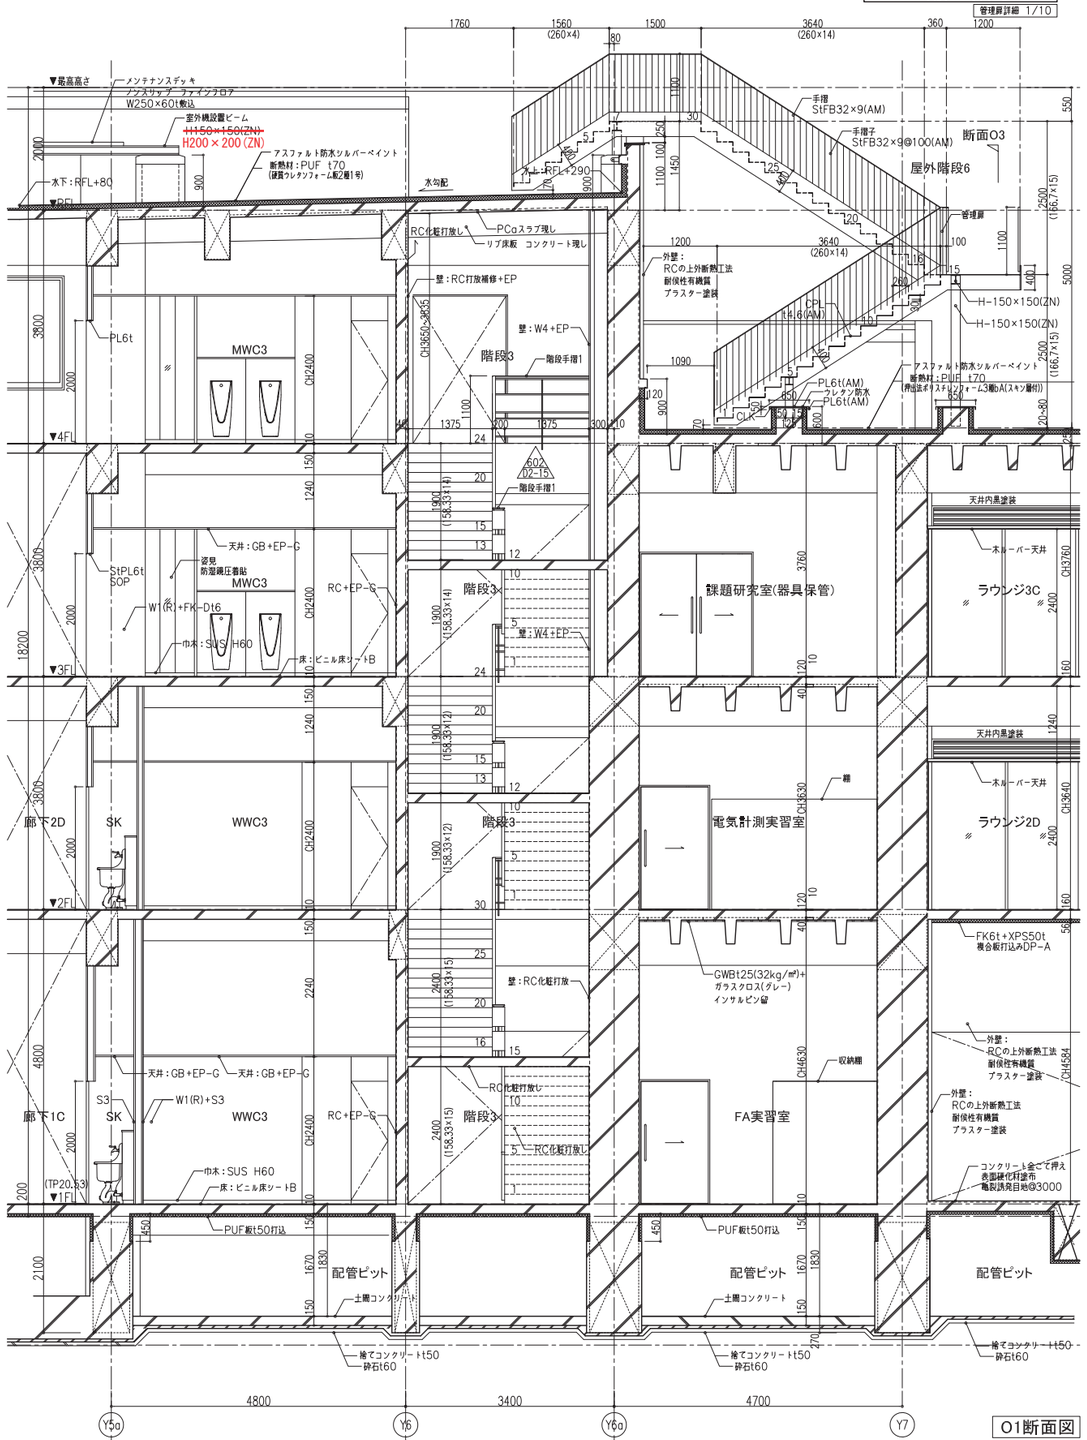


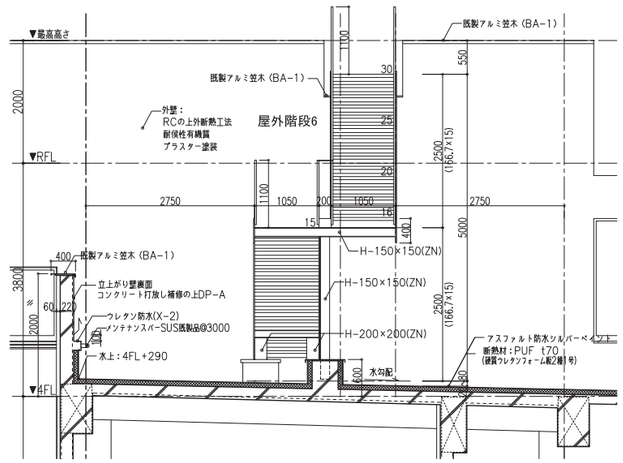


屋外階段姿図
(断面O3)

	訂正				件名	岩手県立宮古商工高等学校及び岩手県立宮古水産高等学校 校舎新築(建築)工事	
					図面名称	矩計図−12	縮尺 A1版 1:50 A3版 1:100
							図面番号 A−212

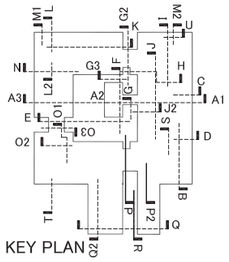


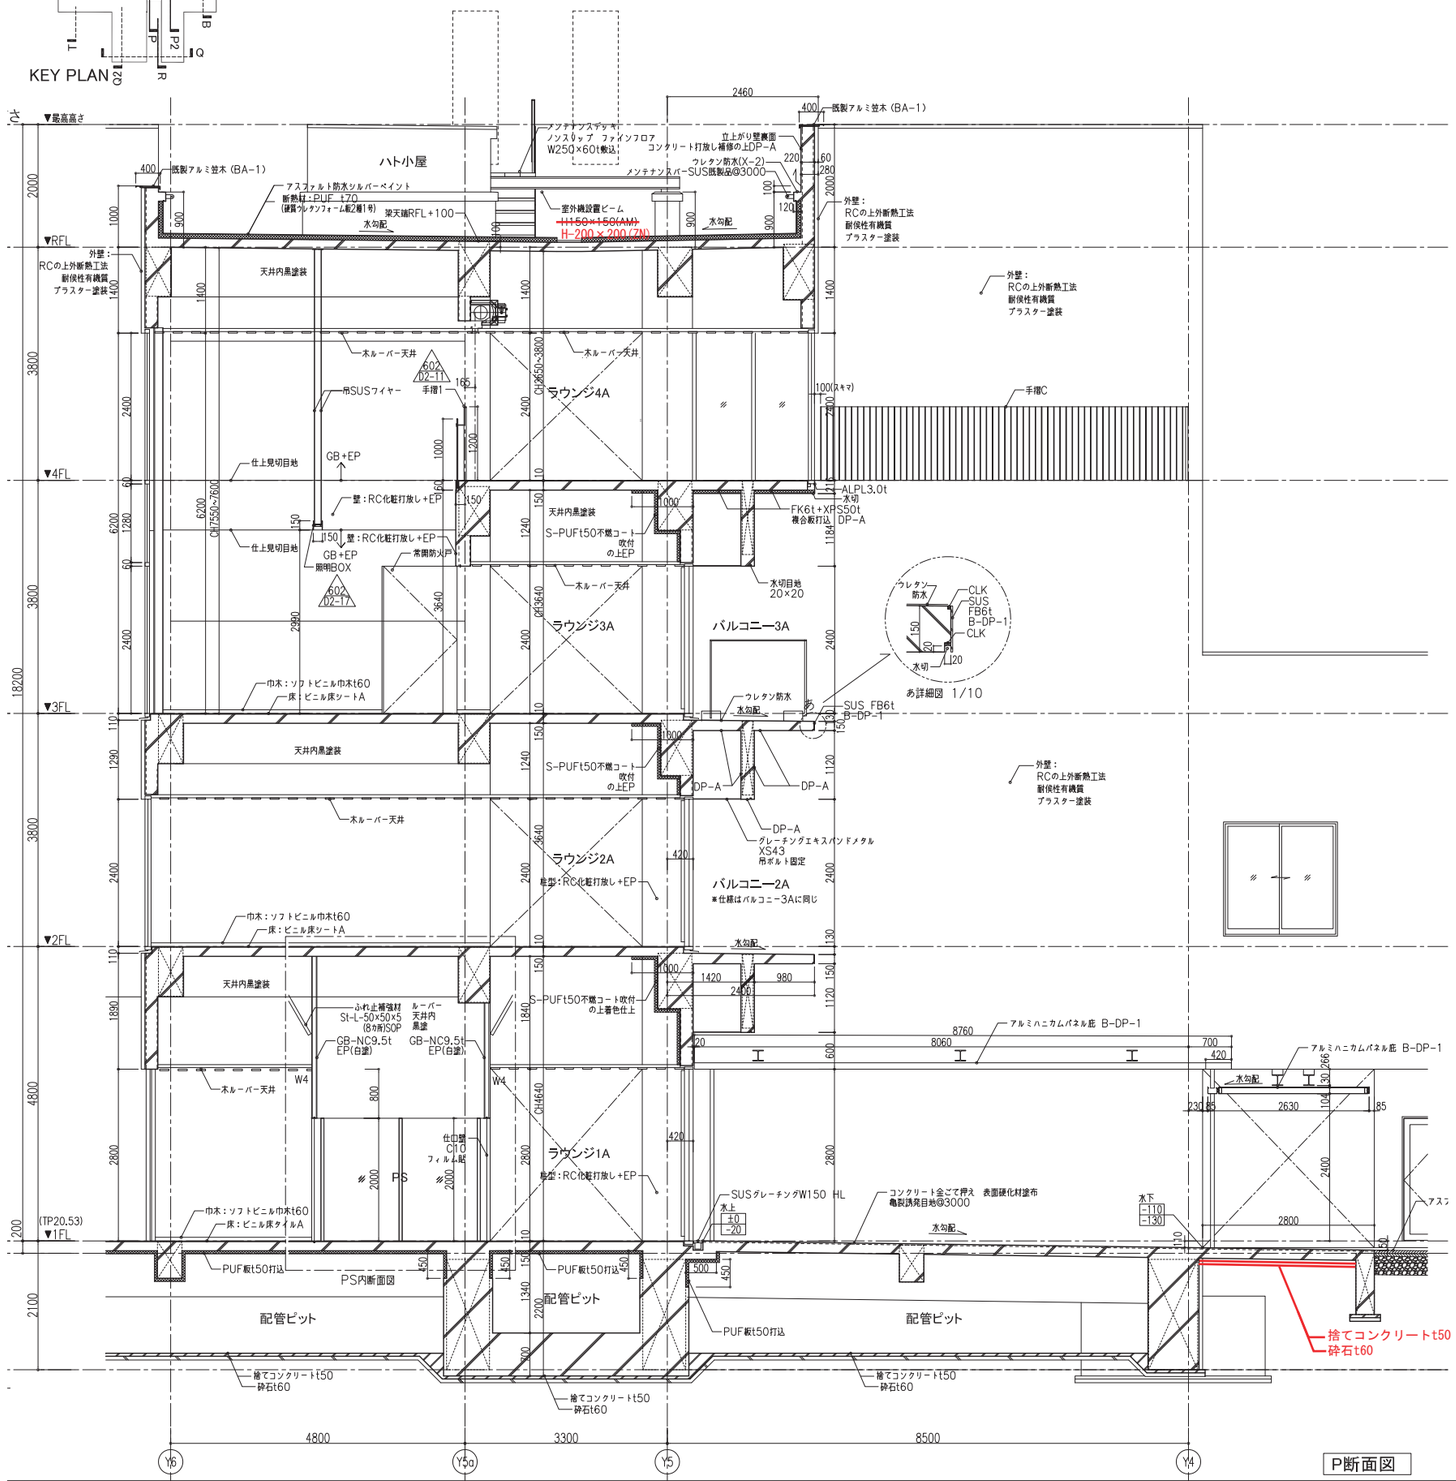

P断面図

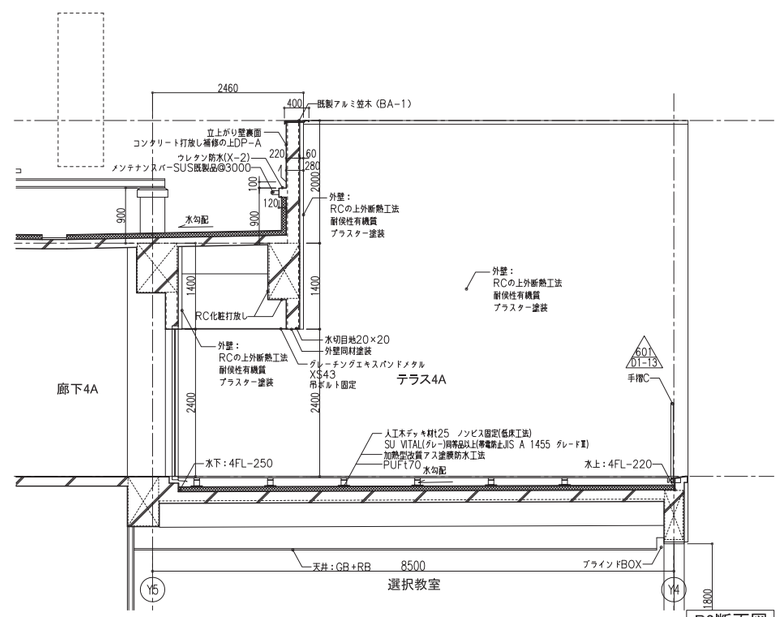



P2断面図

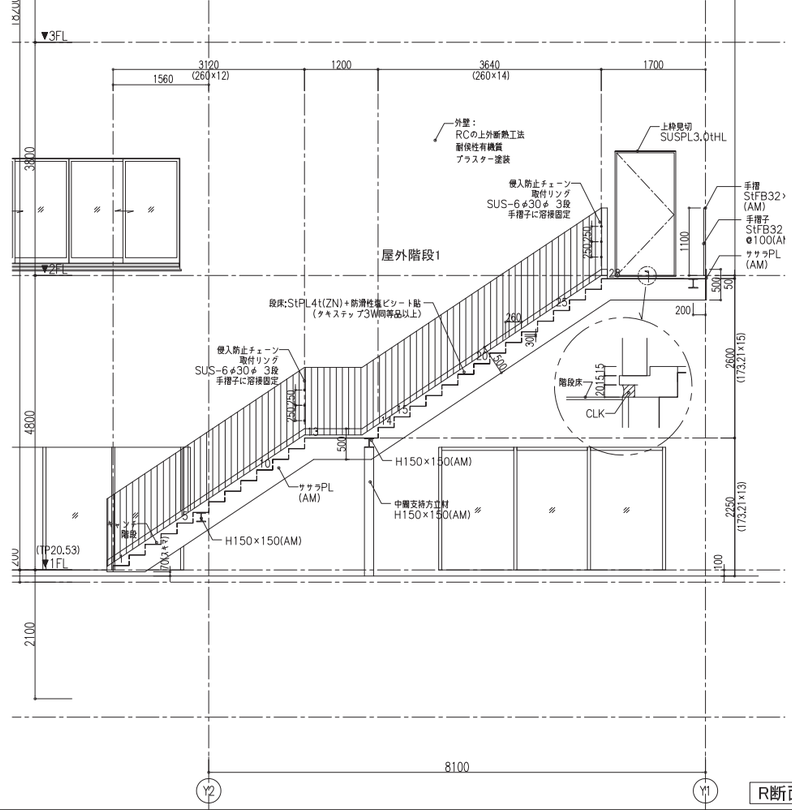


R断面図

訂正				件名	岩手県立宮古商工高等学校及び岩手県立宮古水産高等学校 校舎新築(建築)工事		
				図面名称	矩計図-13	縮尺 A1版 1:50 A3版 1:100	図面番号 A-213

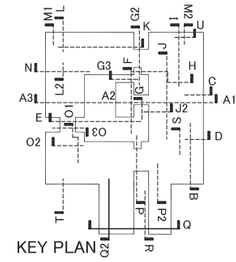

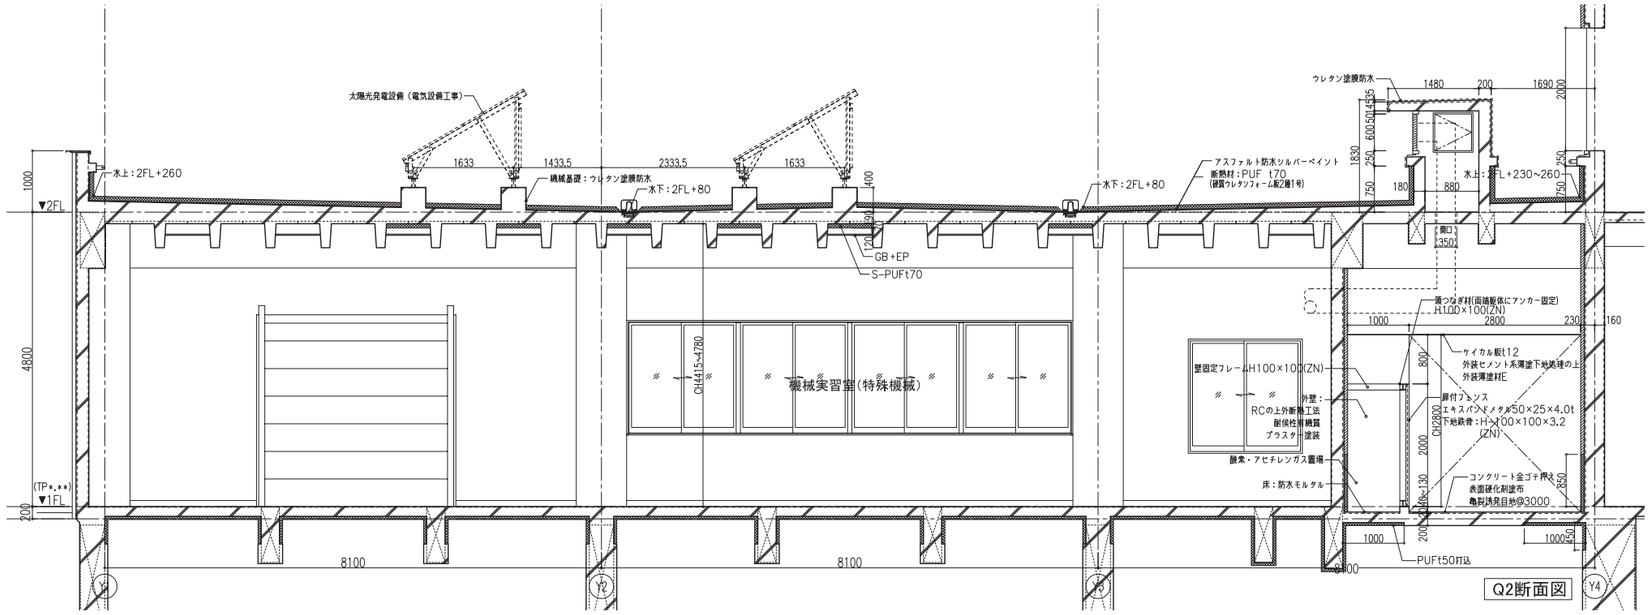

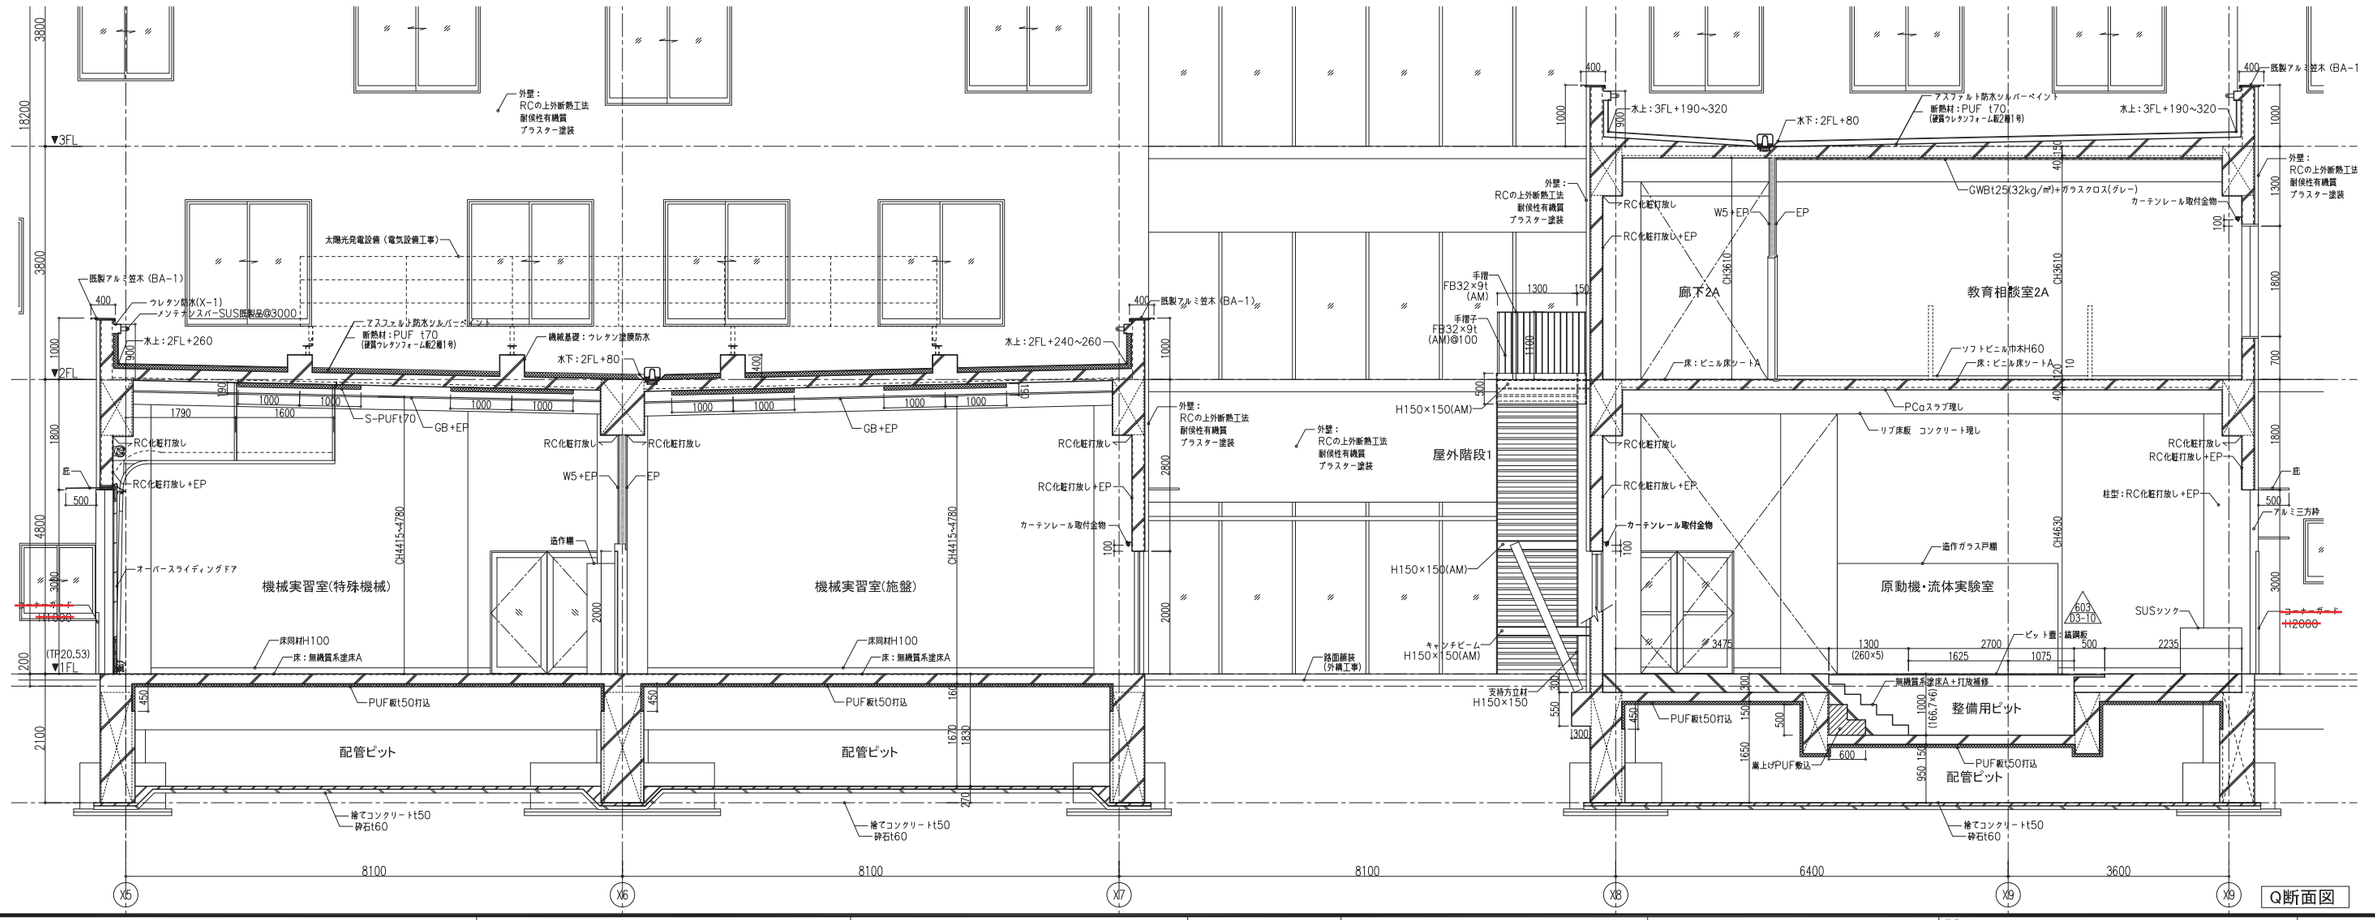



訂正			件名	岩手県立宮古商工高等学校及び岩手県立宮古水産高等学校 校舎新築(建築)工事	
			図面名称	矩計図-14	縮尺 A1版 1:50 A3版 1:100
					図面番号 A-214

KEY PLAN

G2 断面図

G3断面図

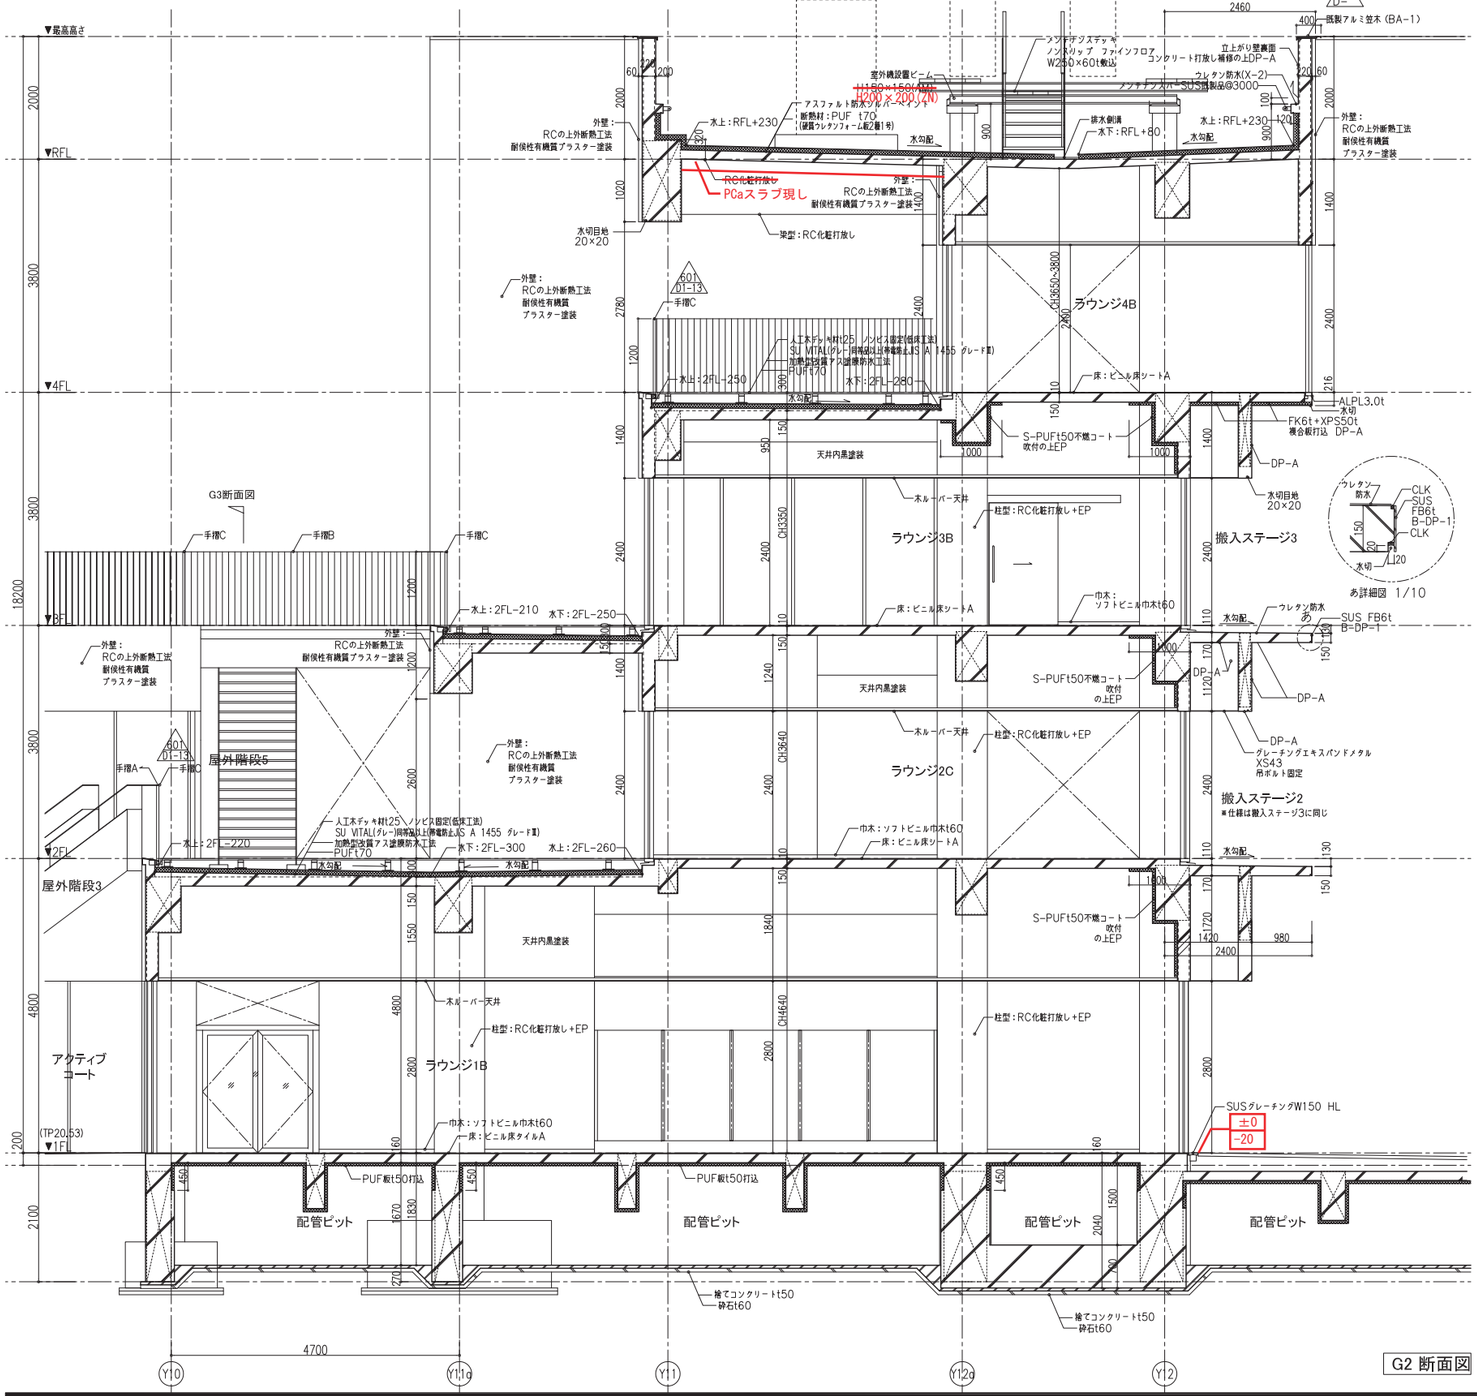


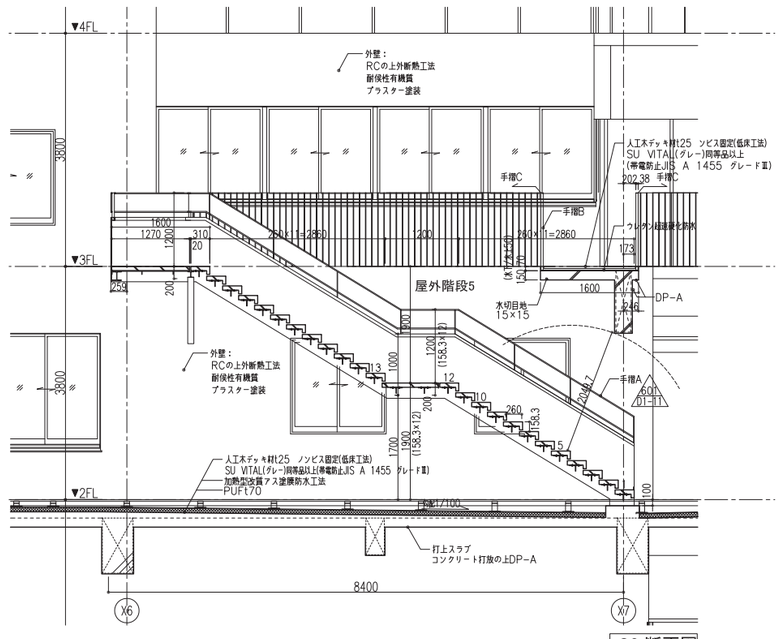


G3 断面図


	訂正				件名	岩手県立宮古商工高等学校及び岩手県立宮古水産高等学校 校舎新築(建築)工事	
					図面名称	矩計図-15	縮尺 A1版 1:50 A3版 1:100
							図面番号 A-215

訂正	-				件名	岩手県立宮古商工高等学校及び岩手県立宮古水産高等学校 校舎新築(建築)工事	
	-				図面名称	1階平面詳細図_北	縮尺 A1版 1:100 A3版 1:200
	-						図面番号 A-301
	-						
	-						

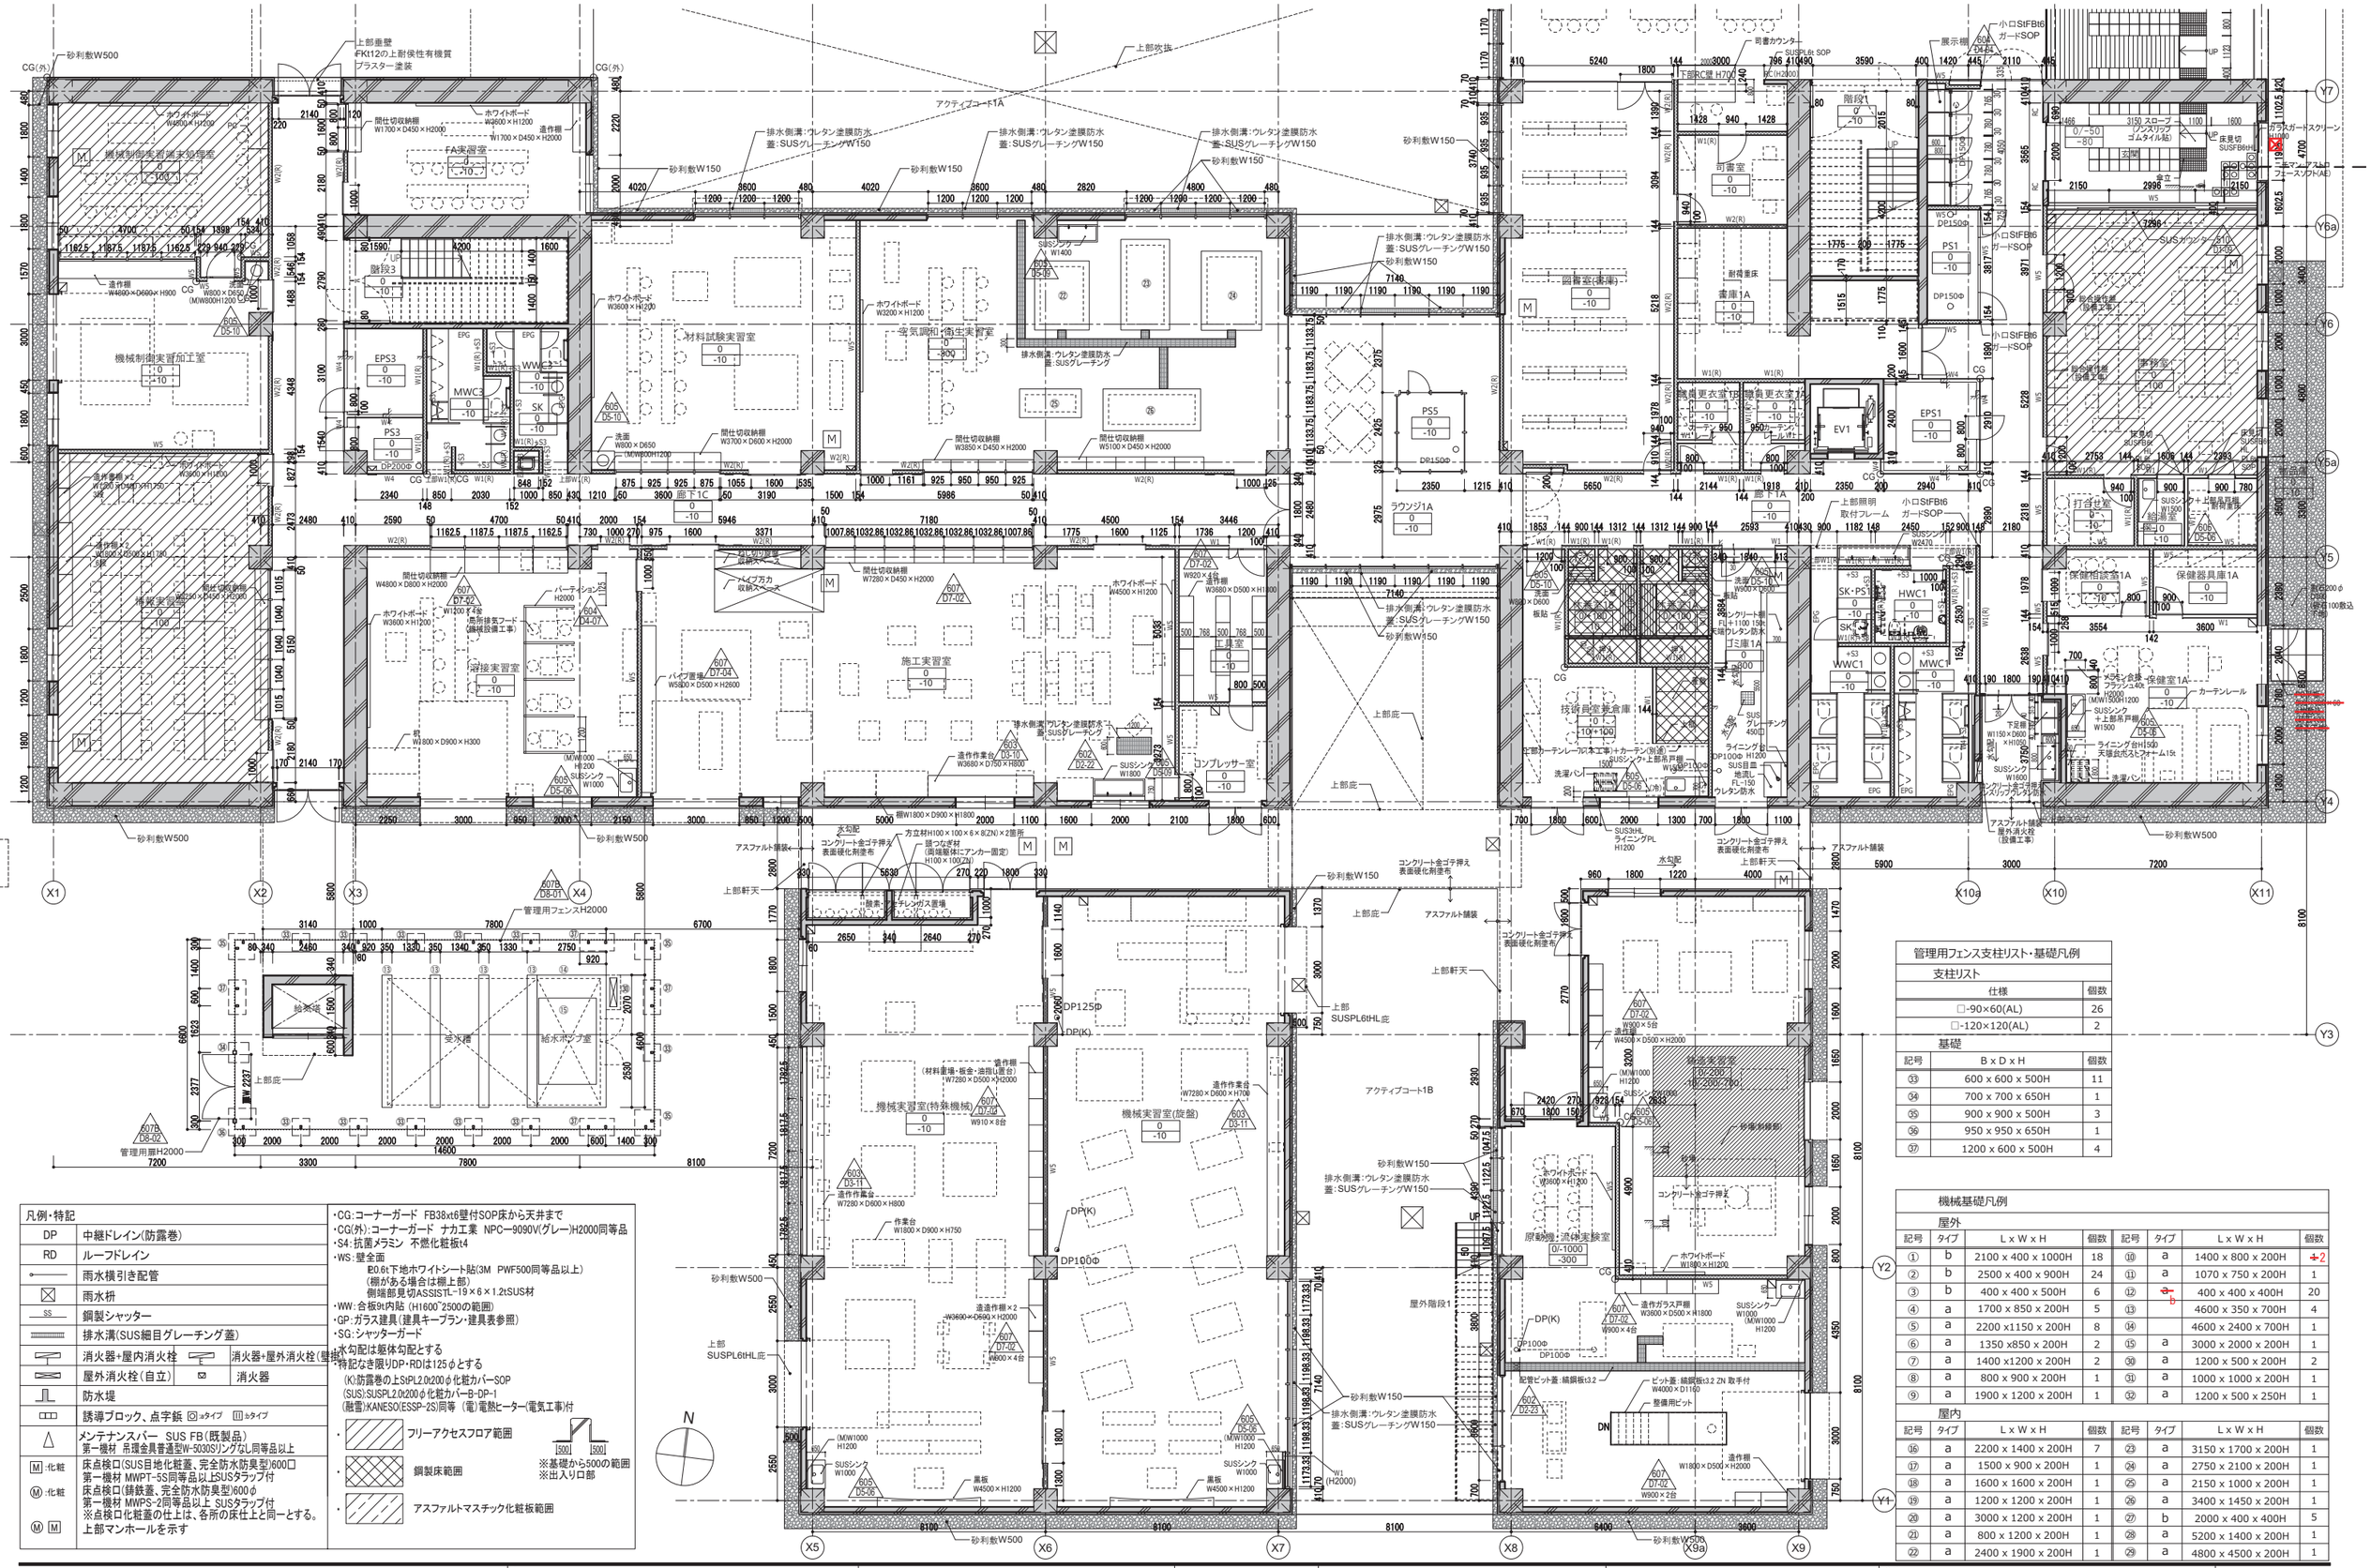
機械制御実習加工室
機械制御実習室
材料試験実習室
空気調和・衛生実習室
施工実習室
機械実習室(特殊機械)
機械実習室(旋盤)
技術員室
準備室
倉庫
廊下1A
廊下1C
EPS1
EPS3
PS1
PS3
PS5
EV1
階段1
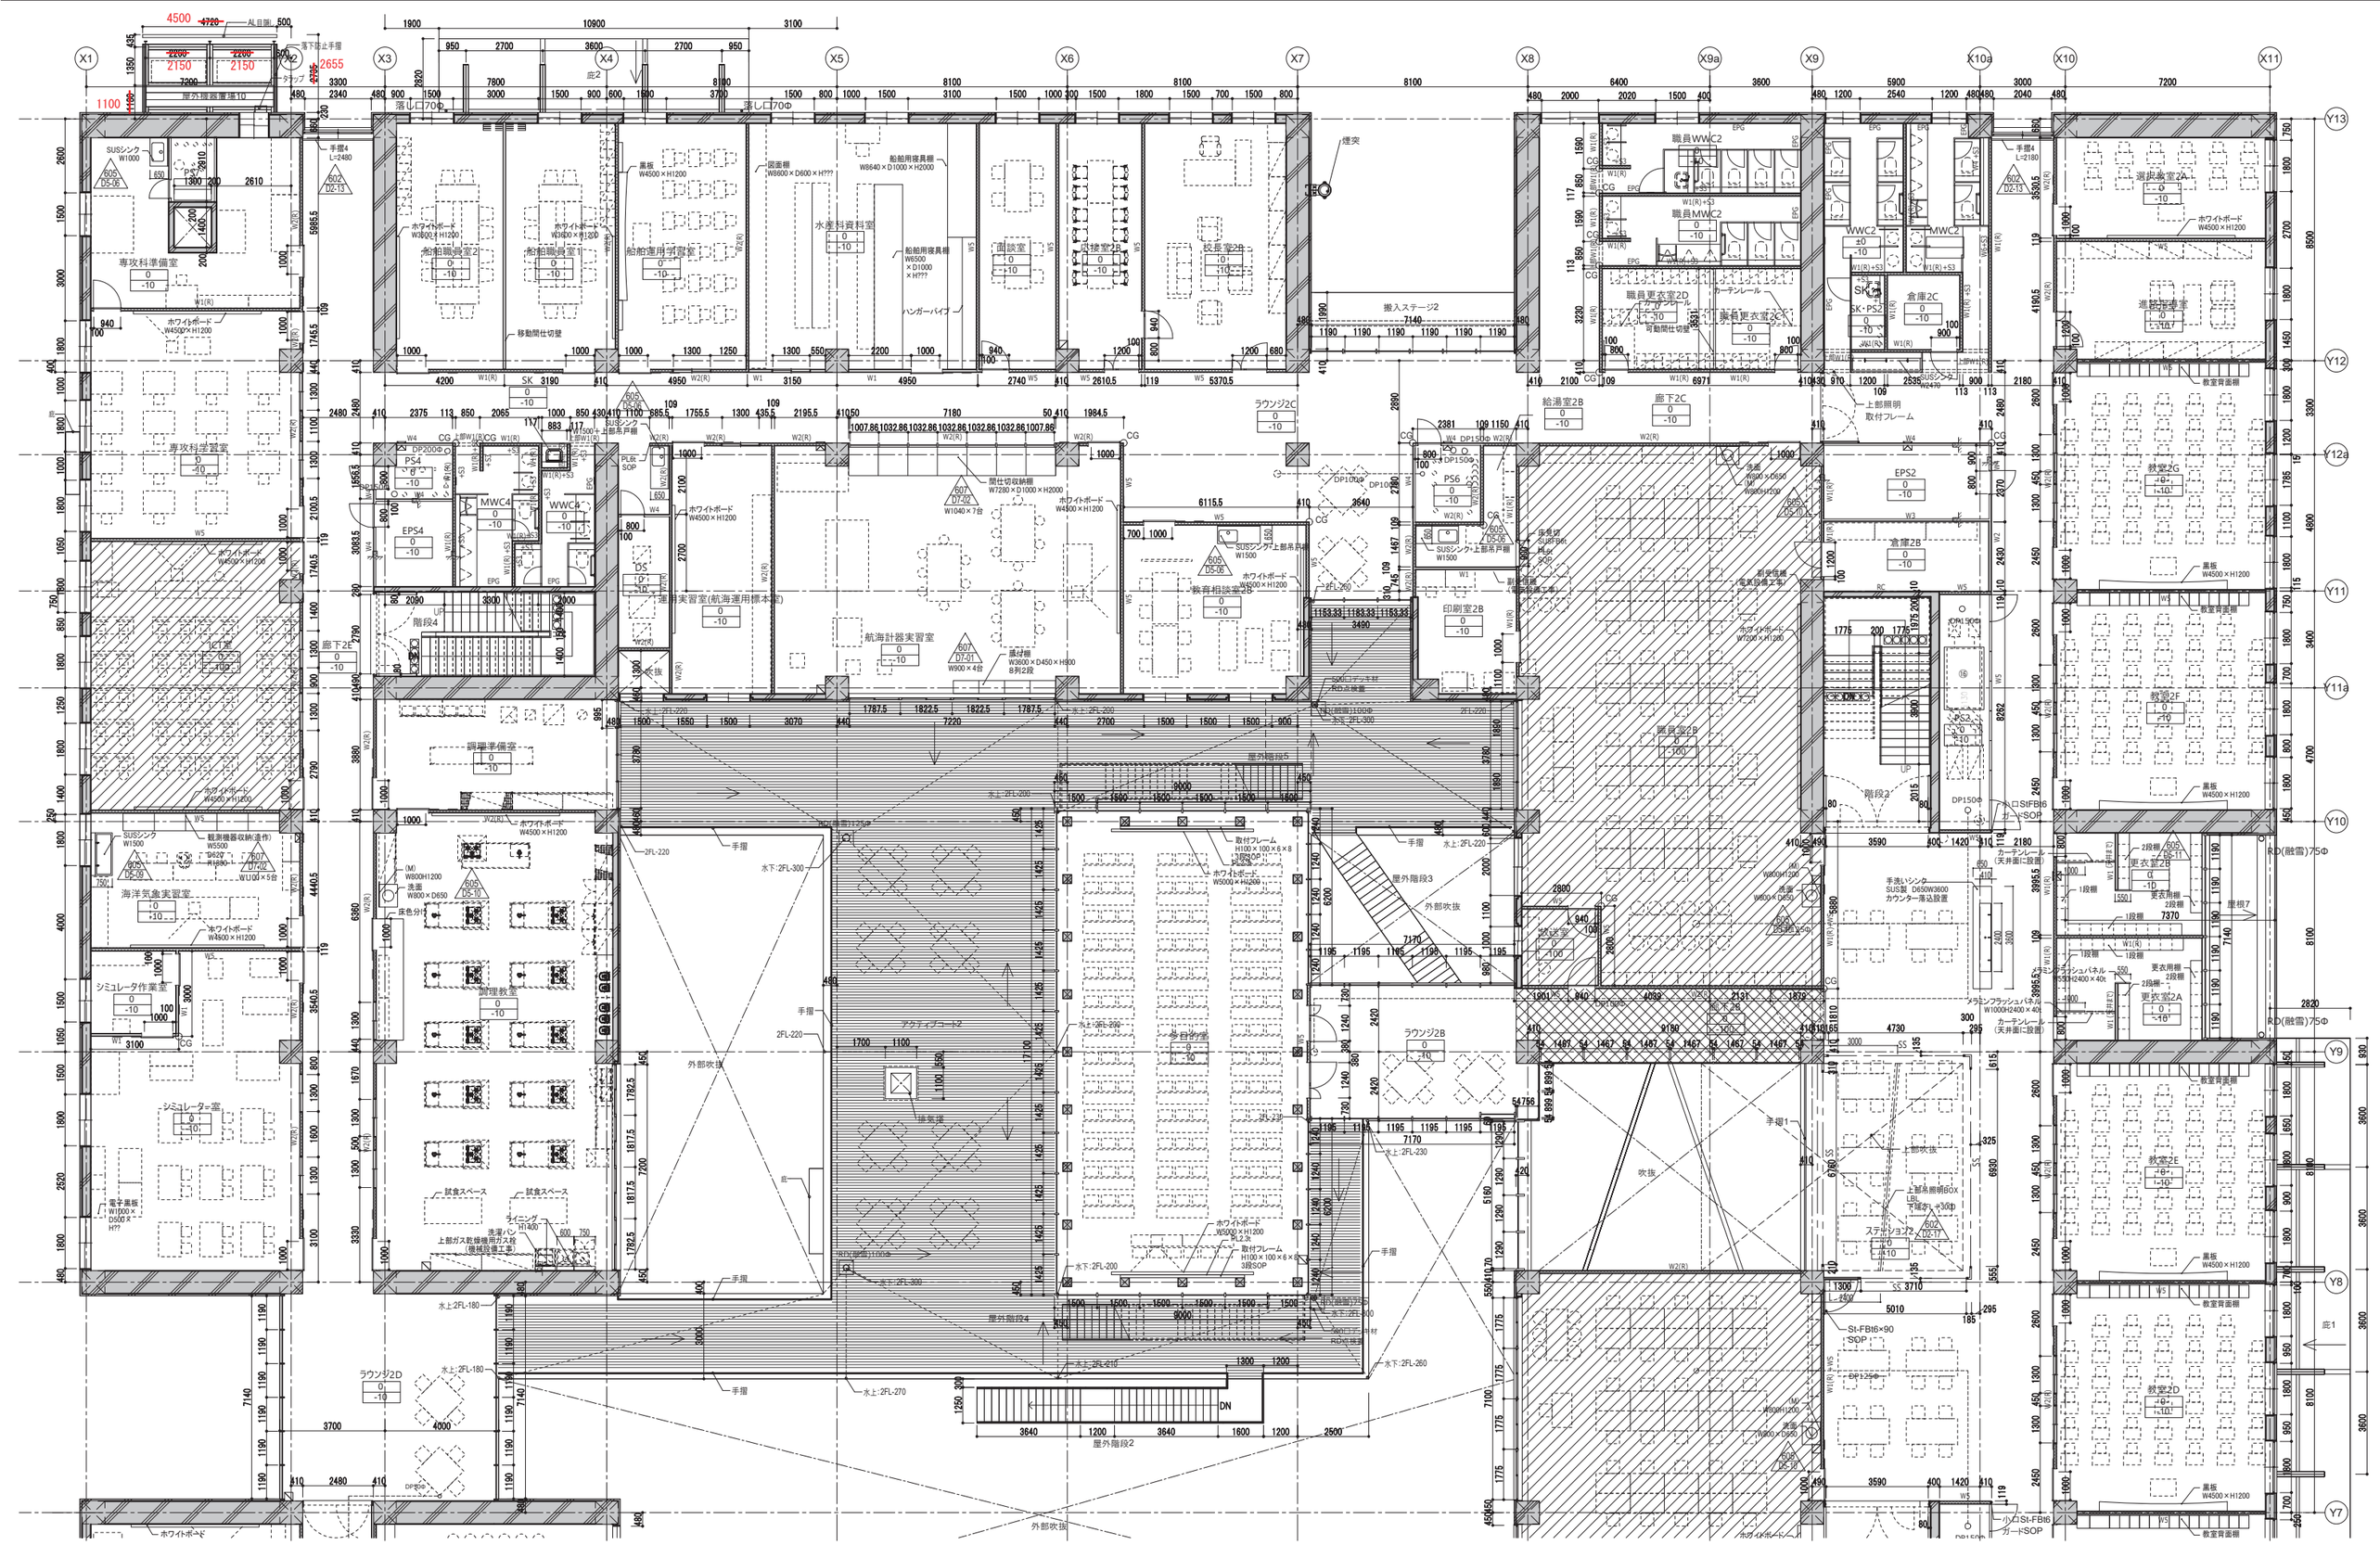

訂正			件名	岩手県立宮古商工高等学校及び岩手県立宮古水産高等学校 校舎新築(建築)工事	
			図面名称	2階平面詳細図_北	縮尺 A1版 1:100 A3版 1:200
					図面番号 A-303

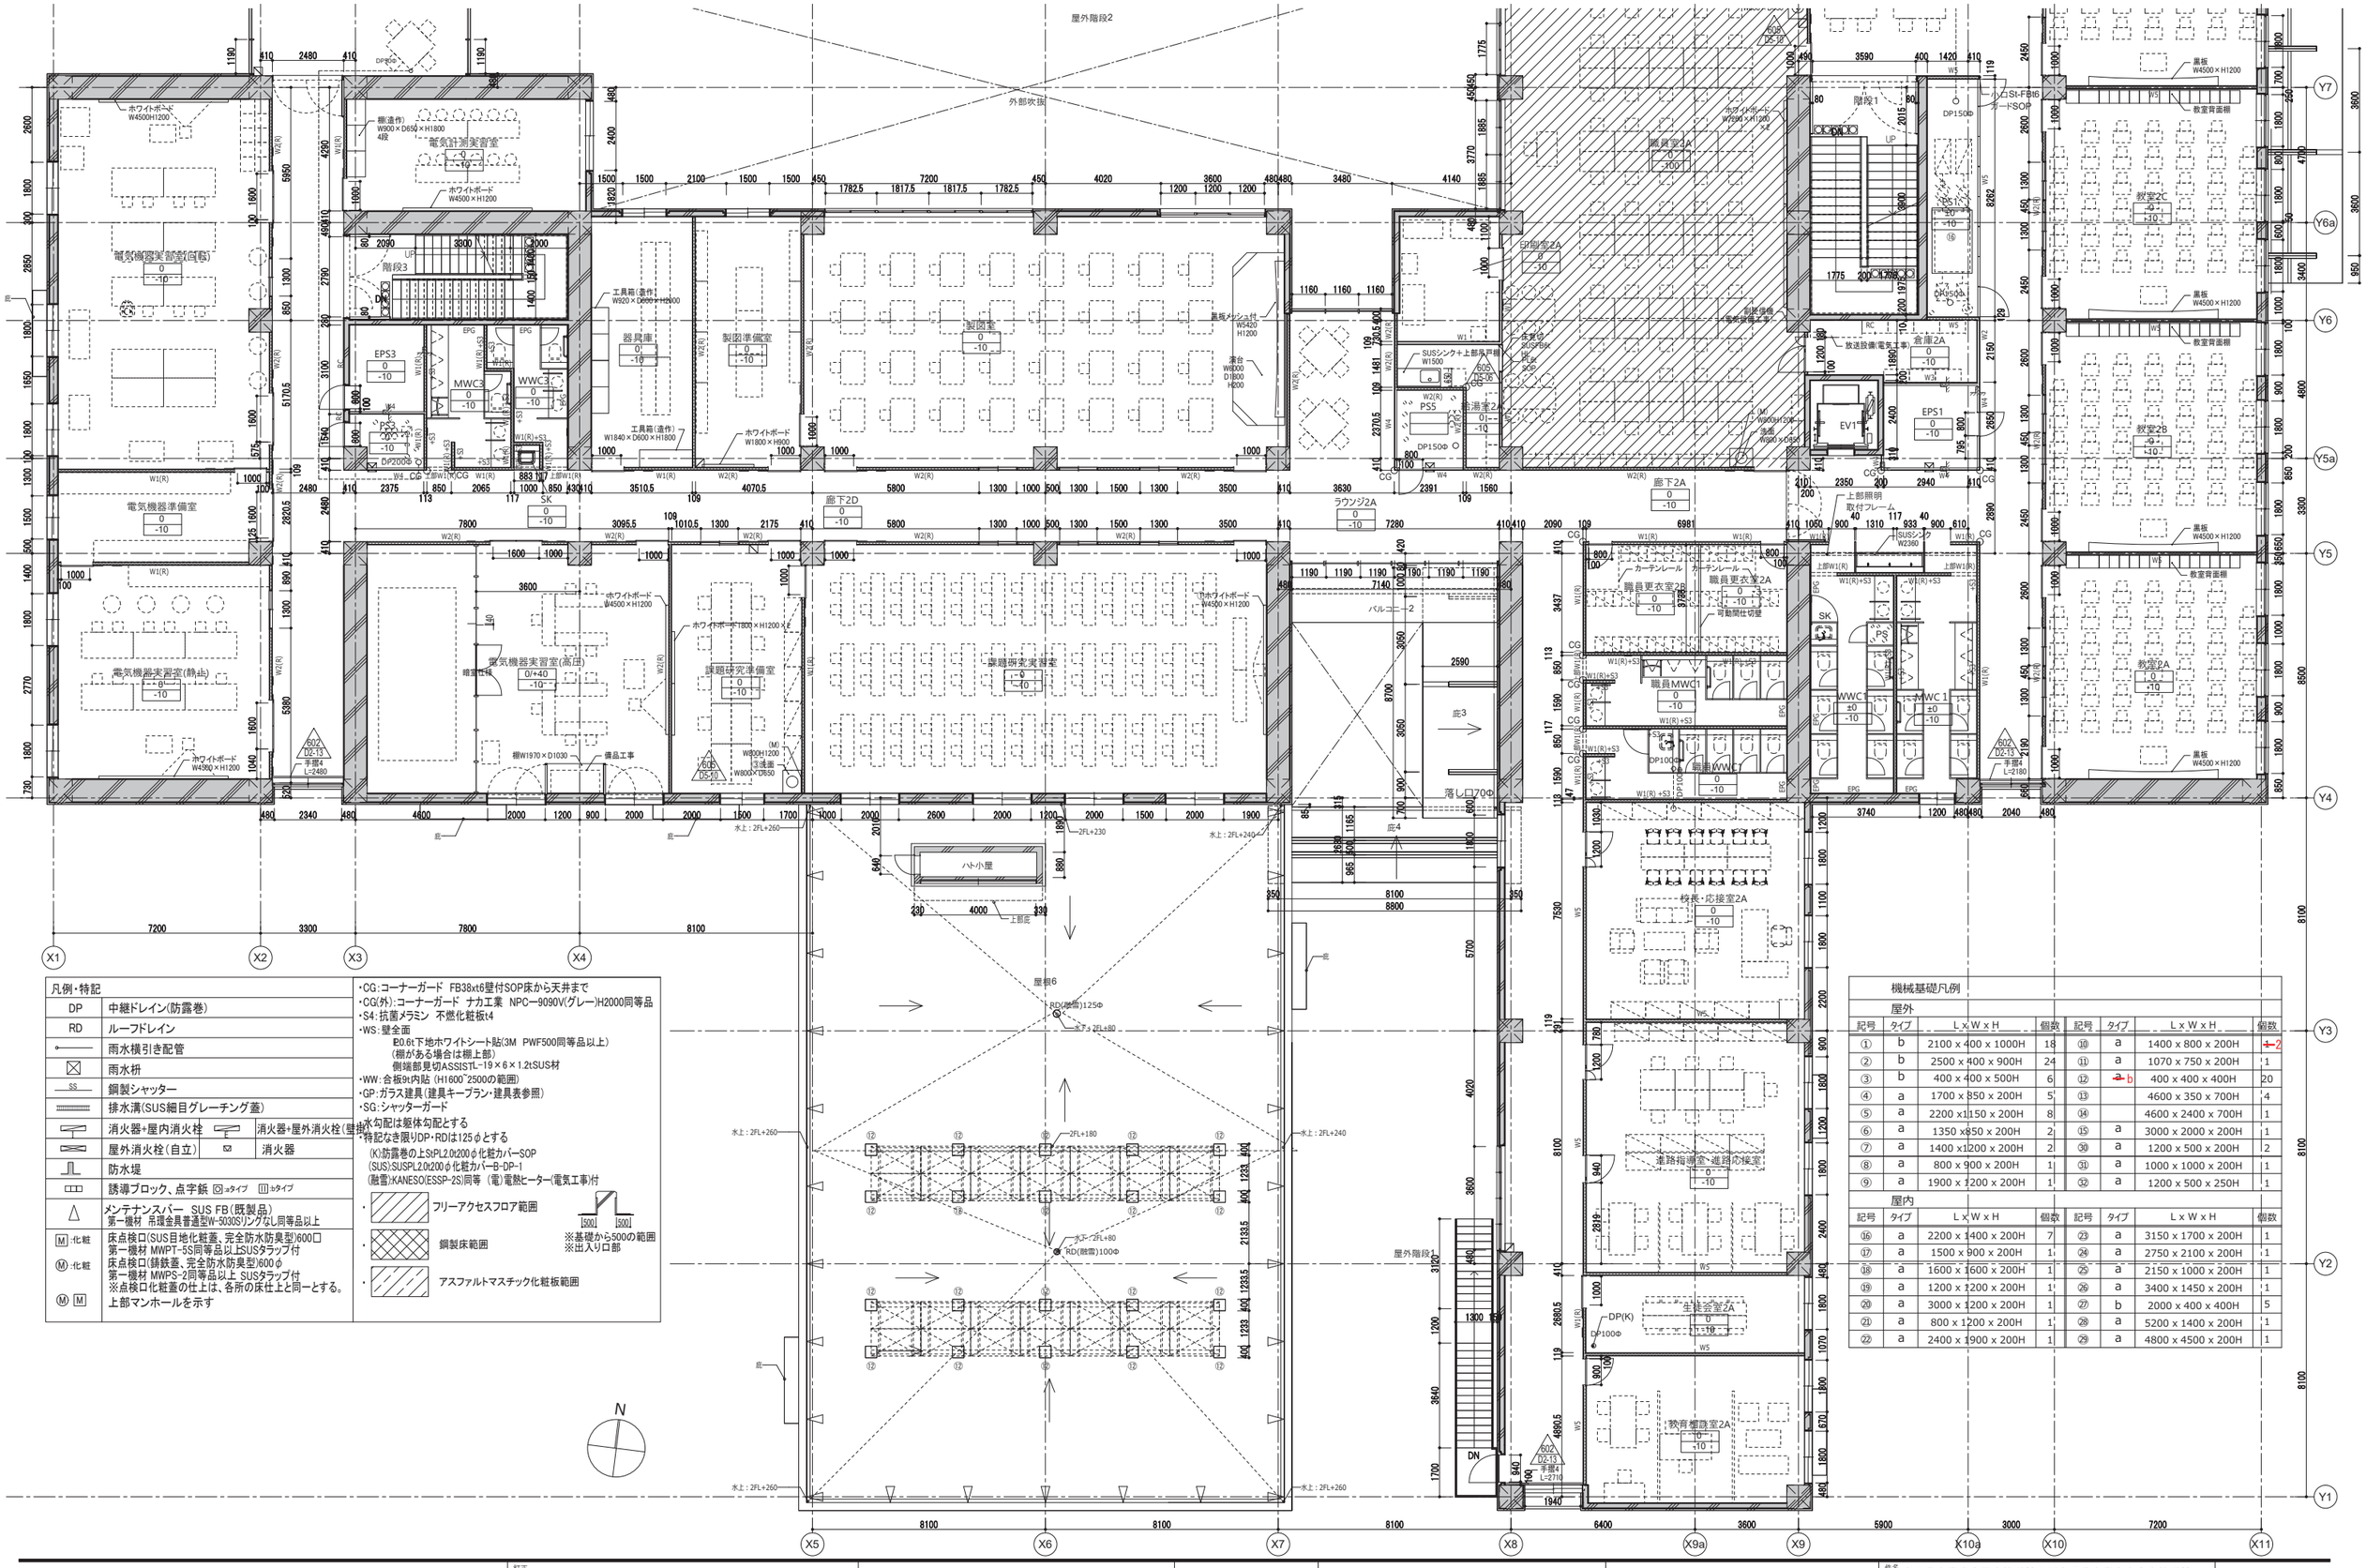


凡例・特記			
DP	中継ドレイン(防露巻)		
RD	ルーフドレイン		
	雨水横引き配管		
	雨水枡		
SS	鋼製シャッター		
	排水溝(SUS細目グレーチング蓋)		
	消火器+屋内消火栓	消火器+屋外消火栓(壁掛)	
	屋外消火栓(自立)	消火器	
	防水堤		
	誘導ブロック、点字鋲 ◎:aタイプ ◫:bタイプ		
	メンテナンスバー SUS FB(既製品) 第一機材 吊環金具普通型W-5030Sリングなし同等品以上		
M :化粧	床点検口(SUS目地化粧蓋、完全防水防臭型)600□ 第一機材 MWPT-5S同等品以上SUSタラップ付		
Ⓜ :化粧	床点検口(鋳鉄蓋、完全防水防臭型)600φ 第一機材 MWPS-2同等品以上 SUSタラップ付 ※点検口化粧蓋の仕上は、各所の床仕上と同一とする。		
Ⓜ M	上部マンホールを示す		

- CG:コーナーガード FB38xt6壁付SOP床から天井まで
- CG(外):コーナーガード ナカ工業 NPC−9090V(グレー)H2000同等品
- S4:抗菌メラミン 不燃化粧板t4
- WS:壁全面
  - 20.6t下地ホワイトシート貼(3M PWF500同等品以上)
  - (棚がある場合は棚上部)
  - 側端部見切ASSIST L−19×6×1.2tSUS材
- WW:合板9t内貼 (H1600~2500の範囲)
- GP:ガラス建具(建具キープラン・建具表参照)
- SG:シャッターガード
- 水勾配は躯体勾配とする
- 特記なき限りDP・RDは125φとする
- (K):防露巻の上StPL2.0t200φ化粧カバーSOP
- (SUS):SUSPL2.0t200φ化粧カバーB-DP-1
- (融雪):KANESO(ESSP-2S)同等 (電)電熱ヒーター(電気工事)付
- フリーアクセスフロア範囲
- 鋼製床範囲
- アスファルトマスチック化粧板範囲


※基礎から500の範囲
※出入り口部

機械基礎凡例									
屋外									
記号	タイプ	L x W x H	個数	記号	タイプ	L x W x H	個数		
①	b	2100 x 400 x 1000H	18	⑩	a	1400 x 800 x 200H	~~1~~ 2		
②	b	2500 x 400 x 900H	24	⑪	a	1070 x 750 x 200H	1		
③	b	400 x 400 x 500H	6	⑫	~~a~~ b	400 x 400 x 400H	20		
④	a	1700 x 850 x 200H	5	⑬		4600 x 350 x 700H	4		
⑤	a	2200 x1150 x 200H	8	⑭		4600 x 2400 x 700H	1		
⑥	a	1350 x850 x 200H	2	⑮	a	3000 x 2000 x 200H	1		
⑦	a	1400 x1200 x 200H	2	⑯	a	1200 x 500 x 200H	2		
⑧	a	800 x 900 x 200H	1	⑰	a	1000 x 1000 x 200H	1		
⑨	a	1900 x 1200 x 200H	1	⑱	a	1200 x 500 x 250H	1		
屋内									
記号	タイプ	L x W x H	個数	記号	タイプ	L x W x H	個数		
⑯	a	2200 x 1400 x 200H	7	㉓	a	3150 x 1700 x 200H	1		
⑰	a	1500 x 900 x 200H	1	㉔	a	2750 x 2100 x 200H	1		
⑱	a	1600 x 1600 x 200H	1	㉕	a	2150 x 1000 x 200H	1		
⑲	a	1200 x 1200 x 200H	1	㉖	a	3400 x 1450 x 200H	1		
⑳	a	3000 x 1200 x 200H	1	㉗	b	2000 x 400 x 400H	5		
㉑	a	800 x 1200 x 200H	1	㉘	a	5200 x 1400 x 200H	1		
㉒	a	2400 x 1900 x 200H	1	㉙	a	4800 x 4500 x 200H	1		

訂正							
						件名	岩手県立宮古商工高等学校及び岩手県立宮古水産高等学校 校舎新築(建築)工事
						図面名称	2階平面詳細図_南
						縮尺	A1版 1:100 A3版 1:200
						図面番号	A-304

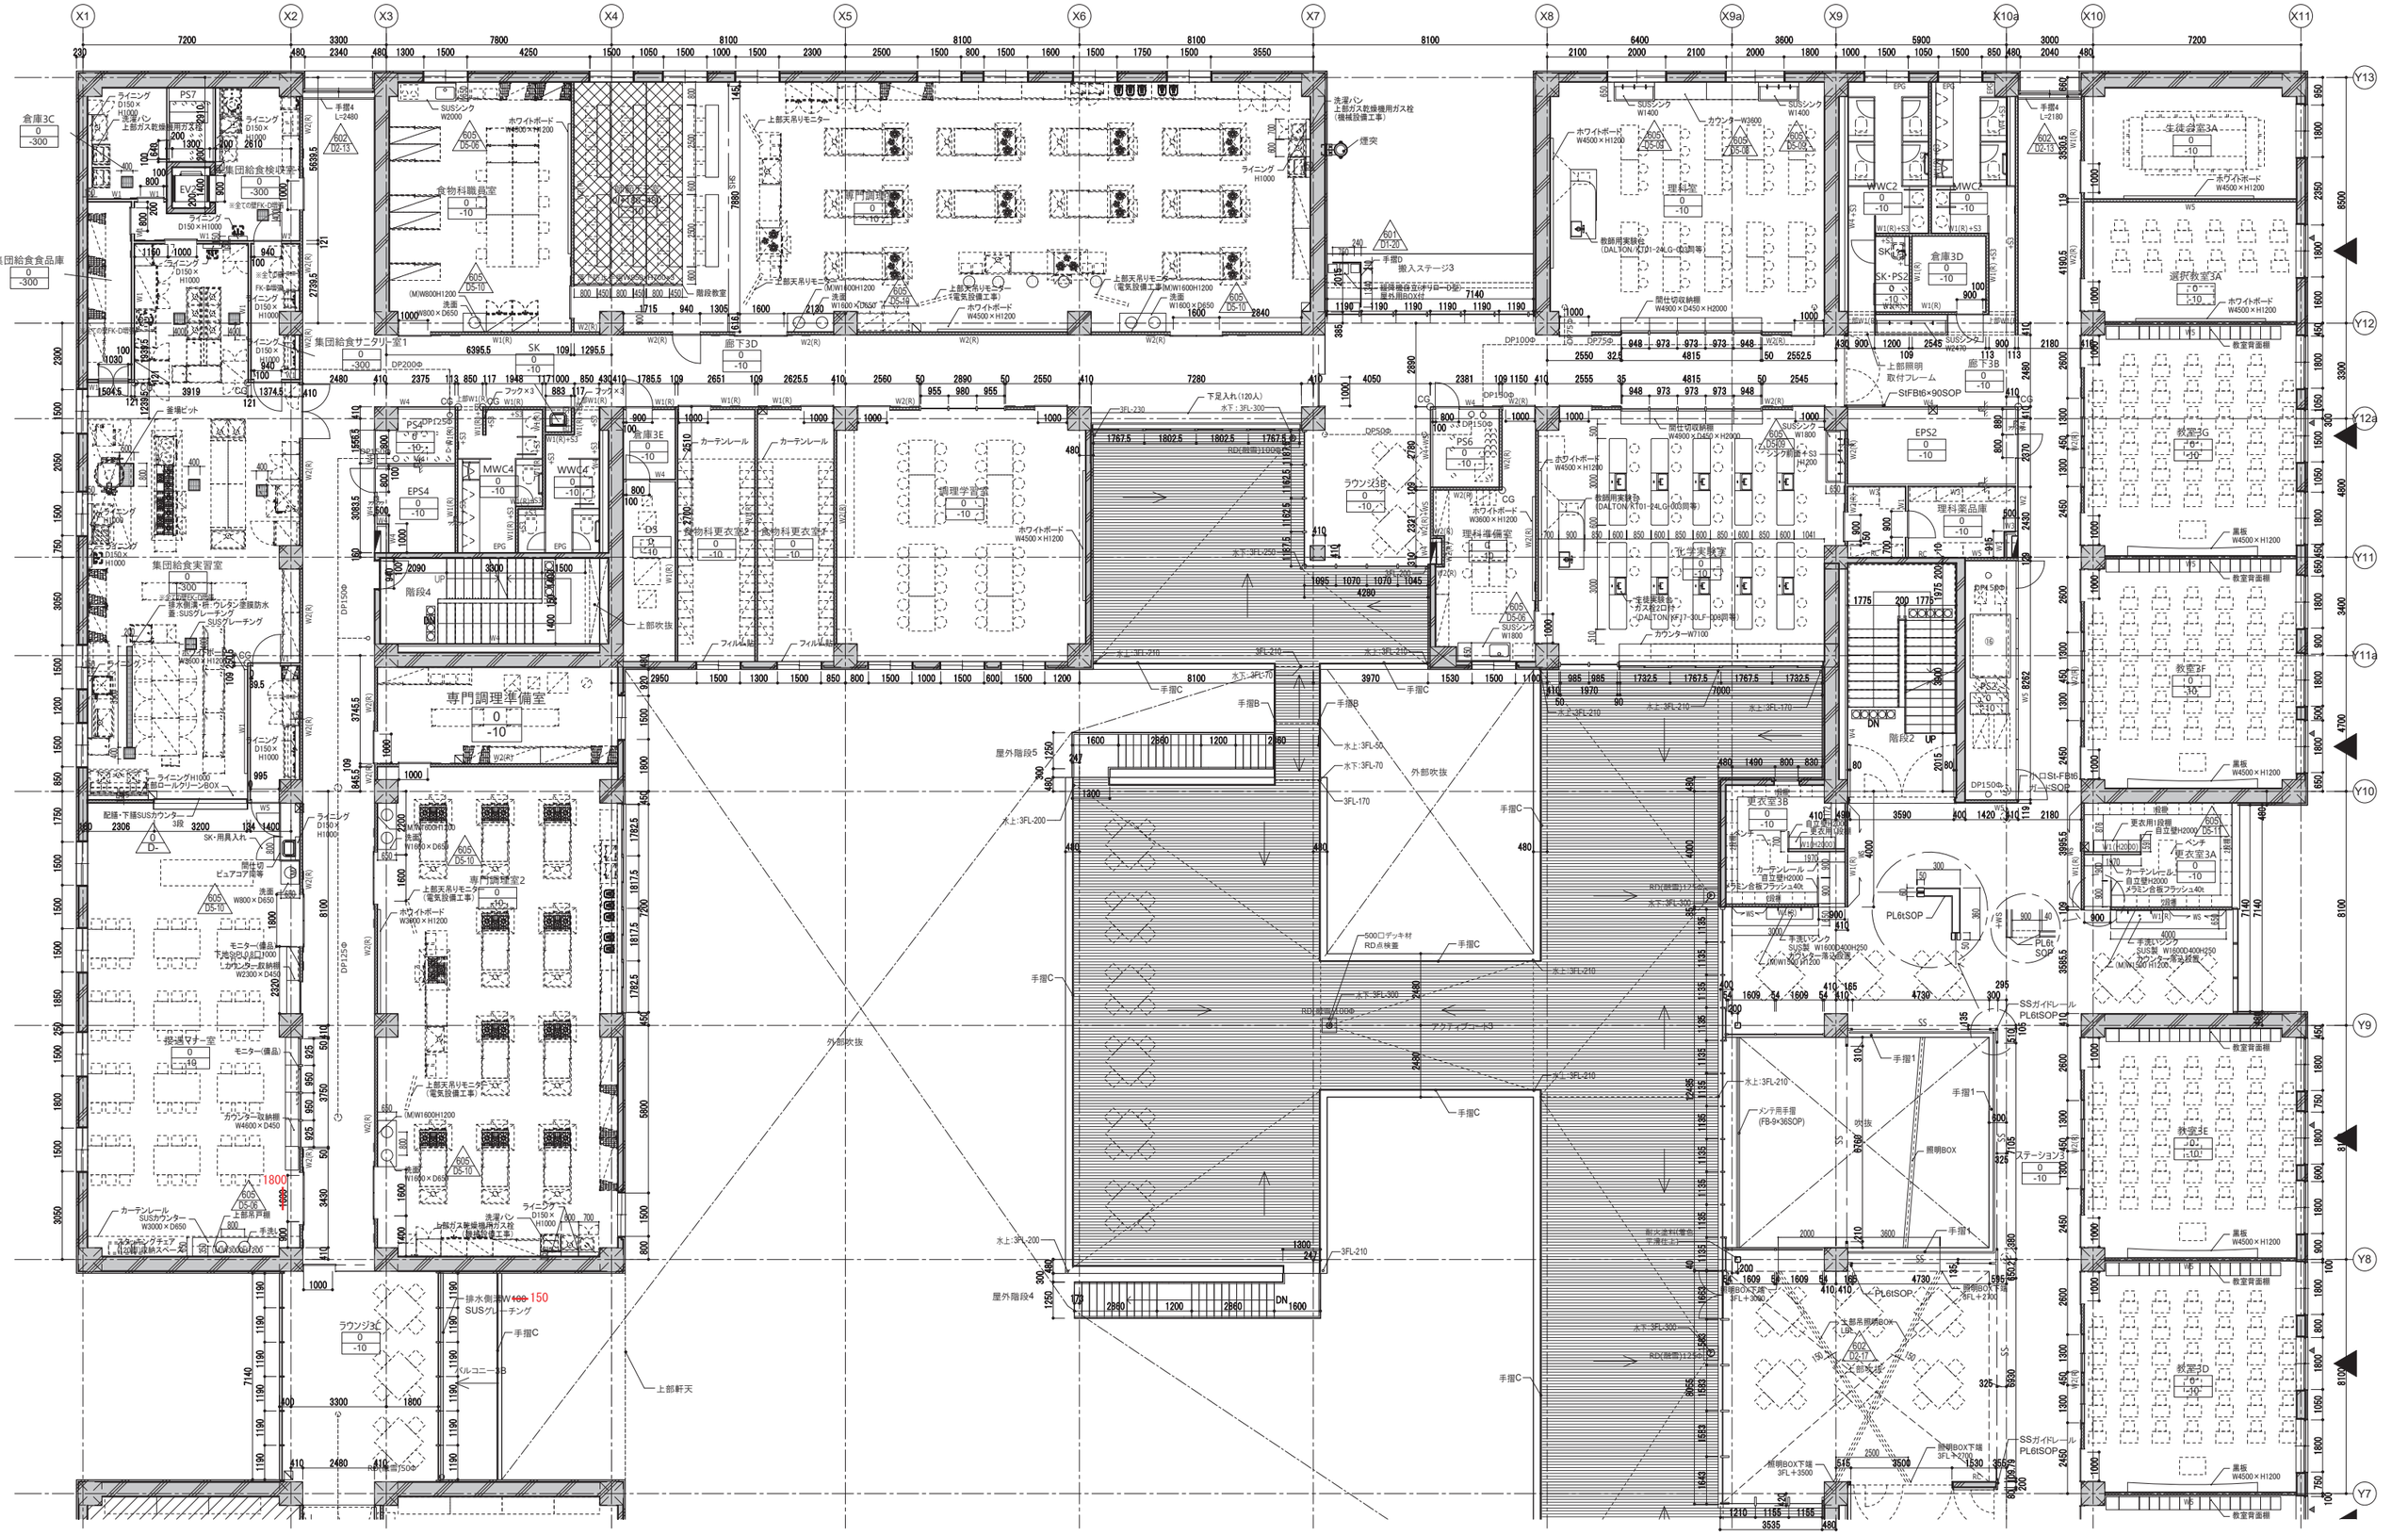

訂正					件名	岩手県立宮古商工高等学校及び岩手県立宮古水産高等学校 校舎新築(建築)工事	
					図面名称	3階平面詳細図_北	縮尺 A1版 1:100 A3版 1:200
							図面番号 A-305

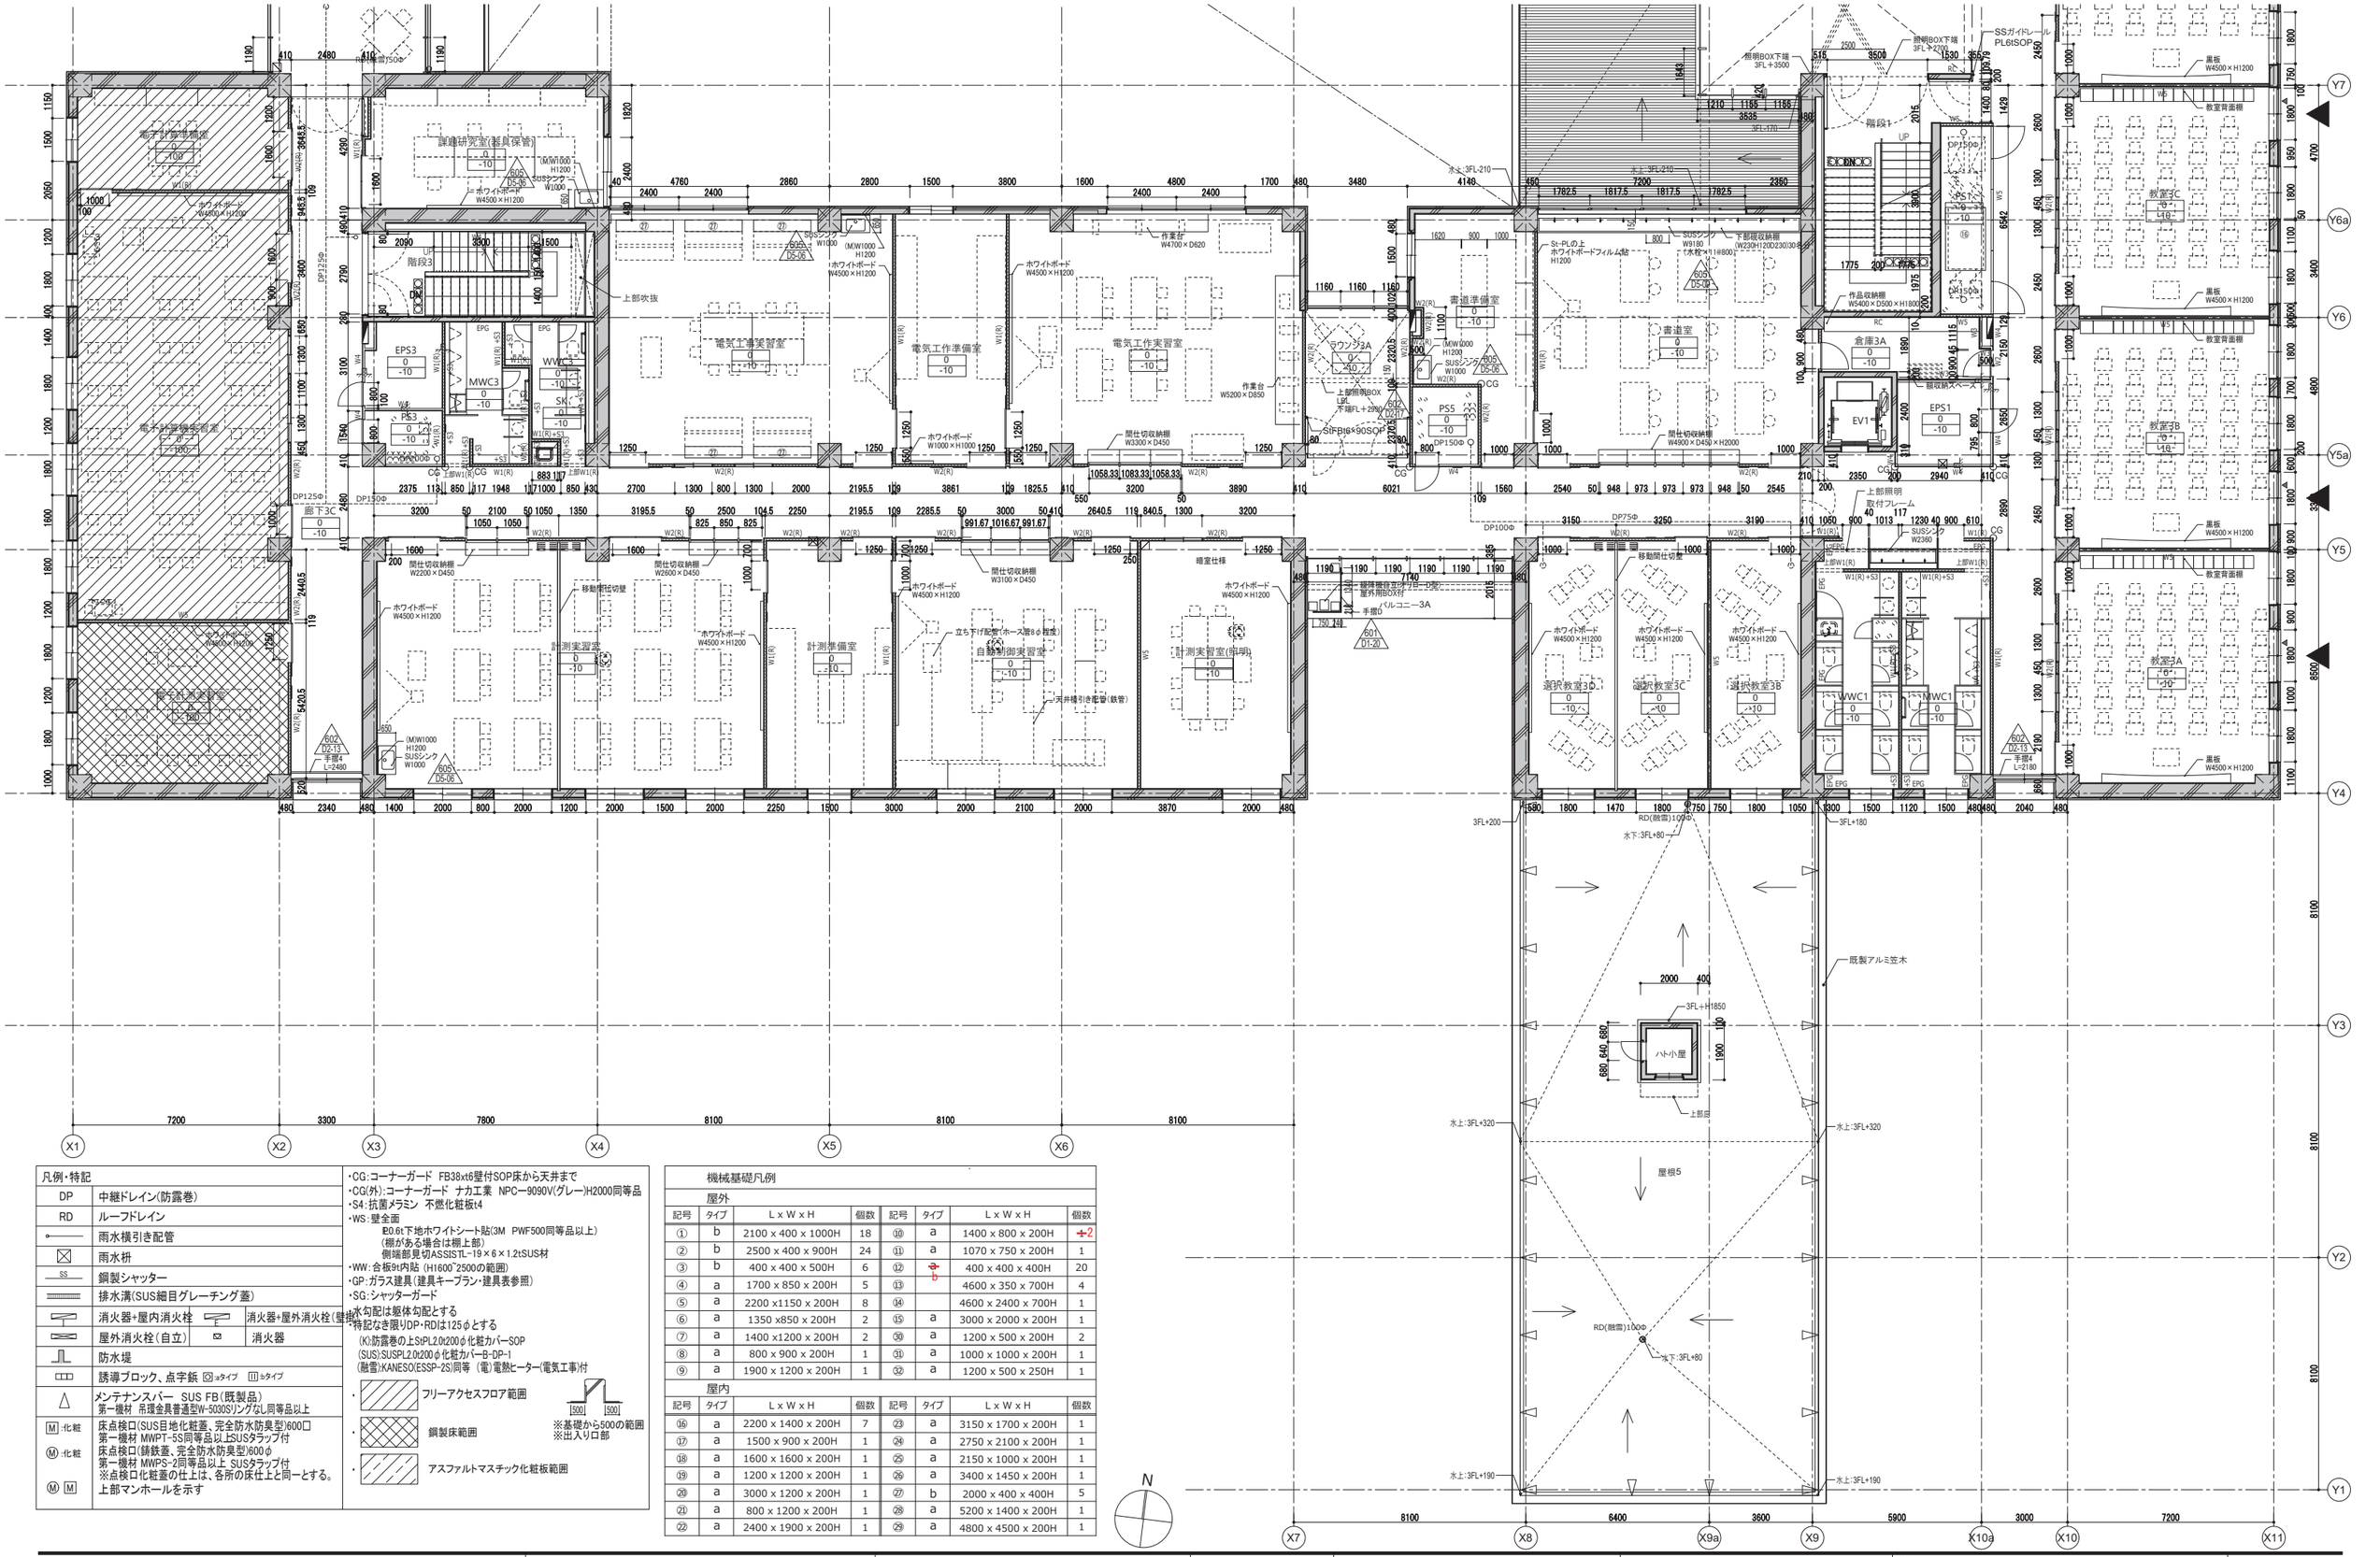

凡例・特記			
DP	中継ドレイン(防露巻)		
RD	ルーフドレイン		
	雨水横引き配管		
	雨水枡		
SS	鋼製シャッター		
	排水溝(SUS細目グレーチング蓋)		
	消火器+屋内消火栓	消火器+屋外消火栓(壁掛)	
	屋外消火栓(自立)	消火器	
	防水堤		
	誘導ブロック、点字鋲 ㋮:Lタイプ ㋭:Tタイプ		
	メンテナンスバー SUS FB(既製品) 第一機材 吊環金具普通型W-5030Sリングなし同等品以上		
Ⓜ:化粧 Ⓜ:化粧 Ⓜ Ⓜ	床点検口(SUS目地化粧蓋、完全防水防臭型)600□ 第一機材 MWPT-5S同等品以上SUSタラップ付 床点検口(鋳鉄蓋、完全防水防臭型)600φ 第一機材 MWPS-2同等品以上 SUSタラップ付 ※点検口化粧蓋の仕上は、各所の床仕上と同一とする。 上部マンホールを示す		

- CG:コーナーガード FB38xt6壁付SOP床から天井まで
- CG(外):コーナーガード ナカエ工業 NPC一9090V(グレー)H2000同等品
- S4:抗菌メラミン 不燃化粧板t4
- WS:壁全面
  - t0.6t下地ホワイトシート貼(3M PWF500同等品以上)
  - (棚がある場合は棚上部)
  - 側端部見切ASSISTL-19×6×1.2tSUS材
- WW:合板9t内貼 (H1600~2500の範囲)
- GP:ガラス建具(建具キープラン・建具表参照)
- SG:シャッターガード
- 水勾配は躯体勾配とする
- 特記なき限りDP・RDは125φとする
- (K):防露巻の上StPL2.0t200φ化粧カバーSOP
  (SUS):SUSPL2.0t200φ化粧カバーB-DP-1
  (融雪):KANESO(ESSP-2S)同等 (電)電熱ヒーター(電気工事)付
- フリーアクセスフロア範囲
- 鋼製床範囲
- アスファルトマスチック化粧板範囲

※基礎から500の範囲
※出入り口部

機械基礎凡例


屋外

記号	タイプ	L x W x H	個数	記号	タイプ	L x W x H	個数
①	b	2100 x 400 x 1000H	18	⑩	a	1400 x 800 x 200H	~~1~~ 2
②	b	2500 x 400 x 900H	24	⑪	a	1070 x 750 x 200H	1
③	b	400 x 400 x 500H	6	⑫	~~a~~ b	400 x 400 x 400H	20
④	a	1700 x 850 x 200H	5	⑬		4600 x 350 x 700H	4
⑤	a	2200 x1150 x 200H	8	⑭		4600 x 2400 x 700H	1
⑥	a	1350 x850 x 200H	2	⑮	a	3000 x 2000 x 200H	1
⑦	a	1400 x1200 x 200H	2	⑯	a	1200 x 500 x 200H	2
⑧	a	800 x 900 x 200H	1	⑰	a	1000 x 1000 x 200H	1
⑨	a	1900 x 1200 x 200H	1	⑱	a	1200 x 500 x 250H	1

屋内

記号	タイプ	L x W x H	個数	記号	タイプ	L x W x H	個数
⑮	a	2200 x 1400 x 200H	7	㉓	a	3150 x 1700 x 200H	1
⑰	a	1500 x 900 x 200H	1	㉔	a	2750 x 2100 x 200H	1
⑱	a	1600 x 1600 x 200H	1	㉕	a	2150 x 1000 x 200H	1
⑲	a	1200 x 1200 x 200H	1	㉖	a	3400 x 1450 x 200H	1
⑳	a	3000 x 1200 x 200H	1	㉗	b	2000 x 400 x 400H	5
㉑	a	800 x 1200 x 200H	1	㉘	a	5200 x 1400 x 200H	1
㉒	a	2400 x 1900 x 200H	1	㉙	a	4800 x 4500 x 200H	1

訂正						件名	岩手県立宮古商工高等学校及び岩手県立宮古水産高等学校 校舎新築(建築)工事		
						図面名称	3階平面詳細図_南	縮尺	A1版 1:100 A3版 1:200	図面番号	A-306

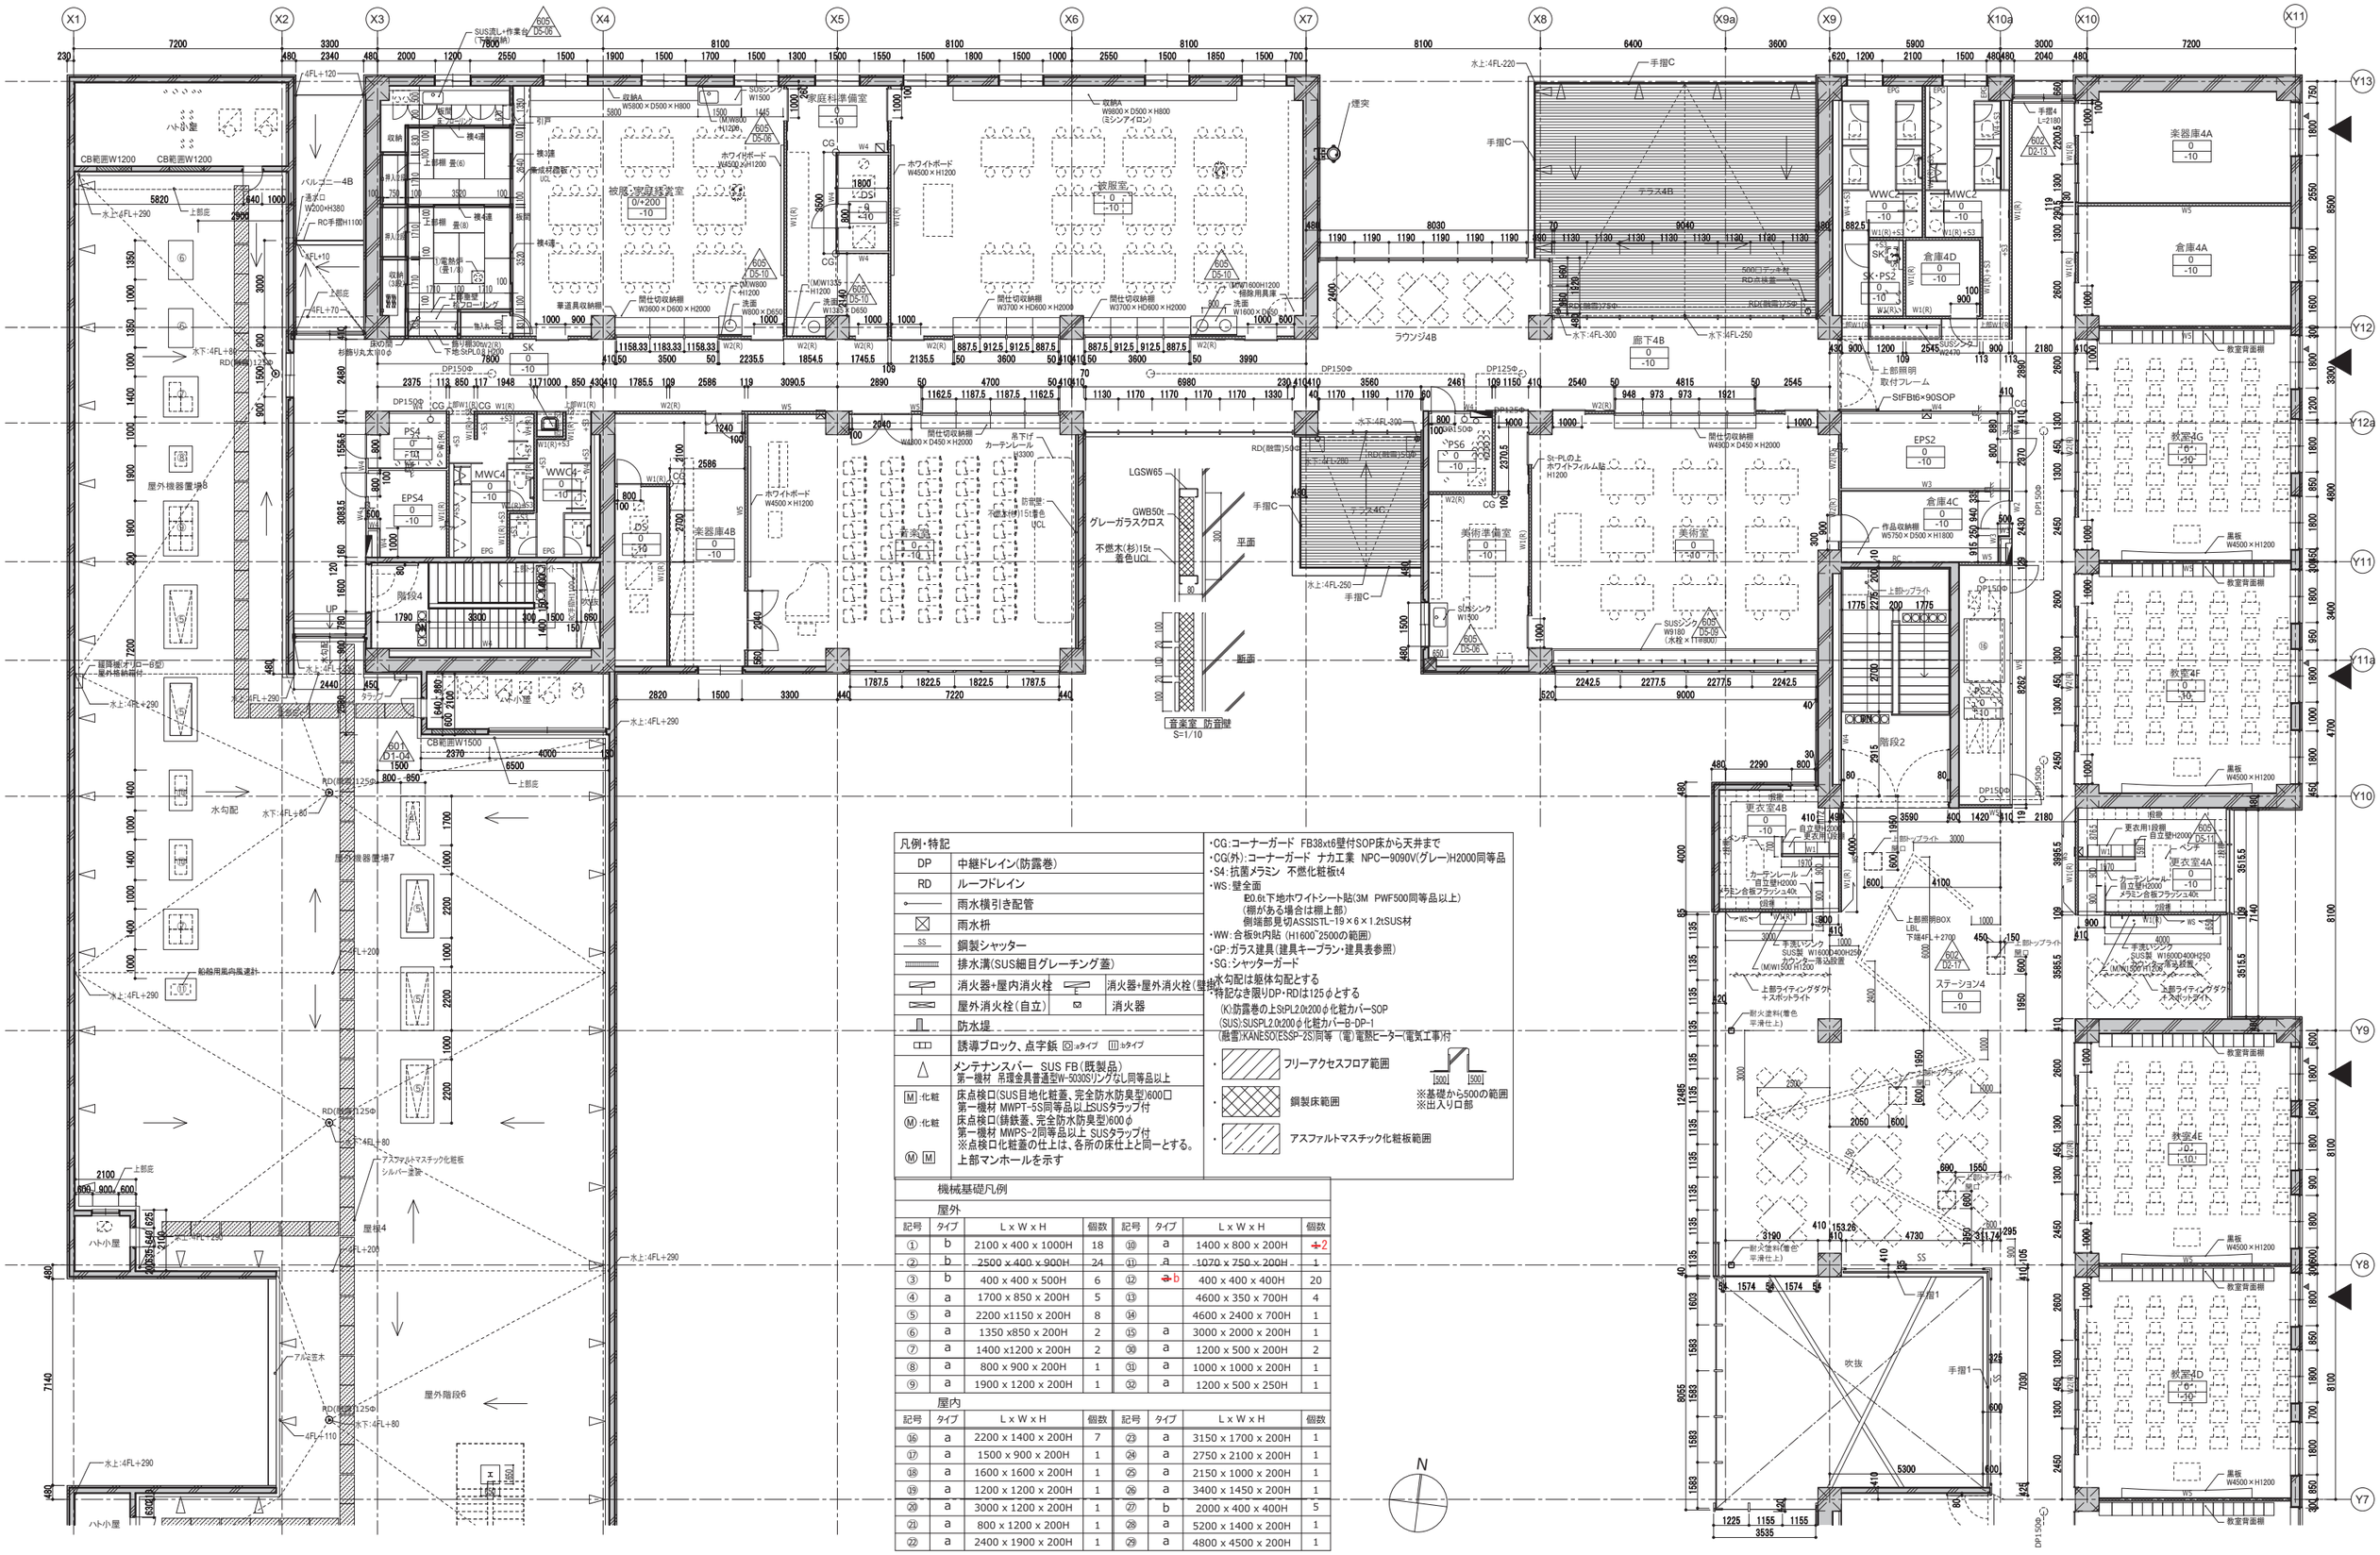

凡例・特記			
DP	中継ドレン(防露巻)		
RD	ルーフドレン		
	雨水横引き配管		
	雨水枡		
SS	鋼製シャッター		
	排水溝(SUS細目グレーチング蓋)		
	消火器+屋内消火栓		消火器+屋外消火栓(壁掛)
	屋外消火栓(自立)		消火器
	防水堤		
	誘導ブロック、点字鋲	○aタイプ	□bタイプ
	メンテナンスバー SUS FB(既製品) 第一機材 吊環金具普通型W-5030Sリングなし同等品以上		
M :化粧 Ⓜ :化粧 Ⓜ Ⓜ	床点検口(SUS目地化粧蓋、完全防水防臭型)600□ 第一機材 MWPT-5S同等品以上SUSタラップ付 床点検口(鋳鉄蓋、完全防水防臭型)600φ 第一機材 MWPS-2同等品以上 SUSタラップ付 ※点検口化粧蓋の仕上は、各所の床仕上と同一とする。 上部マンホールを示す		

・CG:コーナーガード FB38xt6壁付SOP床から天井まで
・CG(外):コーナーガード ナカエ工業 NPC−9090V(グレー)H2000同等品
・S4:抗菌メラミン 不燃化粧板t4
・WS:壁全面
t0.6t下地ホワイトシート貼(3M PWF500同等品以上)
(棚がある場合は棚上部)
側端部見切ASSISTL−19×6×1.2tSUS材
・WW:合板9t内貼 (H1600~2500の範囲)
・GP:ガラス建具(建具キープラン・建具表参照)
・SG:シャッターガード
水勾配は躯体勾配とする
・特記なき限りDP・RDは125φとする
(K):防露巻の上StPL2.0t200φ化粧カバーSOP
(SUS):SUSPL2.0t200φ化粧カバーB-DP-1
(昭雪):KANESO(ESSP-2S)同等 (電)電熱ヒーター(電気工事)付

フリーアクセスフロア範囲

鋼製床範囲

アスファルトマスチック化粧板範囲

※基礎から500の範囲
※出入り口部

機械基礎凡例


屋外

記号	タイプ	L x W x H	個数	記号	タイプ	L x W x H	個数
①	b	2100 x 400 x 1000H	18	⑩	a	1400 x 800 x 200H	~~2~~
②	b	2500 x 400 x 900H	24	⑪	a	1070 x 750 x 200H	1
③	b	400 x 400 x 500H	6	⑫	~~b~~	400 x 400 x 400H	20
④	a	1700 x 850 x 200H	5	⑬		4600 x 350 x 700H	4
⑤	a	2200 x1150 x 200H	8	⑭		4600 x 2400 x 700H	1
⑥	a	1350 x850 x 200H	2	⑮	a	3000 x 2000 x 200H	1
⑦	a	1400 x1200 x 200H	2	㉚	a	1200 x 500 x 200H	2
⑧	a	800 x 900 x 200H	1	㉛	a	1000 x 1000 x 200H	1
⑨	a	1900 x 1200 x 200H	1	㉜	a	1200 x 500 x 250H	1

屋内

記号	タイプ	L x W x H	個数	記号	タイプ	L x W x H	個数
⑯	a	2200 x 1400 x 200H	7	㉓	a	3150 x 1700 x 200H	1
⑰	a	1500 x 900 x 200H	1	㉔	a	2750 x 2100 x 200H	1
⑱	a	1600 x 1600 x 200H	1	㉕	a	2150 x 1000 x 200H	1
⑲	a	1200 x 1200 x 200H	1	㉖	a	3400 x 1450 x 200H	1
⑳	a	3000 x 1200 x 200H	1	㉗	b	2000 x 400 x 400H	5
㉑	a	800 x 1200 x 200H	1	㉘	a	5200 x 1400 x 200H	1
㉒	a	2400 x 1900 x 200H	1	㉙	a	4800 x 4500 x 200H	1

訂正							
						件名	岩手県立宮古商工高等学校及び岩手県立宮古水産高等学校 校舎新築(建築)工事
						図面名称	4階平面詳細図_北
						縮尺	A1版 1:100 A3版 1:200
						図面番号	A-307

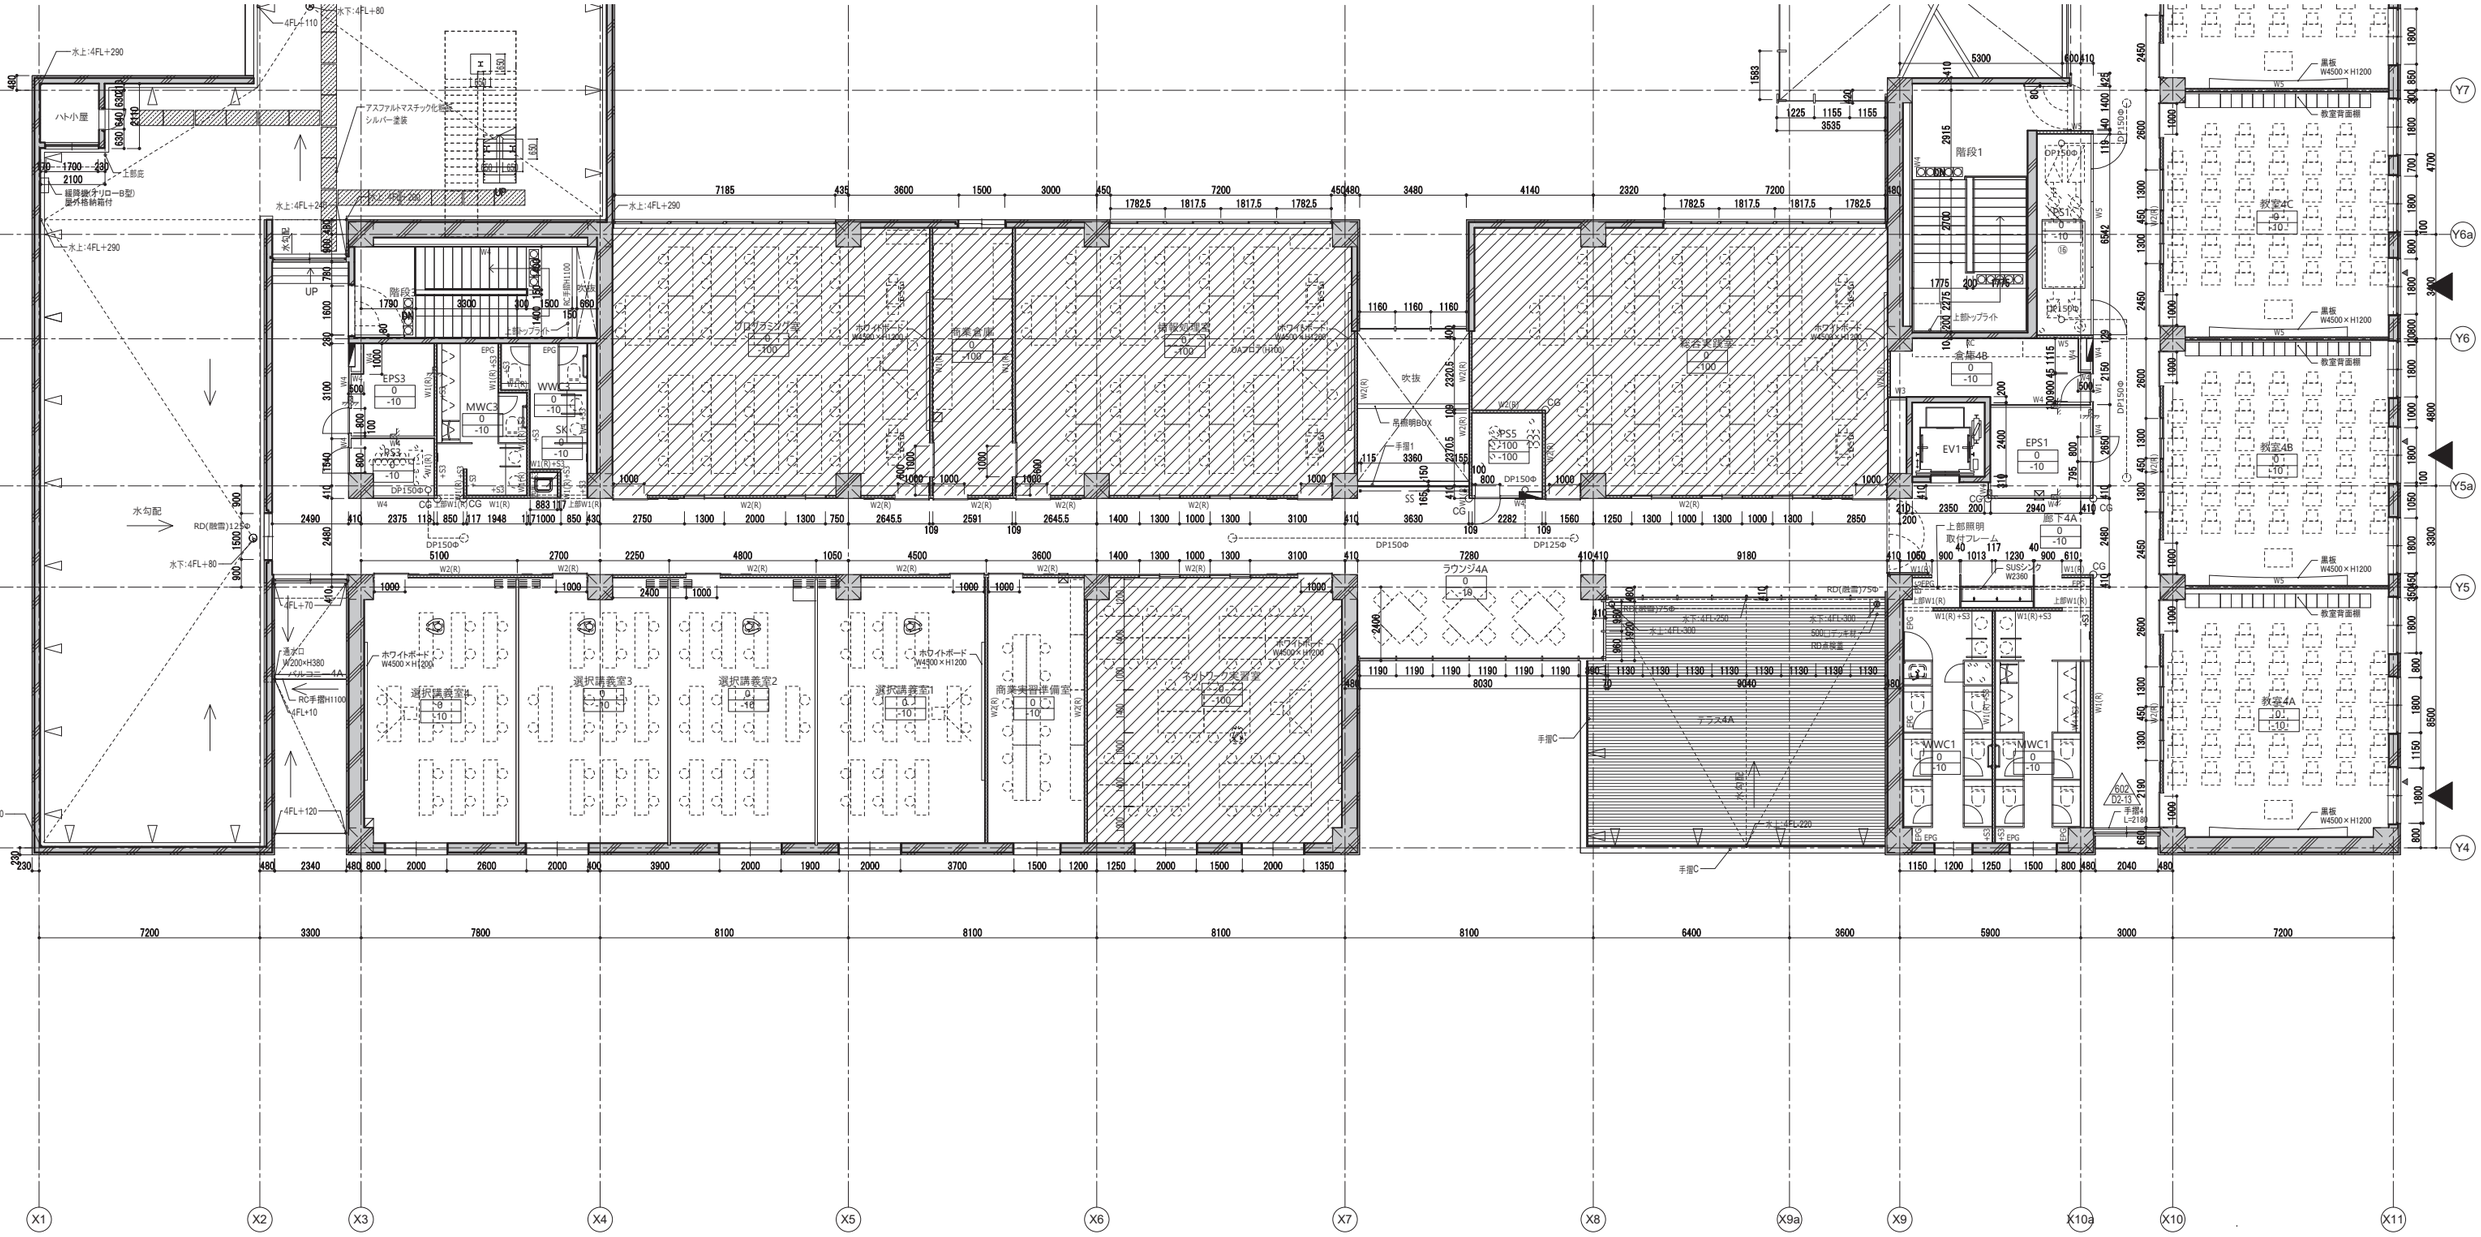

凡例・特記	
DP	中継ドレイン(防露巻)
RD	ルーフドレイン
	雨水横引き配管
	雨水枡
SS	鋼製シャッター
	排水溝(SUS細目グレーチング蓋)
	消火器+屋内消火栓 / 消火器+屋外消火栓(壁掛)
	屋外消火栓(自立) / 消火器
	防水堤
	誘導ブロック、点字鋲 Ⅰ型タイプ Ⅱ型タイプ
	メンテナンスバー SUS FB(既製品) 第一機材 吊環金具普通型W-5030S(リングなし同等品以上
M :化粧	床点検口(SUS目地化粧蓋、完全防水防臭型)600□ 第一機材 MWPT-5S同等品以上SUSタラップ付
Ⓜ :化粧	床点検口(鋳鉄蓋、完全防水防臭型)600φ 第一機材 MWPS-2同等品以上 SUSタラップ付 ※点検口化粧蓋の仕上は、各所の床仕上と同一とする。
Ⓜ M	上部マンホールを示す

- CG:コーナーガード FB38xt6壁付SOP床から天井まで
- CG(外):コーナーガード ナカ工業 NPC一9090V(グレー)H2000同等品
- S4:抗菌メラミン 不燃化粧板t4
- WS:壁全面
  - Ⓟ0.6t下地ホワイトシート貼(3M PWF500同等品以上)
  - (棚がある場合は棚上部)
  - 側端部見切ASSISTL-19×6×1.2tSUS材
- WW:合板9t内貼 (H1600~2500の範囲)
- GP:ガラス建具(建具キープラン・建具表参照)
- SG:シャッターガード
- 水勾配は躯体勾配とする
- 特記なき限りDP・RDは125φとする
  - (K):防露巻のよSt-PL2.0t200φ化粧カバーSOP
  - (SUS):SUSPL2.0t200φ化粧カバーB-DP-1
  - (融雪):KANESO(ESSP-2S)同等 (電)電熱ヒーター(電気工事)付

フリーアクセスフロア範囲

鋼製床範囲

アスファルトマスチック化粧板範囲

※基礎から500の範囲
※出入り口部

機械基礎凡例

屋外


記号	タイプ	L x W x H	個数	記号	タイプ	L x W x H	個数
①	b	2100 x 400 x 1000H	18	⑩	a	1400 x 800 x 200H	←2
②	b	2500 x 400 x 900H	24	⑪	a	1070 x 750 x 200H	1
③	b	400 x 400 x 500H	6	⑫	→b	400 x 400 x 400H	20
④	a	1700 x 850 x 200H	5	⑬		4600 x 350 x 700H	4
⑤	a	2200 x1150 x 200H	8	⑭		4600 x 2400 x 700H	1
⑥	a	1350 x850 x 200H	2	⑮	a	3000 x 2000 x 200H	1
⑦	a	1400 x1200 x 200H	2	⑯	a	1200 x 500 x 200H	2
⑧	a	800 x 900 x 200H	1	⑰	a	1000 x 1000 x 200H	1
⑨	a	1900 x 1200 x 200H	1	⑱	a	1200 x 500 x 250H	1

屋内

記号	タイプ	L x W x H	個数	記号	タイプ	L x W x H	個数
⑯	a	2200 x 1400 x 200H	7	㉓	a	3150 x 1700 x 200H	1
⑰	a	1500 x 900 x 200H	1	㉔	a	2750 x 2100 x 200H	1
⑱	a	1600 x 1600 x 200H	1	㉕	a	2150 x 1000 x 200H	1
⑲	a	1200 x 1200 x 200H	1	㉖	a	3400 x 1450 x 200H	1
⑳	a	3000 x 1200 x 200H	1	㉗	b	2000 x 400 x 400H	5
㉑	a	800 x 1200 x 200H	1	㉘	a	5200 x 1400 x 200H	1
㉒	a	2400 x 1900 x 200H	1	㉙	a	4800 x 4500 x 200H	1

N

訂正	件名	岩手県立宮古商工高等学校及び岩手県立宮古水産高等学校 校舎新築(建築)工事	
	図面名称	4階平面詳細図_南	縮尺 A1版 1:100 A3版 1:200
	図面番号	A-308	

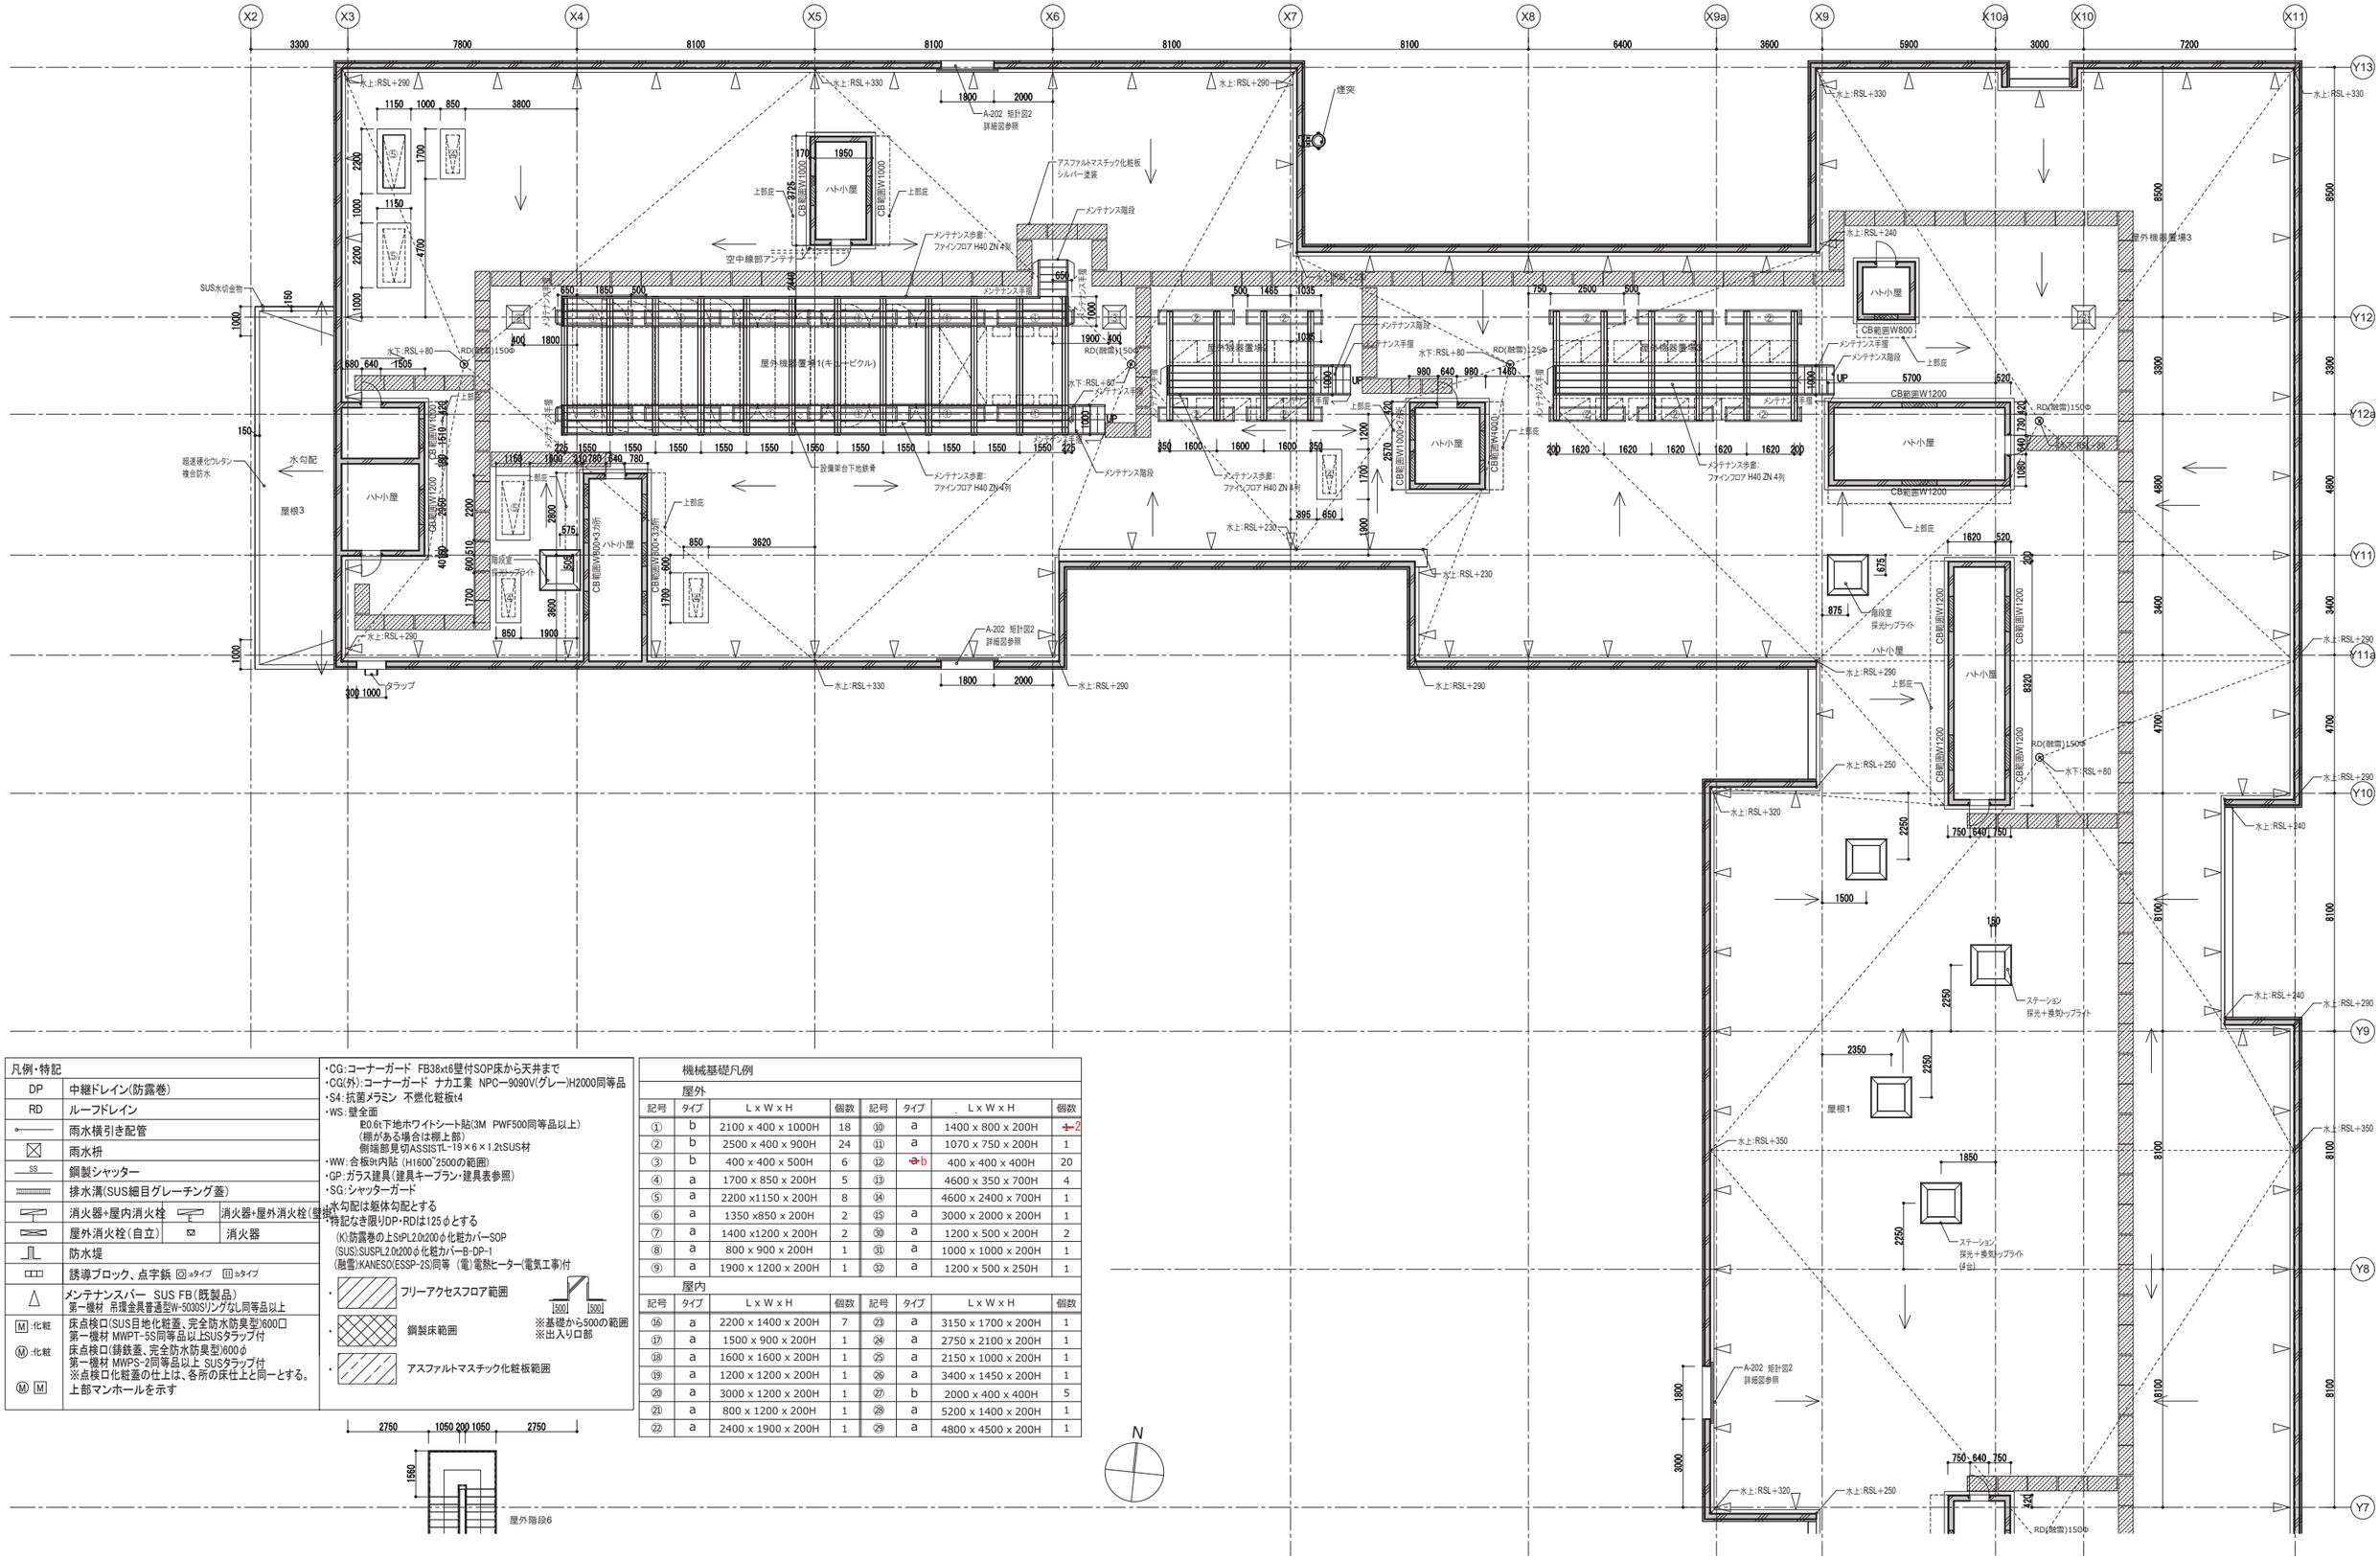

凡例・特記		
DP	中継ドレイン(防露巻)	
RD	ルーフドレイン	
	雨水横引き配管	
	雨水枡	
SS	鋼製シャッター	
	排水溝(SUS細目グレーチング蓋)	
	消火器+屋内消火栓	消火器+屋外消火栓(壁埋込)
	屋外消火栓(自立)	消火器
	防水堤	
	誘導ブロック、点字鋲 ◎Aタイプ Bタイプ	
	メンテナンスバー SUS FB(既製品) 第一機材 吊環金具普通型W-5030Sリングなし同等品以上	
M :化粧	床点検口(SUS目地化粧蓋、完全防水防臭型)600□ 第一機材 MWPT-5S同等品以上SUSタラップ付	
Ⓜ :化粧	床点検口(鋳鉄蓋、完全防水防臭型)600φ 第一機材 MWPS-2同等品以上 SUSタラップ付 ※点検口化粧蓋の仕上は、各所の床仕上と同一とする。	
Ⓜ M	上部マンホールを示す	

- CG:コーナーガード FB38xt6壁付SOP床から天井まで
- CG(外):コーナーガード ナカ工業 NPC一9090V(グレー)H2000同等品
- S4:抗菌メラミン 不燃化粧板t4
- WS:壁全面
  - 0.6t下地ホワイトシート貼(3M PWF500同等品以上)
  - (棚がある場合は棚上部)
  - 側端部見切ASSIST L-19×6×1.2tSUS材
- WW:合板9t内貼 (H1600~2500の範囲)
- GP:ガラス建具(建具キープラン・建具表参照)
- SG:シャッターガード
- 水勾配は躯体勾配とする
- 特記なき限りDP・RDは125φとする
- (K):防露巻のよSt-PL2.0t(200φ化粧カバーSOP
- (SUS):SUSPL2.0t(200φ化粧カバーB-DP-1
- (融雪):KANESO(ESSP-2S)同等 (電)電熱ヒーター(電気工事)付

- フリーアクセスフロア範囲
- 鋼製床範囲
- アスファルトマスチック化粧板範囲

※基礎から500の範囲
※出入り口部

機械基礎凡例


屋外

記号	タイプ	L x W x H	個数	記号	タイプ	L x W x H	個数
①	b	2100 x 400 x 1000H	18	⑩	a	1400 x 800 x 200H	~~1~~ 2
②	b	2500 x 400 x 900H	24	⑪	a	1070 x 750 x 200H	1
③	b	400 x 400 x 500H	6	⑫	~~a~~ b	400 x 400 x 400H	20
④	a	1700 x 850 x 200H	5	⑬		4600 x 350 x 700H	4
⑤	a	2200 x1150 x 200H	8	⑭		4600 x 2400 x 700H	1
⑥	a	1350 x850 x 200H	2	⑮	a	3000 x 2000 x 200H	1

屋内

記号	タイプ	L x W x H	個数	記号	タイプ	L x W x H	個数
⑯	a	2200 x 1400 x 200H	7	㉓	a	3150 x 1700 x 200H	1
⑰	a	1500 x 900 x 200H	1	㉔	a	2750 x 2100 x 200H	1
⑱	a	1600 x 1600 x 200H	1	㉕	a	2150 x 1000 x 200H	1
⑲	a	1200 x 1200 x 200H	1	㉖	a	3400 x 1450 x 200H	1
⑳	a	3000 x 1200 x 200H	1	㉗	b	2000 x 400 x 400H	5
㉑	a	800 x 1200 x 200H	1	㉘	a	5200 x 1400 x 200H	1
㉒	a	2400 x 1900 x 200H	1	㉙	a	4800 x 4500 x 200H	1

訂正					件名	岩手県立宮古商工高等学校及び岩手県立宮古水産高等学校 校舎新築(建築)工事	
・					図面名称	屋上平面詳細図_北	縮尺 A1版 1:100 A3版 1:200
・							図面番号 A-309
・							
・							

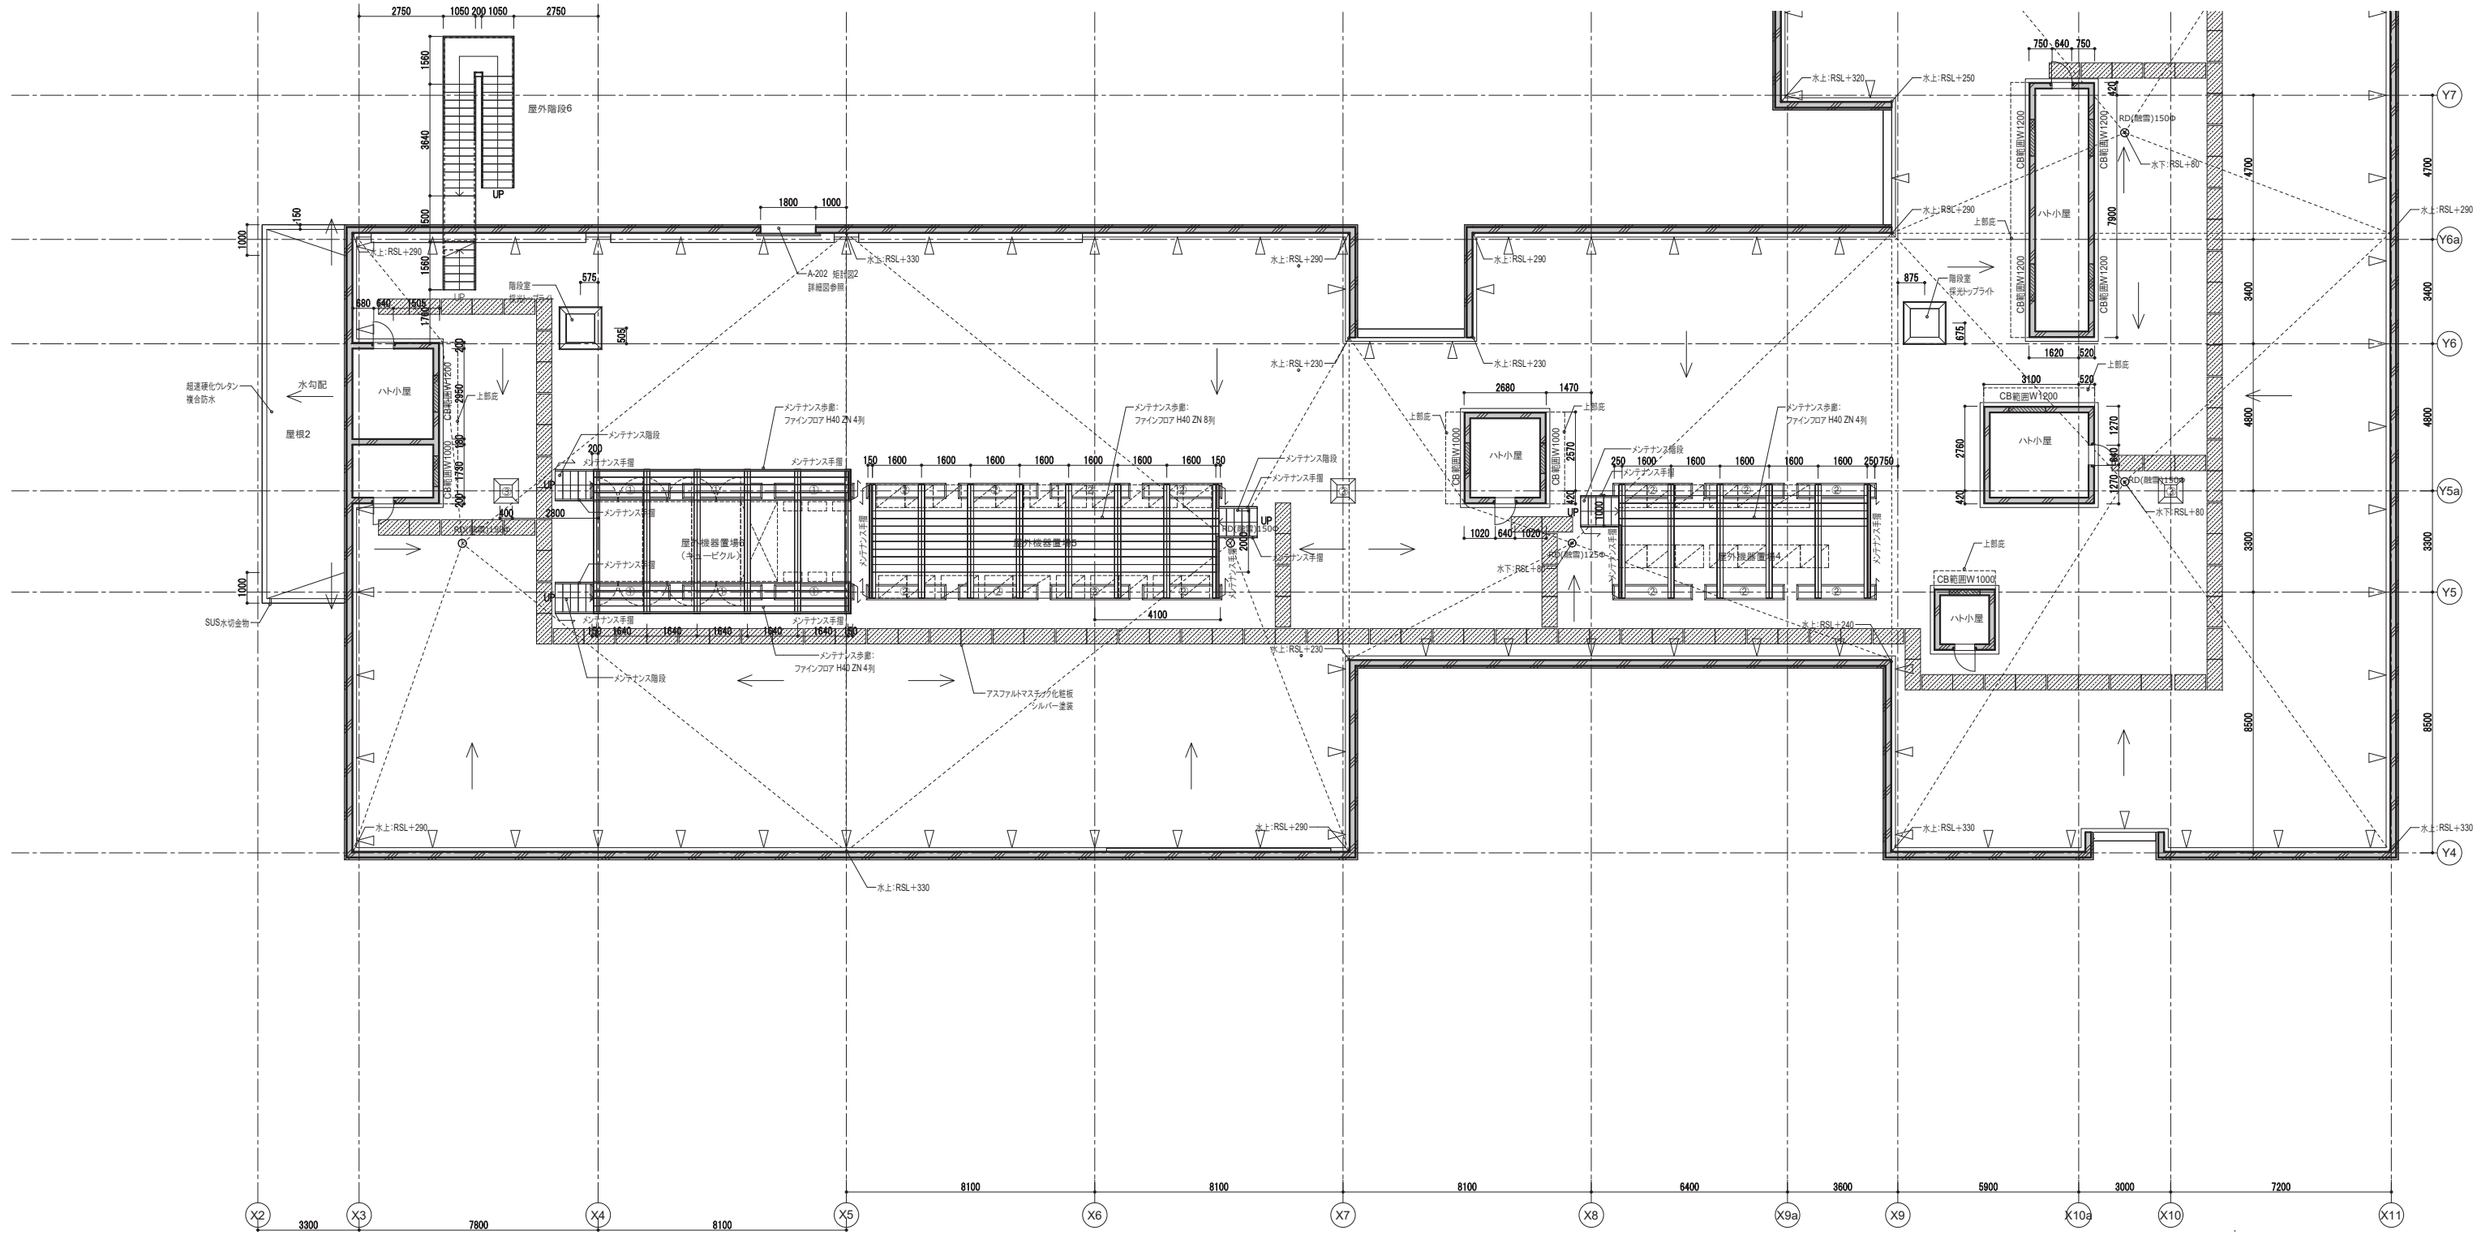

凡例・特記			
DP	中継ドレイン(防露巻)		
RD	ルーフドレイン		
	雨水横引き配管		
	雨水枡		
SS	鋼製シャッター		
	排水溝(SUS細目グレーチング蓋)		
	消火器+屋内消火栓		消火器+屋外消火栓(壁掛)
	屋外消火栓(自立)		消火器
	防水堤		
	誘導ブロック、点字鋲	○:aタイプ	□:bタイプ
	メンテナンスバー SUS FB(既製品) 第一機材 吊環金具普通型W-5030Sリングなし同等品以上		
M:化粧	床点検口(SUS目地化粧蓋、完全防水防臭型)600□ 第一機材 MWPT-5S同等品以上SUSタラップ付		
Ⓜ:化粧	床点検口(鋳鉄蓋、完全防水防臭型)600φ 第一機材 MWPS-2同等品以上 SUSタラップ付 ※点検口化粧蓋の仕上は、各所の床仕上と同一とする。		
Ⓜ M	上部マンホールを示す		

- CG:コーナーガード FB38xt6壁付SOP床から天井まで
- CG(外):コーナーガード ナカ工業 NPC−9090V(グレー)H2000同等品
- S4:抗菌メラミン 不燃化粧板t4
- WS:壁全面
  - t0.6t下地ホワイトシート貼(3M PWF500同等品以上)
  - (棚がある場合は棚上部)
  - 側端部見切ASSISTL-19×6×1.2tSUS材
- WW:合板9t内貼 (H1600~2500の範囲)
- GP:ガラス建具(建具キープラン・建具表参照)
- SG:シャッターガード
- 水勾配は躯体勾配とする
- *特記なき限りDP・RDは125φとする
  - (K)防露巻の上StPL2.0t200φ化粧カバーSOP
  - (SUS)SUSPL2.0t200φ化粧カバーB-DP-1
  - (融雪)KANESO(ESSP-2S)同等 (電)電熱ヒーター(電気工事)付

- フリーアクセスフロア範囲
- 鋼製床範囲
- アスファルトマスチック化粧板範囲

500 500
※基礎から500の範囲
※出入り口部

機械基礎凡例

屋外

記号	タイプ	L x W x H	個数	記号	タイプ	L x W x H	個数
①	b	2100 x 400 x 1000H	18	⑩	a	1400 x 800 x 200H	2
②	b	2500 x 400 x 900H	24	⑪	a	1070 x 750 x 200H	1
③	b	400 x 400 x 500H	6	⑫	~~b~~	400 x 400 x 400H	20
④	a	1700 x 850 x 200H	5	⑬		4600 x 350 x 700H	4
⑤	a	2200 x1150 x 200H	8	⑭		4600 x 2400 x 700H	1
⑥	a	1350 x850 x 200H	2	⑮	a	3000 x 2000 x 200H	1
⑦	a	1400 x1200 x 200H	2	⑯	a	1200 x 500 x 200H	2
⑧	a	800 x 900 x 200H	1	⑰	a	1000 x 1000 x 200H	1
⑨	a	1900 x 1200 x 200H	1	⑱	a	1200 x 500 x 250H	1

屋内

記号	タイプ	L x W x H	個数	記号	タイプ	L x W x H	個数
⑯	a	2200 x 1400 x 200H	7	㉓	a	3150 x 1700 x 200H	1
⑰	a	1500 x 900 x 200H	1	㉔	a	2750 x 2100 x 200H	1
⑱	a	1600 x 1600 x 200H	1	㉕	a	2150 x 1000 x 200H	1
⑲	a	1200 x 1200 x 200H	1	㉖	a	3400 x 1450 x 200H	1
⑳	a	3000 x 1200 x 200H	1	㉗	b	2000 x 400 x 400H	5
㉑	a	800 x 1200 x 200H	1	㉘	a	5200 x 1400 x 200H	1
㉒	a	2400 x 1900 x 200H	1	㉙	a	4800 x 4500 x 200H	1

N


訂正				件名	岩手県立宮古商工高等学校及び岩手県立宮古水産高等学校 校舎新築(建築)工事		
				図面名称	屋上平面詳細図_南	縮尺 A1版 1:100 A3版 1:200	図面番号 A-310

リスト

※品番記載のものは建築工事


室	箇所	仕様・品番	下地（ラワン合板t12）
MWC	小便器	給排水衛生工事	W400×H250　上下2ヵ所
	小便器用手摺	T112CU22	C-100×50×20×2.3t　H1000　2ヵ所
MWC・WWC	大便器	給排水衛生工事	ライニング全面
	大便器用L字型手摺	T112CL10	L-1000×1000×W400
	SK	給排水衛生工事	W500×H460　1ヵ所　□260　1ヵ所
	ペーパーホルダー	給排水衛生工事	D400×H300
	洗面手摺	T112CP9R	カウンター固定
HWC	L型手摺	給排水衛生工事	L-1000×1000×W400
	ベビーシート	YKA25S	W500×H200
	折りたたみシート	EWC500RS	W500×H200
	ベビーチェア	YKA15S	W400×H150　上下2ヵ所
	洗面器	給排水衛生工事	□900
	オストメイト	給排水衛生工事	W750×H250
	化粧鏡	給排水衛生工事	W600×H150　上下2ヵ所
	ペーパーホルダー	給排水衛生工事	W600×H200

休憩室1C・1D

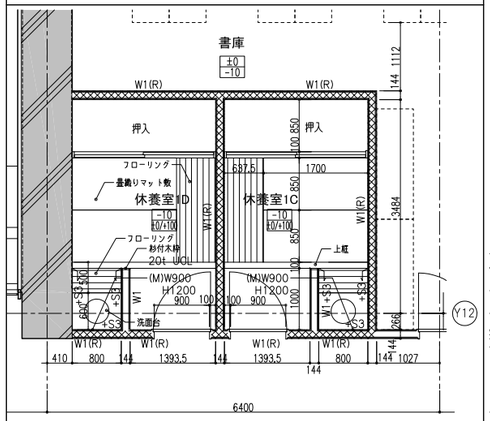


1階


MWC2・WWC2・HWC2／倉庫

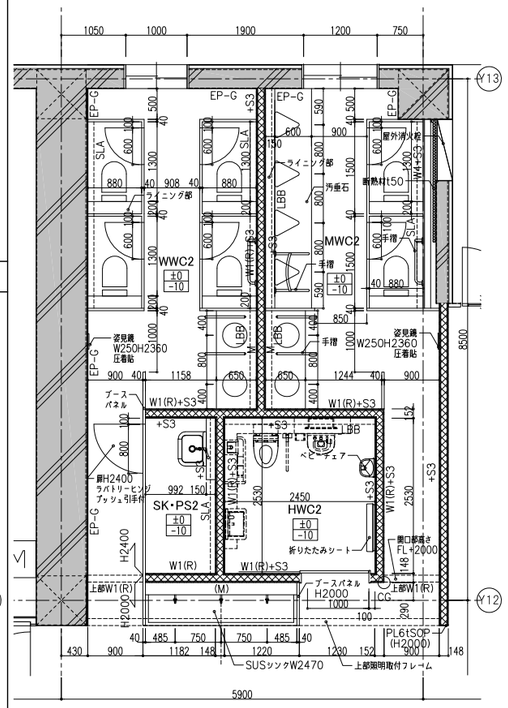

1階

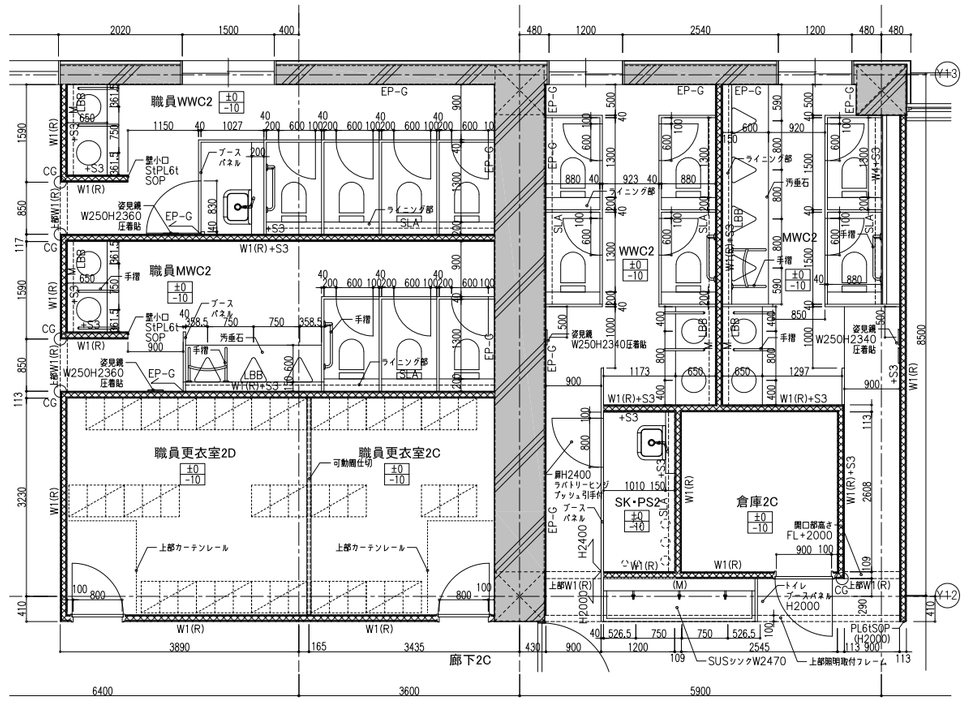


2階

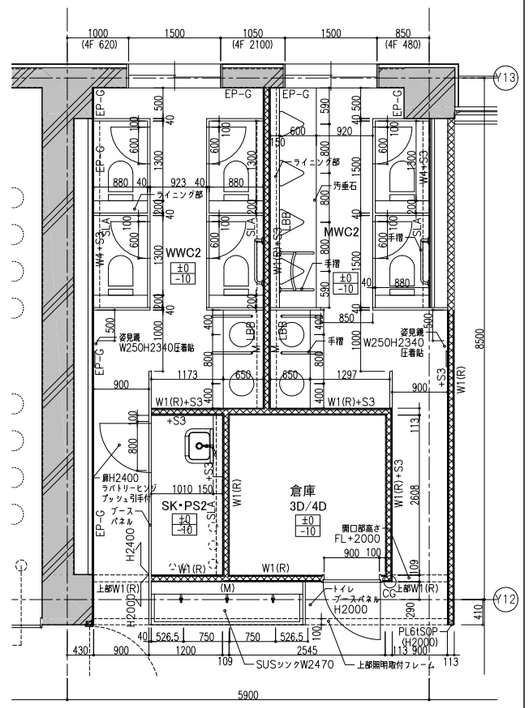


3階・4階


MWC1・WWC1・HWC1／休憩室1A・休憩室1B／職員MWC1・職員WWC1

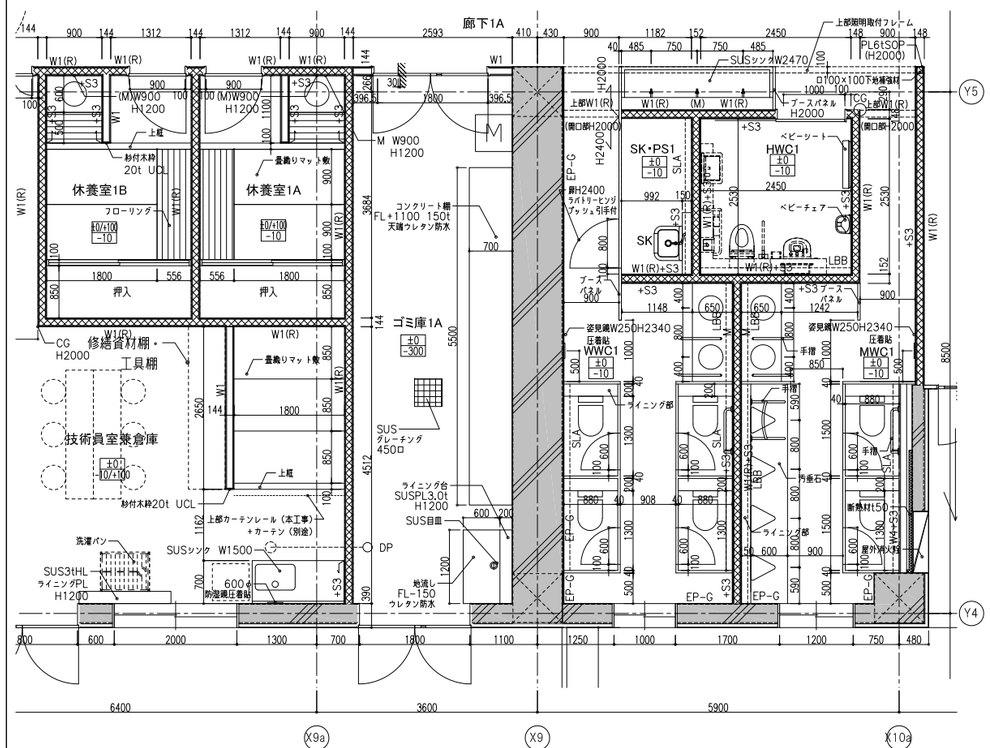

1階

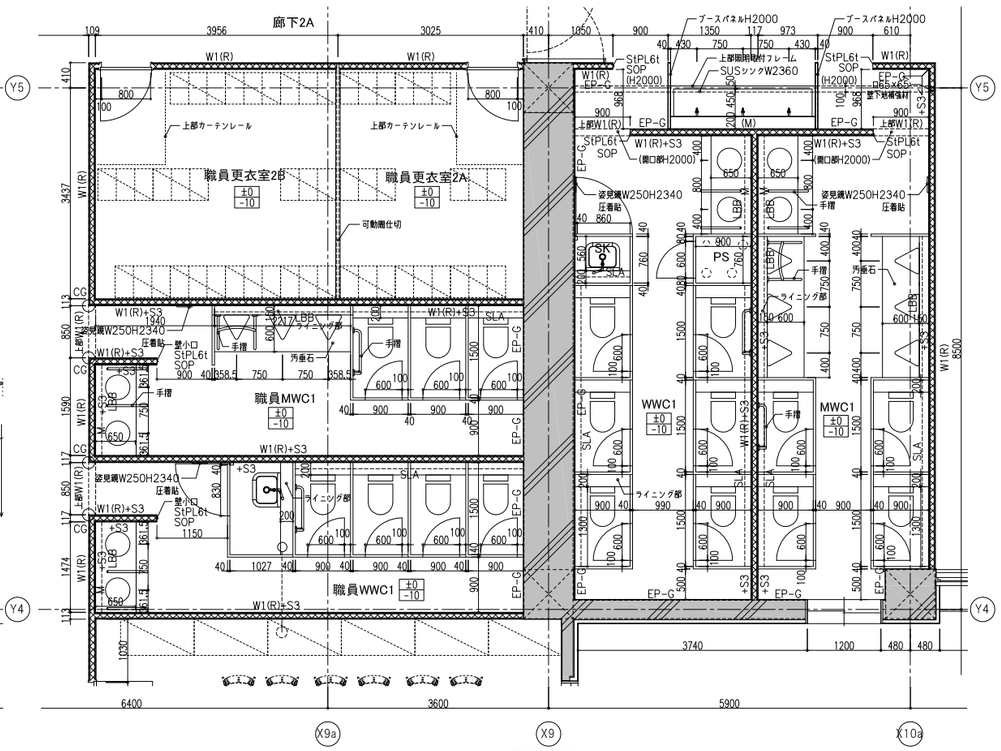

2階

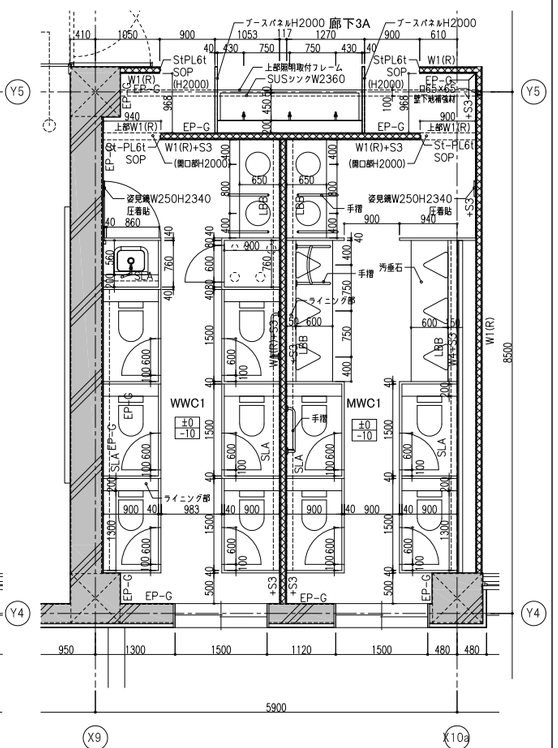


3階・4階


訂正

件名	岩手県立宮古商工高等学校及び岩手県立宮古水産高等学校 校舎新築（建築）工事	
図面名称	コア詳細図-1	縮尺 A1版 1:50 A3版 1:100
		図面番号 A-311


MWC3・WWC3/階段3　　※MWC4・WWC4は反転

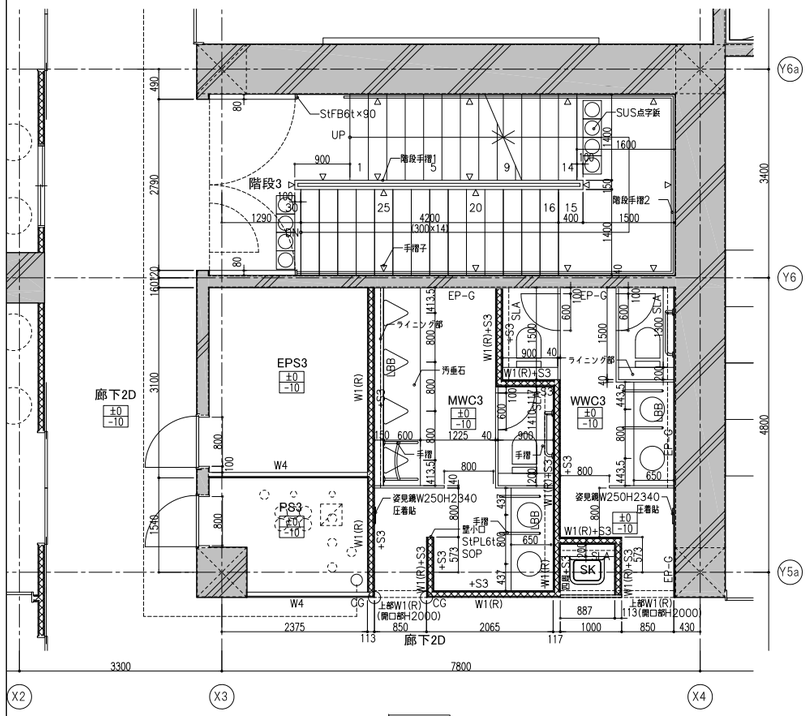


2階

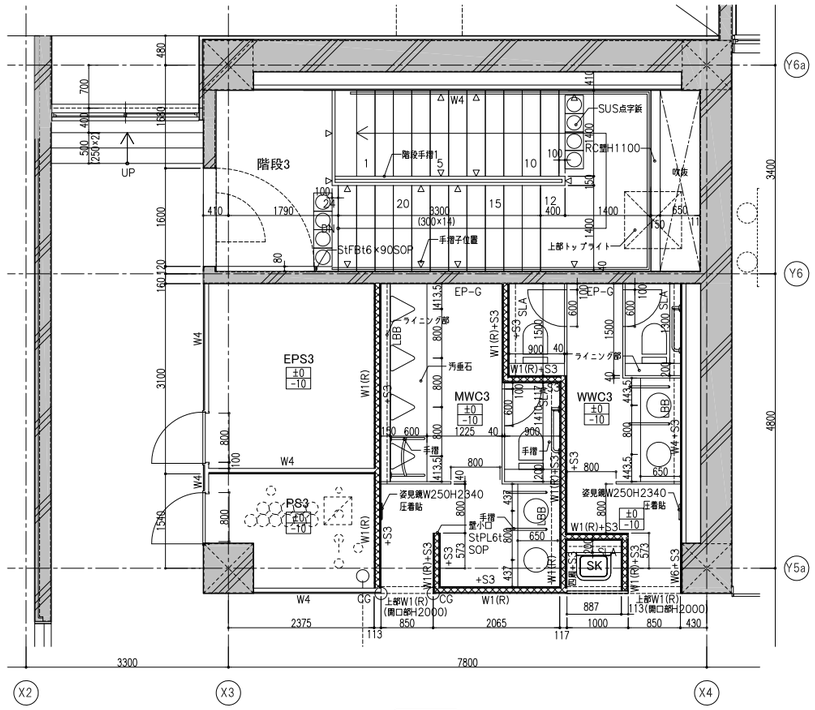

4階

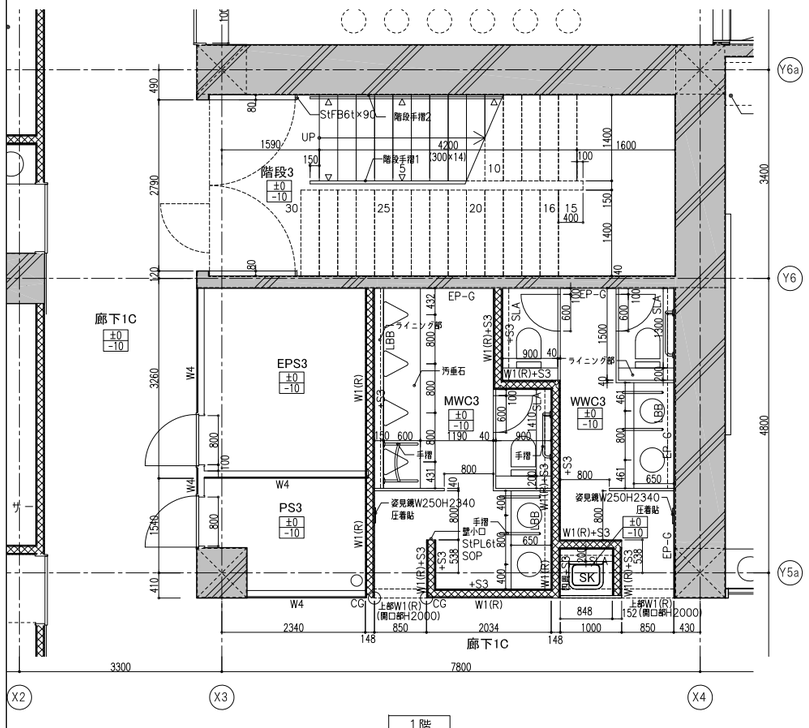


1階

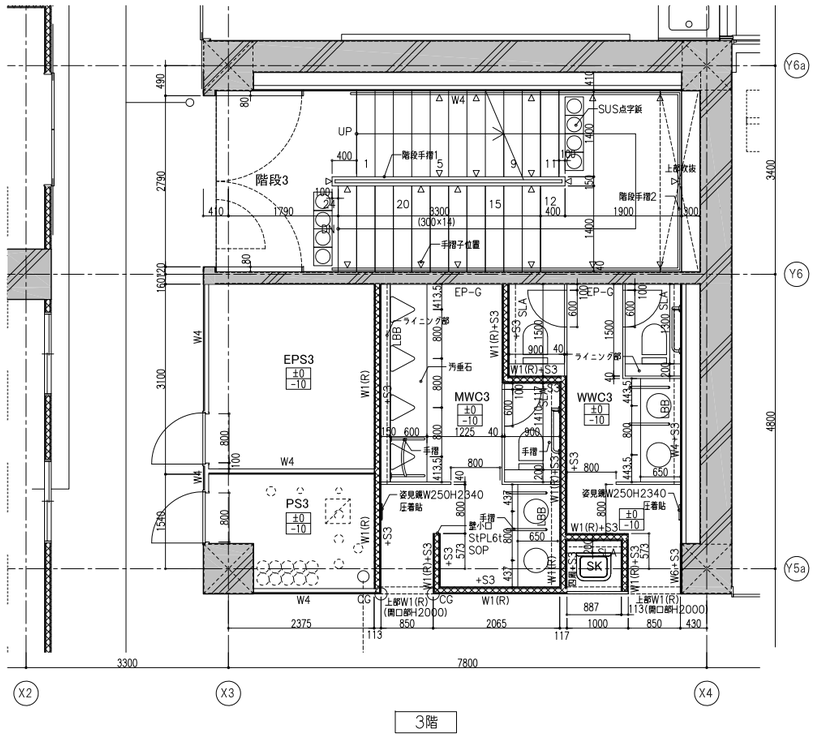


3階


階段4

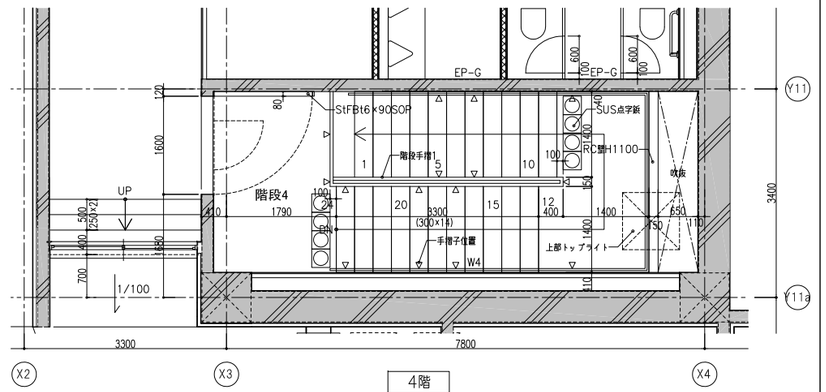


4階

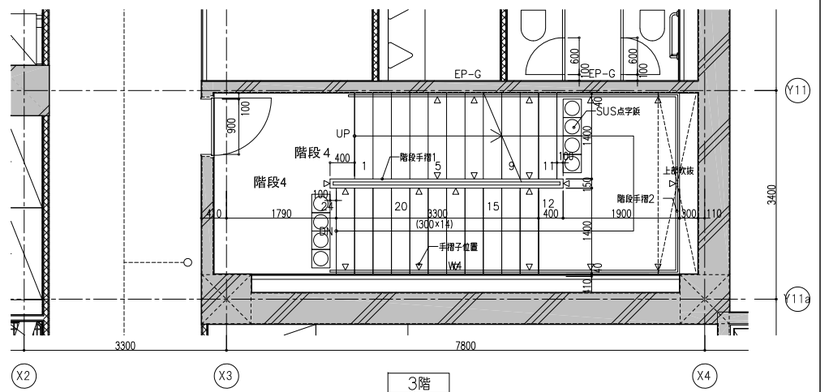

3階

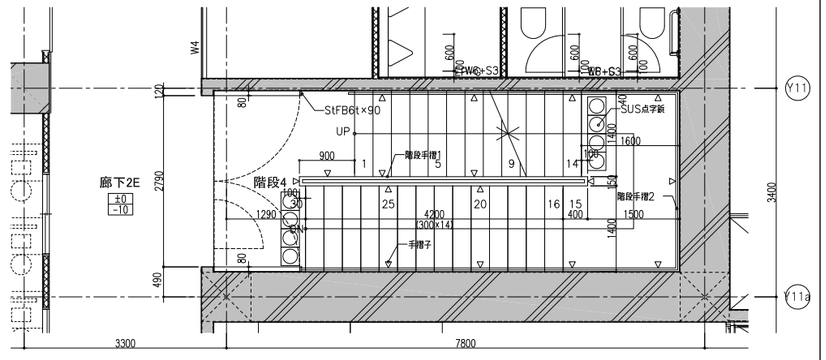

2階

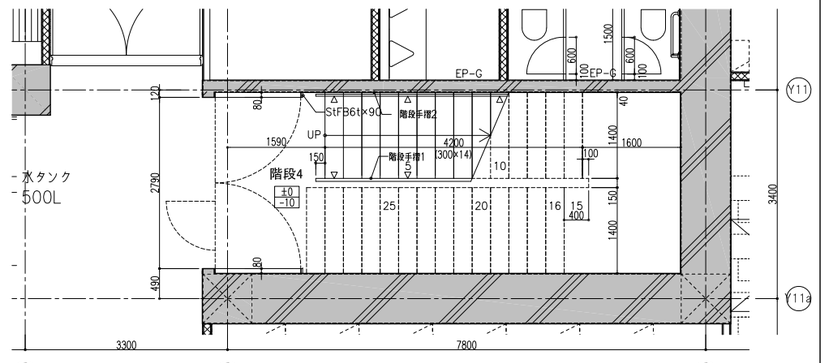


1階


訂正					
・					
・					
・					
・					

件名	岩手県立宮古商工高等学校及び岩手県立宮古水産高等学校 校舎新築(建築)工事		
図面名称	コア詳細図-2	縮尺 A1版 1:50 A3版 1:100	図面番号 A-312


階段1

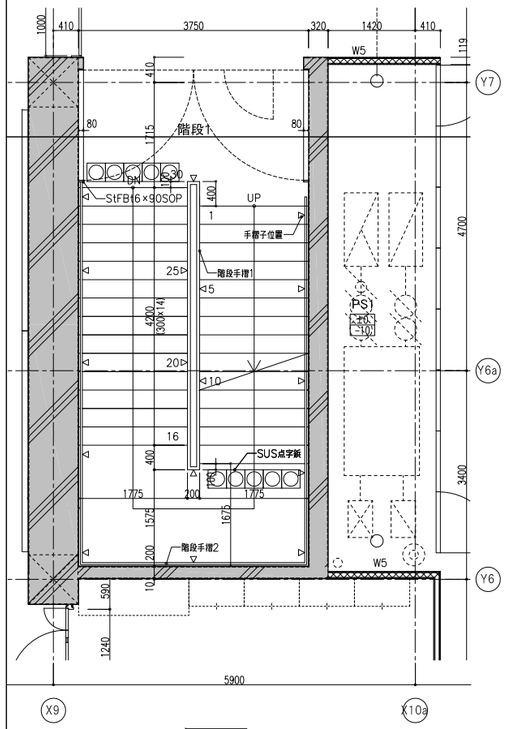


2階

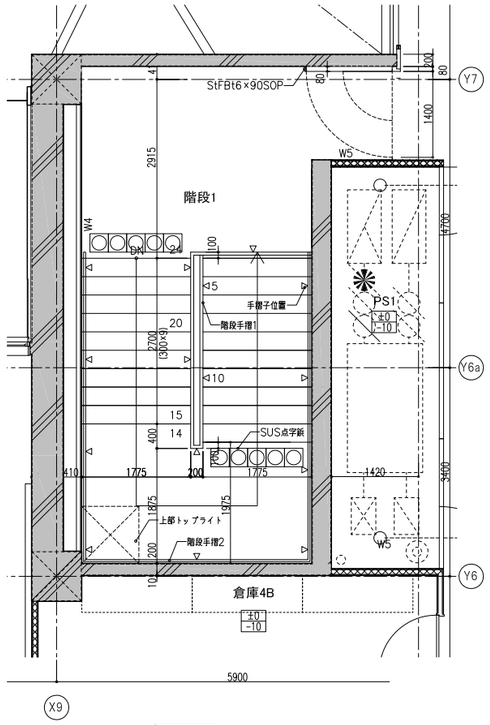

4階

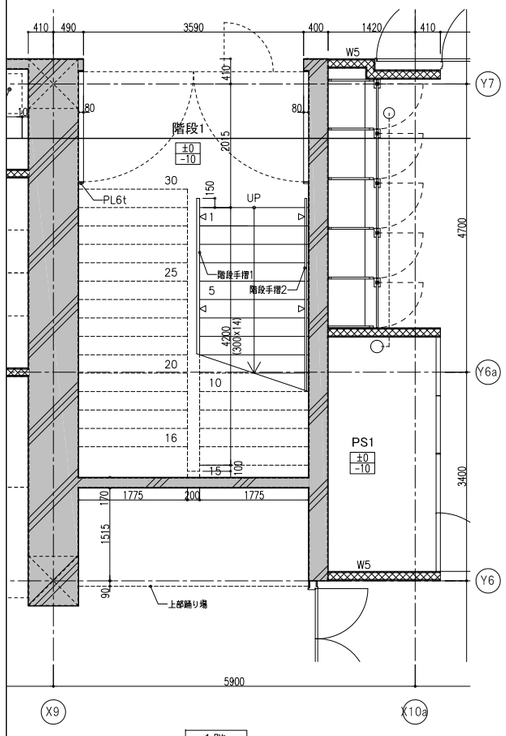


1階

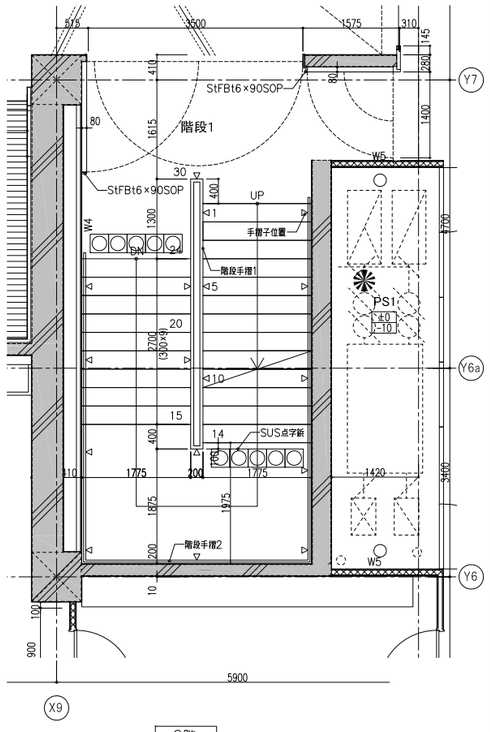


3階


階段2

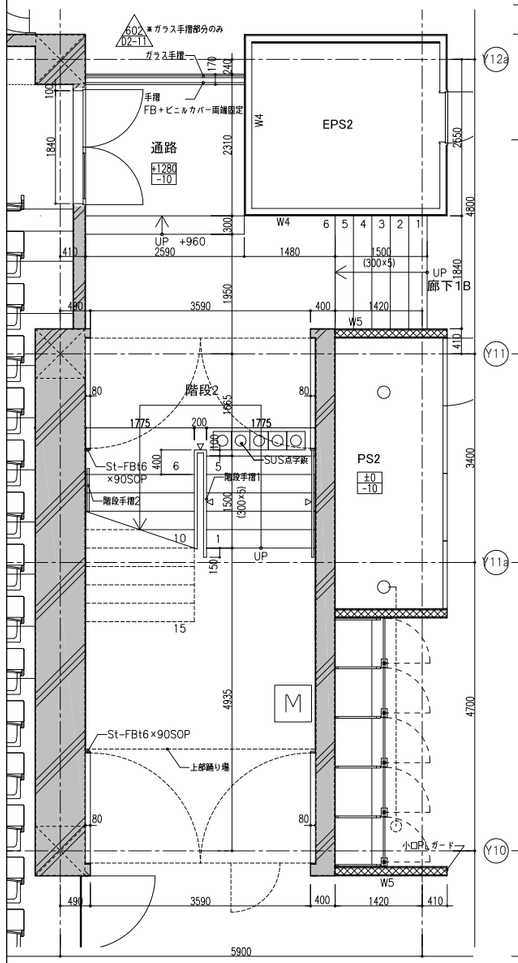

1階

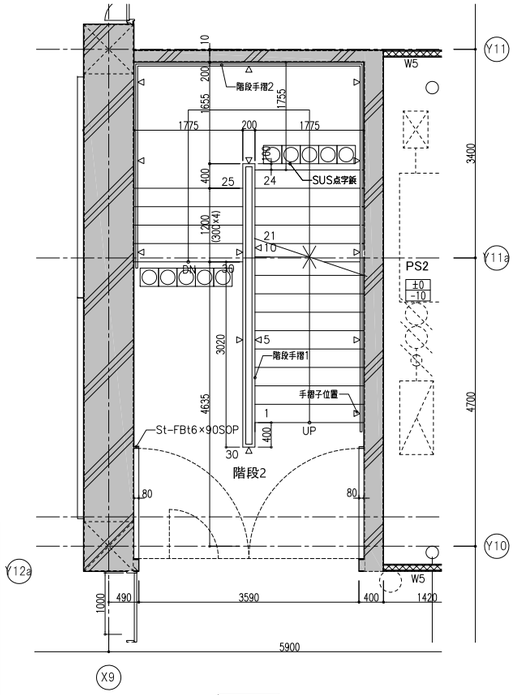


2階

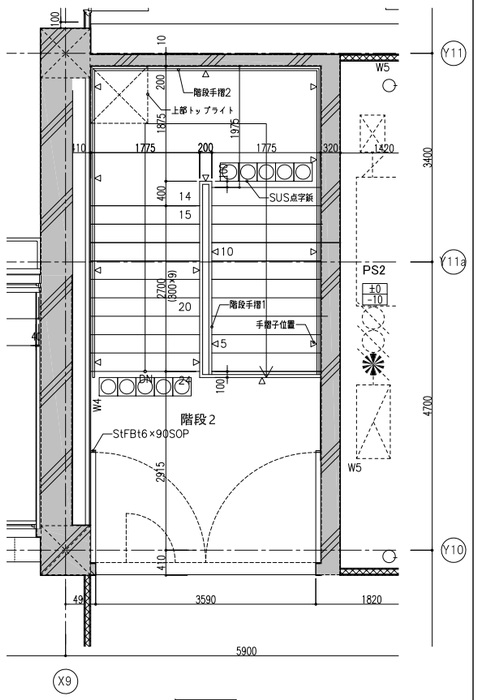


4階

1階

3階

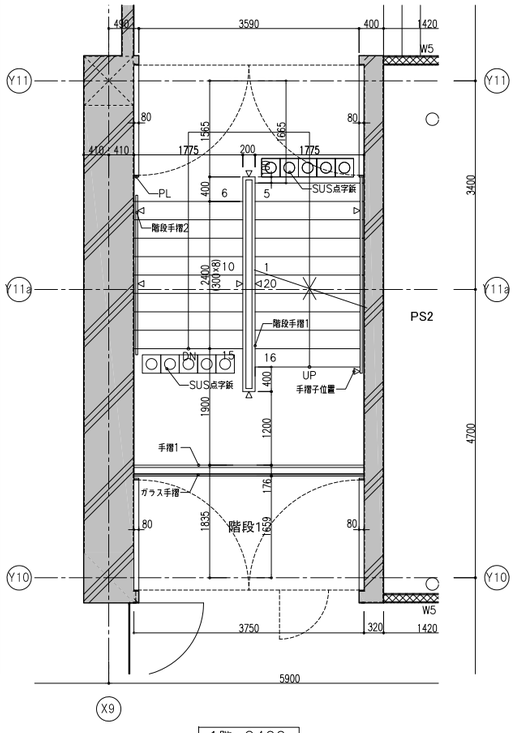

1階+3400

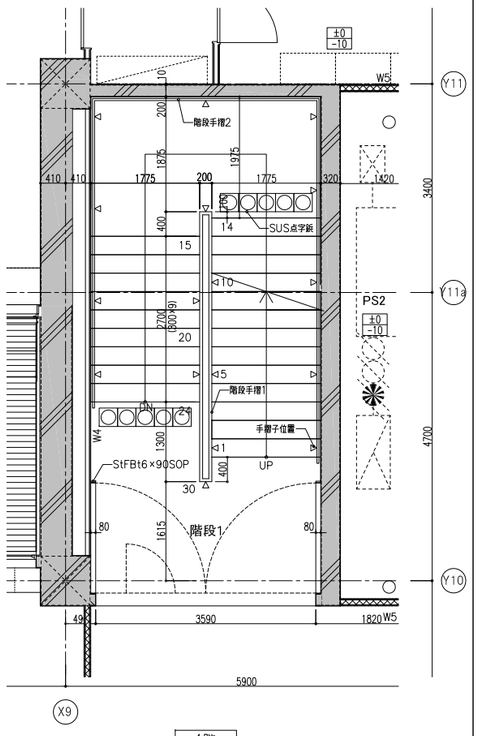


4階

訂正					


件名	岩手県立宮古商工高等学校及び岩手県立宮古水産高等学校 校舎新築(建築)工事		
図面名称	コア詳細図-3	縮尺 A1版 1:50 A3版 1:100	図面番号 A-313

屋外階段1

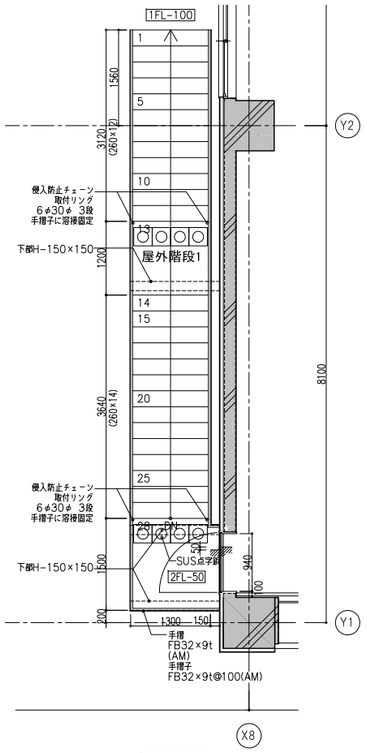


2階

屋外階段2

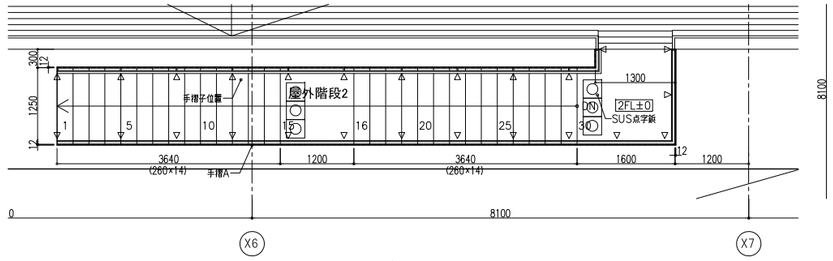


2階

屋外階段3

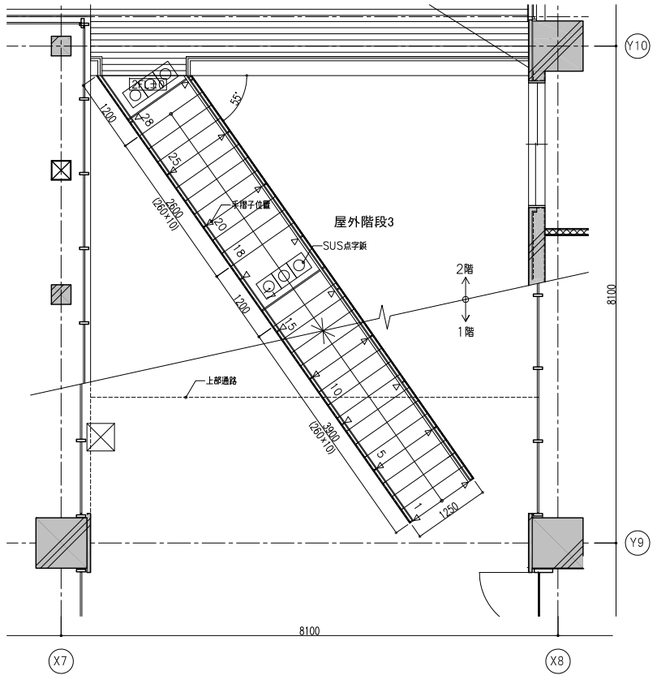


1～2階

屋外階段4

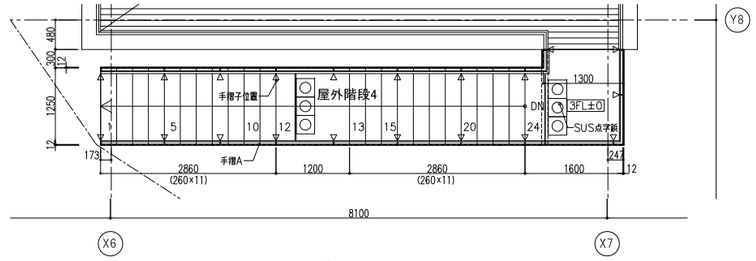


3階

屋外階段5

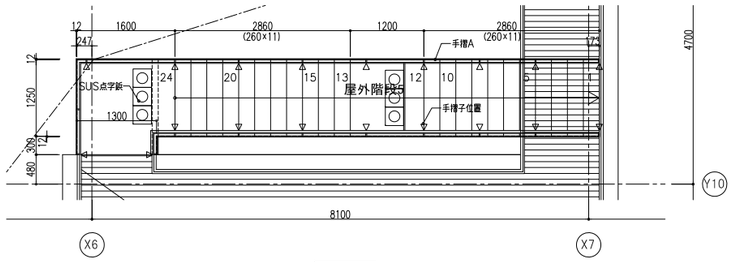

3階


屋外階段6

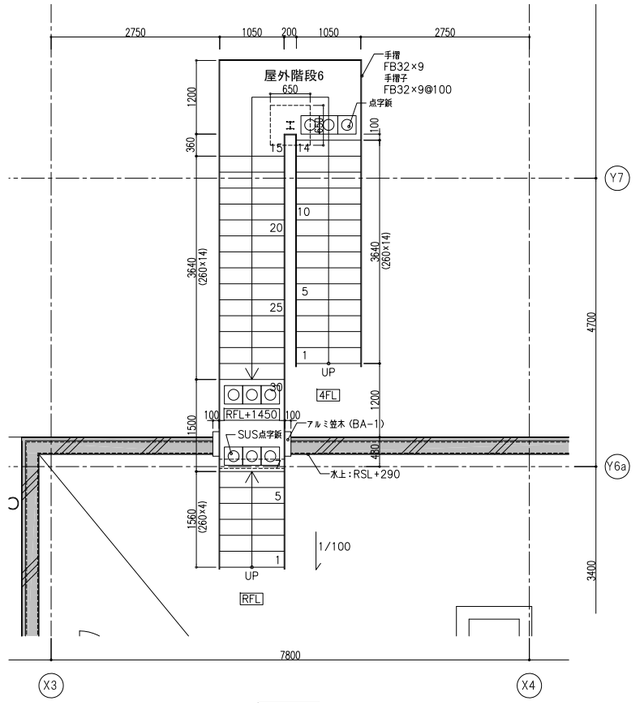


R階

訂正	・				件名	岩手県立宮古商工高等学校及び岩手県立宮古水産高等学校 校舎新築(建築)工事	
	・				図面名称	コア詳細図-4	縮尺 A1版 1:50 A3版 1:100
	・						図面番号 A-314
	・						


LBA

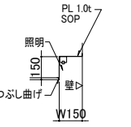


LBB

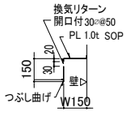


LBC

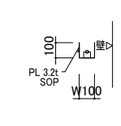


LBD

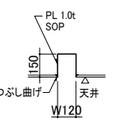


LBE

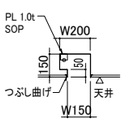

LBF

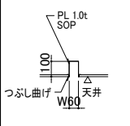


LBG

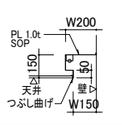


LBH



LBI

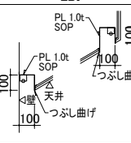

ALSM

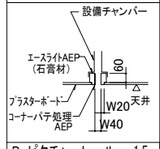


ALSC



照明ボックス凡例


LB-1 :A-** D2-** 参照
LB-2 :A-** D2-** 参照

P ピクチャーレール 1:5

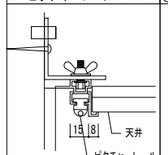


注記
・施工に際して強度確認の上取付けること
・フックは2ヵ/mとする。(荷重30kg/ヶ・可動)
・材質 アルミ押出材(B-1)
・位置に関しては図示とする CQ-000

ⓀA ホルーバー 1:10

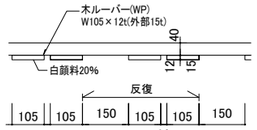


※室内準不燃/不燃は仕上表内装制限による

ルーバー天井点検口 1:10

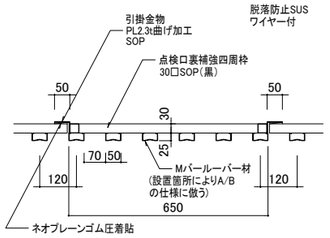





CR A カーテンレール取付金物 1:5



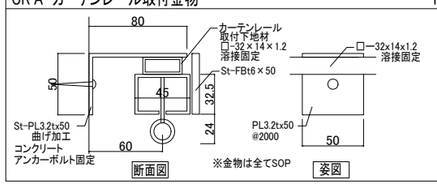



※金物は全てSOP


凡例	※凡例の横の数字は天井高さ(CH)を示す
Ⓐ	石膏ボード 12.5t(不燃積層石膏ボード9.5捨張)
Ⓑ	グラスウールボード25t(32k)ガラスクロス押え A グレー・B 黒
Ⓒ	岩綿吸音板 12t(不燃積層石膏ボード9.5捨張)
Ⓓ	ケイカル板 A 12t・B 8t・C 6t(断熱複合板)
Ⓔ	化粧石膏ボード
Ⓕ	コンクリート化粧打放し
Ⓖ	PCaスラブ現し
Ⓗ	デッキスラブ 塗装エポマリンGX同等品以上
Ⓘ	ALカットパネル
Ⓙ	グレーチングエキスパンドメタル XS-43(3.2t) 吊ボルト固定
Ⓚ	ルーバー天井 A:木ルーバー B:Mバールーバー W50x25(バー材は全て下地にビス固定)
Ⓛ	強化ガラス
Ⓜ	不燃木パネル(杉)
Ⓝ	アルミハニカムパネル
Ⓞ	ガルバリウム鋼板
Ⓟ	ビニルクロス
S	SOP(合成樹脂調合ペイント)
E	EP(合成樹脂エマルジョンペイント) (G)はEP-G
O	オイルペイント
DP-1/DP-A	フッ素樹脂塗装
DP-B	アクリルシリコン樹脂塗装
MA	モルタル補修の上EP-G
AM/ZN	溶融亜鉛メッキ
ZR	常温亜鉛メッキ
WP	木材保護塗料塗:キシラデコール同等品以上
TK	耐火塗装
GE	外装セメント系薄塗下地処理の上外装薄塗材E
INS	湿式不燃断熱材 金ゴテ押え
BB(分割数)	ブラインドボックス(ロールスクリーンボックス)PL1.0t曲げ加工SOP特記無き限り巾150深さ200 ブラインド・ロールスクリーン(別途工事)
CR	A カーテンレール取付金物 B カーテンレールボックス(PL1.0t曲げ加工SOP特記無き限り巾150深さ150)カーテン別途 C カーテンレールボックス(格W150×H100合板t15 EP)カーテン別途
SB	映写スクリーンボックス(ロールスクリーンボックス)PL1.0t曲げ加工SOP特記無き限り巾250深さ250長さ3500
(R)	空調リターン開口付
SH	スモークハッチオペレーター連動 天井材化粧回転パネル
K	カーテンレール(シャワーカーテン別途工事)(天井下地にビス固定)(TOSOメディカライト同等)
K2	吊り型カーテンレール(TOSOニューリブ固定吊棒同等)
P	ピクチャーレール(軽量タイプフック付)フック長さ1500@1500
P	プロジェクター吊金物
M	モニター吊金物
室名	VOC検査対象室
*	外部木取付は全てSUSビスを使用すること
*	給気/排気用スリットのある軒天井は高耐食天井下地仕様(ZAM材)とする
*	ステンレス防鳥網の4周は枠SUSPLt

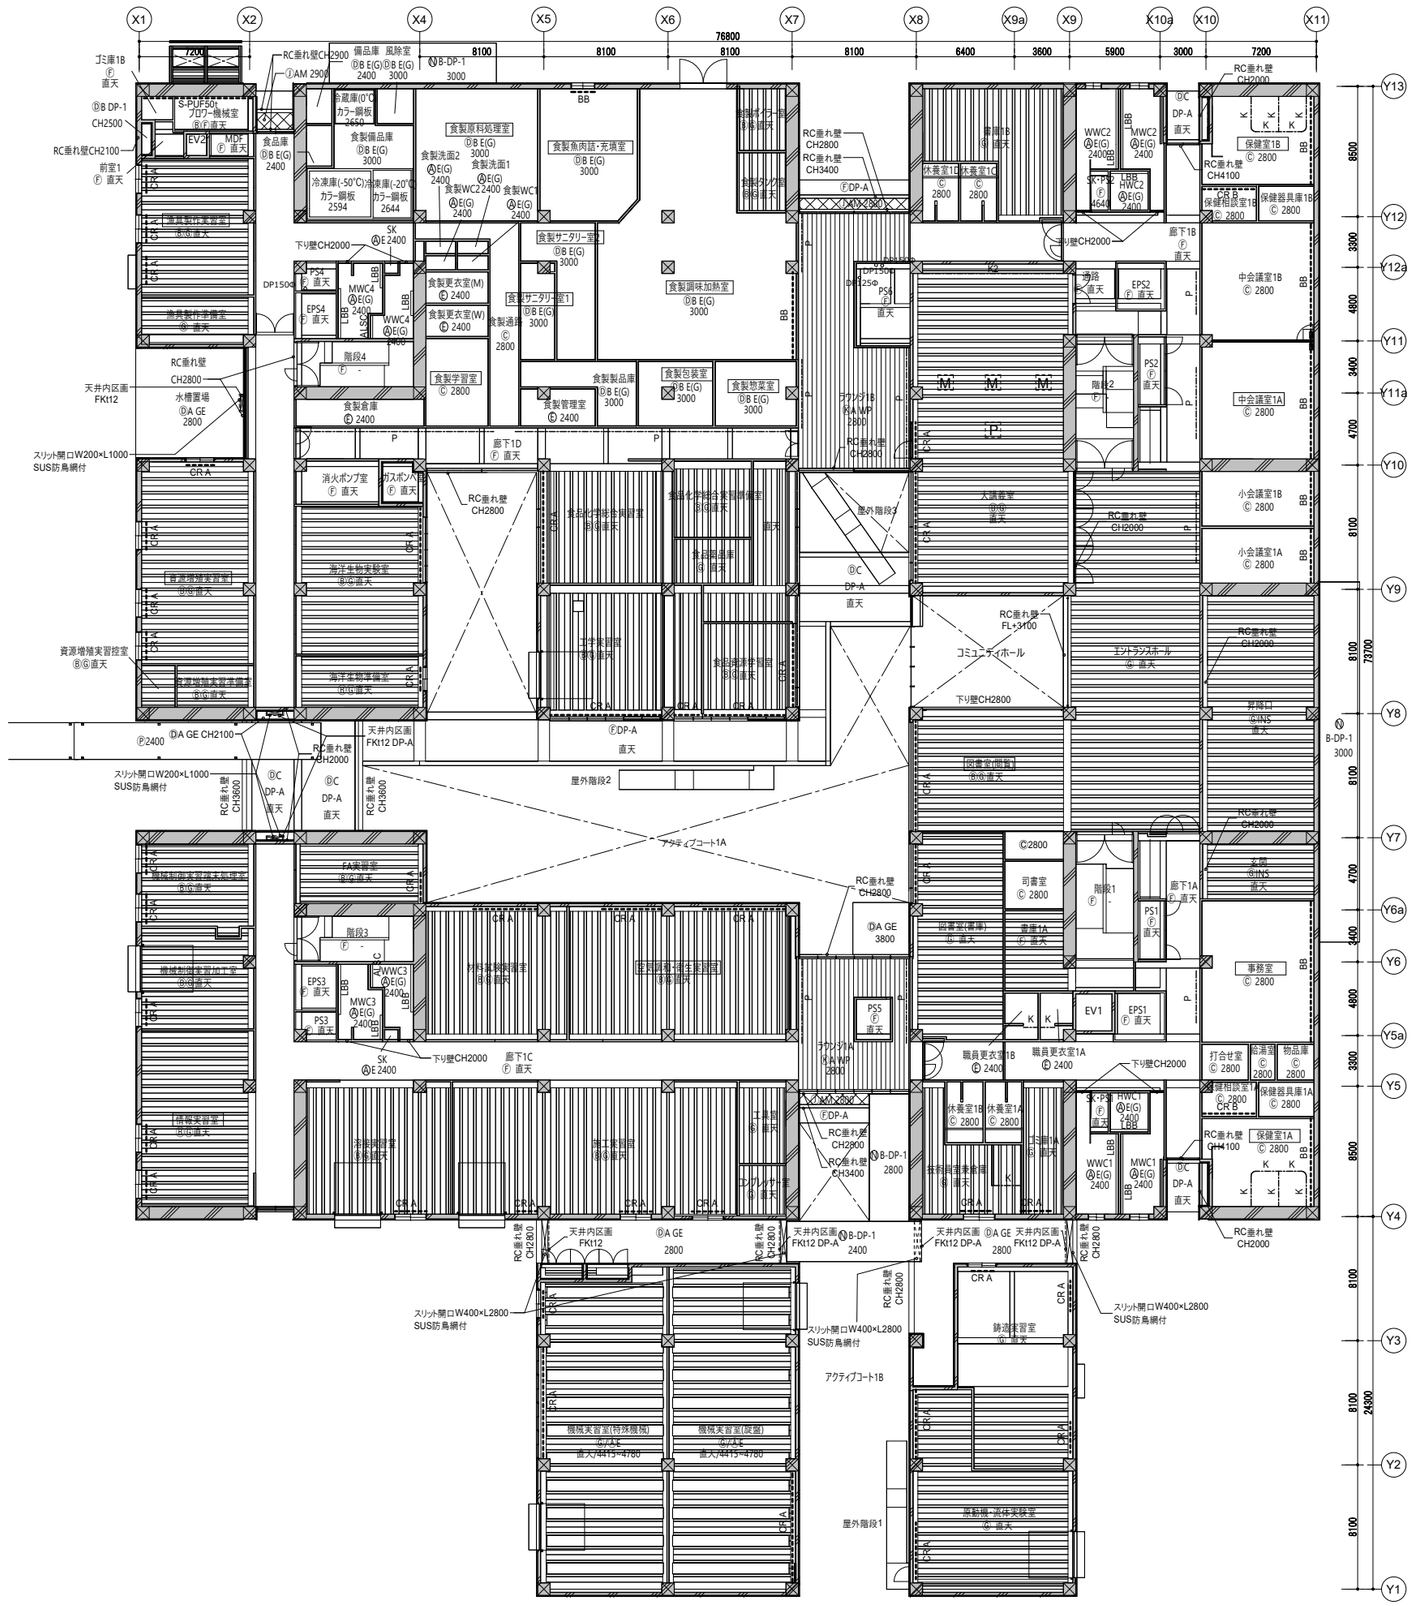
X1
X2
X4
X5
X6
X7
X8
X9a
X9
X10a
X10
X11
76800
7200
8100
8100
8100
8100
6400
3600
5900
3000
7200
Y13
Y12
Y12a
Y11
Y11a
Y10
Y9
Y8
Y7
Y6a
Y6
Y5a
Y5
Y4
Y3
Y2
Y1
8500
3900
4800
3400
4700
8100
8100
8100
4700
3400
4800
3800
8500
8100
8100
24800
ゴミ庫1B
直天
B DP-1
CH2500
RC垂れ壁CH2100
前室1
直天
RC垂れ壁CH2900
AM 2900
B-DP-1
3000
S-PUF50t
ブロワー機械室
B:E 直天
EV2
MDF
直天
食品庫
B E(G)
2400
冷蔵庫(0℃)
カラー鋼板
2650
食製備品庫
B E(G)
3000
冷凍庫(-50℃)
カラー鋼板
2594
冷蔵庫(-20℃)
カラー鋼板
2644
食製原料処理室
B E(G)
3000
食製洗面2
A E(G)
2400
食製洗面1
A E(G)
2400
食製WC2
A E(G)
2400
食製WC1
A E(G)
2400
食製魚肉詰・充填室
B E(G)
3000
食製サニタリー室
B E(G)
3000
食製調味加熱室
B E(G)
3000
食製包装室
B E(G)
3000
食製惣菜室
B E(G)
3000
食製製品庫
B E(G)
3000
食製管理室
E 2400
食製学習室
C 2800
食製更衣室(M)
E 2400
食製更衣室(W)
E 2400
食製通路
C 2800
食製金庫
E 2400
下り壁CH2000
SK
E 2400
DP150φ
PS4
直天
MWC4
A E(G)
2400
EPS4
直天
階段4
-
水槽置場
A GE
2800
天井内区画
FK112
スリット開口W200×L1000
SUS防鳥網付
消火ポンプ室
直天
ガスボンベ室
直天
RC垂れ壁
CH2800
廊下1D
直天
P2400
A GE CH2100
天井内区画
FK112 DP-A
RC垂れ壁
CH2000
スリット開口W200×L1000
SUS防鳥網付
C
DP-A
直天
RC垂れ壁
CH3600
屋外階段2
アクティブコート1A
RC垂れ壁
CH2800
A GE
3800
下り壁CH2000
廊下1C
直天
SK
E 2400
DP-A
直天
RC垂れ壁
CH3400
B-DP-1
2800
A GE
2800
天井内区画
FK112 DP-A
RC垂れ壁
CH2800
スリット開口W400×L2800
SUS防鳥網付
アクティブコート1B
屋外階段1
廊下1B
直天
EPS2
直天
PS2
直天
階段2
-
ラウンジ1A
A WP
2800
PS5
直天
EV1
EPS1
直天
廊下1A
直天
PS1
直天
階段1
-
WWC2
A E(G)
2400
LRB
HWC2
A E(G)
2400
SK-PS
PS
HWC1
A E(G)
2400
WWC1
A E(G)
2400
RC垂れ壁
CH4100
保健室1B
C 2800
保健器具庫1B
C 2800
中会議室1B
C 2800
中会議室1A
C 2800
小会議室1B
C 2800
小会議室1A
C 2800
大講義室
B E(G)
直天
RC垂れ壁
CH2000
コミュニティホール
FL+3100
下り壁CH2800
エントランスホール
G 直天
昇降口
C INS
直天
支関
B INS
直天
©2800
司書室
C 2800
図書室(書庫)
B 直天
書庫1A
E 直天
事務室
C 2800
打合せ室
C 2800
給湯室
C 2800
物品庫
C 2800
保健相談室1B
C 2800
保健器具庫1A
C 2800
保健室1A
C 2800
休養室1B
C 2800
休養室1A
C 2800
職員更衣室1B
E 2400
職員更衣室1A
E 2400
下り壁CH2000
RC垂れ壁
CH2000
RC垂れ壁
CH4100
休養室1C
C 2800
休養室1D
C 2800
RC垂れ壁
CH2800
RC垂れ壁
CH3400
RC垂れ壁
CH2000
RC垂れ壁
CH2000
RC垂れ壁
CH2000

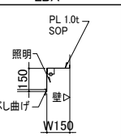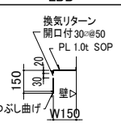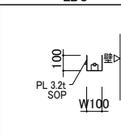
LBA	LBB	LBC
		

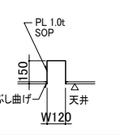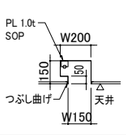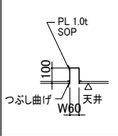LBD	LBE	LBF
		

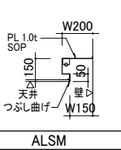LBG	LBH	LBI
		

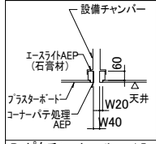
ALSM	ALSC	照明ボックス凡例
		LB-1 :A-** D2-** 参照 LB-2 :A-** D2-** 参照

P ピクチャーレール 1:5

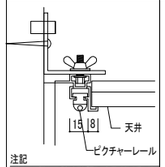


注記
- 施工に際して強度確認の上取付けること
- フックはコ/mとする。(荷重30kg/ヶ・可動)
- 材質 アルミ押出材(B-1)
- 位置に関しては図示とする CQ-000

ⓀA 木ルーバー 1:10

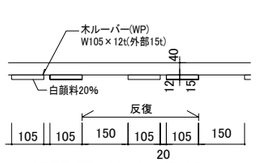


※室内準不燃/不燃は仕上表内装制限による


ルーバー天井点検口 1:10

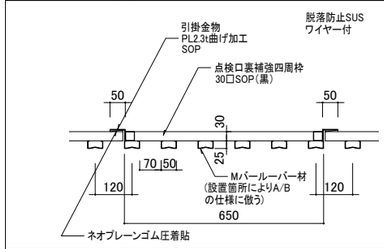

CR A カーテンレール取付金物 1:5

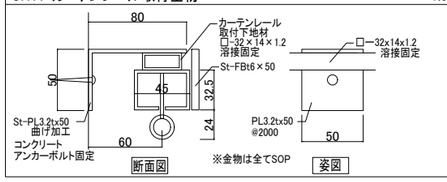


凡例	※凡例の横の数字は天井高さ(CH)を示す
Ⓐ	石膏ボード 12.5t(不燃積層石膏ボードt9.5捨張)
Ⓑ	グラスウールボード25t(32k)ガラスクロス押え A グレー・B 黒
Ⓒ	岩綿吸音板 12t(不燃積層石膏ボードt9.5捨張)
Ⓓ	ケイカル板 A 12t・B 8t・C 6t(断熱複合板)
Ⓔ	化粧石膏ボード
Ⓕ	コンクリート化粧打放し
Ⓖ	PCaスラブ現し
Ⓗ	デッキスラブ 塗装エポマリンGX同等品以上
Ⓘ	ALカットパネル
Ⓙ	グレーチングエキスパンドメタル XS-43(3.2t) 吊ボルト固定
Ⓚ	ルーバー天井 A:木ルーバー B:Mバールーバー W50x25(バー材は全て下地にビス固定)
Ⓛ	強化ガラス
Ⓜ	不燃木パネル(杉)
Ⓝ	アルミハニカムパネル
Ⓞ	ガルバリウム鋼板
Ⓟ	ビニルクロス
S	SOP(合成樹脂調合ペイント)
E	EP(合成樹脂エマルジョンペイント) (G)はEP-G
O	オイルペイント
DP-1/DP-A	フッ素樹脂塗装
DP-B	アクリルシリコン樹脂塗装
MA	モルタル補修の上EP-G
AM/ZN	溶融亜鉛メッキ
ZR	常温亜鉛メッキ
WP	木材保護塗料塗:キシラデコール同等品以上
TK	耐火塗装
GE	外装セメント系薄塗下地処理の上外装薄塗材E
INS	湿式不燃断熱材 金ゴテ押え
BB(分割数)	ブラインドボックス(ロールスクリーンボックス)PL1.0t曲げ加工SOP特記無き限り巾150深さ200 ブラインド・ロールスクリーン:(別途工事)
CR	A カーテンレール取付金物 B カーテンレールボックス (PL1.0t曲げ加工SOP特記無き限り巾150深さ150)カーテン別途 C カーテンレールボックス(格W150×H100合板t15 EP)カーテン別途
SB	映写スクリーンボックス(ロールスクリーンボックス)PL1.0t曲げ加工SOP特記無き限り巾250深さ250長さ3500
(R)	空調リターン開口付
SH	スモークハッチオペレーター連動 天井材化粧回転パネル
K	カーテンレール(シャワーカーテン別途工事)(天井下地にビス固定)(TOSOメディカライト同等)
K2	吊り型カーテンレール(TOSOニューリブ固定吊棒同等)
P	ピクチャーレール(軽量タイプフック付)フック長さ1500@1500
[P]	プロジェクター吊金物
[M]	モニター吊金物
室名	VOC検査対象室
*	外部木取付は全てSUSビスを使用すること
*	給気/排気用スリットのある軒天井は高耐食天井下地仕様(ZAM材)とする
*	ステンレス防鳥網の4周は枠SUSPLt

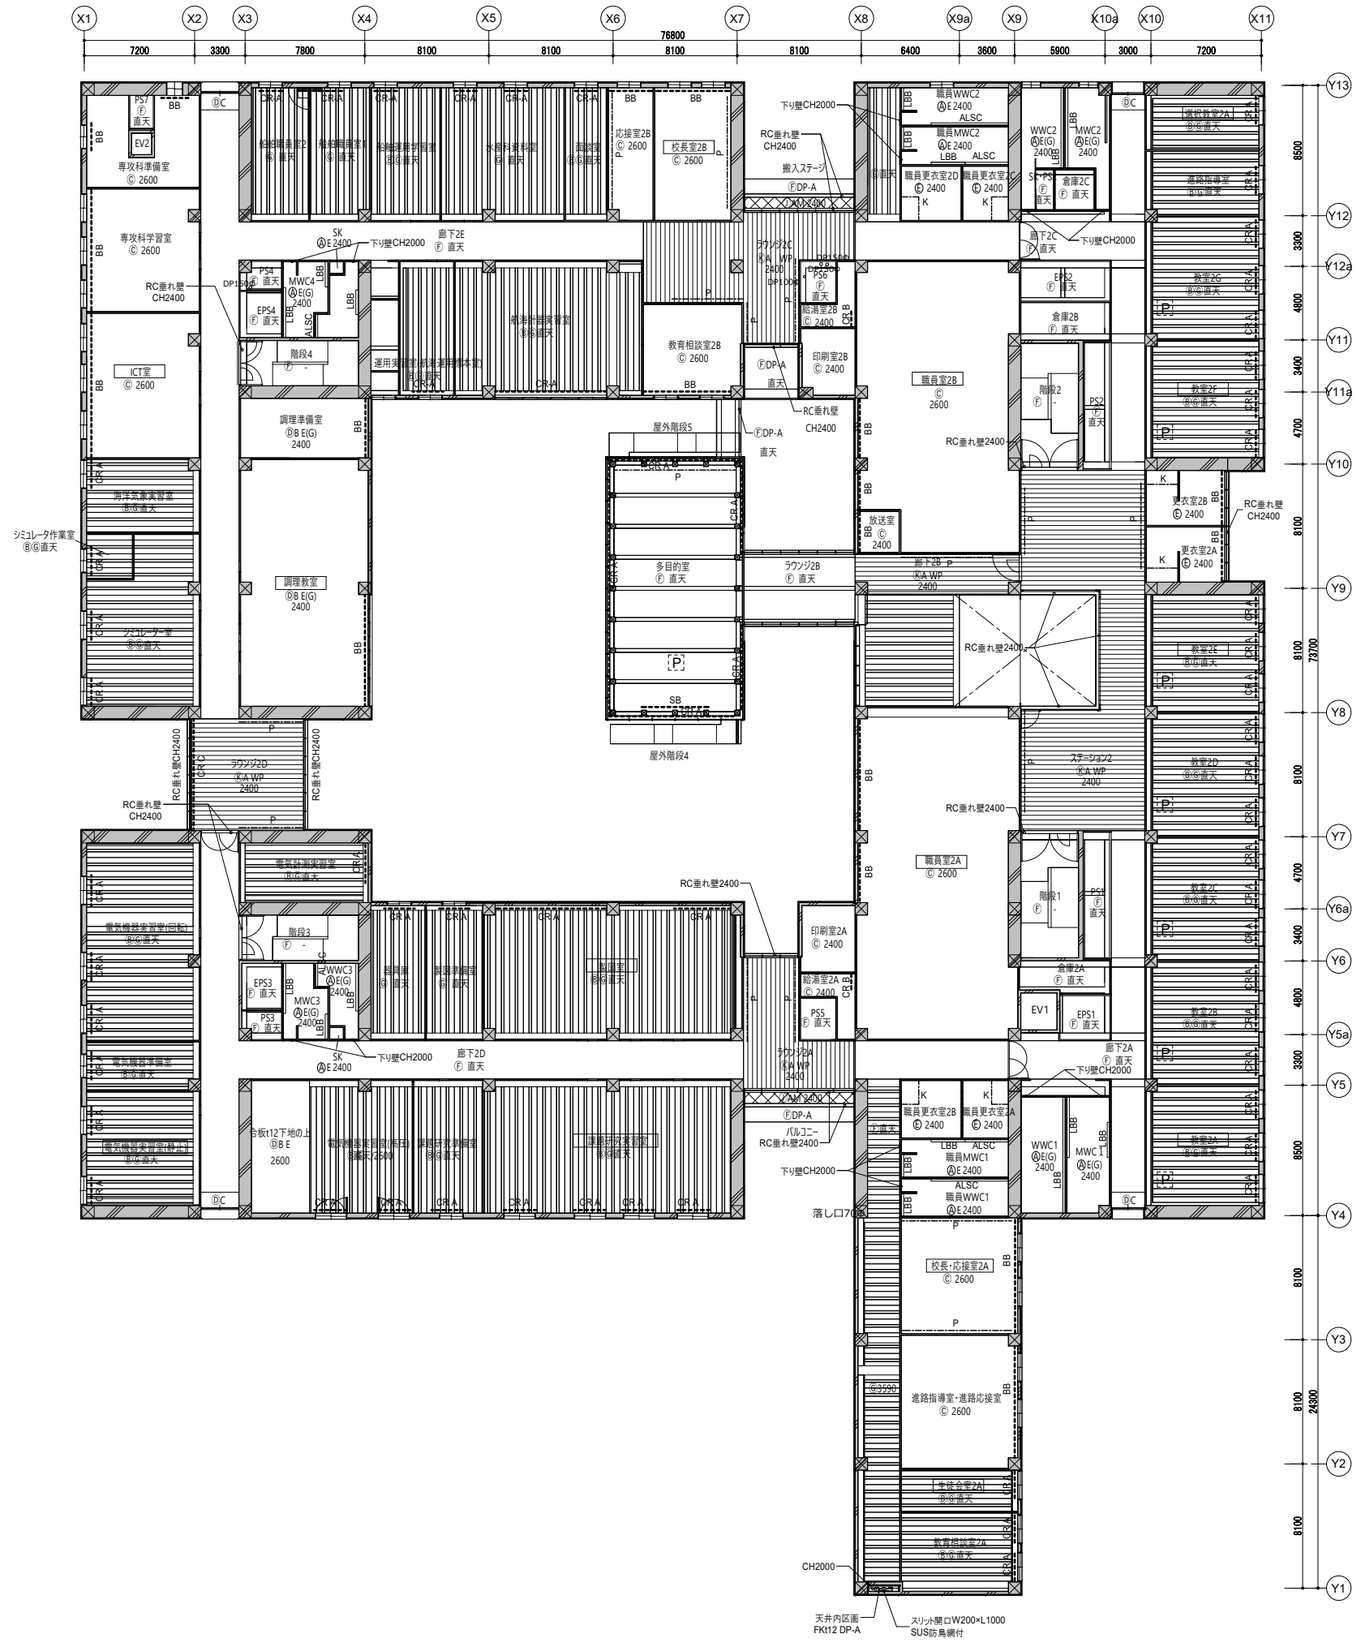

訂正					件名	岩手県立宮古商工高等学校及び岩手県立宮古水産高等学校 校舎新築(建築)工事		
					図面名称	2階天井伏図	縮尺 A1版 1/200 A3版 1/400	図面番号 A-402


LBA

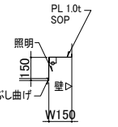


LBB




LBC

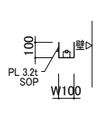


LBD

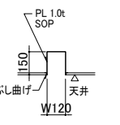


LBE

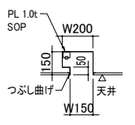


LBF

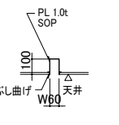


LBG

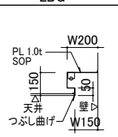

LBH

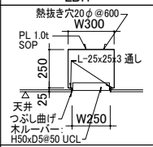

LBI

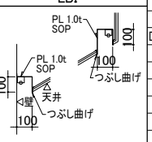

ALSM




ALSC



照明ボックス凡例


LB-1 :A-** D2-** 参照
LB-2 :A-** D2-** 参照

P ピクチャーレール 1:5

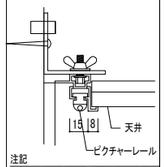


注記
- 施工に際して強度確認の上取付けること
- フックはコ-nとする。(荷重30kg/ヶ・可動)
- 材質 アルミ押出材 (B-1)
- 位置に関しては図示とする CQ-000

Ⓚ A 木ルーバー 1:10

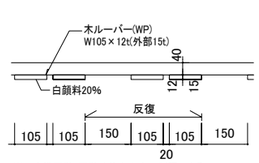


※室内準不燃/不燃は仕上表内装制限による


ルーバー天井点検口 1:10

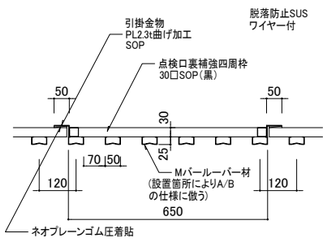




CR A カーテンレール取付金物 1:5



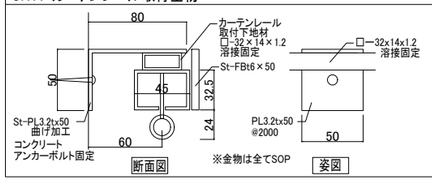





凡例	※凡例の横の数字は天井高さ(CH)を示す
Ⓐ	石膏ボード 12.5t(不燃積層石膏ボードt9.5捨張)
Ⓑ	グラスウールボード25t(32k)ガラスクロス押え A グレー・B 黒
Ⓒ	岩綿吸音板 12t(不燃積層石膏ボードt9.5捨張)
Ⓓ	ケイカル板 A 12t・B 8t・C 6t(断熱複合板)
Ⓔ	化粧石膏ボード
Ⓕ	コンクリート化粧打放し
Ⓖ	PCaスラブ現し
Ⓗ	デッキスラブ 塗装エポマリンGX同等品以上
Ⓘ	ALカットパネル
Ⓙ	グレーチングエキスパンドメタル XS-43(3.2t) 吊ボルト固定
Ⓚ	ルーバー天井 A:木ルーバー B:Mバールーバー W50x25(バー材は全て下地にピス固定)
Ⓛ	強化ガラス
Ⓜ	不燃木パネル(杉)
Ⓝ	アルミハニカムパネル
Ⓞ	ガルバリウム鋼板
Ⓟ	ビニルクロス
S	SOP(合成樹脂調合ペイント)
E	EP(合成樹脂エマルジョンペイント) (G)はEP-G
O	オイルペイント
DP-1/DP-A	フッ素樹脂塗装
DP-B	アクリルシリコン樹脂塗装
MA	モルタル補修の上EP-G
AM/ZN	溶融亜鉛メッキ
ZR	常温亜鉛メッキ
WP	木材保護塗料塗:キシラデコール同等品以上
TK	耐火塗装
GE	外装セメント系薄塗下地処理の上外装薄塗材E
INS	湿式不燃断熱材 金ゴテ押え
BB(分割数)	ブラインドボックス(ロールスクリーンボックス)PL1.0t曲げ加工SOP特記無き限り巾150深さ200 ブラインド・ロールスクリーン:(別途工事)
CR	A カーテンレール取付金物 B カーテンレールボックス (PL1.0t曲げ加工SOP特記無き限り巾150深さ150)カーテン別途 C カーテンレールボックス(格W150×H100合板t15 EP)カーテン別途
SB	映写スクリーンボックス(ロールスクリーンボックス)PL1.0t曲げ加工SOP特記無き限り巾250深さ250長さ3500
(R)	空調リターン開口付
SH	スモークハッチオペレーター連動-天井材化粧回転パネル
K	カーテンレール(シャワーカーテン別途工事)(天井下地にピス固定)(TOSOメディカライト同等)
K2	吊り型カーテンレール(TOSOニューリブ固定吊棒同等)
P	ピクチャーレール(軽量タイプフック付)フック長さ1500@1500
[P]	プロジェクター吊金物
[M]	モニター吊金物
室名	VOC検査対象室
*	外部木取付は全てSUSビスを使用すること
*	給気/排気用スリットのある軒天井は高耐食天井下地仕様(ZAM材)とする
*	ステンレス防鳥網の4周は枠SUSPLt

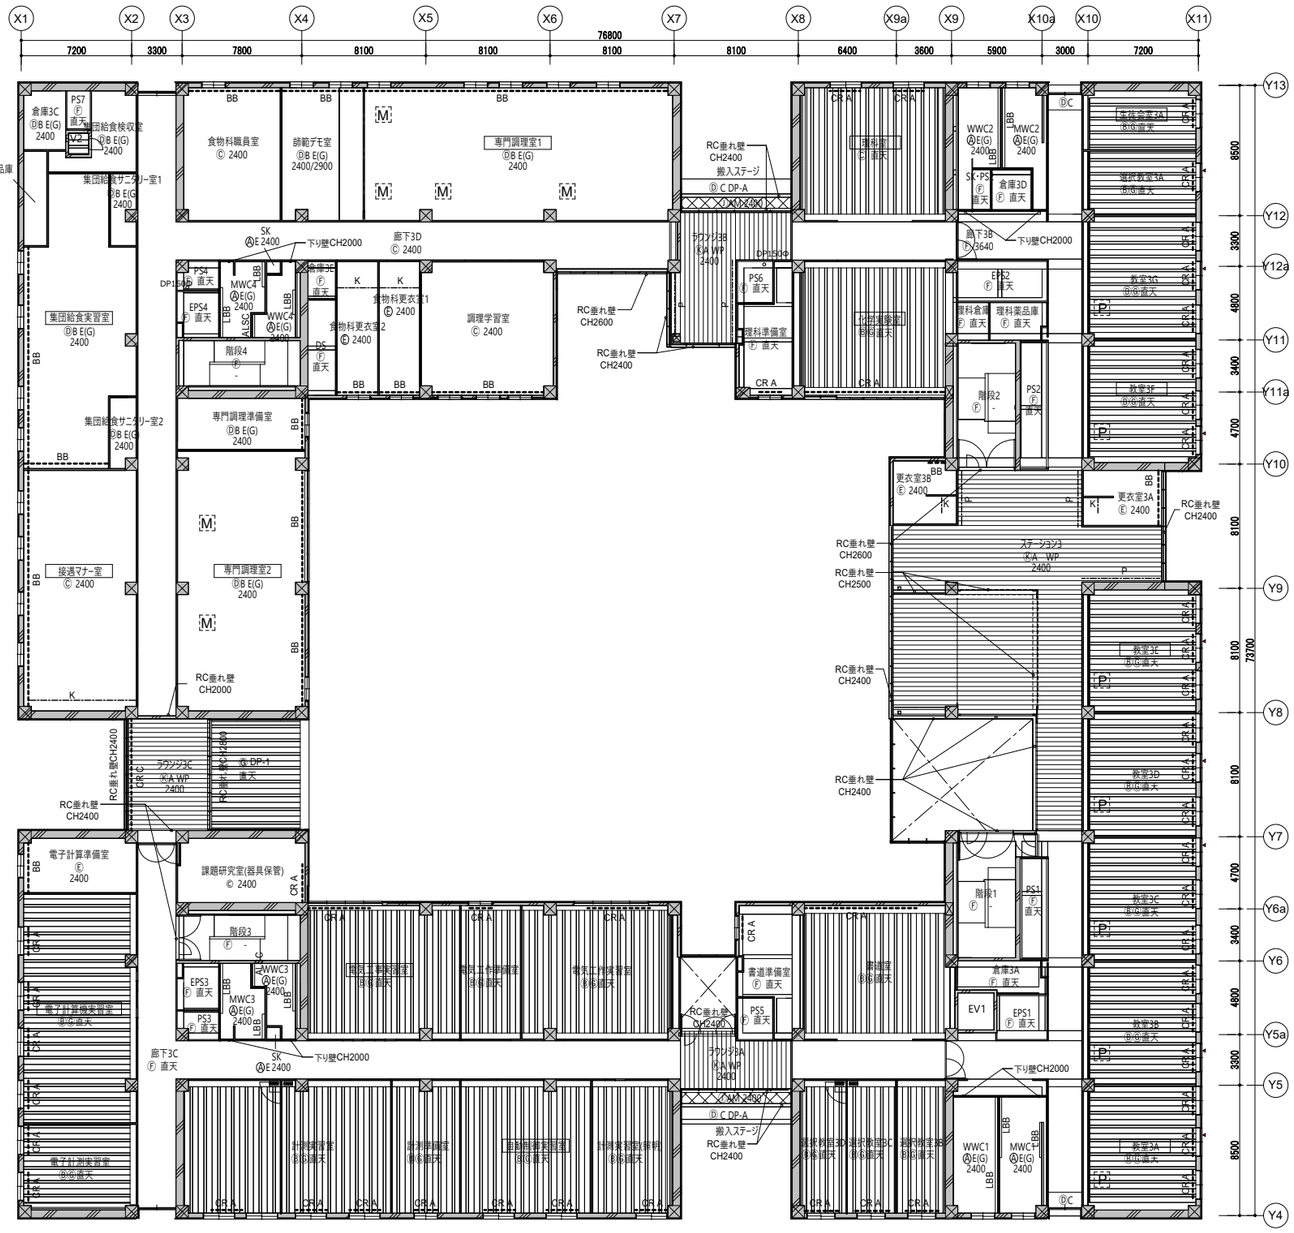


	訂正				件名	岩手県立宮古商工高等学校及び岩手県立宮古水産高等学校 校舎新築(建築)工事	
					図面名称	3階天井伏図	縮尺 A1版 1/200 A3版 1/400
							図面番号 A-403

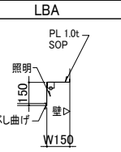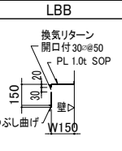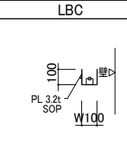
LBA	LBB	LBC
		

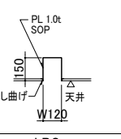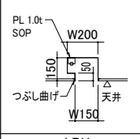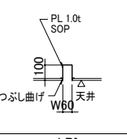LBD	LBE	LBF
		

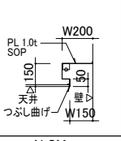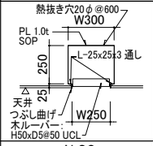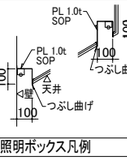LBG	LBH	LBI
		

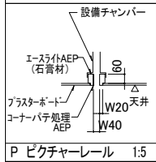
ALSM	ALSC	照明ボックス凡例
		LB-1 :A-** D2-** 参照 LB-2 :A-** D2-** 参照

P ピクチャーレール 1:5

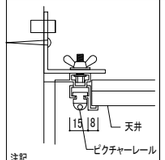


注記
- 施工に際して強度確認の上取付けること
- フックは2コ/mとする。(荷重30kg/ヶ・可動)
- 材質 アルミ押出材(B-1)
- 位置に関しては図示とする CG-000


Ⓚ A 木ルーバー 1:10

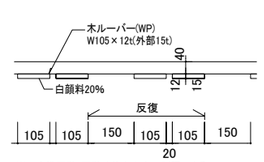


ルーバー天井点検口 1:10

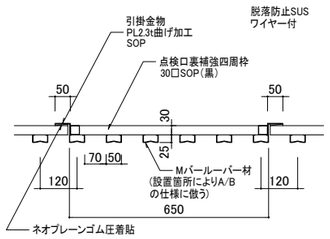


CR A カーテンレール取付金物 1:5

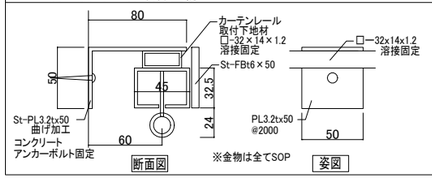


凡 例	※凡例の横の数字は天井高さ(CH)を示す
Ⓐ	石膏ボード 12.5t(不燃積層石膏ボードt9.5捨張)
Ⓑ	グラスウールボード25t(32k)ガラスクロス押え A グレー・B 黒
Ⓒ	岩綿吸音板 12t(不燃積層石膏ボードt9.5捨張)
Ⓓ	ケイカル板 A 12t・B 8t・C 6t(断熱複合板)
Ⓔ	化粧石膏ボード
Ⓕ	コンクリート化粧打放し
Ⓖ	PCaスラブ現し
Ⓗ	デッキスラブ 塗装エポマリンGX同等品以上
Ⓘ	ALカットパネル
Ⓙ	グレーチングエキスパンドメタル XS-43(3.2t) 吊ボルト固定
Ⓚ	ルーバー天井 A:木ルーバー B:Mバールーバー W50x25(バー材は全て下地にビス固定)
Ⓛ	強化ガラス
Ⓜ	不燃木パネル(杉)
Ⓝ	アルミハニカムパネル
Ⓞ	ガルバリウム鋼板
Ⓟ	ビニルクロス
S	SOP(合成樹脂調合ペイント)
E	EP(合成樹脂エマルジョンペイント) (G)はEP-G
O	オイルペイント
DP-1/DP-A	フッ素樹脂塗装
DP-B	アクリルシリコン樹脂塗装
MA	モルタル補修の上EP-G
AM/ZN	溶融亜鉛メッキ
ZR	常温亜鉛メッキ
WP	木材保護塗料塗:キシラデコール同等品以上
TK	耐火塗装
GE	外装セメント系薄塗下地処理の上外装薄塗材E
INS	湿式不燃断熱材 金ゴテ押え
BB(分割数)	ブラインドボックス(ロールスクリーンボックス)PL1.0t曲げ加工SOP特記無き限り巾150深さ200 ブラインド・ロールスクリーン:(別途工事)
CR	A カーテンレール取付金物 B カーテンレールボックス (PL1.0t曲げ加工SOP特記無き限り巾150深さ150)カーテン別途 C カーテンレールボックス(桧W150×H100合板t15 EP)カーテン別途
SB	映写スクリーンボックス(ロールスクリーンボックス)PL1.0t曲げ加工SOP特記無き限り巾250深さ250長さ3500
(R)	空調リターン開口付
SH	スモークハッチオペレーター連動-天井材化粧回転パネル
K	カーテンレール(シャワーカーテン別途工事)(天井下地にビス固定)(TOSOメディカライト同等)
K2	吊り型カーテンレール(TOSOニューリブ固定吊棒同等)
P	ピクチャーレール(軽量タイプフック付)フック長さ1500@1500
M	モニター吊金物
室名	VOC検査対象室
*	外部木取付は全てSUSビスを使用すること
*	給気/排気用スリットのある軒天井は高耐食天井下地仕様(ZAM材)とする
*	ステンレス防鳥網の4周は枠SUSPLt

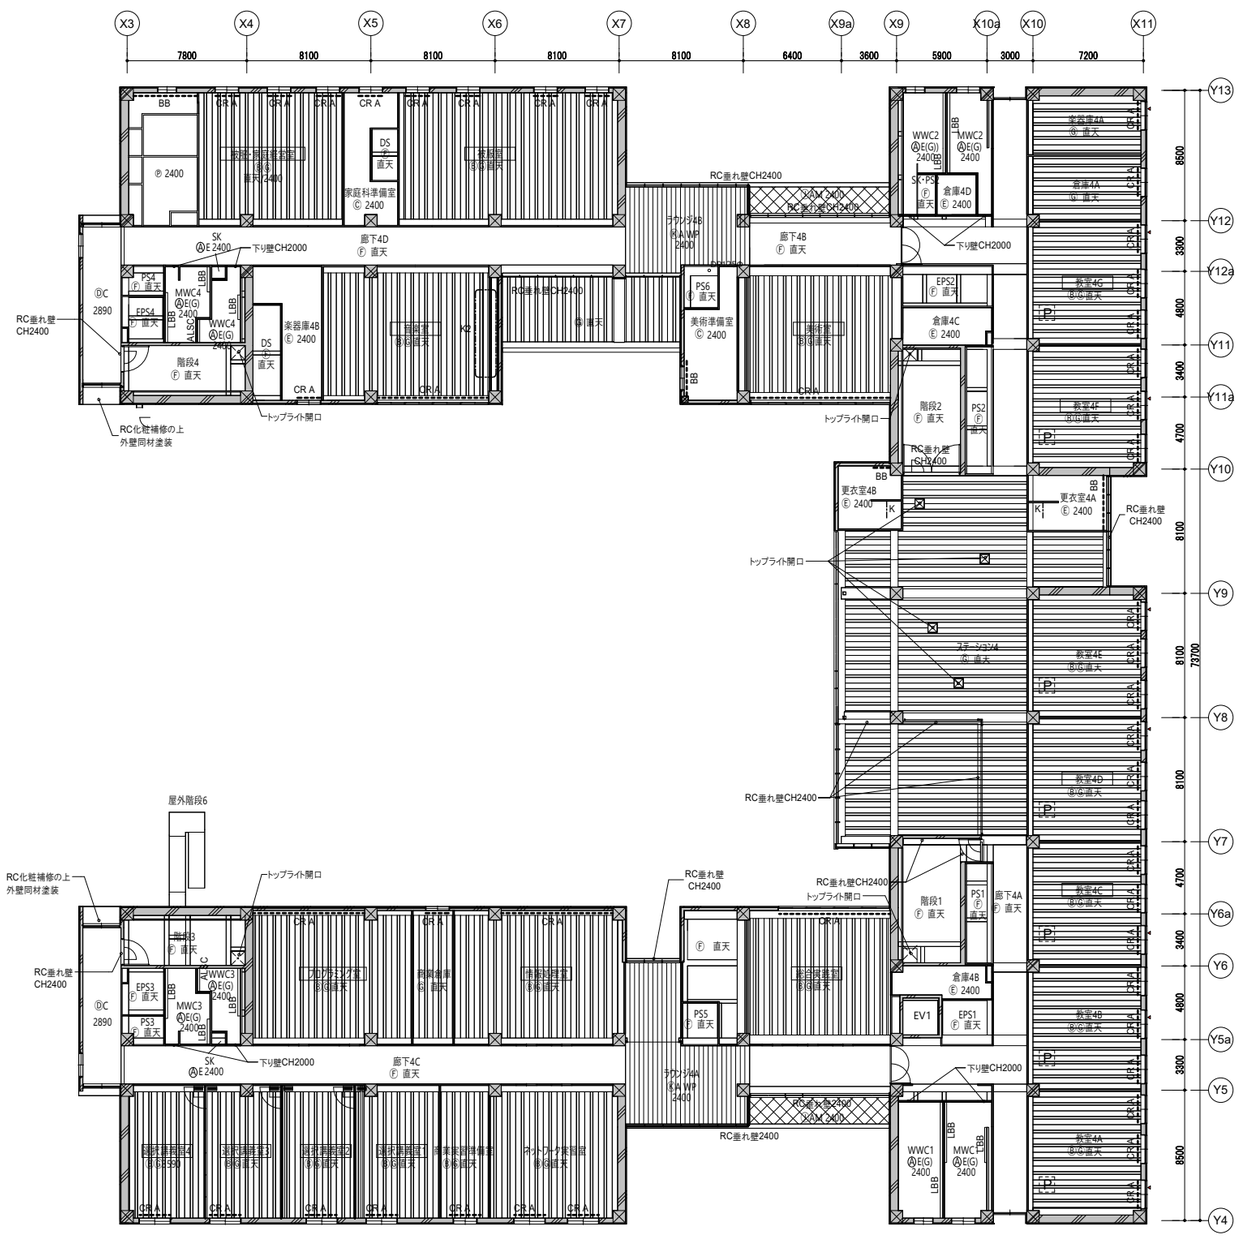


訂正				件名	岩手県立宮古商工高等学校及び岩手県立宮古水産高等学校 校舎新築(建築)工事
				図面名称	4階天井伏図
				縮尺	A1版 1/200 A3版 1/400
				図面番号	A-404

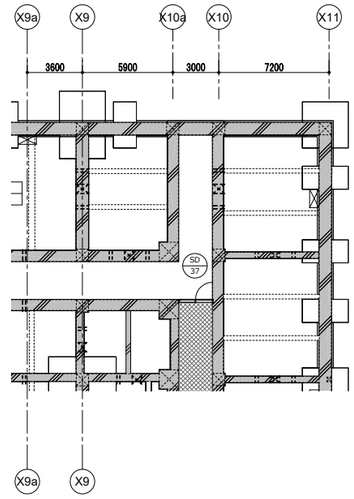

ピット平面図2

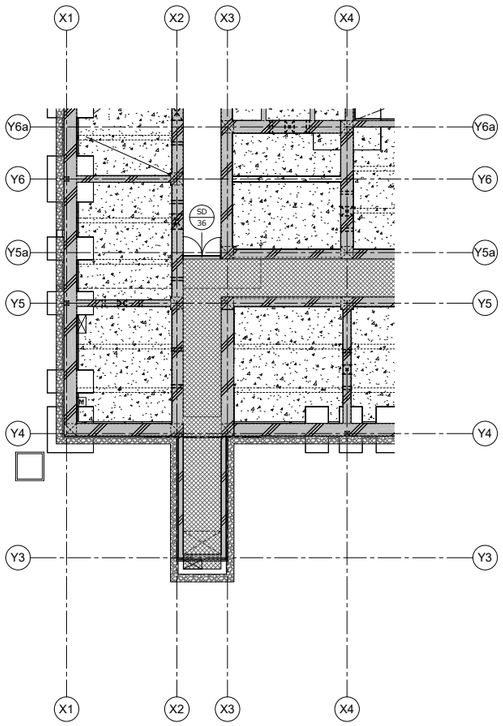


ピット平面図1

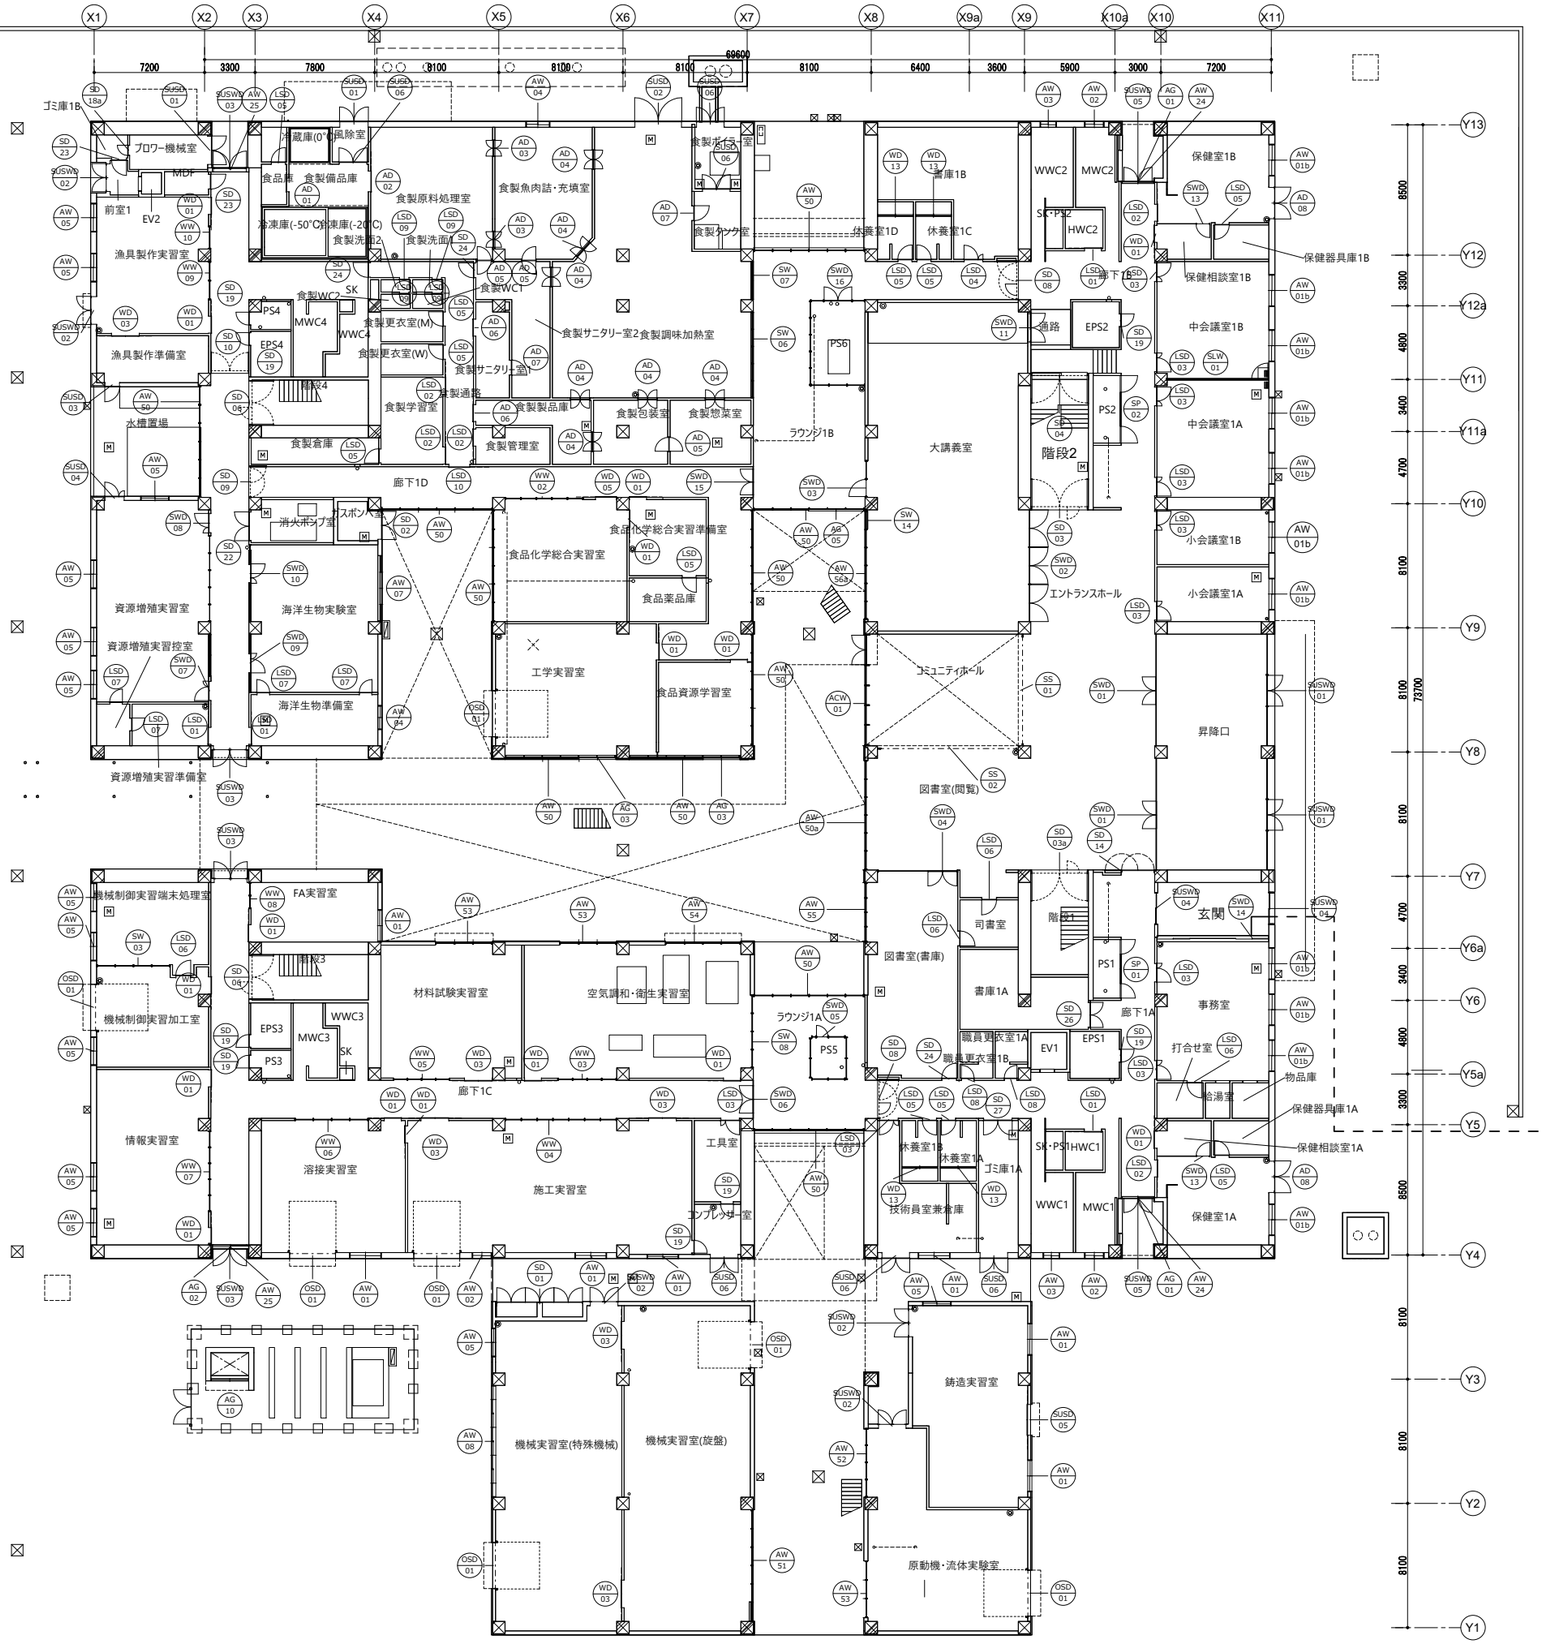


1階平面図

	訂正				件名 岩手県立宮古商工高等学校及び岩手県立宮古水産高等学校 校舎新築(建築)工事		
					図面名称 建具キープラン1	縮尺 A1版 1/200 A3版 1/400	図面番号 A-501

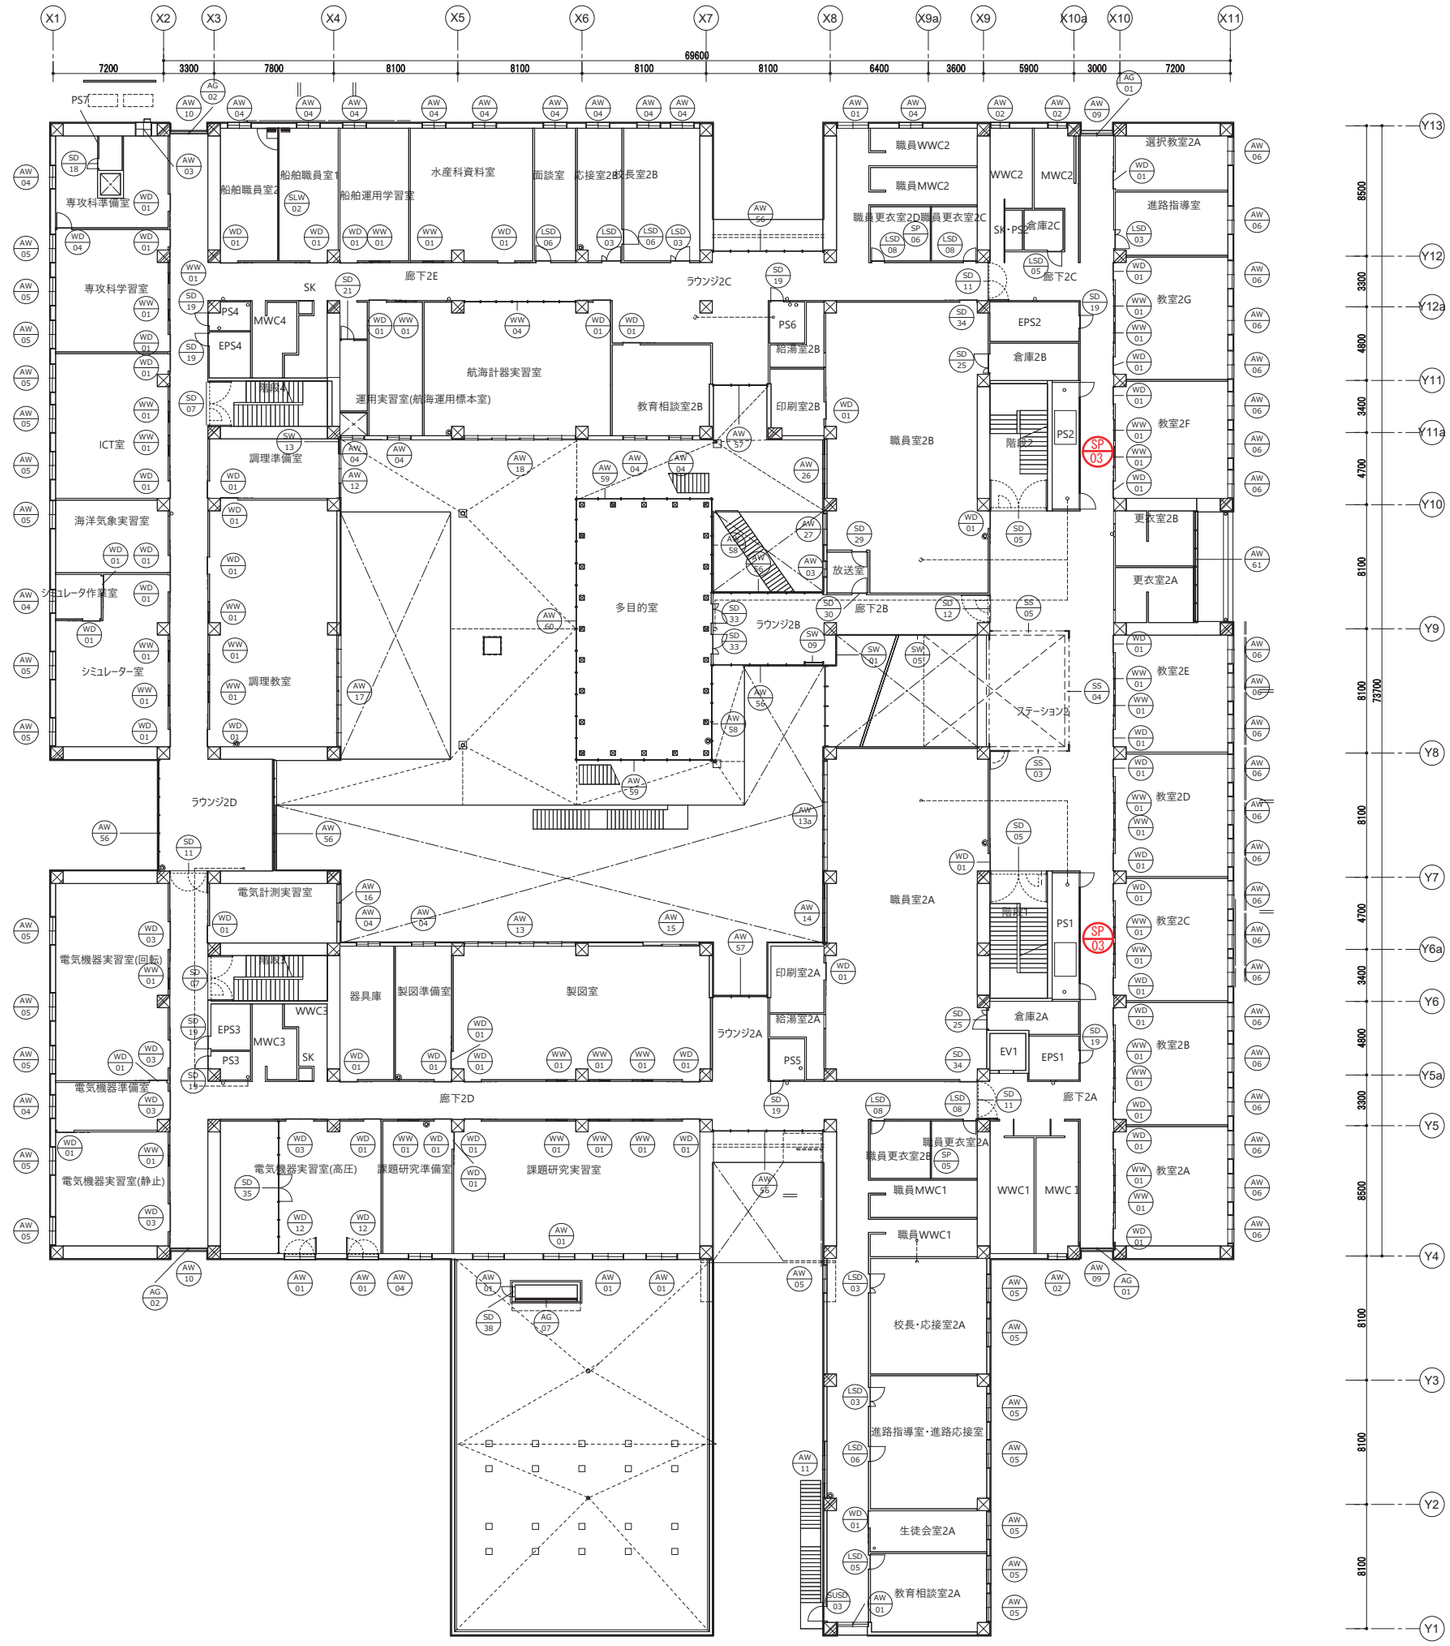

2階平面図


訂正					件名	岩手県立宮古商工高等学校及び岩手県立宮古水産高等学校 校舎新築(建築)工事	
					図面名称	建具キープラン2	縮尺 A1版 1/200 A3版 1/400
					図面番号	A-502	

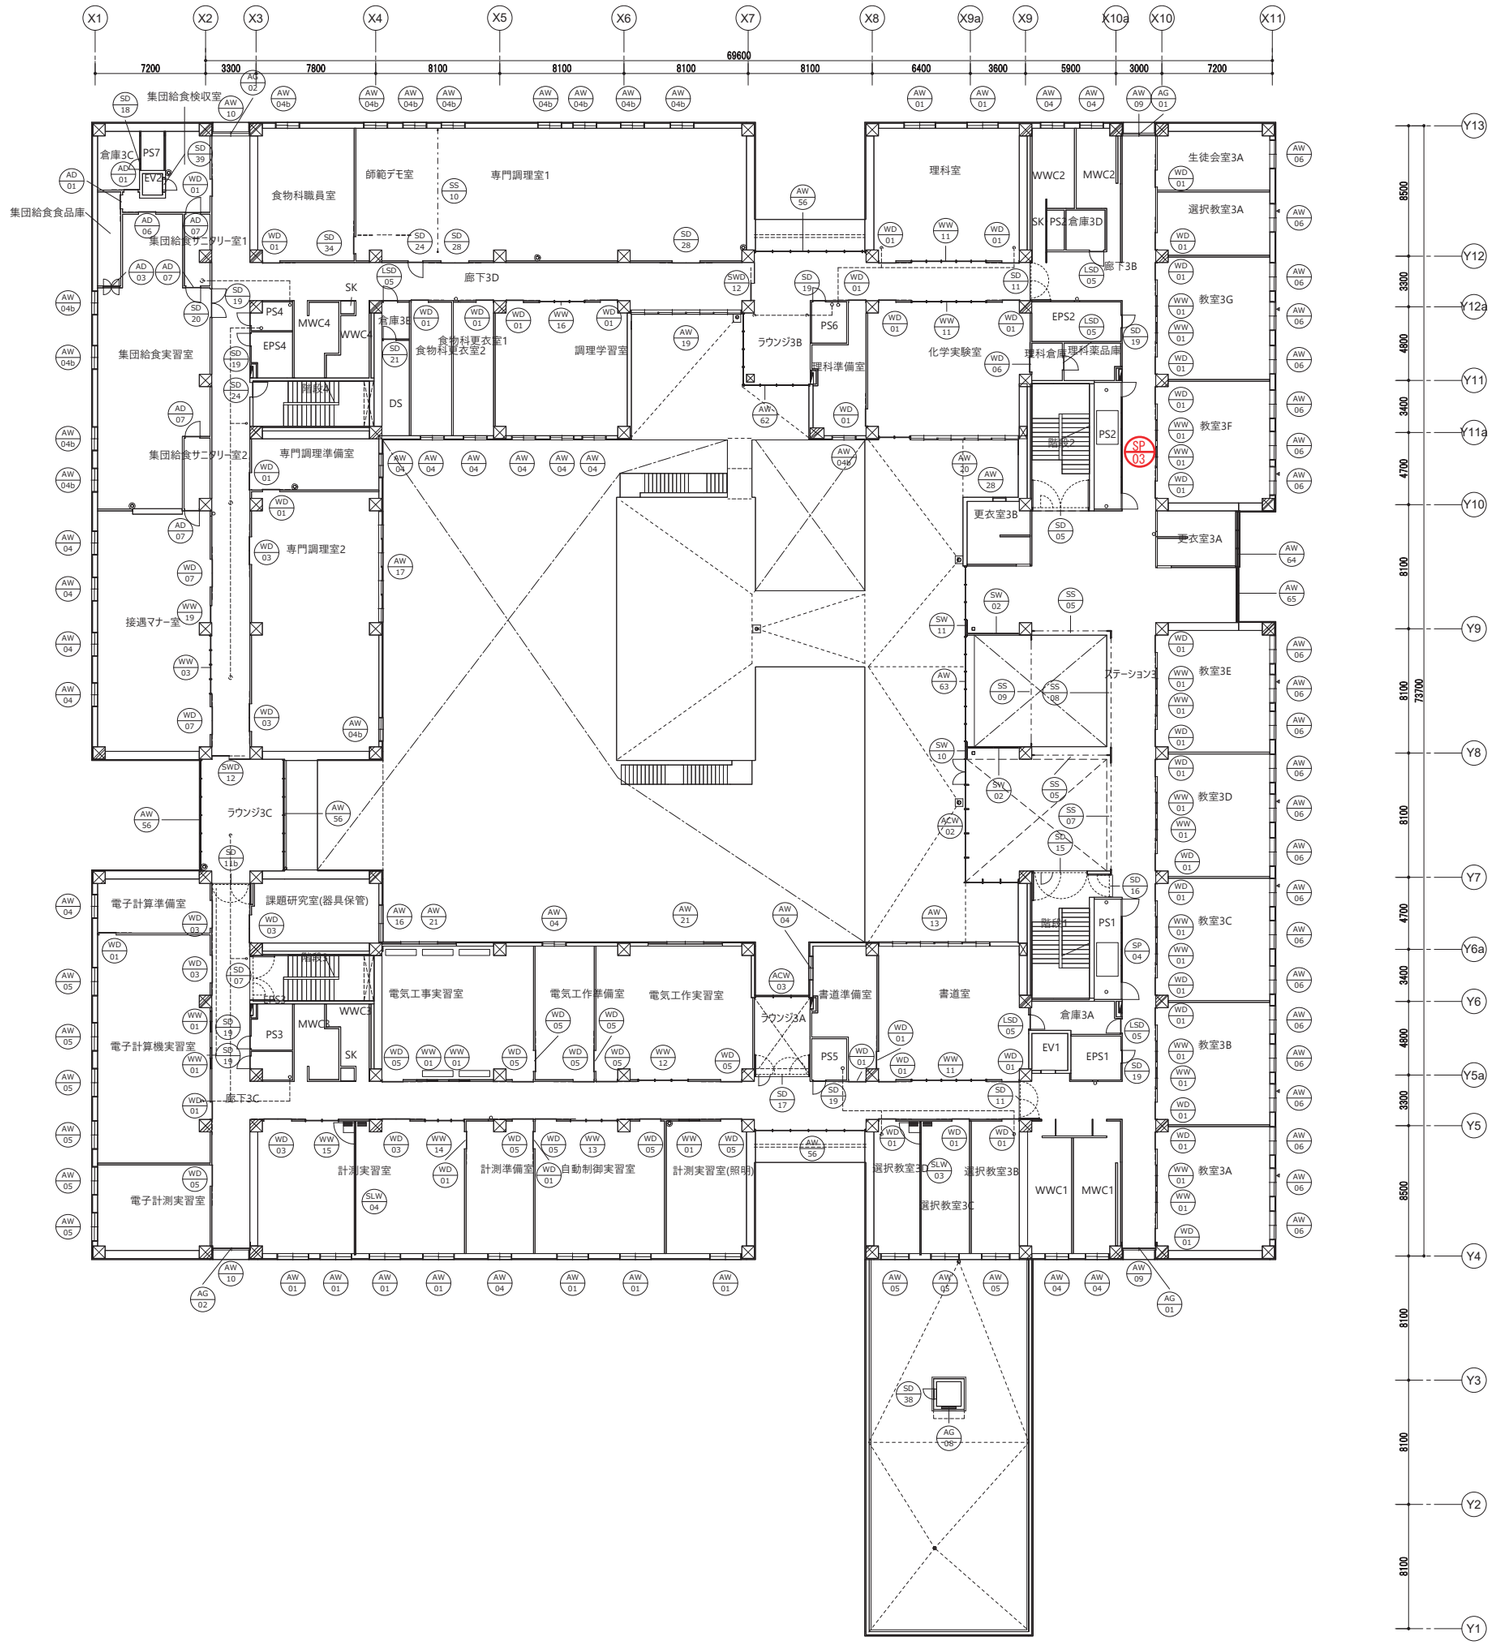


N

3階平面図

訂正	3階				件名	岩手県立宮古商工高等学校及び岩手県立宮古水産高等学校 校舎新築(建築)工事	
					図面名称	建具キープラン3	縮尺 A1版 1/200 A3版 1/400
							図面番号 A-503

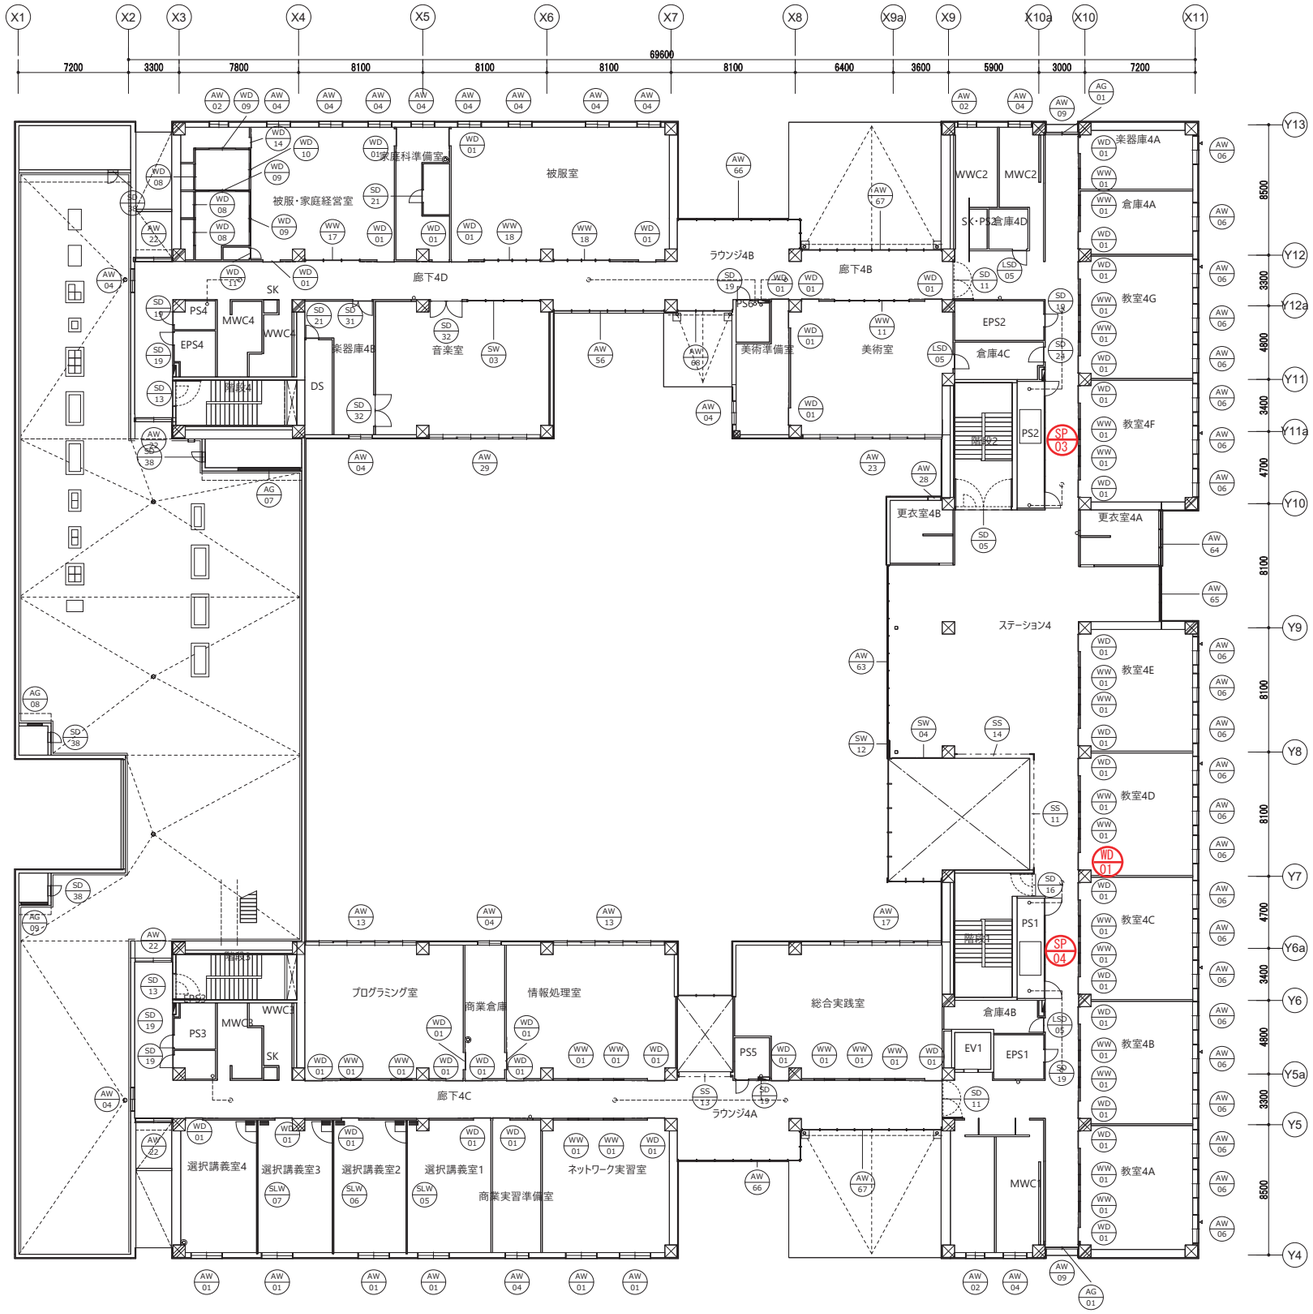

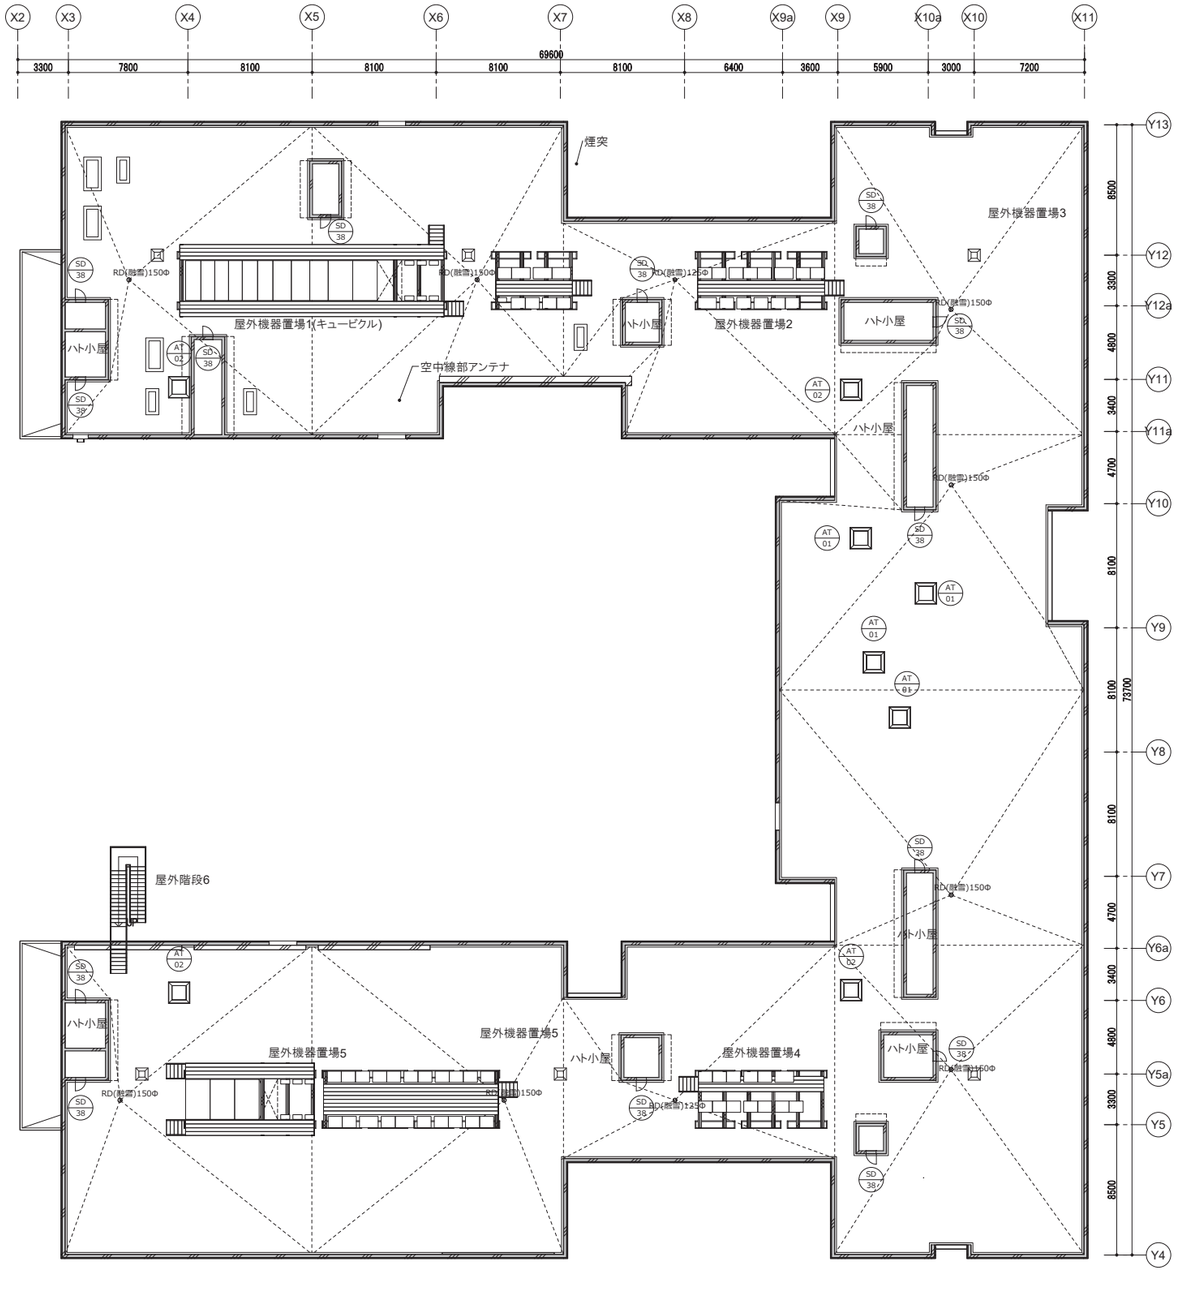

4階平面図

屋上平面図

	訂正				件名 岩手県立宮古商工高等学校及び岩手県立宮古水産高等学校 校舎新築(建築)工事		
					図面名称 建具キープラン4	縮尺 A1版 1/200 A3版 1/400	図面番号 A-504

■ 建具共通事項・凡例・詳細

1 建具符号凡例

SUSD ： ステンレス製ドア
SD ： 鋼製ドア
LSD ： 鋼製軽量ドア
AD ： アルミニウム製ドア
TD ： 強化ガラスドア
WD ： 木製ドア
SUSW ： ステンレス製窓
SW ： 鋼製窓
AW ： アルミニウム製窓
WW ： 木製窓
SUSG ： ステンレス製ガラリ
SG ： 鋼製ガラリ
AG ： アルミニウム製ガラリ
WG ： 木製ガラリ
SUSS ： ステンレス製シャッター
SS ： 鋼製重量シャッター
LS ： 鋼製軽量シャッター
ACW ： アルミニウム製カーテンウォール
GCW ： ガラス製カーテンウォール
ALT ： アルミニウム製トップライト
OHD ： オーバーヘッドドア
H ： ふすま
SLW ： 可動間仕切壁(スライディングウォール)
SF ： 防煙垂壁
SP ： スチールパーティション

2 材質凡例

SUS ： ステンレス
ST ： スチール
AL ： アルミニウム合金
W ： 木製
T ： 強化ガラス

3 仕上凡例

SOP ： 合成樹脂調合ペイント
CL ： クリアラッカー
DP-1 ： 鉄鋼面DP塗１級 ふっ素樹脂相当
DP-2 ： 鉄鋼面DP塗２級 アクリルシリコン樹脂相当
DP-3 ： 鉄鋼面DP塗３級 ポリウレタン樹脂相当
B-塗装名 ： 焼付塗装
A ： アルミ酸化皮膜処理（シルバー）
AC ： アルミ電解着色処理（色）
HL ： ヘアライン仕上
ML ： 鏡面仕上
VB ： バイブレーション仕上クリア塗装
DF ： 化粧フィルム貼り
VB ： バイブレーション仕上クリア塗装
DF ： 化粧フィルム貼り
OSCL ： オイルステイン染色のうえウレタンクリア
AM ： 溶融亜鉛処理
PO ： 高耐候性ポリエステル粉体塗装
VC ： ビニルクロス

4 ガラス凡例

C ： フロートガラス
F ： 型板ガラス
WF ： 網入り・網入り型板ガラス
WP ： 網入り・網入り磨き板ガラス
L ： 合わせガラス
T ： 強化ガラス
H ： 熱線吸収ガラス
SL ： 複層ガラス
R ： 熱線反射ガラス
HR ： 高性能熱線反射ガラス
HS ： 倍強度フロート板ガラス
N ： 耐熱ガラス
LowE ： 遮熱高断熱複層ガラス
NT ： 耐熱強化ガラス
NTR ： 耐熱強化熱線反射ガラス
GB ： ガラスブロック
ST ： スクールテンパー

5 金物形式

ハンドルタイプ： L：L型レバーハンドル Z：Z型プッシュプル
C:ケースハンドル
ドアクローザ ： A：外付型 B：内蔵型(コンシールド) C:点検口用
支持金物丁番 ： A：サイクロンヒンジ B：隠し丁番
順位調整器 ： A：外付型 B：内蔵型
開閉装置 ： A：手動式 B：電動式

6 エアタイト形式

A：枠四周合成ゴムストリップ付
レバーハンドル等に依り引寄せ
B：枠四周合成ゴムストリップ付
C：ダブルモヘア
D：三方枠合成ゴムストリップ付

7 防火防煙形式

(鋼)：防火設備（網入りガラス）
(特)：常時閉鎖式特定防火設備 （告示1369,2564適合）
(防)：常時閉鎖式防火設備（告示1369,2564適合）
(特$_{S}$)：随時閉鎖式・熱煙複合式感知器連動自閉式特定防火設備
(防$_{S}$)：随時閉鎖式・熱煙複合式感知器連動自閉式防火設備
(SS)：随時閉鎖式・防煙シャッター（特定防火設備）［煙感］
(SS)：随時閉鎖式・防煙シャッター（防火設備）［煙感］
(SS$_{S}$)：随時閉鎖式・防煙シャッター（特定防火設備）［熱煙複合］
(SS$_{S}$)：随時閉鎖式・防煙シャッター（防火設備）［熱煙複合］
(不)：常時自閉式不燃扉

8 枠納まり関連共通事項 (SD,SWD,AD共通)

1．外部アルミサッシュは合成ゴム又はモヘアウエザーストリップ付又、枠廻りは全てご重シールとする。
2．外部用建具はガラス面結露水受及び水抜（風除け付き）を設ける
3．木製扉の扉枠は特記なき（・木製 ◯スチール製）とする
4．扉枠の材質及び仕上は、特記なき限り扉と同材同仕上げとする
5．扉付ガラリの材質及び仕上は、特記なき限り扉と同材同仕上
6．枠廻りのシーリングは特記なき限り１５×１０とする
7．建具枠等の ト口詰めモルタルは無塩砂を使用した防水モルタルとする
8．下枠は、特記なき限りステンレス製とする
9．建具のH寸法、W寸法は枠有効開口寸法を示す。製作に当っては、現場実測に依って補正する。
10．詳細図に記入の（ ）付寸法は特記なき限り標準的に採用する寸法であり、建具表、矩形図、詳細図などによる指示を優先し、特記なき場合も、各種取合いによって調整する。
11．鋼製建具枠は壁仕上げの種類によって
「鋼製建具枠と壁仕上」図に従って調整する。
12．鋼製建具枠と扉の取合いは
普通枠仕様：ゴム製戸当たりを枠の端部、角部から150に設け、RC壁の場合、戸当たりゴム内側はトロカバー付とする。
エアタイトB仕様：枠形状を「エアタイト-B(鋼製建具枠)」により気密材を取付け調整する。なお、枠廻りおよび扉はロックウール充填とする。湿式壁の場合、枠廻りはモルタル充填とする。
エアタイトA仕様：枠形状を「エアタイト-A（鋼製建具枠）」により扉側にステンレス製扉を、枠側に気密材を取付け調整する。なお、枠廻りおよび扉はロックウール充填（150kg/㎥）とし、中骨を細かく入れること。
湿式壁の場合、枠廻りはモルタル充填とする。
遮音性能は扉を閉めた状態で中音域透過損失35db以上を確認すること。
13．鋼製建具召し合わせ部は（・標準納まり ◯フラット納まり）とする。
14．ガラス 框戸枠は全て角出し加工とする。
15．SD、LSDの大枠見込寸法は特記なき限り壁厚+10mmとする。

9 金物関係共通事項


1．一般金物材種はステンレス製とする
2．丁番は 標仕16.7.2(g)(h) による
3．錠前は耐ピッキング性能10分以上、耐かぎ穴壊し性能10分以上、耐サムターン回し性能、耐ムム送り解錠性能、耐こじ破り性能などCP認定品と同等の性能を有するマスターキー付シリンダー錠とする
4．握玉の場合、高さは床上1000mm、
バックセット76mm以上の箱錠とする
5．レバーハンドルの場合、高さは床上1000mm、
バックセット64mm以上の箱錠とする
6．箱錠：ステンレス製 特記なき限り外シリンダー内サムターンとする
7．レバーハンドル：L型 SUSシルバー （UL1051-001S同等品）
プッシュプルハンドル：Z型 ALシルバー （PPDDZ同等品）
8．引手：ストレート型Hは扉高さ
ステンレスヘアライン
(ユニオンG10502-26-038同等品以上)
引手：ストレート型19φL455(引戸に設置)
ステンレスヘアライン
9．ドアクローザ
外付型：ＢＯＸ型シルバー色
（室内側取付を原則とする）
内蔵型：コンシールド
何れの場合も防火戸を除きストッパー付、扉重量等によって型式を選定のこと。
10．戸当たりt30φ H45 ＳＵＳ製 グレー樹脂を全ての戸に設ける (UT-260-53G同等品)
11．オートピボットヒンジは、コンシールドとする
12．ピアノ丁番はロートンロングヒンジ同等とし、扉重量に合わせて、十分な強度を持つ型式と納まりを採用のこと
13．点検口錠はスリットタイプとする。(シブタニ：ブラインドロック同等品)
14．防火区画に設ける点検口はスプリングヒンジとする
15．排煙窓駆動装置とワイヤー等駆動伝達部は特記なき限り隠蔽型や壁埋め込み型とする。
16．排煙用建具の開閉操作装置位置は床上800mm以上1500mm以下とする
17．排煙用建具の開閉操作機構はワンタッチ開放型、壁埋込タイプとし換気開閉調節対応ハンドルタイプとする。(豊和フレンドminiL同等品)
18．両開き、親子開き防火扉は順位調整器（上枠隠蔽タイプ）付とする。
19．レバーハンドル電気錠はアンチパニックタイプとし停電時解錠とする。
本錠錠の電気錠はモーター錠とする。


10 一般共通事項


1．扉開口面積3㎡を超える防火戸にはくぐり戸をつける。
2．引戸類レールカバー部には点検蓋（カクシ丁番タイプ）を設ける。
3．アルミニウム製窓、内部側には、額板（St1.6）、 額縁3方（St1.2）SOPをとる。
4．床埋め込みフロアヒンジの上部面は床同材仕上とする。
5．シャッター制御用の開閉スイッチ、配管、配線、制御盤共本工事とする。
6．電動式建具の動力電源は　Vで供給、センサー及び安全装置を含む。
7．外部吸排気用ガラリは、特記なき限り、水返し、防鳥網
（SUS製10×10程度）付き、点検可能な取り外し式とする。
8．ダクト接続されるガラリはダクト取付用金物（ＰＬ－２．３加工）付とし
W2,400以上は中方立、1,200以上は中目板を夫々ガラリ後部に裏あてする。
又、補強材も含め黒色塗装とし、枠は面付アルミアングル材を使用し、
小口見付のみ塗とする。
9．ステンレス建具のうち片側のみに開くものは、特記なき場合
框に押・引の文字を同材にて張りつける。
10．幅木上から目線（H=1500）以上の高さまでにガラスを使用した建具は、
特記なき限り追突防止サイン ガラス両面@200
フィルムシート貼とする。(サイン図参照)
11．電気錠関連工事区分：


ハンドル、錠前：	※建具工事 ・電気設備工事
扉内配管、通線工番：	※建具工事 ・電気設備工事
制御端末枠内配管：	・建具工事 ※電気設備工事
スイッチ、センサー設置：	・建具工事 ※電気設備工事
制御機器：	・建具工事 ※電気設備工事
通線、調整、動作確認：	・建具工事 ※電気設備工事
制御ソフト製作調整：	・建具工事 ※電気設備工事
電源供給：	※電気設備工事

12．防火防煙シャッターの制御は遠隔復帰が可能な機構とする。
13．排煙パネル部は全てグラスウール充填とする。
14．アルミアルマイト仕上げは被膜9μ，塗膜14μとする。
15．外部ガラス廻りシーリングはポリイソブチレン系とする。
16．便所・手洗・湯沸・シャワー室・浴室・脱衣室等の建具に使用する合板はタイプⅠ耐水合板その他はタイプⅡ合板。ベンキ、色ラッカー仕上の合板はシナベニヤ。
17．SDは特定防火設備(法36条、令112条第1項)、LSDは（法第２条第九号の二ロ）に規定する防火設備とする。
18．シャッターのボトムレールはSUS P1.6HL巻き加工とする。
19．ＰＳ、ＥＰＳは片面パネル戸とする。
20．ガラスリブ方立小口は全てSUS0.8t HLシール接着処理する。
21．外部鋼製建具は防錆処理亜鉛メッキ塗装下地。
22．ステンレス、ブロンズ、アルミ、仕上等の下地材はスティールジンクロメートメッキ。
23．ガラス貼付フィルムは防火認定品、Ｆ☆☆☆、JISA5759A法B法を満足し、乳白フィルムは可視光線透過30%程度とする。
24．化粧フィルム貼り(DF)は、AICAダイノックフィルム オルティノ同等とする。
25．外壁サッシ額縁・膳板に断熱材裏打ち材（グラウト吹付）をほどこすこと。
26．Low-eガラスは日射熱取得型とする。

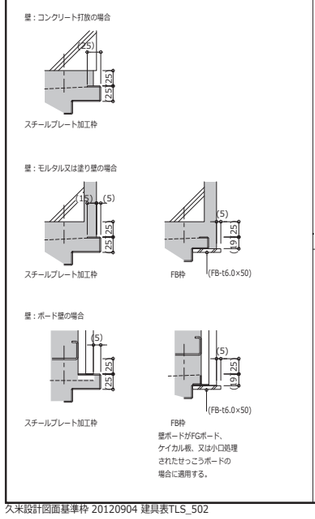

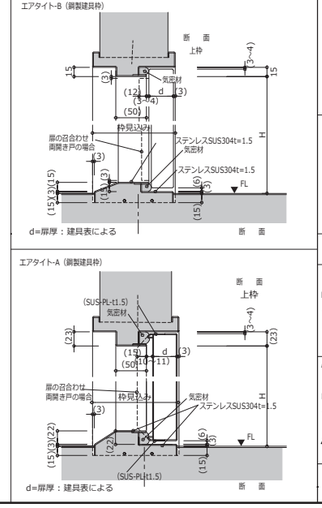


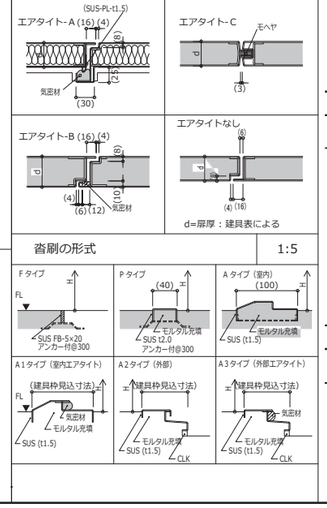

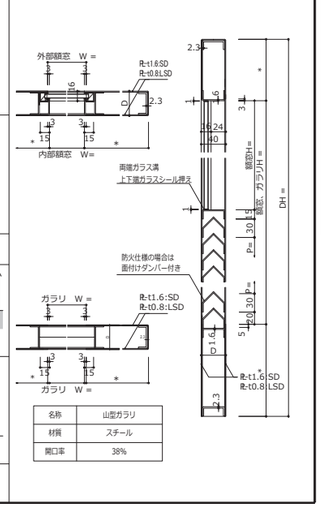

符号 記号	番号	個数	型式	使用箇所	仕上	材質	寸法 WxH	扉見込	枠形式・見込	框廻し・水切	硝子 特記なき限りC	錠前 箱錠	本締錠	グレモン錠	自動施錠錠	電気錠	CR有無	非常錠	引戸錠	点検口錠	ハンドル 引棒	レバーハンドル	ロックハンドル	押板・引手	押込引手	支持金物 丁番	ピボットヒンジ	フロアヒンジ	ハンガーレール金物一式	その他金物 軸吊ヒンジ	ドアクローザー	戸当り・あおり止	順位調整器	フランス落とし	付属金物一式	開閉装置	その他性能 エアタイト	網戸	防火種別	開閉方式	熱煙感知	遮煙性能	ガラリ型式・寸法	備考
AD	
AD - 01		3	I	1F 食品庫	A	AL	900 × 2000	40	150	F	C5		○								○																								枠:SUS □500窓
AD - 02		1	I	1F 食品製造実習室	A	AL	1350 × 2000	40	150	F	C5		○								○																								枠:SUS □500窓
AD - 03		3	F	1F 食品製造実習室	A	AL	1000 × 2000	40	150	F	C5		○											○																					枠:SUS □500窓 スイング扉
AD - 04		7	F	1F 食品製造実習室	A	AL	1200 × 2000	40	150	F	C5		○											○																					枠:SUS □500窓 スイング扉
AD - 05		3	A	1F 食品製造実習室	A	AL	900 × 2100	40	150	F	C5		○											○																					枠:SUS □500窓 スイング扉
AD - 06		3	I	1F 食品製造実習室	A	AL	1100 × 2000	40	150	F	C5		○								○																								枠:SUS □500窓
AD - 07		6	A	1F 食品製造実習室	A	AL	940 × 2000	40	150	F	C5		○									Z				○																		枠:SUS □500窓
AD - 08		2	E	1F 保健室1A	A	AL	2040 × 2000	40	70	A3	T5+A12+Low-E5		○									L				○				A		○	○	○			B	○						詳細図(A513_D)参照 上部給排気口
LSD	
LSD - 01		4	I	1F HWC	SOP	ST	1100 × 2000	40	150	F	-		○					○		○								○			○												表示錠・ロット錠
LSD - 02		5	I	1F 保健室1A	SOP	ST	1100 × 2000	40	150	F	T5		○					○		○								○			○												W80×H1800窓
LSD - 03		15	J	1F 事務室	SOP	ST	1200 × 2000	40	150	F	T5	○										L				○				B	○	○	○			D							
LSD - 04		1	J	1F 書庫1B	SOP	ST	1200 × 2000	40	150	F	-	○										L				○				A	○	○	○			D						75×1800	ガラリ有効(0.048㎡)
LSD - 05		21	A	1F 休養室1A	SOP	ST	900 × 2000	40	150	F	-	○										L				○				A	○					D		特1	常				
LSD - 06		7	B	1F 事務室	SOP	ST	940 × 2000	40	150	F	T5	○										L				○				B	○					D							
LSD - 07		4	A	1F 海洋生物準備室	SOP	ST	800 × 2000	40	150	F	-	○										L				○				A	○					D							
LSD - 08		6	A	1F 職員更衣室1A	SOP	ST	800 × 2000	40	150	F	-	○										L				○				A	○					D							
LSD - 09		4	C	1F 食品製造実習室	SOP	ST	600 × 2000	40	150	F	T5	○										L				○				A	○					D						75×900	ガラリ有効(0.024㎡)
LSD - 10		1	I	1F 食品製造実習室	SOP	ST	1350 × 2000	40	150	F	-		○					○		○								○			○												
OSD	
OSD - 01		7	-	1F 工学実習室	A	AL	3000 × 3000	-	-	-	-																								○								詳細図(A-522)参照
SD	
SD - 01		1	図示	1F ポンベ置場	AM	ST	図示	50	50	-	-		○									L			B								○	○								金物は全てSUS
SD - 02		1	図示	1F ガスポンベ庫	AM	ST	図示	50	50	-	-		○									L			B								○	○								金物は全てSUS
SD - 03		1	図示(両開)	1F 階段2	SOP	ST	3590 × 3860	60	100	-	-													○				○														FB加工枠・子扉W750×H1800
SD - 03a		1	図示(両開)	1F 階段1	SOP	ST	3590 × 3785	60	100	-	-													○				○										特2	随	煙	○			FB加工枠・子扉W750×H1800
SD - 04		1	図示(両開)	2F 階段2	SOP	ST	3590 × 2860	60	100	-	-													○				○										特2	随	煙	○			FB加工枠・子扉W750×H1800
SD - 05		4	図示(両開)	2F 階段2	SOP	ST	3590 × 2400	60	100	-	-													○				○										特2	随	煙	○			FB加工枠・子扉W750×H1800
SD - 06		2	図示(両開)	1F 階段3	SOP	ST	2790 × 2800	60	100	-	-													○				○										特2	随	煙	○			FB加工枠・子扉W750×H1800
SD - 07		3	図示(両開)	1F 階段3	SOP	ST	2790 × 2400	60	100	-	-													○				○										特2	随	煙	○			FB加工枠・子扉W750×H1800
SD - 08		2	図示(折置)	1F廊下1B	SOP	ST	2450 × 2800	60	170	-	-													○				○										特1	随	煙				FB加工枠・子扉W750×H1800
SD - 09		1	図示(折置)	1F廊下1D	SOP	ST	1970 × 2800	60	170	-	-													○				○										特1	随	煙				FB加工枠
SD - 10		1	図示(両開)	1F 廊下1D	SOP	ST	2400 × 2800	60	100	-	-													○				○																FB加工枠・管理扉
SD - 11		7	図示(折置)	2F 廊下2C	SOP	ST	2400 × 2400	60	100	-	-													○				○										特1	随	煙				FB加工枠
SD - 11b		1	図示(折置)	3F 廊下3C	SOP	ST	2455 × 2400	60	100	-	-													○				○										特1	随	煙				FB加工枠
SD - 12		1	図示(片開)	2F 廊下2B	SOP	ST	1730 × 2400	60	100	-	-													○				○										特1	随	煙				FB加工枠・子扉W750×H1800
SD - 13		2	図示(片開)	4F 階段3	SOP	ST	1600 × 2400	60	100	-	-													○				○										特2	随	煙	○			FB加工枠・子扉W750×H1800
SD - 14		1	図示(折置)	1F 廊下1A	SOP	ST	2130 × 2800	60	170	-	-													○				○				○						特2	随	煙	○			FB加工枠
SD - 15		1	図示(折置)	3F 階段1	SOP	ST	3500 × 2400	60	170	-	-													○				○										特2	随	煙	○			FB加工枠
SD - 16		2	図示(片開)	3F 階段1	SOP	ST	1400 × 2400	60	100	-	-													○				○										特2	随	煙	○			FB加工枠・子扉W750×H1800
SD - 17		1	図示(3枚)	3F ラウンジ3A	SOP	ST	3470 × 2400	60	170	-	-													○				○										特2	随	煙	○			FB加工枠
SD - 18		2	A	2F PS7	SOP	ST	640 × 2000	40	150	F	-							○							B					C	○											つぶし曲枠
SD - 18a		1	A	1Fブロワー機械室	SOP	ST	640 × 2000	40	150	F	-							○							B					C	○							特1	常				つぶし曲枠
SD - 19		32	A	EPS･PS	SOP	ST	800 × 2000	40	150	F	-							○							B					C	○											つぶし曲枠
SD - 20		1	F	2F 集団給食室	SOP	ST	1840 × 2000	40	150	F	-	○									K				B					C	○	○	○									つぶし曲枠

姿 図

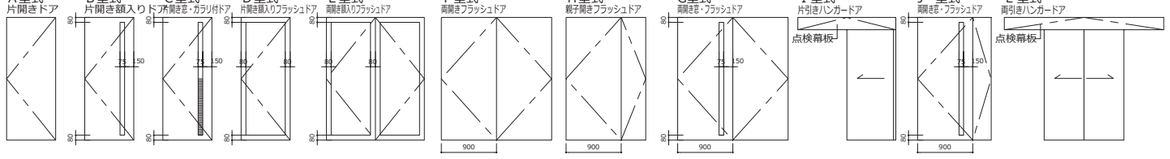

久米設計図面基準枠 20120904 建具表TLS_502

訂正	

件名 岩手県立宮古商工高等学校及び岩手県立宮古水産高等学校 校舎新築(建築)工事
図面名称 建具表1
縮尺 A1版 --- A3版 ---
図面番号 A-505

符号 記号 番号	個数	型式	使用箇所	仕上	材質	寸法 WxH	扉見込	枠形式・見込	吹掛・水切	硝子 特記なき限りC	錠前 本締錠	錠前 グレモン錠	錠前 自動施錠錠	錠前 電気錠	錠前 CR有無	錠前 非常錠	錠前 引戸錠	錠前 点検口錠	ハンドル 引棒	ハンドル レバーハンドル	ハンドル ロックハンドル	ハンドル 押板・引手	支持金物 押込引手	支持金物 丁番	支持金物 ピボットヒンジ	支持金物 フロアヒンジ	支持金物 ハンガーレール金物一式	軸吊ヒンジ	その他金物 ドアクローザー	その他金物 順位調整器	その他金物 戸当り・あおり床	その他金物 フランス落とし	その他金物 付属金物一式	その他性能 開閉装置	その他性能 エアタイト	その他性能 網戸	その他性能 防火種別	その他性能 開閉方式	その他性能 熱煙感知	遮煙性能	ガラリ型式・寸法	備考
SD - 21	4	A	DS	SOP	ST	800 × 2000	40	150	A1	-								○					B					C	○					B								ロックウール充填・つぶし曲枠・T-2
SD - 22	1	F	1F 消火ポンプ室	SOP	ST	1840 × 2000	40	150	A1	-								○					B					C	○	○	○	○		B			防1		常			ロックウール充填・つぶし曲枠・T-2
SD - 23	2	A	1F ゴミ庫1B	SOP	ST	940 × 2000	40	150	F	-	○									L				○				A	○					D								
SD - 24	6	A	1F 食製廊下	SOP	ST	940 × 2000	40	150	F	-	○									L				○				A	○					D				特1		常			
SD - 25	2	H	2F 倉庫2A	SOP	ST	1200 × 2000	40	150	F	-	○									L				○				A	○	○	○			D								
SD - 26	1	F	1F 書庫1A	SOP	ST	1600 × 2000	40	150	F	-	○									L				○				A	○	○	○											
SD - 27	1	F	1F ゴミ庫	SOP	ST	1840 × 2000	40	150	F	-	○									L				○				A	○	○	○			D								
SD - 28	2	L	3F 専門調理室1	SOP	ST	1800 × 2000	40	150	F	-		○					○		○							○			○								特1		常			
SD - 29	1	A	2F 放送室	SOP	ST	940 × 2000	80	150	F	-		○							○					A					B	○					A								ロックウール充填
SD - 30	1	A	2F 放送室	SOP	ST	940 × 2000	80	150	F	-		○							○					A					B	○					A			特1		常			ロックウール充填
SD - 31	1	H	4F 楽器庫4B	SOP	ST	1240 × 2000	80	150	F	-		○							○					A					B	○	○	○			A								ロックウール充填
SD - 32	2	F	4F 音楽室	SOP	ST	2040 × 2000	80	150	F	-		○							○					A					B	○	○	○			A								ロックウール充填
SD - 33	2	H	2F 多目的室	SOP	ST	1240 × 2000	80	150	F	-		○							○					A					B	○	○	○			A								ロックウール充填
SD - 34	3	I	2F 職員室2A	SOP	ST	1100 × 2000	40	150	F	-		○					○		○								○			○							特1		常			
SD - 35	1	図示	2F 電気機器実習室（高圧）	SOP	ST	図示	50	50	-	-		○								L				B								○	○								第3種接地対応仕様
SD - 36	1	F	ピット	SOP	ST	2390 × 1280	40	150	A3	-			○											○				A	○					A								ハンドル脱着式・ロックウール充填
SD - 37	1	A	ピット	SOP	ST	1070 × 1280	40	150	A3	-			○											○				A	○					A								ハンドル脱着式・ロックウール充填
SD - 38	20	A	ハト小屋	B-DP1	ST	640 × 600	40	200	A3	-	○										K			A						○				B								ロックウール充填
SD - 39	1	A	ELV点検口	SOP	ST	700 × 700	40	180	A	-								○					B					C	○								特1		常			
SLW	
SLW - 01	1	詳細	1F 中会議室1A			図示																										○									詳細図参照・指定色焼付
SLW - 02	1	詳細	2F 船舶職員室1			図示																										○									詳細図参照・指定色焼付
SLW - 03	1	詳細	3F 選択教室3C			図示																										○									詳細図参照・指定色焼付
SLW - 04	1	詳細	3F 計測実習室			図示																										○									詳細図参照・指定色焼付
SLW - 05	1	詳細	4F 選択講義室1			図示																										○									詳細図参照・指定色焼付
SLW - 06	1	詳細	4F 選択講義室2			図示																										○									詳細図参照・指定色焼付
SLW - 07	1	詳細	4F 選択講義室3			図示																										○									詳細図参照・指定色焼付
SS	
SS - 01	1	図示	1F コミュニティホール	SOP	ST	6955 × 3100																										○					特2	随	煙	○	StFB加工枠 B-DP-2
SS - 02	1	図示	1F コミュニティホール	SOP	ST	8820 × 3100																										○					特2	随	煙	○	StFB加工枠 B-DP-2
SS - 03	1	図示	2F ステーション2	SOP	ST	3710 × 2400																										○					特2	随	煙	○	StFB加工枠 B-DP-2
SS - 04	1	図示	2F ステーション2	SOP	ST	6930 × 2400																										○					特2	随	煙	○	StFB加工枠 B-DP-2
SS - 05	3	図示	2F ステーション2	SOP	ST	4730 × 2400																										○					特2	随	煙	○	StFB加工枠 B-DP-2
SS - 07	1	図示	3F ステーション3	SOP	ST	6930 × 2400																										○					特2	随	煙	○	StFB加工枠 B-DP-2
SS - 08	1	図示	3F ステーション3	SOP	ST	7105 × 2400																										○					特2	随	煙	○	StFB加工枠 B-DP-2
SS - 09	1	図示	3F ステーション3	SOP	ST	6760 × 6200																										○					特2	随	煙	○	StFB加工枠 B-DP-2
SS - 10	1	図示	3F 専門調理室1	SOP	ST	7880 × 2400																										○					特2	随	煙	○	StFB加工枠 B-DP-2
SS - 11	1	図示	4F ステーション4	SOP	ST	7030 × 2400																										○					特2	随	煙	○	StFB加工枠 B-DP-2
SS - 13	1	図示	4F ラウンジ4A	SOP	ST	3360 × 2400																										○					特2	随	煙	○	StFB加工枠 B-DP-2
SS - 14	1	図示	4F ステーション4	耐火クロス	ST	4730 × 2400																										○					特2	随	煙	○	耐火スクリーン・StFB加工枠 B-DP-2
SUSD	
SUSD - 01	2	F	1F ブロワー機械室	HL	SUS	1840 × 2000	40	400	A3	-	○									L				A				A	○	○	○			B								
SUSD - 02	1	F	1F 食製調味加熱室	HL	SUS	3040 × 2400	40	400	A3	-	○									L				A				A	○	○	○			B								
SUSD - 03	2	A	1F 漁具製作準備室	HL	SUS	940 × 2000	40	290	A3	-	○									L				A				A	○					B								
SUSD - 04	1	H	1F 資源増殖実習室	HL	SUS	1240 × 2000	40	290	A3	-	○									L				A				A	○					B								
SUSD - 05	1	L	1F 鋳造実習室	HL	SUS	2000 × 2000	40	150	A2	-		○						○		○							○			○					D								
SUSD - 06	6	F	1F 技術員室兼倉庫	HL	SUS	1800 × 2000	40	400	A3	-	○									L				A				A	○	○	○			B								
SUSWD	
SUSWD - 01	2	図示	1F 昇降口	HL	SUS	図示	40	400	A3	図示	○									L				A				A	○	○	○			B								FB加工枠・上下二辺固定
SUSWD - 02	5	E	1F 原動機・流体実験室	HL	SUS	図示	40	290	A3	図示	○									L				A				A	○	○	○			B								
SUSWD - 03	4	E	1F 廊下1C	HL	SUS	図示	40	290	A3	図示	○									L				A				A	○	○	○			B								
SUSWD - 04	2	図示	1F 玄関	HL	SUS	図示		400		図示		○		○																		○									バニックオープン・上下枠SUS・下端込ガイドローラー
SUSWD - 05	2	E	1F 廊下1A	HL	SUS	図示	40	290	A3	図示	○									L				A				A	○	○	○			B								

符号 記号 番号	個数	型式	使用箇所	仕上	材質	寸法 WxH	扉見込	枠形式・見込	吹掛・水切	硝子 特記なき限りC	錠前 本締錠	錠前 グレモン錠	錠前 自動施錠錠	錠前 電気錠	錠前 CR有無	錠前 非常錠	錠前 引戸錠	錠前 点検口錠	ハンドル 引棒	ハンドル レバーハンドル	ハンドル ロックハンドル	ハンドル 押板・引手	支持金物 押込引手	支持金物 丁番	支持金物 ピボットヒンジ	支持金物 フロアヒンジ	支持金物 ハンガーレール金物一式	軸吊ヒンジ	その他金物 ドアクローザー	その他金物 順位調整器	その他金物 戸当り・あおり床	その他金物 フランス落とし	その他金物 付属金物一式	その他性能 開閉装置	その他性能 エアタイト	その他性能 網戸	その他性能 防火種別	その他性能 開閉方式	その他性能 熱煙感知	遮煙性能	ガラリ型式・寸法	備考
SWD	
SWD - 01	2	図示	1F 昇降口	SOP	ST	図示	40	200	F	図示	○								L				A																			FB加工枠・上下二辺固定
SWD - 02	1	図示	1F 大講義室	SOP	ST	図示	50	200	F	図示	○								L					○					○	○	○			D								
SWD - 03	1	図示	1F 大講義室	SOP	ST	図示	50	150	F	図示	○								L					○					○	○	○			D				特1		常			バイロスリムスクリーン・バイロガラスドア同等
SWD - 04	1	図示	1F 図書室(書庫)	SOP	ST	図示	50	150	F	図示	○								L					○					○	○	○			D								FB加工枠・上下二辺固定
SWD - 05	1	図示	1F PS	SOP	ST	図示	40	150	F	図示		○												○					○		○			D								FB加工枠・上下二辺固定・SUSガラス丁番
SWD - 06	1	図示	1F ラウンジ1A	SOP	ST	図示	40	150	F	図示	○								L					○					B	○	○	○		D								FB加工枠・上下二辺固定
SWD - 07	1	図示	1F 資源増殖実習控室	SOP	ST	図示	50	150	F	図示	○								L					○					B	○	○	○		D								FB加工枠・上下二辺固定
SWD - 08	1	図示	1F 資源増殖実習控室	SOP	ST	図示	50	150	F	図示	○								L					○					B	○	○	○		D								FB加工枠・上下二辺固定
SWD - 09	1	図示	1F 海洋生物実験室	SOP	ST	図示	50	150	F	図示	○								L					○					B	○	○	○		D								FB加工枠・上下二辺固定
SWD - 10	1	図示	1F 海洋生物実験室	SOP	ST	図示	50	150	F	図示	○								L					○					B	○	○	○		D								FB加工枠・上下二辺固定
SWD - 11	1	E	1F 大講義室	SOP	ST	1840 × 2000	40	200	F	ST5	○								L					○					B	○	○	○		D								
SWD - 12	2	図示	3F ラウンジ3C	SOP	ST	図示	40	150	F	図示		○				○	○									○																FB加工枠・上下二辺固定
SWD - 13	2	図示	1F 保健室1A	SOP	ST	図示	50	150	F	図示	○								L					○					B	○				D								FB加工枠・上下二辺固定
SWD - 14	1	図示	1F 事務室	SOP	ST	図示	40	150	F	図示		○					○									○																FB加工枠・上下二辺固定
SWD - 15	1	図示	1F ラウンジ1B	SOP	ST	図示	40	150	F	図示	○								L					○					B	○	○	○		D								FB加工枠
SWD - 16	1	図示	1F PS	SOP	ST	図示	40	150	F	図示		○												○					○		○			D								FB加工枠・上下二辺固定・SUSガラス丁番
WD	
WD - 01	154	図示	教室	OSCL	W	1100 × 2000	40	150		ST5		○					○													○						特1		常			詳細図(A-510)参照
WD - 03	18	図示	教室	OSCL	W	1800 × 2000	40	150		ST5		○					○													○						特1		常			詳細図(A-510)参照
WD - 04	1	図示	2F 専攻科準備室	OSCL	W	940 × 2000	40	150		–		○							L					○																	枠：Stつぶし曲げSOP
WD - 05	13	図示	教室	OSCL	W	1350 × 2000	40	150		ST5		○					○							○																	詳細図(A-510)参照
WD - 06	1	図示	教室	OSCL	W	1000 × 2000	40	150		ST5		○					○							○																	詳細図(A-510)参照
WD - 07	2	図示	教室	OSCL	W	1800 × 2000	40	150		ST5		○					○																								
WD - 08	3	図示	4F被服・家庭経営室	VC	W	図示	40	100																○																	Vレール戸車付・SUS幅込引手
WD - 09	3	図示	4F被服・家庭経営室	VC	W	図示	40	100																○																	Vレール戸車付・SUS幅込引手
WD - 10	1	図示	4F被服・家庭経営室	VC	W	図示	40	100																○																	Vレール戸車付・SUS幅込引手
WD - 11	1	A	2F 専攻科準備室	OSCL	W	640 × 2000	40	100				○							L											○											枠：Stつぶし曲げSOP
WD - 12	2	図示	2F 電気機器実習室（高圧）	OSCL	W	2000 × 2000	40	100	-	-														○	○		○			○											遮光用
WD - 13	4	図示	1休養室	VC	W	図示	40	100																○																	Vレール戸車付・SUS幅込引手
WD - 14	1	図示	4F被服・家庭経営室	VC	W	図示	40	150																○				○													
AG	
AG - 01	8	図示	1F 廊下1A	A	AL	2180 × 1200	100		80																							○									裏黒色方立付・ダクトフランジ付・SUS防鳥ネット・４周一体溶接・ガラリ開口率50%
AG - 02	5	図示	1F 廊下1C	A	AL	2400 × 1200	100		80																							○									裏黒色方立付・ダクトフランジ付・SUS防鳥ネット・４周一体溶接・ガラリ開口率50%
AG - 03	2	図示	1F 工学実習室	A	AL	2380 × 500	100		80																							○									裏黒色方立付・ダクトフランジ付・SUS防鳥ネット・４周一体溶接・ガラリ開口率50%
AG - 05	1	図示	1F ラウンジ1B	A	AL	3570 × 500	100		80																							○									裏黒色方立付・ダクトフランジ付・SUS防鳥ネット・４周一体溶接・ガラリ開口率50%
AG - 07	2	図示	2F 屋根6	A	AL	4000 × 600	100		80																							○									裏黒色方立付・ダクトフランジ付・SUS防鳥ネット・４周一体溶接・ガラリ開口率50%
AG - 08	2	図示	3F 屋根5	A	AL	900 × 600	100		80																							○									裏黒色方立付・ダクトフランジ付・SUS防鳥ネット・４周一体溶接・ガラリ開口率50%
AG - 09	1	図示	4F 屋根4	A	AL	1700 × 600	100		80																							○									裏黒色方立付・ダクトフランジ付・SUS防鳥ネット・４周一体溶接・ガラリ開口率50%
AG - 10	1	図示	2F 屋根6 1F 給気塔	A	AL	2400 × 900	100		80																							○									裏黒色方立付・ダクトフランジ付・SUS防鳥ネット・４周一体溶接・ガラリ開口率50%
AT	
AT - 01	4	図示	4F ステーション4	A	AL	1090 × 1090				図示																							○									詳細図(A-511)参照(手動開放)
AT - 02	4	図示	4F 階段	A	AL	1090 × 1090				図示																							○									詳細図(A-511)参照(FIX)

訂正	件名	岩手県立宮古商工高等学校及び岩手県立宮古水産高等学校 校舎新築(建築)工事	
	図面名称	建具表2	図面番号 A-506
	縮尺	A1版 --- A3版 ---	

符号 記号	番号	個数	型式	使用箇所	仕上	材質	寸法 WxH	寸法 扉見込	枠形式・見込	沓摺・水切	硝子 特記なき限りC	錠 前 箱錠	錠 前 本締錠	錠 前 グレモン錠	錠 前 自動施錠錠	錠 前 電気錠	錠 前 CR有無	錠 前 非常錠	錠 前 引戸錠	錠 前 点検口錠	ハンドル 引棒	ハンドル ロックハンドル	ハンドル レバーハンドル	ハンドル 押込・引手	支持金物 丁番	支持金物 ピボットヒンジ	支持金物 フロアヒンジ	支持金物 ハンガーレール金物一式	その他金物 軸吊ヒンジ	その他金物 戸当り・あおり床	その他金物 順位調整器	その他金物 フランス落とし	その他金物 付属金物一式	その他性能 開閉装置	その他性能 エアタイト	その他性能 網戸	その他性能 防火種別	その他性能 開閉方式	その他性能 熱煙感知	遮煙性能	ガラリ型式・寸法	備考
AW	
AW - 01		30	図示	各階南側	A	AL	図示				図示																					○									詳細図(A-512_A)参照
AW - 01b		11	図示	1F 東側	A	AL	図示				図示																					○					○				詳細図(A-513_C)参照・上部給排気口
AW - 02		9	図示	1F MWC1	A	AL	図示				図示																					○									詳細図(A-512_A)参照
AW - 03		4	図示	1F WWC1	A	AL	図示				図示																					○									詳細図(A-512_A)参照
AW - 04		56	図示	各階 北側	A	AL	図示				図示																					○									詳細図(A-512_A)参照
AW - 04b		14	図示	各階 北側	A	AL	図示				図示																					○									詳細図(A-512_B)参照・上部給排気口
AW - 05		44	図示	各階 西側	A	AL	図示				図示																					○									詳細図(A-512_A)参照
AW - 06		69	図示	各階 東側	A	AL	図示				図示																					○									詳細図(A-512_A)参照
AW - 07		1	図示	1F 海洋生物実験室	A	AL	図示				図示																					○									詳細図(A-515_G)参照
AW - 08		1	図示	1F 機械実習室(特殊機械)	A	AL	図示				図示																					○									詳細図(A-515_G)参照
AW - 09		6	図示	2F 廊下2A	A	AL	図示				図示																					○									詳細図(A-514_F)参照
AW - 10		4	図示	2F 廊下2D	A	AL	図示				図示																					○									詳細図(A-514_F)参照
AW - 11		1	図示	2F 廊下2A	A	AL	図示				図示																					○									詳細図(A-515_G)参照
AW - 12		1	図示	2F 職員室2B	A	AL	図示				図示																					○					○				詳細図(A-515_G)参照
AW - 13		4	図示	3F 書道室	A	AL	図示				図示																					○					○				詳細図(A-515_G)参照
AW - 13a		1	図示	2F 職員室2A	A	AL	図示				図示																					○					○				詳細図(A-515_G)参照
AW - 14		1	図示	2F 職員室2A	A	AL	図示				図示																					○					○				詳細図(A-515_G)参照
AW - 15		1	図示	2F 製図室	A	AL	図示				図示																					○									詳細図(A-515_G)参照
AW - 16		2	図示	2F 電気計測実習室	A	AL	図示				図示																					○									詳細図(A-515_G)参照
AW - 17		3	図示	2F 調理教室	A	AL	図示				図示																					○					○				詳細図(A-515_G)参照
AW - 18		1	図示	2F 航海計器実習室	A	AL	図示				図示																					○									詳細図(A-515_G)参照
AW - 19		1	図示	3F 廊下3D	A	AL	図示				図示																					○									詳細図(A-515_G)参照
AW - 20		1	図示	3F 化学実験室	A	AL	図示				図示																					○									詳細図(A-515_G+A-514_F)参照
AW - 21		2	図示	3F 電気工作実習室	A	AL	図示				図示																					○									詳細図(A-515_G)参照
AW - 22		4	図示	4F 廊下4C	A	AL	図示				図示																					○									詳細図(A-515_G)参照
AW - 23		1	図示	4F 美術室	A	AL	図示				図示																					○									詳細図(A-515_G)参照
AW - 24		2	図示	1F 廊下1A	A	AL	図示				図示																					○									詳細図(A-512_A)参照
AW - 25		2	図示	1F 廊下1C	A	AL	図示				図示																					○									詳細図(A-512_A)参照
AW - 26		1	図示	2F 職員室2B	A	AL	図示				図示																					○					○				詳細図(A-515_G)参照
AW - 27		1	図示	2F 職員室2B	A	AL	図示				図示																					○					○				詳細図(A-515_G)参照
AW - 28		2	図示	3F 更衣室3B	A	AL	図示				図示																					○					○				詳細図(A-514_E)参照
AW - 29		1	図示	4F 音楽室	A	AL	図示				図示																					○									詳細図(A-515_G)参照
WW	
WW - 01		79	図示	各階 教室	OSCL	W	図示				図示																					○									詳細図(A-511)参照
SP	
SP - 01		1	図示	1F PS1	B-DP-2	ST	3817 × 2800	50	72	-	-																					○									詳細図(A-521)参照・指定色焼付
SP - 02		1	図示	1F PS2	B-DP-2	ST	4408 × 2800	50	72	-	-																					○									詳細図参照(A-521)・指定色焼付
SP - 03		4	図示	2F～4F PS2	B-DP-2	ST	8262 × 2000	50	72	-	-																					○									詳細図参照(A-521)・指定色焼付
SP - 04		2	図示	3F PS1 4F PS1	B-DP-2	ST	<各種> × 2000	50	72	-	-																					○									詳細図参照(A-521)・指定色焼付
SP - 05		1	図示	2F 職員更衣室2A	B-DP-2	ST	3738 × 2400	70	70	-	-																					○									詳細図参照(A-521)・指定色焼付
SP - 06		1	図示	2F 職員更衣室2C	B-DP-2	ST	3531 × 2400	70	70	-	-																					○									詳細図参照(A-521)・指定色焼付
ACW	
ACW - 01		1	図示	1F コミュニティホール	A	AL	図示	-	-	-	図示																					○									詳細図(A-516)参照
ACW - 02		1	図示	3F ステーション3	A	AL	図示	-	-	-	図示																					○									詳細図(A-517)参照
ACW - 03		1	図示	3F ラウンジ3A	A	AL	図示	-	-	-	図示																					○									詳細図(A-518)参照
AW	
AW - 50		11	図示	1F ラウンジ1B	A	AL	図示	-	-	-	図示																					○									詳細図(A-516_F)参照
AW - 50a		1	図示	1F 図書室(閲覧)	A	AL	図示	-	-	-	図示																					○									詳細図(A-516_F)参照
AW - 51		1	図示	1F 機械実習室(旋盤)	A	AL	図示	-	-	-	図示																					○									詳細図(A-516_F)参照

符号 記号	番号	個数	型式	使用箇所	仕上	材質	寸法 WxH	寸法 扉見込	枠形式・見込	沓摺・水切	硝子 特記なき限りC	錠 前 箱錠	錠 前 本締錠	錠 前 グレモン錠	錠 前 自動施錠錠	錠 前 電気錠	錠 前 CR有無	錠 前 非常錠	錠 前 引戸錠	錠 前 点検口錠	ハンドル 引棒	ハンドル ロックハンドル	ハンドル レバーハンドル	ハンドル 押込・引手	支持金物 丁番	支持金物 ピボットヒンジ	支持金物 フロアヒンジ	支持金物 ハンガーレール金物一式	その他金物 軸吊ヒンジ	その他金物 戸当り・あおり床	その他金物 順位調整器	その他金物 フランス落とし	その他金物 付属金物一式	その他性能 開閉装置	その他性能 エアタイト	その他性能 網戸	その他性能 防火種別	その他性能 開閉方式	その他性能 熱煙感知	遮煙性能	ガラリ型式・寸法	備考
AW	
AW - 52		1	図示	1F 原動機・流体実験室	A	AL	図示	-	-	-	図示																					○									詳細図(A-516_F)参照
AW - 53		3	図示	1F 原動機・流体実験室	A	AL	図示	-	-	-	図示																					○									詳細図(A-516_F)参照
AW - 54		1	図示	1F 空気調和・衛生実習室	A	AL	図示	-	-	-	図示																					○									詳細図(A-516_F)参照
AW - 55		1	図示	1F 図書室(書庫)	A	AL	図示	-	-	-	図示																					○									詳細図(A-516_F)参照
AW - 56		11	図示	2F ラウンジ2D	A	AL	図示	-	-	-	図示																					○									詳細図(A-516_F)参照
AW - 56a		1	図示	1F 大講義室	A	AL	図示	-	-	-	図示																					○									詳細図(A-516_F)参照
AW - 57		2	図示	2F ラウンジ2C	A	AL	図示	-	-	-	図示																					○									詳細図(A-516_F)参照
AW - 58		2	図示	2F 多目的室	A	AL	図示	-	-	-	図示																					○									詳細図(A-516_F)参照
AW - 59		2	図示	2F 多目的室	A	AL	図示	-	-	-	図示																					○									詳細図(A-516_F)参照
AW - 60		1	図示	2F 多目的室	A	AL	図示	-	-	-	図示																					○									詳細図(A-516_F)参照
AW - 61		1	図示	2F 更衣室2B・2A	A	AL	図示	-	-	-	図示																					○									詳細図(A-516_E)参照
AW - 62		1	図示	3F ラウンジ3B	A	AL	図示	-	-	-	図示																					○									詳細図(A-516_F)参照
AW - 63		2	図示	3F ステーション3	A	AL	図示	-	-	-	図示																					○									詳細図(A-516_F)参照
AW - 64		2	図示	3F 更衣室3A	A	AL	図示	-	-	-	図示																					○									詳細図(A-516_E)参照
AW - 65		2	図示	3F ステーション3	A	AL	図示	-	-	-	図示																					○									詳細図(A-516_E)参照
AW - 66		2	図示	4F ラウンジ4A	A	AL	図示	-	-	-	図示																					○									詳細図(A-516_F)参照
AW - 67		2	図示	4F ラウンジ4A	A	AL	図示	-	-	-	図示																					○									詳細図(A-516_F)参照
AW - 68		1	図示	4F ラウンジ4B	A	AL	図示	-	-	-	図示																					○									詳細図(A-516_F)参照
SW	
SW - 01		1	図示	2F ラウンジ2B	SOP	ST	図示	-	121	-	図示																					○					特2	常	○		詳細図(A-511)参照
SW - 02		2	図示	3F ステーション3	SOP	ST	図示	-	121	-	図示																					○					特2	常	○		詳細図(A-511)参照
SW - 03		2	図示	4F 音楽室	SOP	ST	図示	-	50	-	図示																					○									詳細図(A-510)参照
SW - 04		1	図示	4F ステーション4	SOP	ST	図示	-	121	-	図示																					○					特2	常	○		詳細図(A-511)参照
SW - 05		1	図示	2F 廊下2D	SOP	ST	図示	-	121	-	図示																					○					特2	常	○		詳細図(A-511)参照
SW - 06		1	図示	1F 食製調味加熱室	SOP	ST	図示	-	50	-	図示																					○									詳細図(A-510)参照
SW - 07		1	図示	1F 食製調味加熱室	SOP	ST	図示	-	50	-	図示																					○									詳細図(A-510)参照
SW - 08		1	図示	1F 空気調和・衛生実習室	SOP	ST	図示	-	50	-	図示																					○									詳細図(A-510)参照
SW - 09		1	図示	2F 廊下2B	SOP	ST	図示	-	50	-	図示																					○					網	外	常		詳細図(A-510)参照
SW - 10		1	図示	3F ステーション3	SOP	ST	図示	-	50	-	図示																					○					網	外	常		詳細図(A-510)参照
SW - 11		1	図示	3F ステーション3	SOP	ST	図示	-	50	-	図示																					○					網	外	常		詳細図(A-510)参照
SW - 12		1	図示	4F ステーション4	SOP	ST	図示	-	50	-	図示																					○					網	外	常		詳細図(A-510)参照
SW - 13		1	図示	2F 調理準備室	SOP	ST	図示	-	50	-	図示																					○						防1	常		詳細図(A-510)参照
SW - 14		1	図示	1F 大講義室	SOP	ST	図示	-	50	-	図示																					○						防1	常		詳細図(A-510)参照
WW	
WW - 02		1	図示	1F 食品化学総合実習室	OSCL	W	図示	-	150	-	図示																					○									詳細図参照
WW - 03		2	図示	1F 空気調和・衛生実習室	OSCL	W	図示	-	150	-	図示																					○									詳細図参照
WW - 04		2	図示	1F 施工実習室	OSCL	W	図示	-	150	-	図示																					○									詳細図参照
WW - 05		1	図示	1F 材料試験実習室	OSCL	W	図示	-	150	-	図示																					○									詳細図参照
WW - 06		1	図示	1F 溶接実習室	OSCL	W	図示	-	150	-	図示																					○									詳細図参照
WW - 07		1	図示	1F 情報実習室	OSCL	W	図示	-	150	-	図示																					○									詳細図参照
WW - 08		1	図示	1F FA実習室	OSCL	W	図示	-	150	-	図示																					○									詳細図参照
WW - 09		1	図示	1F 漁具製作実習室	OSCL	W	図示	-	150	-	図示																					○									詳細図参照
WW - 10		1	図示	1F 漁具製作実習室	OSCL	W	図示	-	150	-	図示																					○									詳細図参照
WW - 11		4	図示	3F 書道室	OSCL	W	図示	-	150	-	図示																					○									詳細図参照
WW - 12		1	図示	3F 電気工作実習室	OSCL	W	図示	-	150	-	図示																					○									詳細図参照
WW - 13		1	図示	3F 自動制御実習室	OSCL	W	図示	-	150	-	図示																					○									詳細図参照
WW - 14		1	図示	3F 計測実習室	OSCL	W	図示	-	150	-	図示																					○									詳細図参照
WW - 15		1	図示	3F 計測実習室	OSCL	W	図示	-	150	-	図示																					○									詳細図参照
WW - 16		1	図示	3F 調理学習室	OSCL	W	図示	-	150	-	図示																					○									詳細図参照
WW - 17		1	図示	4F 被服・家庭経営室	OSCL	W	図示	-	150	-	図示																					○									詳細図参照
WW - 18		2	図示	4F 被服室	OSCL	W	図示	-	150	-	図示																					○									詳細図参照
WW - 19		1	図示	4F接遇マナー室	OSCL	W	図示	-	150	-	図示																					○									詳細図参照

訂正
-
-
-
-


件名 岩手県立宮古商工高等学校及び岩手県立宮古水産高等学校 校舎新築(建築)工事

図面名称 建具表3


縮尺 A1版 --- A3版 ---

図面番号 A-507


SD(片開常閉)

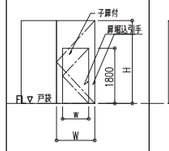

SD(折畳常閉)

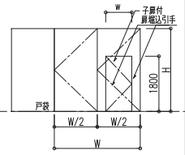


SD(両開常閉)

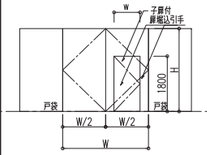


SD-01

※金物部は全てZN

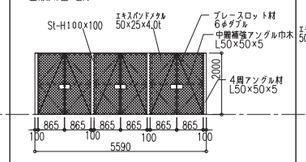


SD-02

※金物部は全てZN

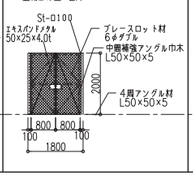


SD-17

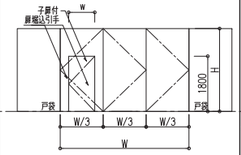


SD-35


※金物部は全てZN

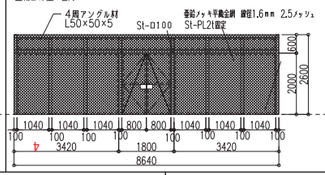

SS

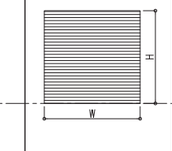


SS(着壁連動)

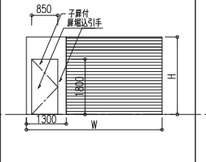


SUSWD-01

特記なきT8フィルム貼
FIX部上下二辺固定

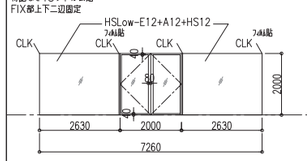


SUSWD-02

特記なきST5
フィルム貼

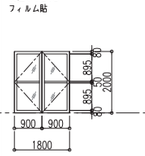


SUSWD-04 (片引自動+FIX)

T8
7㎜貼
FIX部上下二辺固定

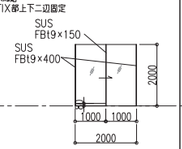


SWD-01

特記なきT8フィルム貼
FIX部上下二辺固定

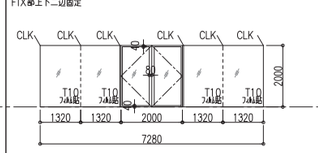


SWD-02

特記なきT10フィルム貼

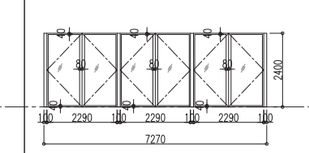


SWD-03 (片開+FIX)特防

NT8
7㎜貼

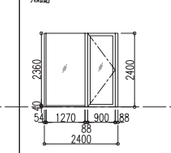


SWD-04

特記なきT8フィルム貼
FIX部上下二辺固定

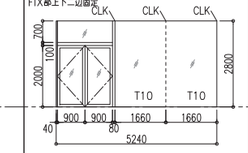


SWD-05

T10
フィルム貼
FIX部上下二辺固定

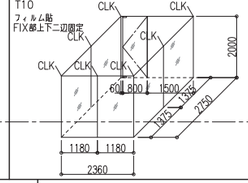


SWD-06

T8
フィルム貼
FIX部上下二辺固定

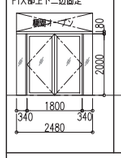


SWD-07

特記なき限りST5
フィルム貼 FIX部上下二辺固定

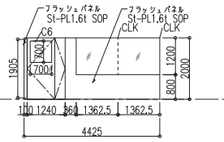


SWD-08

特記なき限りST5
フィルム貼 FIX部上下二辺固定

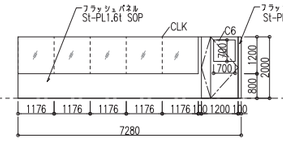


SWD-09

特記なき限りST5
フィルム貼 FIX部上下二辺固定

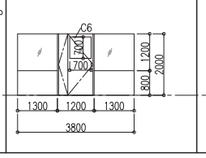


SWD-10

特記なき限りST5
フィルム貼FIX部上下二辺固定

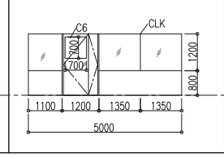


SWD-12

T10フィルム貼
FIX部上下二辺固定

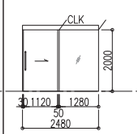


SWD-13

T10フィルム貼
FIX部上下二辺固定

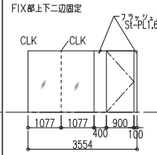


SWD-14

FIX部上下二辺固定

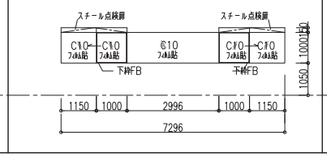


SWD-15

T8
フィルム貼

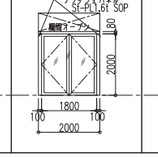


SWD-16


T10
フィルム貼

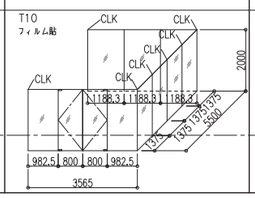


WD-01

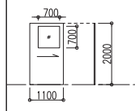


WD-03

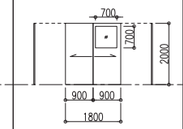


WD-04

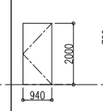

WD-05

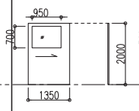


WD-06

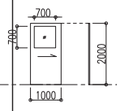

WD-07




AG

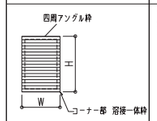

AW-01

特記なき
ST5+A12+LowEST5
フィルム貼

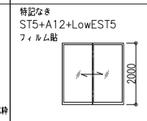


AW-01b

特記なき
ST5+A12+LowEST5
フィルム貼




AW-02

特記なき
ST5+A12+LowEST5
フィルム貼

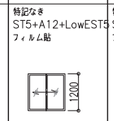

AW-03

特記なき
ST5+A12+LowEST5
フィルム貼

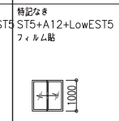


AW-04

特記なき
ST5+A12+LowEST5
フィルム貼



AW-04 b

特記なき
ST5+A12+LowEST5
フィルム貼

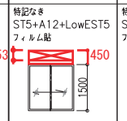

AW-05

特記なき
ST5+A12+LowEST5
フィルム貼




AW-06

特記なき
ST5+A12+LowEST5
フィルム貼



AW-07

特記なき
ST5+A12+LowEST5
フィルム貼

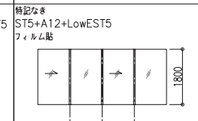


AW-08

特記なき
ST5+A12+LowEST5
フィルム貼




AW-09

特記なき
ST5+A12+LowEST5
フィルム貼

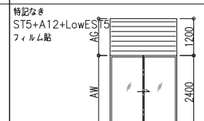

AW-10

特記なき
ST5+A12+LowEST5
フィルム貼

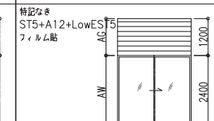

AW-11

特記なき
ST5+A12+LowEST5
フィルム貼



AW-12


特記なき
ST5+A12+LowEST5
フィルム貼



AW-13,13a


特記なき
ST5+A12+LowEST5
フィルム貼

( )の内寸法はAW-13aを示す

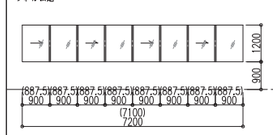


AW-14

特記なき
ST5+A12+LowEST5
フィルム貼

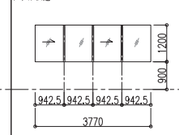


AW-15

特記なき
ST5+A12+LowEST5
フィルム貼

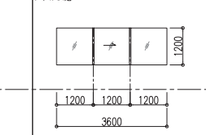


AW-16

特記なき
ST5+A12+LowEST5
フィルム貼

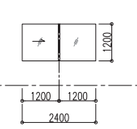


AW-17

特記なき
ST5+A12+LowEST5
フィルム貼

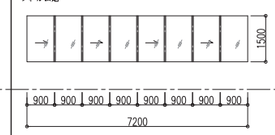


AW-18

特記なき
ST5+A12+LowEST5
フィルム貼

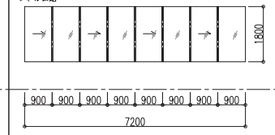


AW-19

特記なき
ST5+A12+LowEST5
フィルム貼

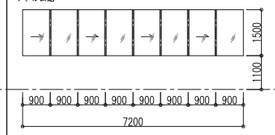


AW-20

特記なき
ST5+A12+LowEST5
フィルム貼

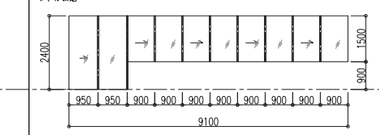


AW-21

特記なき
ST5+A12+LowEST5
フィルム貼

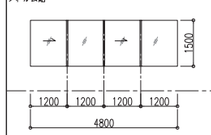


AW-22

特記なき
ST5+A12+LowEST5
フィルム貼

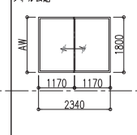


AW-23

特記なき
ST5+A12+LowEST5
フィルム貼

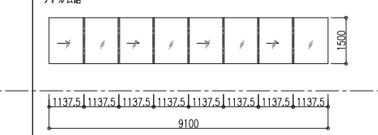


AW-26

特記なき
ST5+A12+LowEST5
フィルム貼

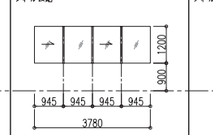


AW-27

特記なき
ST5+A12+LowEST5
フィルム貼

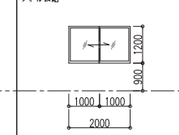


AW-28

特記なき
ST5+A12+LowEST5
フィルム貼

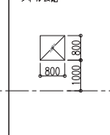


SUSWD-05/AW-24/AG-01

特記なきST5
フィルム貼

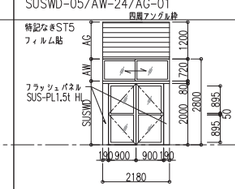


SUSWD-03/AW-25/AG-02

特記なきST5
フィルム貼

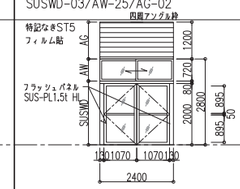

AW-29

特記なき
T8+A12+LowEST5
フィルム貼

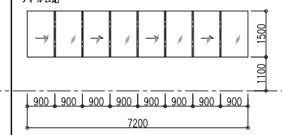


※CLKはガラス突合せシーリングを示す

	訂正			件名	岩手県立宮古商工高等学校及び岩手県立宮古水産高等学校 校舎新築(建築)工事
				図面名称	建具姿図-1
				縮尺	A1版 1:100 A3版 1:200
				図面番号	A-508

AW-50,50a


特記なき
C8+A12+LowE8
フィルム貼

( )の内寸法はAW-50aを示す

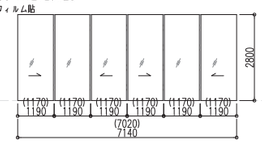


AW-51

特記なき
ST5+A12+LowEST5
フィルム貼

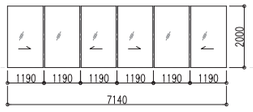

AW-52

特記なき
ST5+A12+LowEST5
フィルム貼

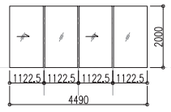


AW-53

特記なき
ST5+A12+LowEST5
フィルム貼




AW-54

特記なき
ST5+A12+LowEST5
フィルム貼

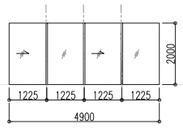

AW-55


特記なき
C8+A12+LowE8
フィルム貼

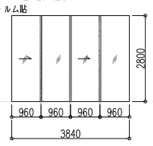

AW-56,56a


特記なき
ST5+A12+LowEST5
フィルム貼

( )の内寸法はAW-56aを示す

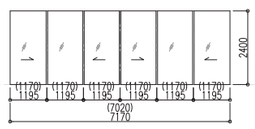


AW-57

特記なき
ST5+A12+LowEST5
フィルム貼

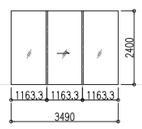


AW-58

特記なき
ST5+A12+LowEST5
フィルム貼

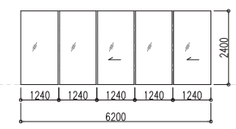


AW-59

特記なき
C8+A12+LowE8
フィルム貼

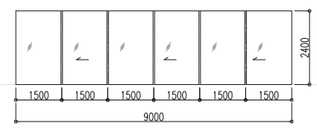


AW-60

特記なき
C8+A12+LowE8
フィルム貼

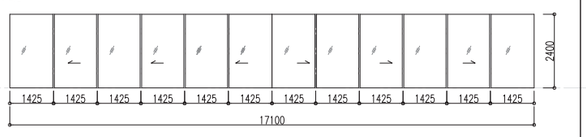


AW-61

特記なき
ST5+A12+LowEST5
フィルム貼

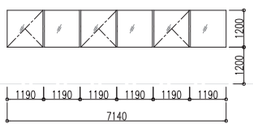


AW-62

特記なき
ST5+A12+LowEST5
フィルム貼

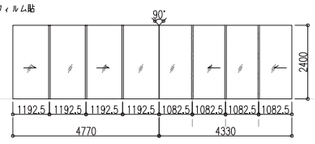


AW-63

特記なき
ST5+A12+LowEST5
フィルム貼

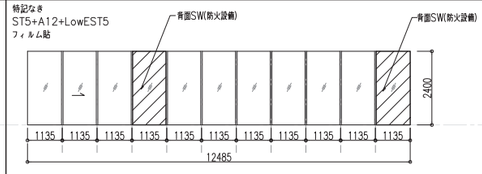


AW-64・65

特記なき
ST5+A12+LowEST5
フィルム貼

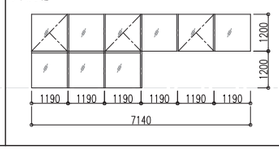


AW-68

特記なき
ST5+A12+LowEST5
フィルム貼

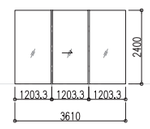


AW-67

特記なき
ST5+A12+LowEST5
フィルム貼

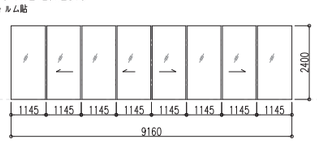


AW-66

特記なき
ST5+A12+LowEST5
フィルム貼

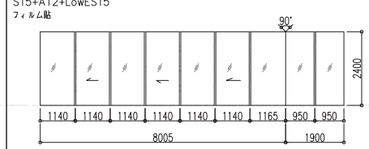


SW-01

NT8
フィルム貼

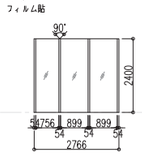


SW-02

NT12
フィルム貼

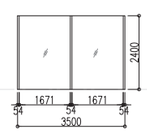


SW-03

特記なきST5
フィルム貼

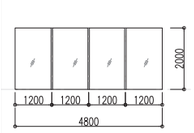


SW-04

NT12
フィルム貼

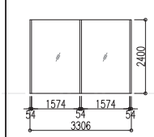


SW-05

NT12
フィルム貼

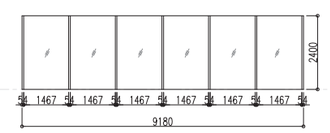


SW-06

特記なきST5
フィルム貼

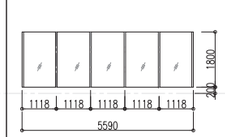


ACW-01

特記なき
C8+A12+LowE8
フィルム貼

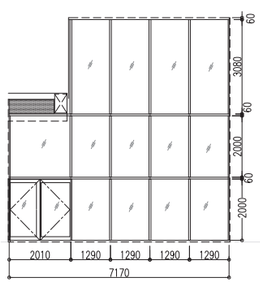


ACW-02

特記なき
C8+A12+LowE8
フィルム貼

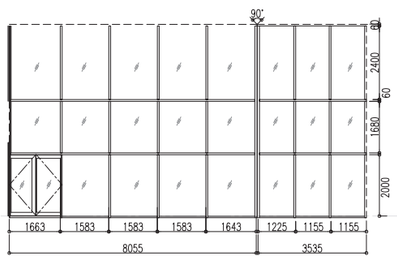


ACW-03

特記なき
C8+A12+LowE8
フィルム貼

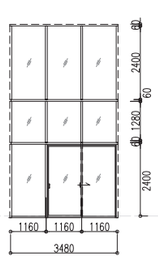


SW-07

特記なきST5
フィルム貼

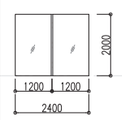


SW-08

特記なきST5
フィルム貼

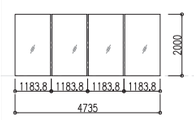


SW-09

特記なきPW10
フィルム貼

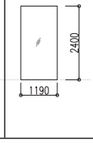


SW-10

特記なきPW10
フィルム貼

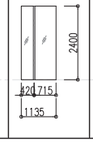


SW-11

特記なきPW10
フィルム貼

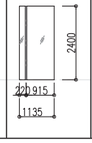


SW-12

特記なきPW10
フィルム貼

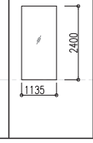


SW-13

特記なきPW10
フィルム貼

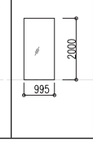


SW-14

特記なきPW10
フィルム貼

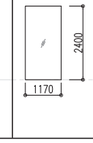


WW-01

特記なき限りST5
フィルム貼

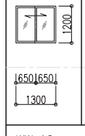


WW-02

特記なきST5
フィルム貼

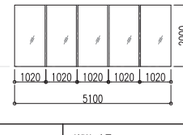


WW-03

特記なきST5
フィルム貼

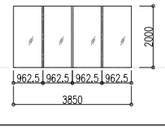


WW-04

特記なきST5
フィルム貼

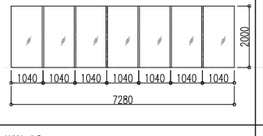


WW-05

特記なきST5
フィルム貼

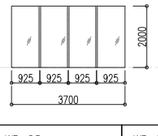


WW-06

特記なきST5
フィルム貼

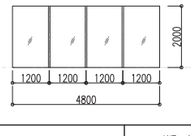


WW-07

特記なきST5
フィルム貼

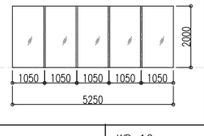


WW-08

特記なきST5
フィルム貼

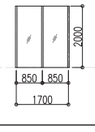


WW-09

特記なきST5
フィルム貼

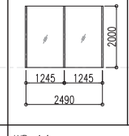


WW-10

特記なきST5
フィルム貼

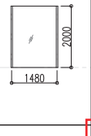


WW-11

特記なきST5
フィルム貼

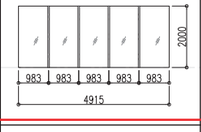


WW-12

特記なきST5
フィルム貼

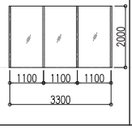


WW-13

特記なきST5
フィルム貼

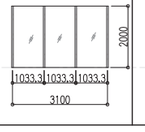


WW-14

特記なきST5
フィルム貼

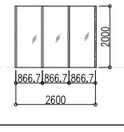


WW-15

特記なきST5
フィルム貼

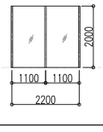


WW-16

特記なきST5
フィルム貼

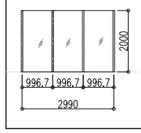

WW-17

特記なきST5
フィルム貼

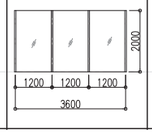


WW-18

特記なきST5
フィルム貼




WW-19


特記なきST5
フィルム貼

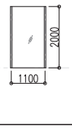


WD-08

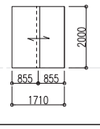


WD-09

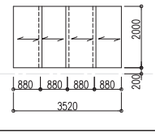


WD-10

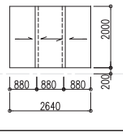


WD-13

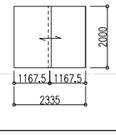


WD-14

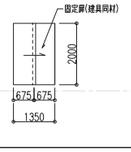

WD-8,9,10,13,14木枠

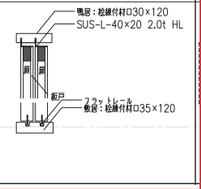


WD-12

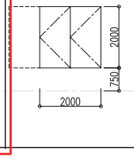

※CLKはガラス突合せシーリングを示す


訂正			件名	岩手県立宮古商工高等学校及び岩手県立宮古水産高等学校 校舎新築(建築)工事
			図面名称	建具姿図-2
			縮尺	A1版 1:100 A3版 1:200
			図面番号	A-509

D1-01 SD・LSD 1:5

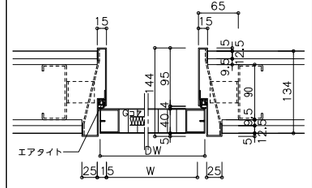


注記
・エアタイト形式は建具表による
・W及びH寸法は建具表による

D1-02 SD−常開防火扉(片開き・両開き)ボード壁埋込 1:5

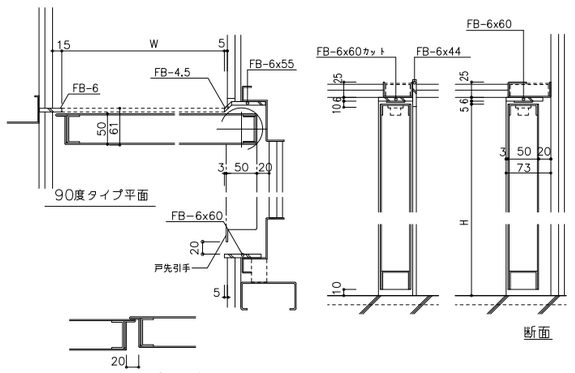


注記
・W及びH寸法は建具表による

D1-03 SD−常開防火扉(折畳) ボード壁埋込 1:5

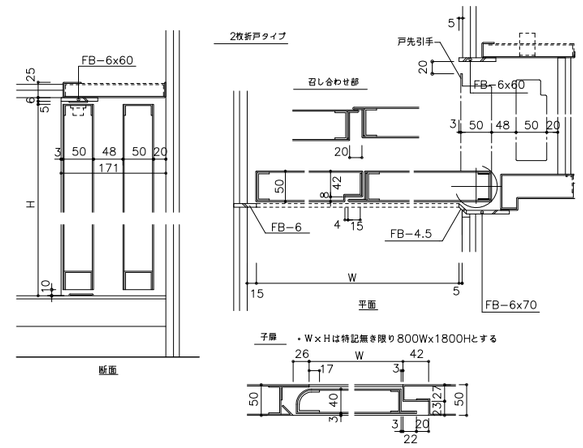


注記

D1-04 SD−常開防火扉(両開き) RC壁露出 1:5

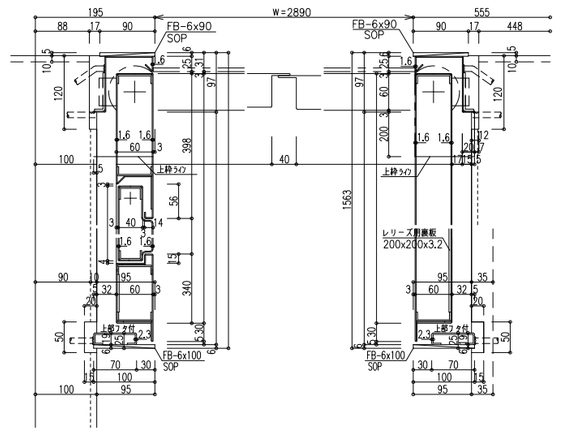


注記

D-05 SD−常開防火扉(片開)RC壁露出 1:10

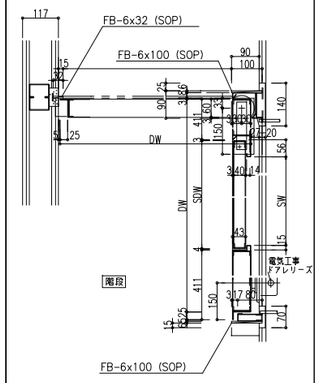


注記

D-06 SD PS・EPS点検口 1:5

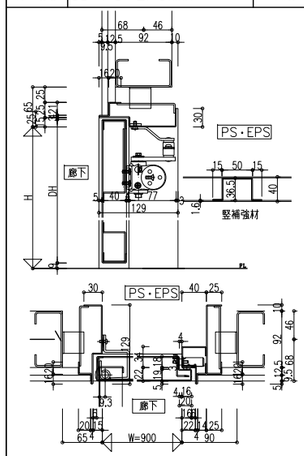


注記
隠し丁番 ｼｱﾅ EH-8(一式) 戸当りｱﾑ 住友3M SJ-1101
ﾌﾗｲﾄﾞﾛｯｸ ｼｱﾅ EL-14 点検口用開錠器 ﾘｰﾋﾞ TK-13

D-07 SD 機械室扉 1:5

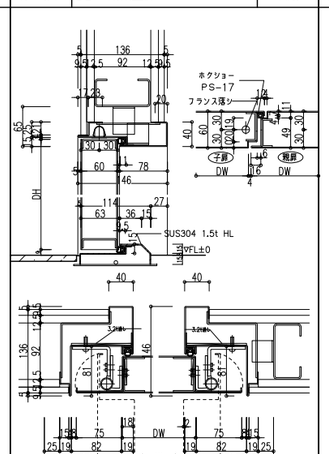


注記
T番 ｼｱﾅ DH-607AL-40
ﾏｸﾞﾈｯﾄ ﾀｷｹﾞﾝ B1000P (80)

D1-08 LSD−身障者便所引戸 1:5

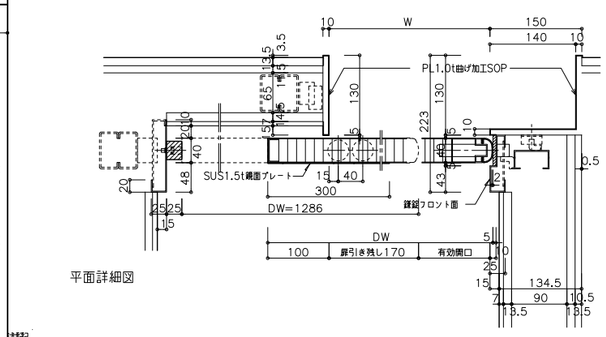

平面詳細図

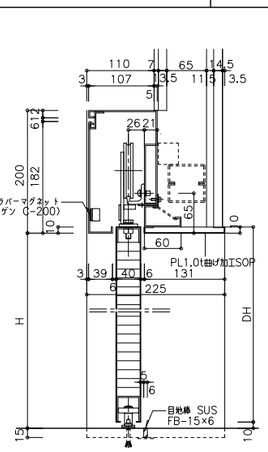


断面詳細図

注記


D1-09 SWD-14 事務室受付カウンター 1:5


引き窓はカウンター付け
回転戸当りストッパーに2閉鎖

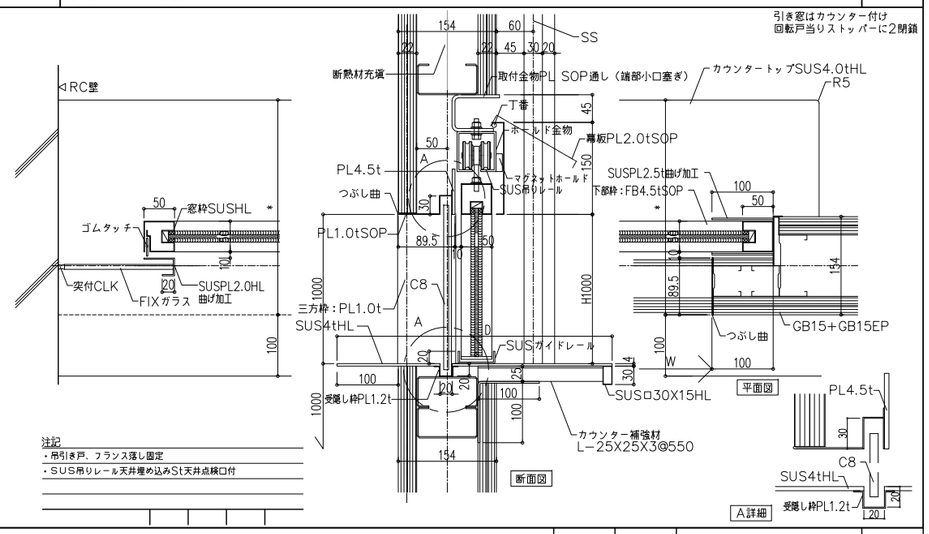

注記
・吊引き戸、フランス落し固定
・SUS吊りレール天井埋め込みSt天井点検口付


D1-10 SWD 窓付框扉+袖ガラス 1:5

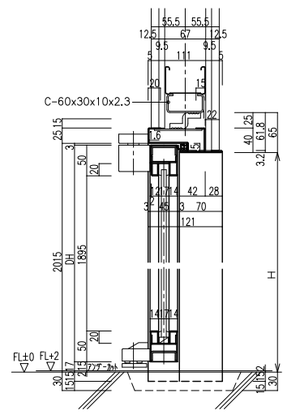

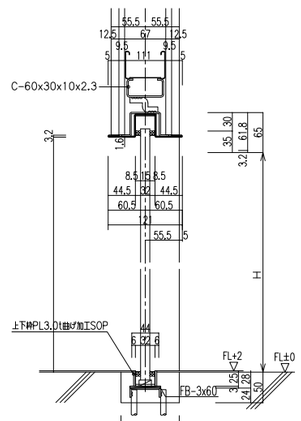


注記

D1-11 SWD上部幕板パネル付扉+袖ガラス 1:5

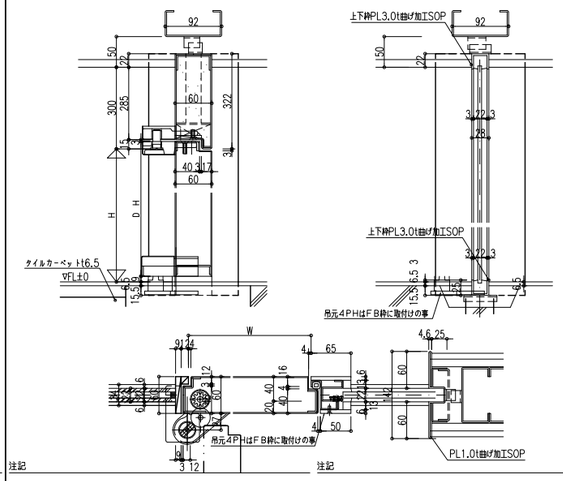


注記

D1-12 SD−多目的室・音楽室・放送室 遮音扉 1:5

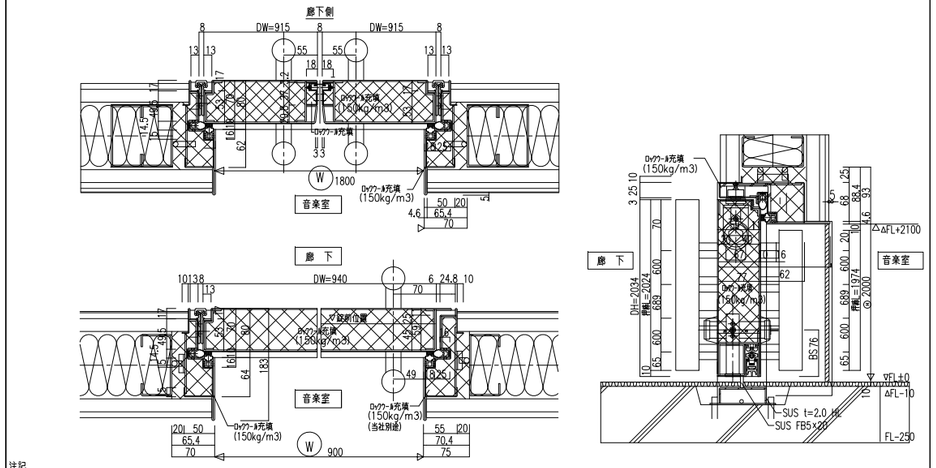


注記
・遮音等級T-2
・押縁(G10502-26-038 L1950特注)
・サイクロンヒンジ(DH-810指定色塗装)

D1-13 SW 1:5

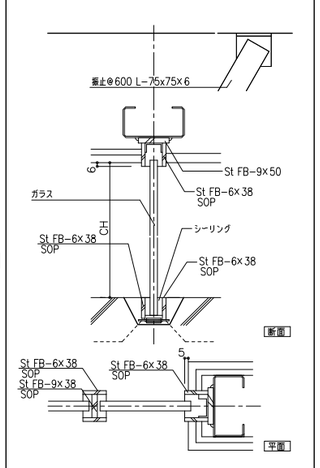


訂正	件名	岩手県立宮古商工高等学校及び岩手県立宮古水産高等学校 校舎新築(建築)工事	
	図面名称	建具詳細図-1	縮尺 A1版 図示 A3版 図示/2 / 図面番号 A-510

D2-01 SWD 框扉（特定防火設備認定品） ※SWD-03 1:5

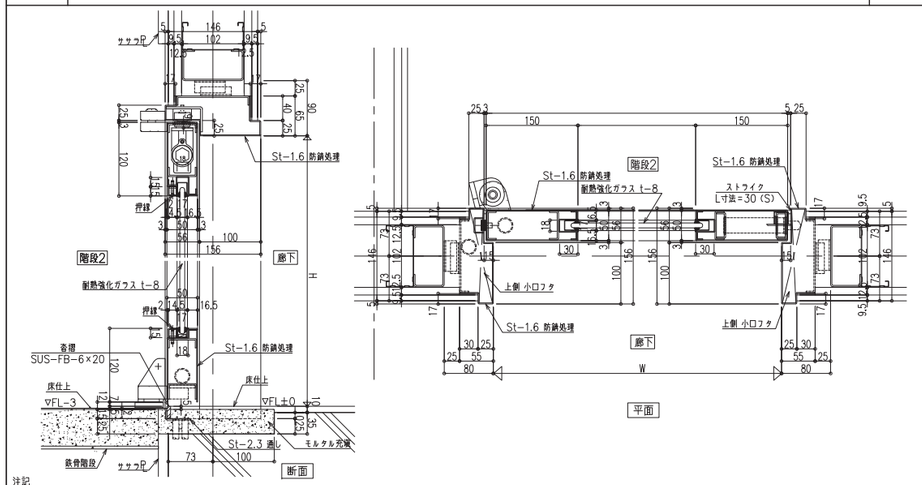


注記
- パイロガラスドア同等(認定品)
- W及びH寸法は建具表による

D2-02 SW FIXガラススクリーン（特定防火設備認定品） 1:5

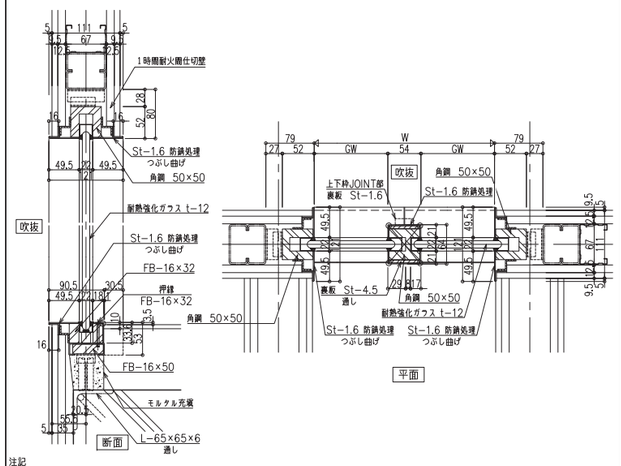


注記
- パイロスリムスクリーン同等(認定品)
- W及びH寸法は建具表による

D2-03 SS シャッター下地 1:20

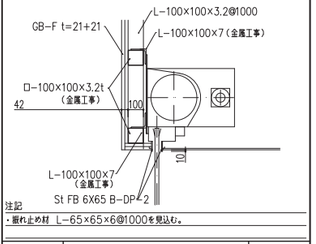


注記
- 扉れじめ材 L-65×65×6@1000を見込む。

D2-04 シャッター枠 1:5

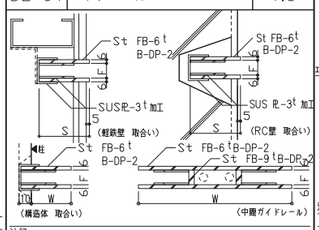


注記

D2-05 トイレブース 1:5

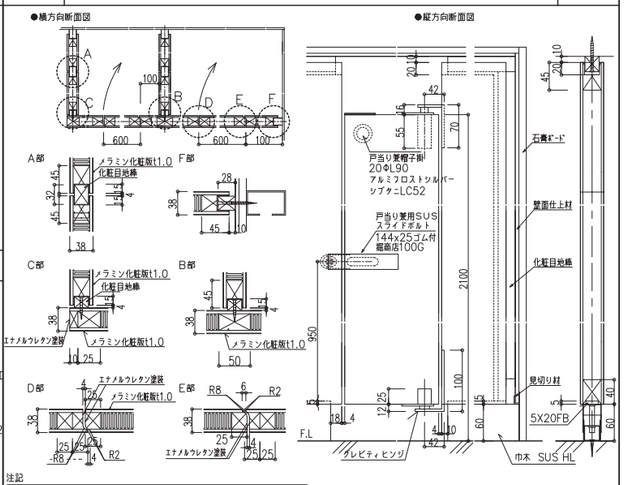

注記
- アイカ ピュアコアタイプ同等品以上


D2-06 WD 1:5

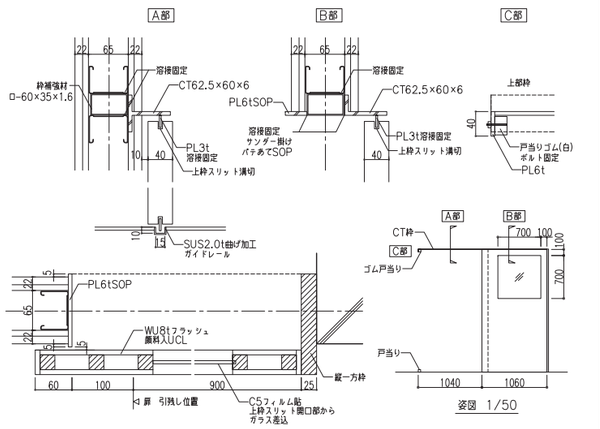

注記
- スチール部は全てSOP


MYK-***

D2-08 WD SK扉 1:5

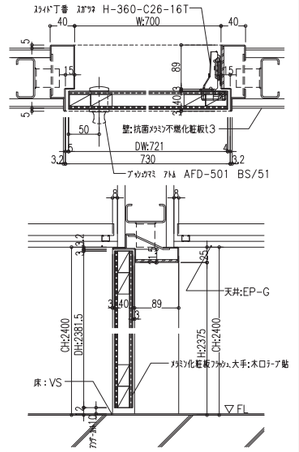


注記

D2-10 AT 高断熱ドームトップライト 1:10

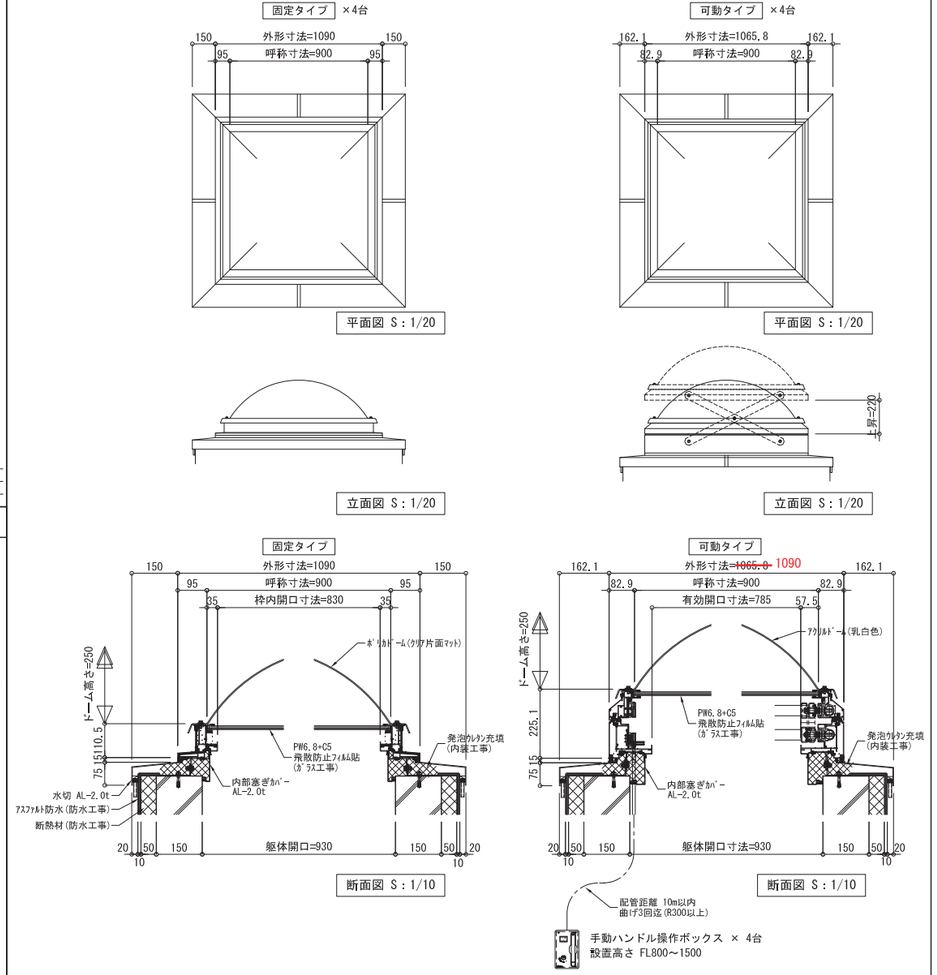

注記


D2-11 WW-02~(FIX) 1:5

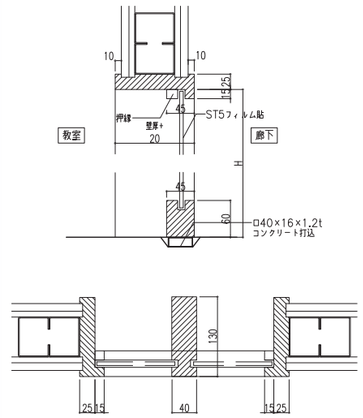

注記
- スチール部は全てSOP
- 木材は米ヒバ(染色塗装)

MYK-***


D2-07 WW-01 1:5

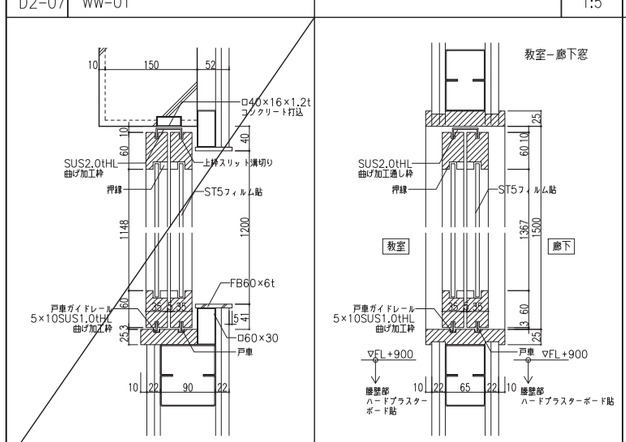

注記
- スチール部は全てSOP
- 木材は米ヒバ(染色塗装)

MYK-***


D2-09 サッシー壁塞ぎパネル 1:5

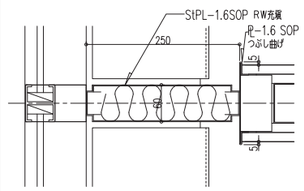

注記
- ＊窓台下部、天井内、ブラインドBOX部も塞ぐこと

訂正					件名	岩手県立宮古商工高等学校及び岩手県立宮古水産高等学校 校舎新築(建築)工事	
					図面名称	建具詳細図-2	縮尺 A1版 図示 A3版 図示/2
							図面番号 A-511

A 外観姿図 1:50

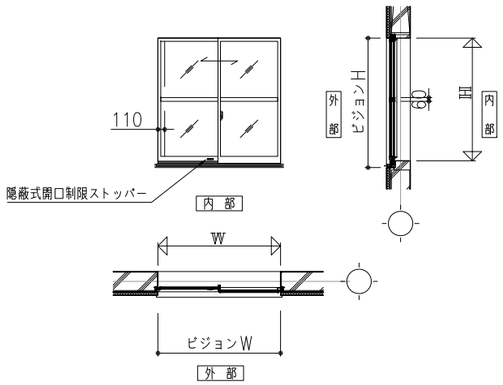


（上下中桟の有無は建具姿図による。）

設計性能仕様条件

耐風圧性能	・ S-5 （2400Pa）
気密性能	・ A-4 （2等級線）
水密性能	・ W-5 （500Pa）
遮音性能	・ T-2 （30等級線）
断熱性能	・ H-2
防火性能	・ 防火設備対応なし
表面処理	・ A1 （JIS H 8602-2010に基づく）
	・


B 外観姿図 1:50

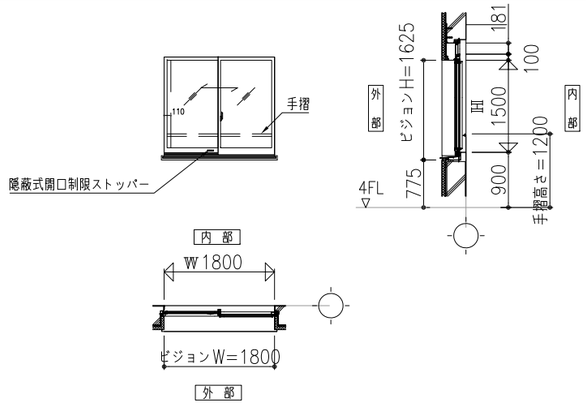

設計性能仕様条件


耐風圧性能	・ S-5 （2400Pa）
気密性能	・ A-4 （2等級線）
水密性能	・ W-5 （500Pa）
遮音性能	・ T-2 （30等級線）
断熱性能	・ H-2
防火性能	・ 防火設備対応なし
表面処理	・ A1 （JIS H 8602-2010に基づく）
	・

A 断面詳細図 1:5

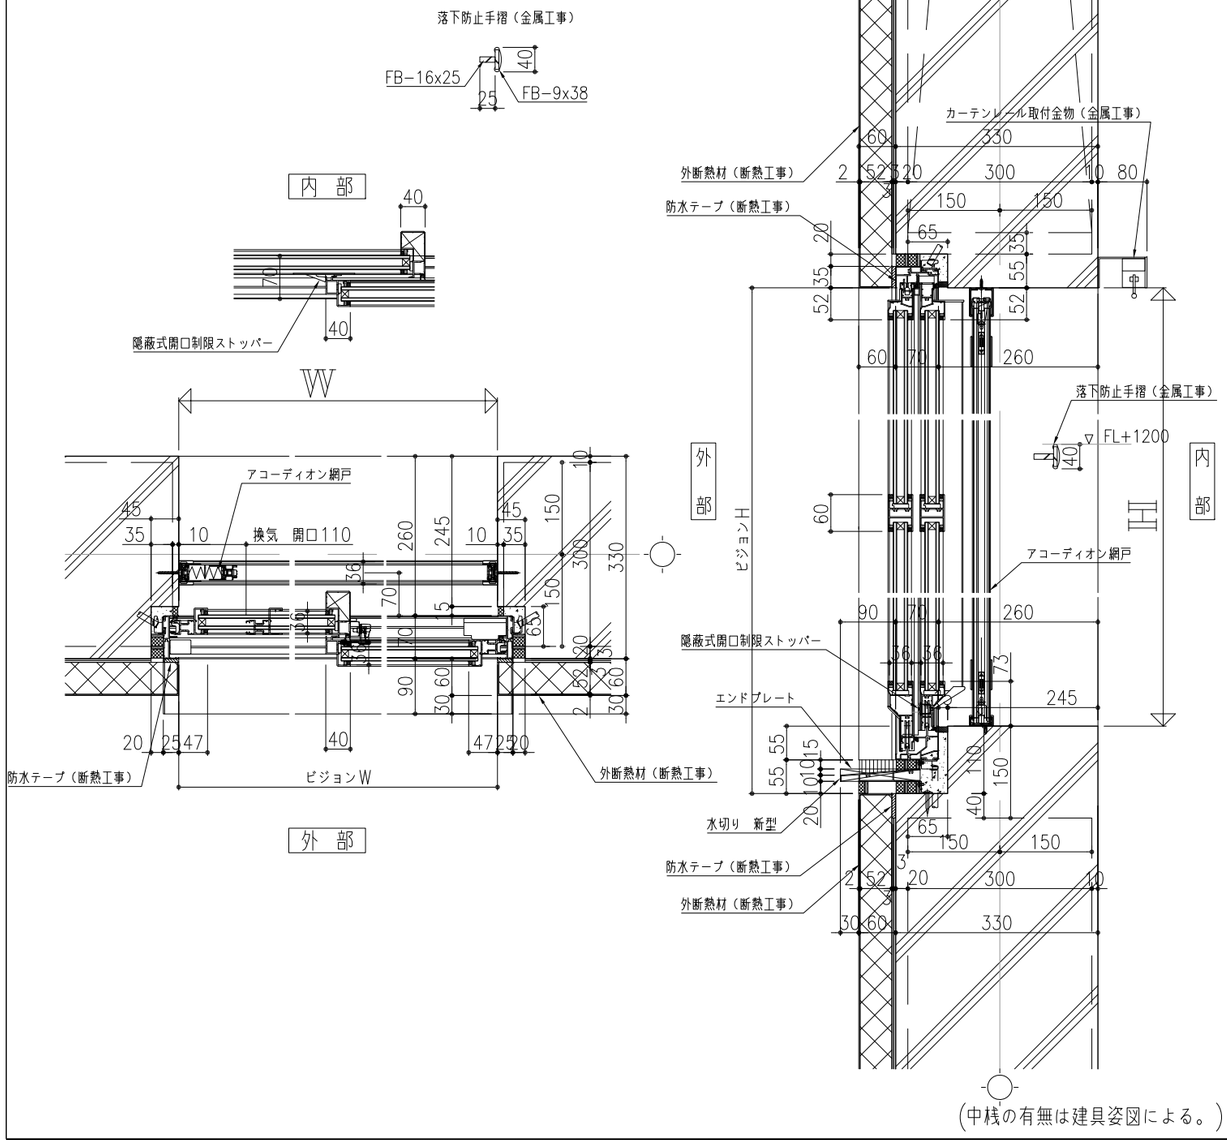


（中桟の有無は建具姿図による。）

B 断面詳細図 1:5

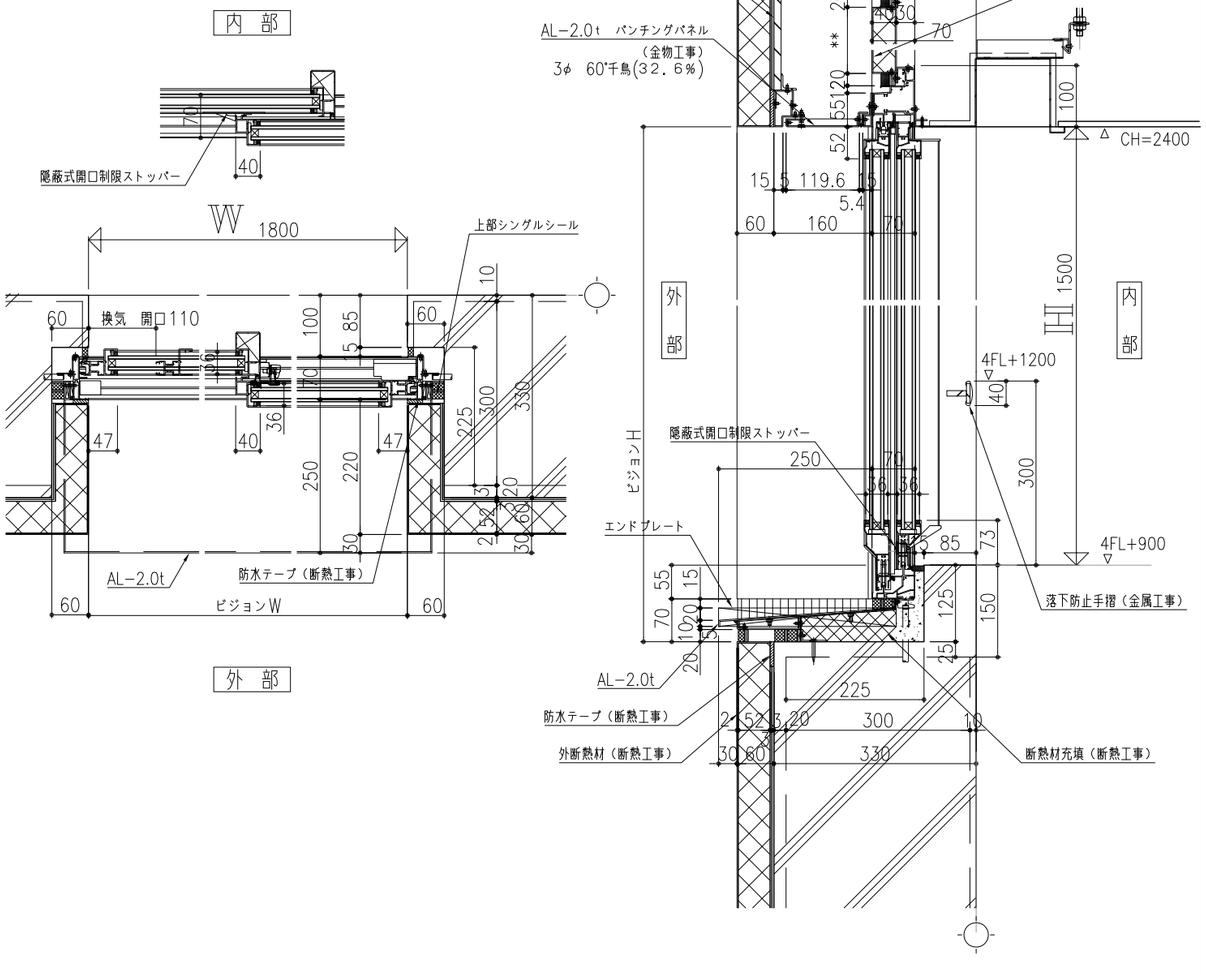

訂正	・			件名	岩手県立宮古商工高等学校及び岩手県立宮古水産高等学校 校舎新築(建築)工事
	・			図面名称	建具詳細図3
	・			紙尺	A1版 A3版 図示
	・			図面番号	A-512


C　外観姿図　1:50

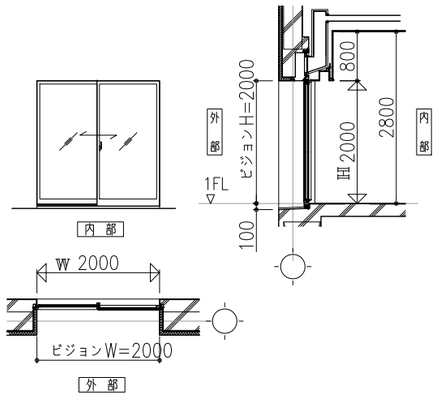

設計性能仕様条件

耐風圧性能	・ S-5 （2400Pa）
気密性能	・ A-4 （2等級線）
水密性能	・ W-5 （500Pa）
遮音性能	・ T-2 （30等級線）
断熱性能	・ H-2
防火性能	・ 防火設備対応なし
表面処理	・ A1 （JIS H 8602-2010に基づく）
	・


D　外観姿図　1:50

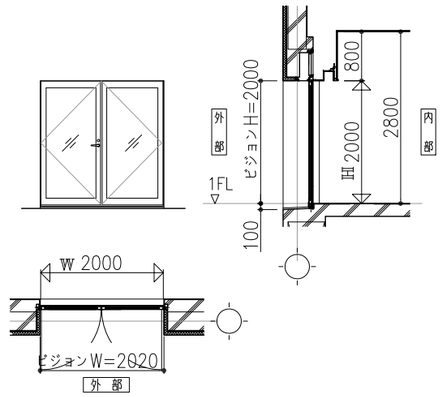


設計性能仕様条件

耐風圧性能	・ S-5 （2400Pa）
気密性能	・ A-4 （2等級線）
水密性能	・ W-5 （500Pa）
遮音性能	・ T-2 （30等級線）
断熱性能	・ H-2
防火性能	・ 防火設備対応なし
表面処理	・ A1 （JIS H 8602-2010に基づく）
	・

C　断面詳細図　1:5

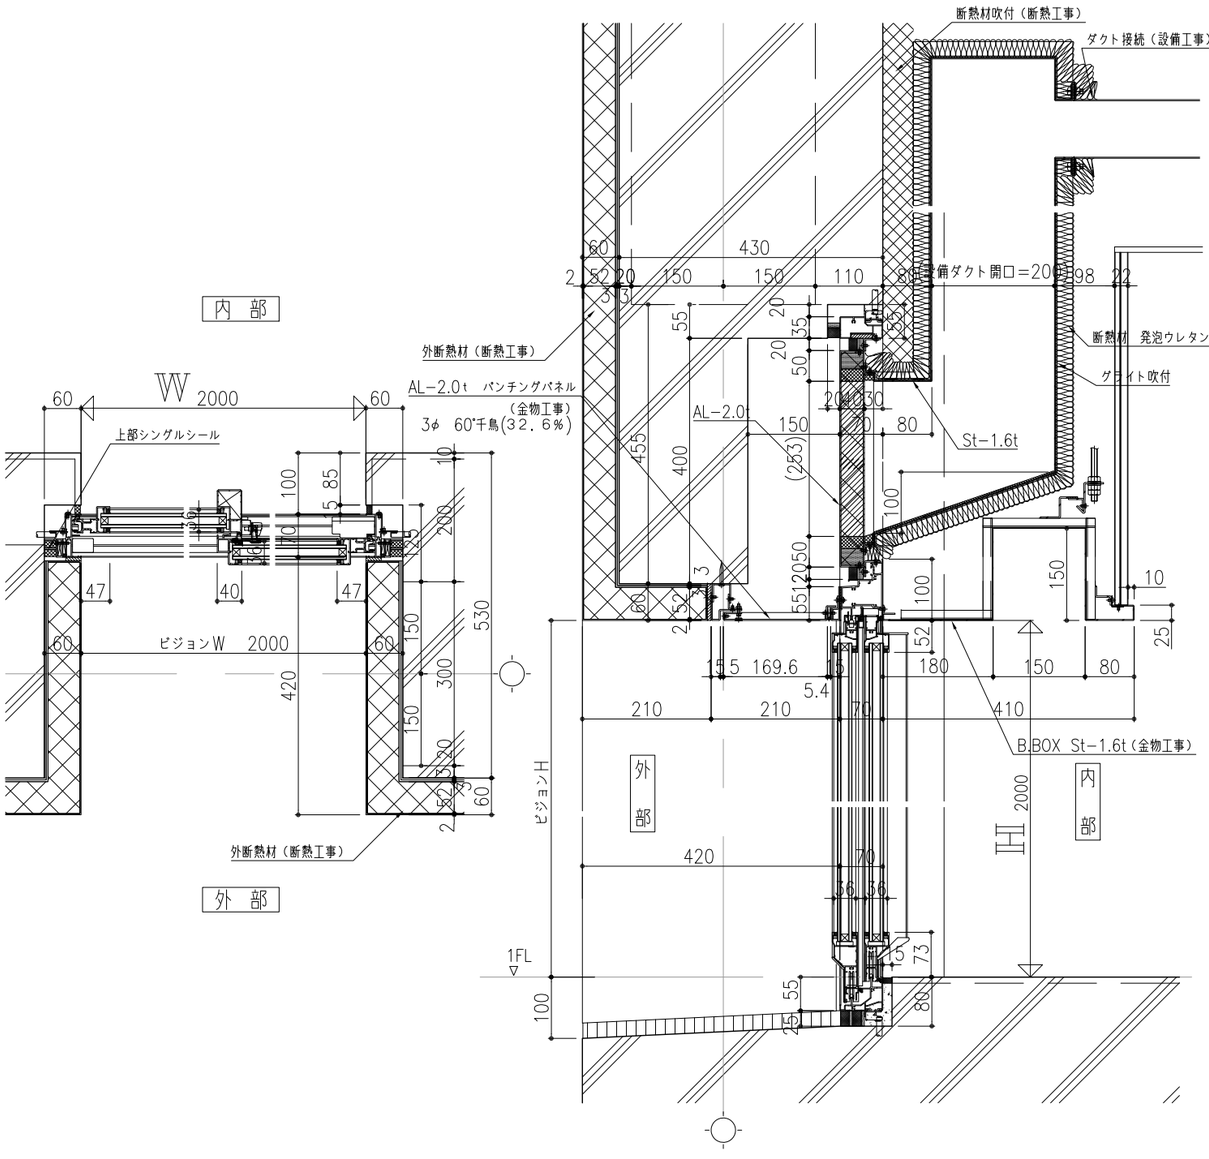


D　断面詳細図　1:5

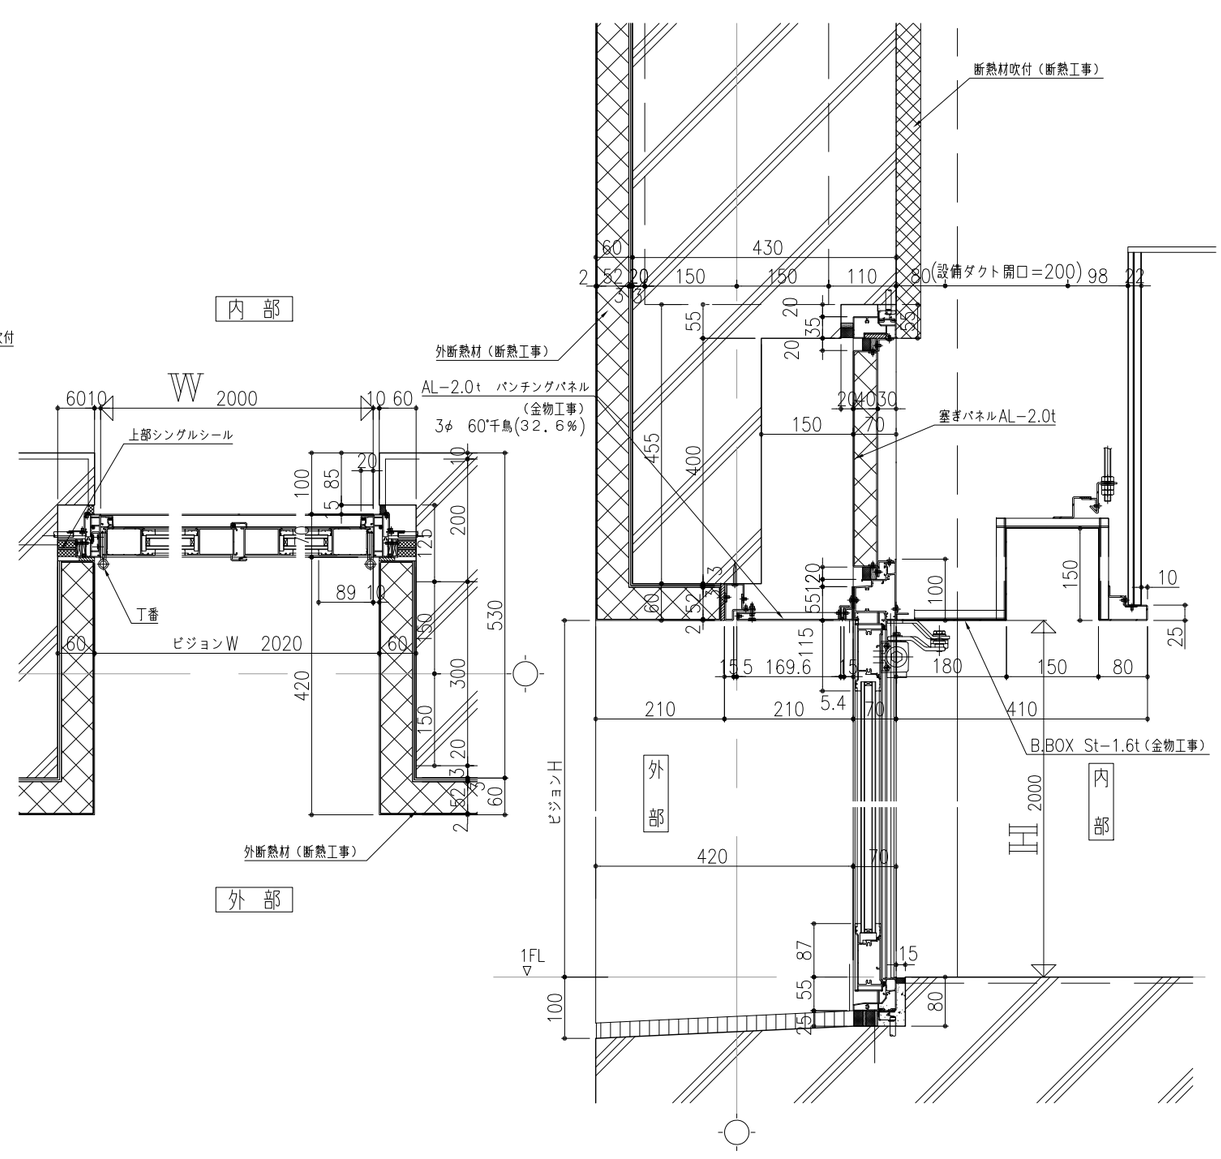


訂正	・
	・
	・
	・
	・

件名	岩手県立宮古商工高等学校及び岩手県立宮古水産高等学校 校舎新築(建築)工事
図面名称	建具詳細図4
縮尺	A1版 A3版 図示
図面番号	A-513

E 外観姿図 1:50

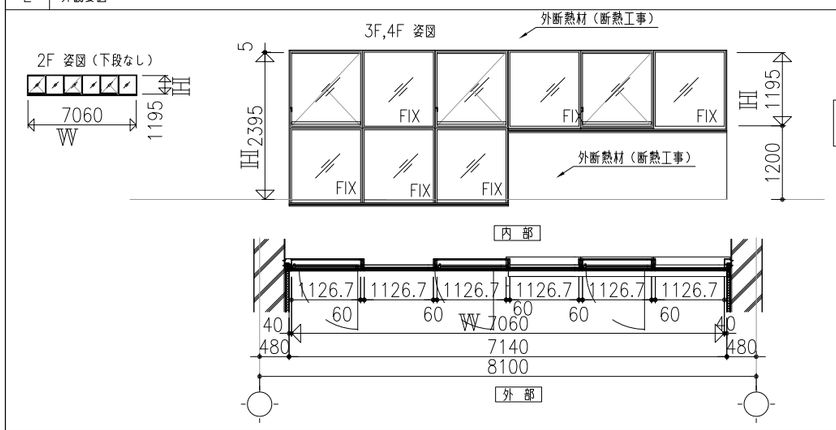


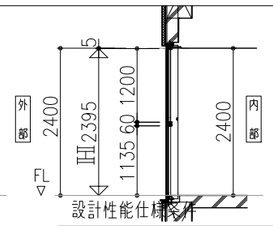


設計性能仕様条件

耐風圧性能	・ S-5 （2400Pa）
気密性能	・ A-4 （2等級線）
水密性能	・ W-5 （500Pa）
遮音性能	・ T-2 （30等級線）
断熱性能	・ H-2
防火性能	・ 防火設備対応なし
表面処理	・ A1 （JIS H 8602-2010に基づく）
	・

F 外観姿図 1:50

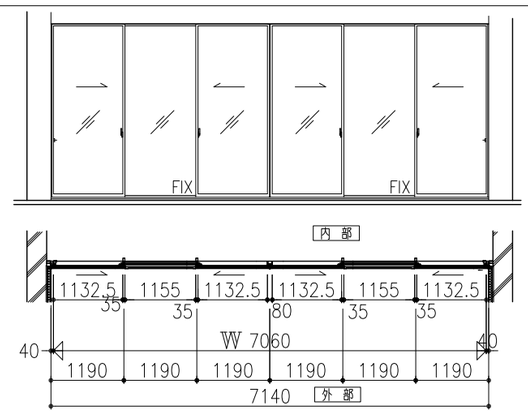


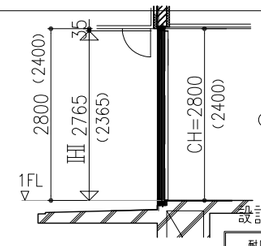



設計性能仕様条件


耐風圧性能	・ S-5 （2400Pa）
気密性能	・ A-4 （2等級線）
水密性能	・ W-5 （500Pa）
遮音性能	・ T-2 （30等級線）
断熱性能	・ H-2
防火性能	・ 防火設備対応なし
表面処理	・ A1 （JIS H 8602-2010に基づく）
	・

E 断面詳細図 1:5

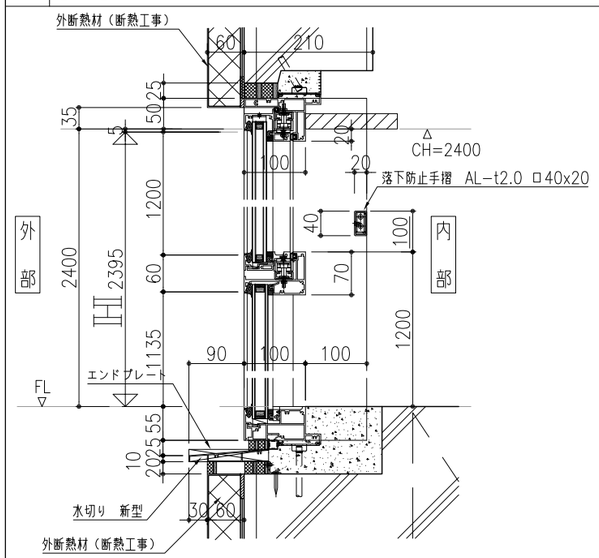


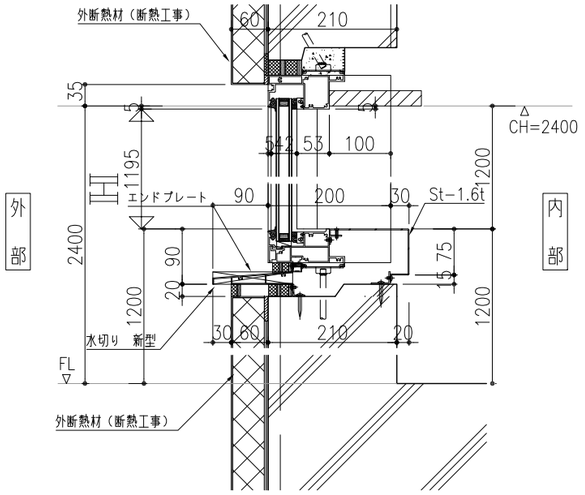


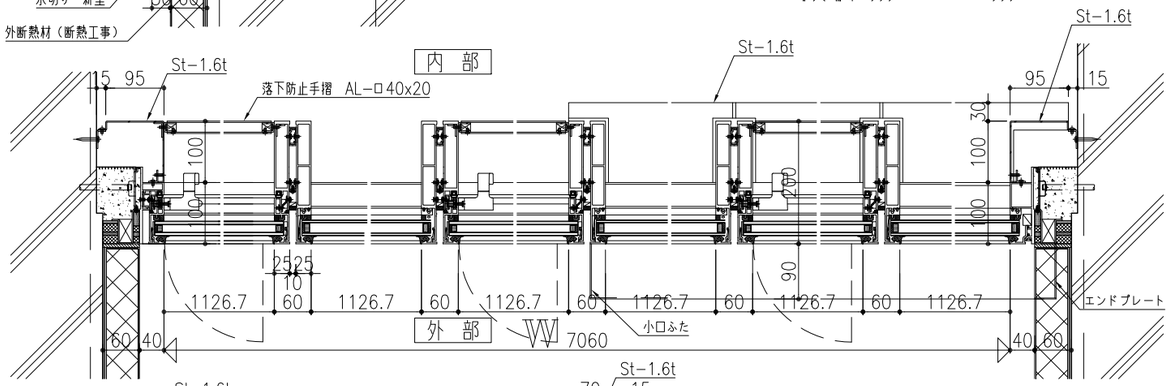

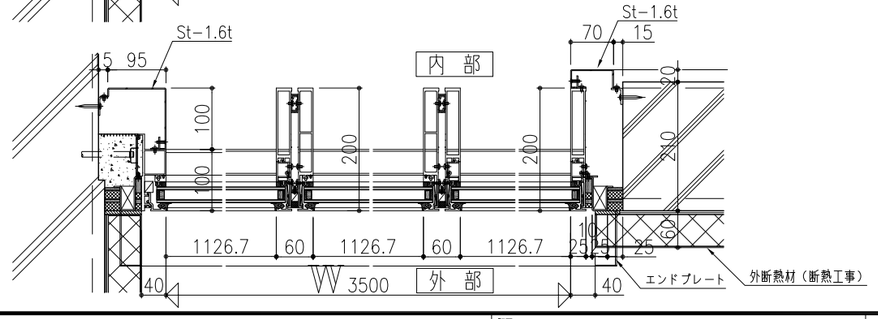

F 断面詳細図 1:5

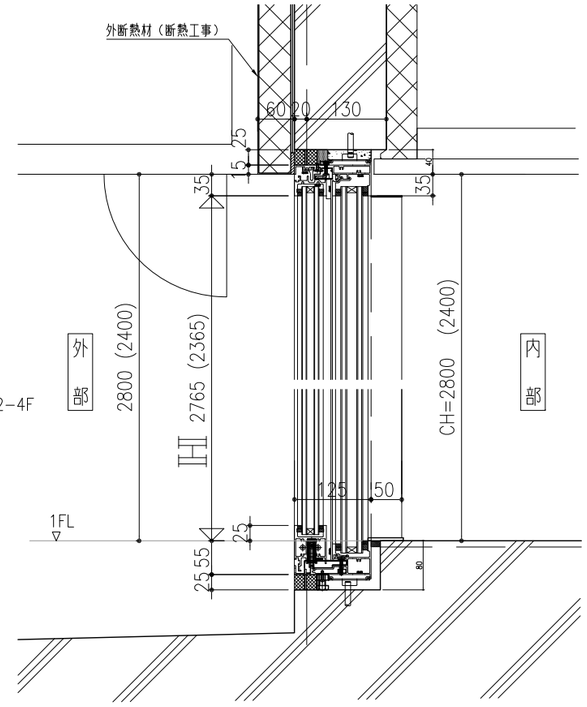


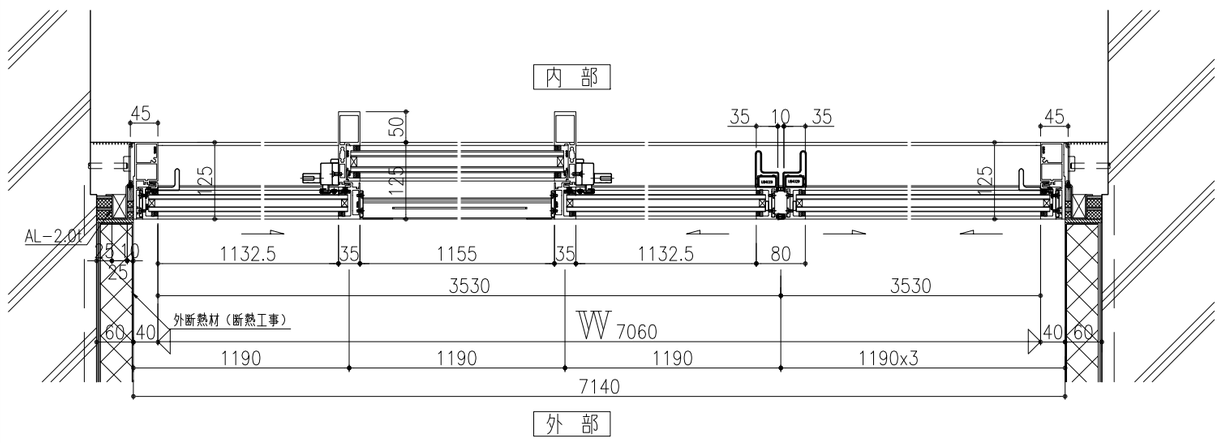

訂正

件名	岩手県立宮古商工高等学校及び岩手県立宮古水産高等学校 校舎新築(建築)工事
図面名称	建具詳細図5
縮尺	A1版 A3版 図示
図面番号	A-514


G　外観姿図　1:50

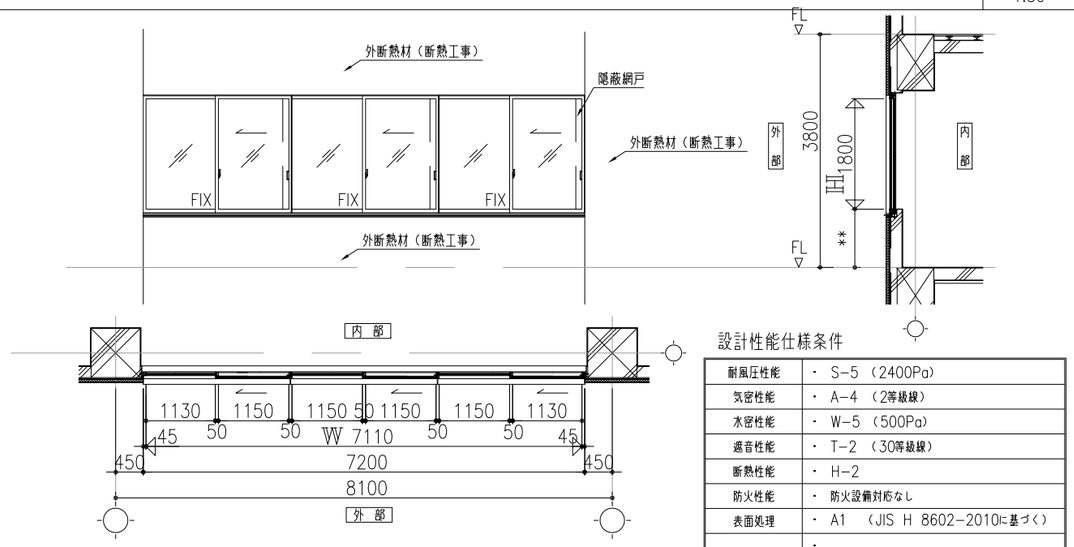

設計性能仕様条件

耐風圧性能	・ S−5 （2400Pa）
気密性能	・ A−4 （2等級線）
水密性能	・ W−5 （500Pa）
遮音性能	・ T−2 （30等級線）
断熱性能	・ H−2
防火性能	・ 防火設備対応なし
表面処理	・ A1 （JIS H 8602−2010に基づく）
	・

G　断面詳細図　1:5

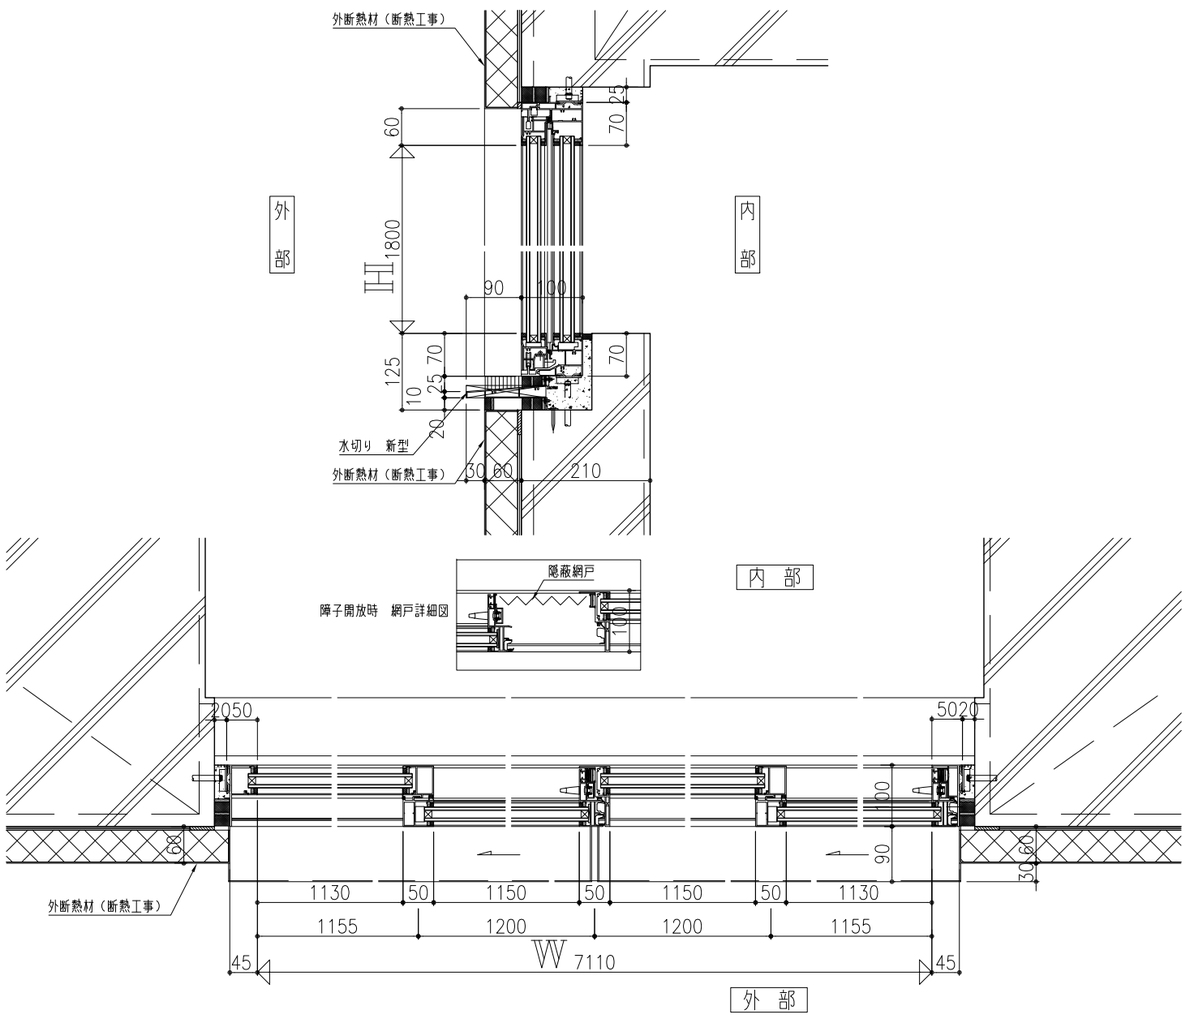

訂正	・
	・
	・
	・
	・


件名　岩手県立宮古商工高等学校及び岩手県立宮古水産高等学校
校舎新築（建築）工事

図面名称　建具詳細図6


縮尺　A1版 A3版　図示


図面番号　A−515


ACW−01 外観姿図 1:50

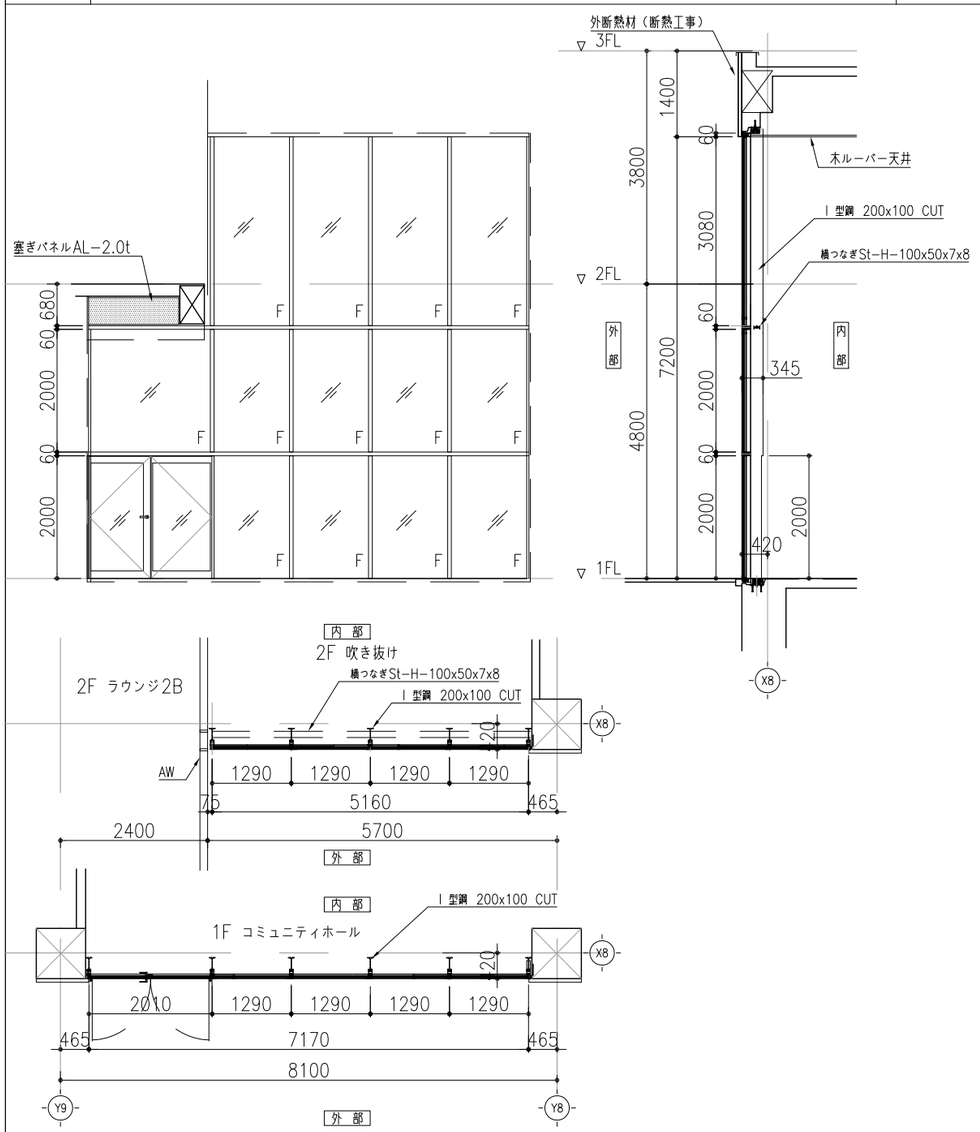

ACW−01 断面詳細図 1:5

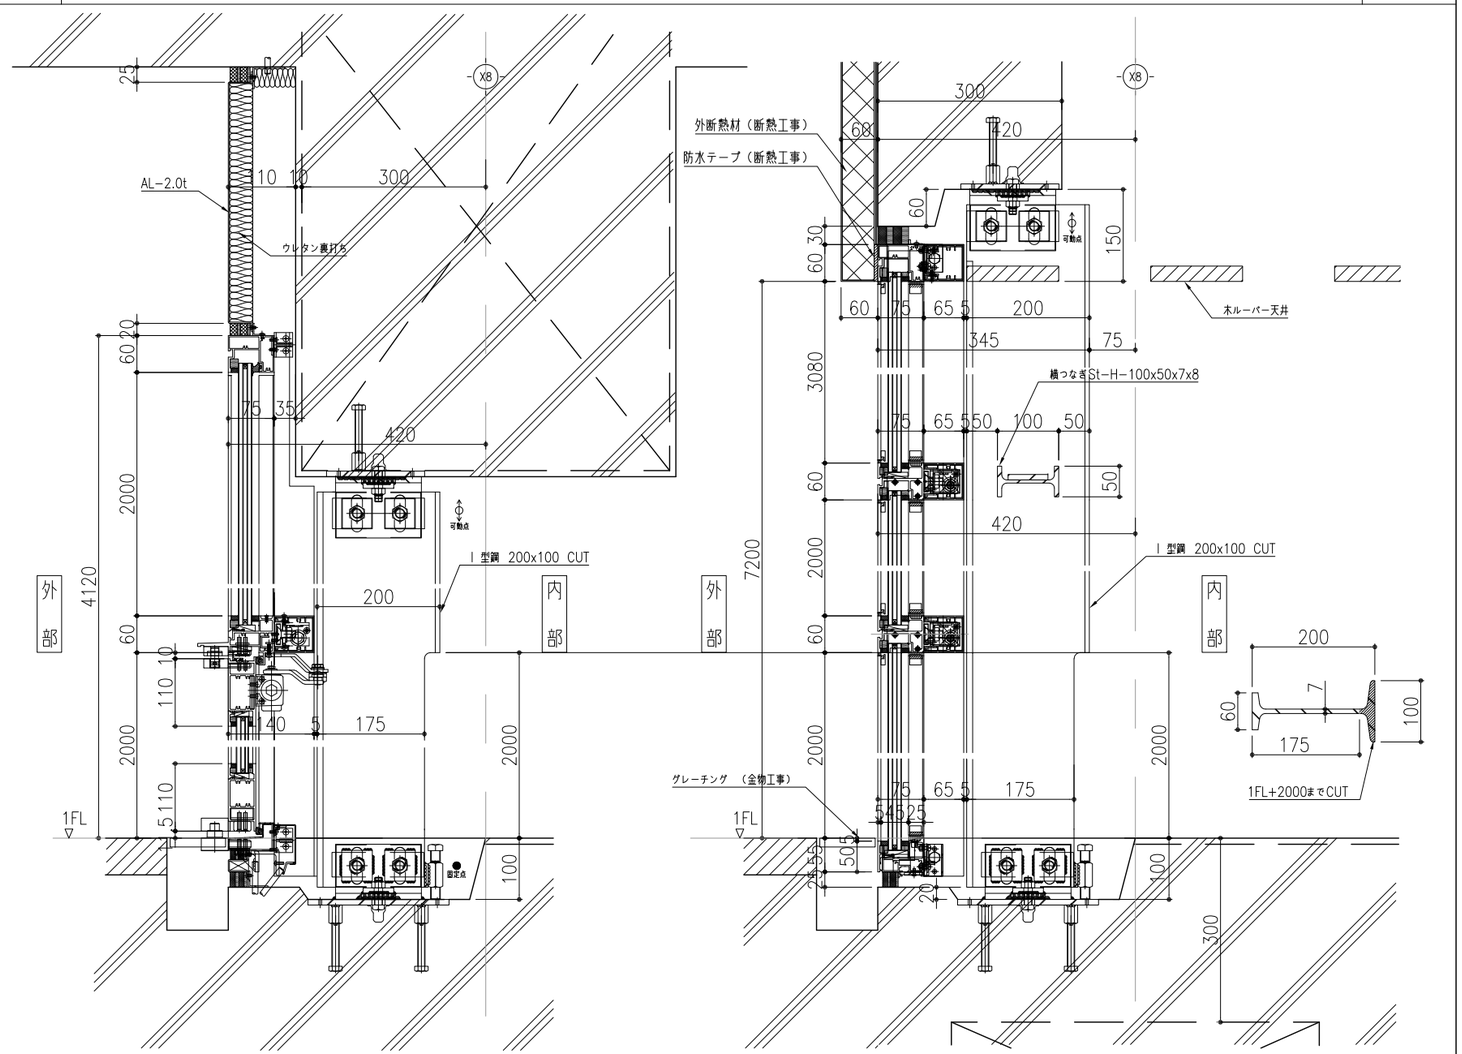

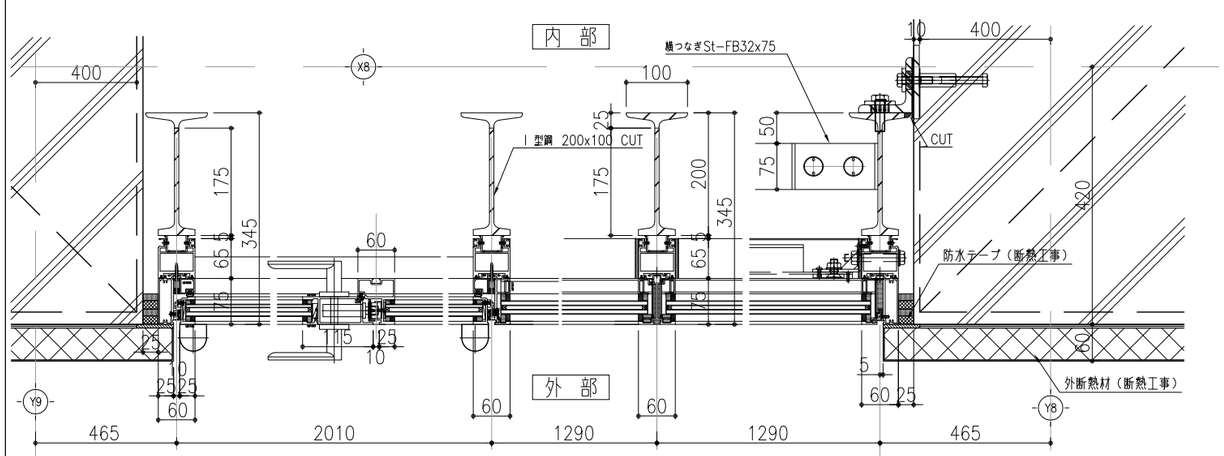

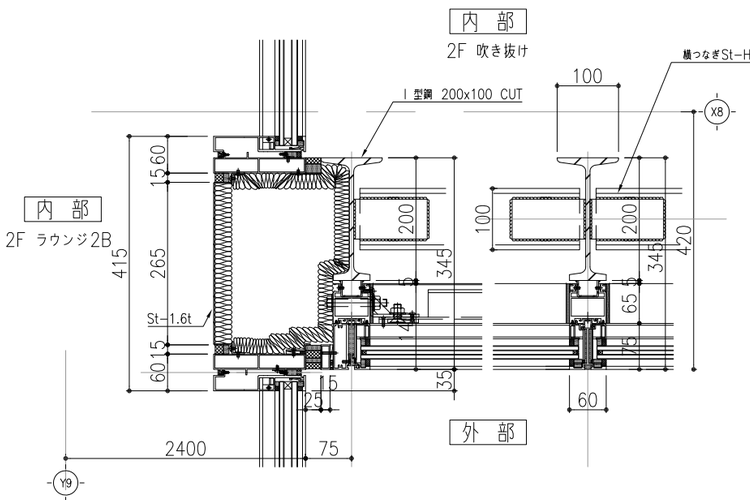


設計性能仕様条件

耐風圧性能	・地域：宮古市　地表面粗度区分　Ⅲ ・建物高さ　：18．4m　、取付高さ　：10m ・基準風速　：32．10m／s　（再現期間100年） ・一般部正圧：＋ 1943 Pa ・一般部負圧：− 1330 Pa ・隅角部負圧：− 1625 Pa ≪建設省告示第1458号より算出≫
水密性能	・W−1000Pa （可動部500Pa）
気密性能	・A−4 （2等級線）
遮音性能	・T−2 （30等級線）
断熱性能	・H−2 （2．9W／㎡・K）
防火性能	・防火設備対応なし
表面処理	・A1 （JIS H 8602：2010に基づく）


訂正


件名	岩手県立宮古商工高等学校及び岩手県立宮古水産高等学校 校舎新築(建築)工事	
図面名称	建具詳細図7	縮尺 A1版 A3版 図示
図面番号	A-516	


外観姿図 1:50

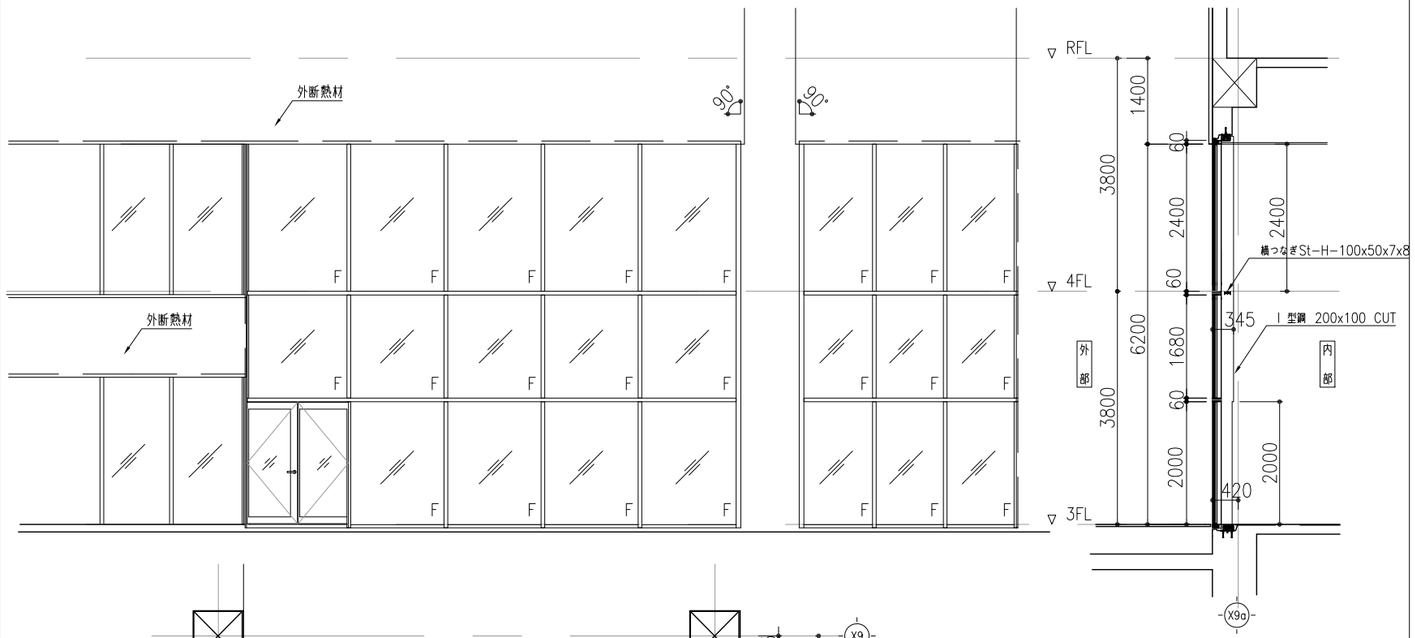

ACW-02 断面詳細図 1:5

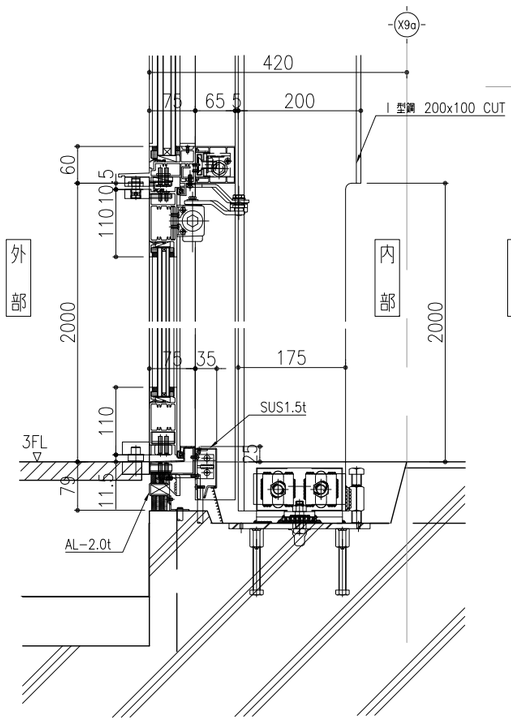


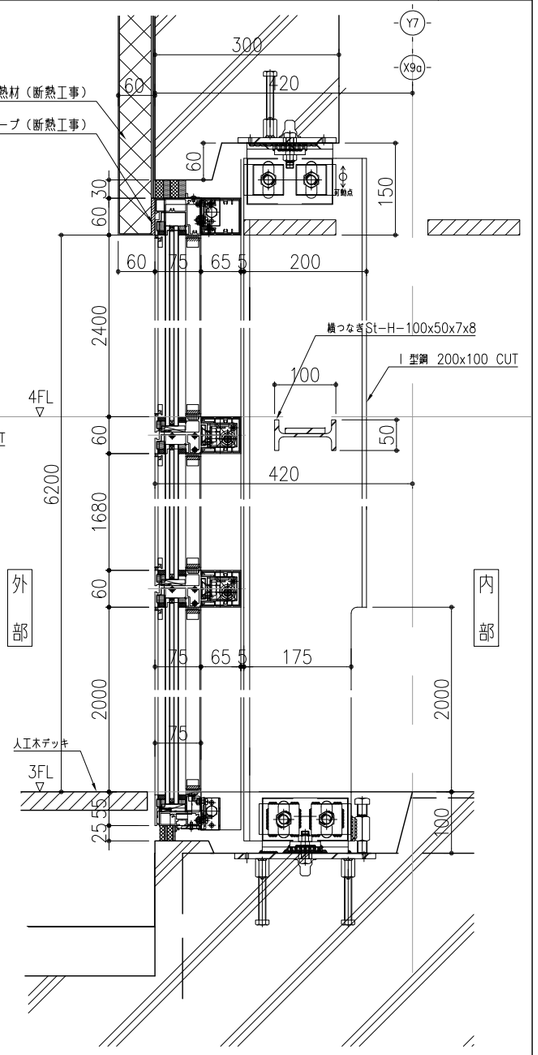


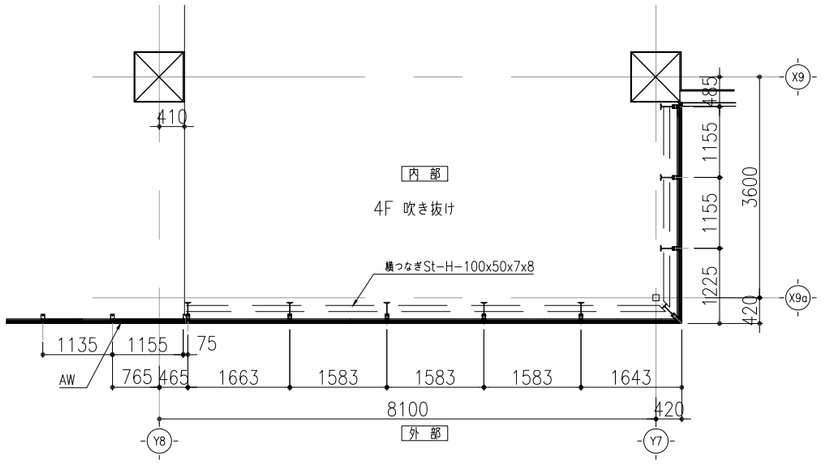

設計性能仕様条件


耐風圧性能	・地域：宮古市　地表面粗度区分　Ⅲ ・建物高さ　：18．4m　、取付高さ　：10m ・基準風速　：32．10m／s　（再現期間100年） ・一般部正圧：＋　1943　Pa ・一般部負圧：－　1330　Pa ・隅角部負圧：－　1625　Pa ≪建設省告示第1458号より算出≫
水密性能	・W－1000Pa　（可動部500Pa）
気密性能	・A－4　（2等級線）
遮音性能	・T－2　（30等級線）
断熱性能	・H－2　（2．9W／㎡・K）
防火性能	・防火設備対応なし
表面処理	・A1　（JIS H 8602：2010に基づく）

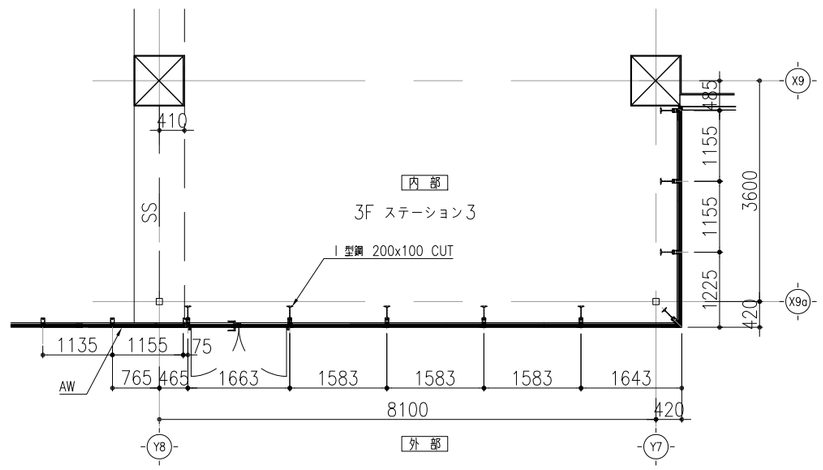


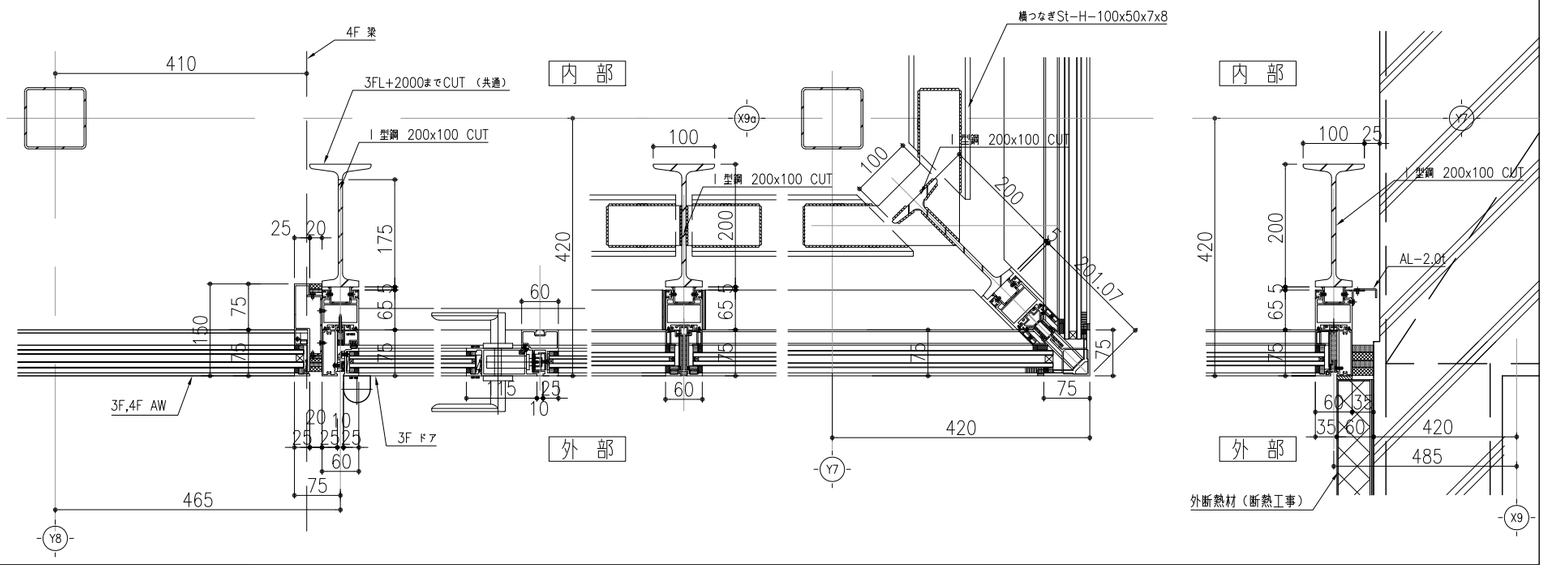

訂正					件名 岩手県立宮古商工高等学校及び岩手県立宮古水産高等学校 校舎新築（建築）工事		
・					図面名称 建具詳細図8	縮尺 A1版 A3版 図示	図面番号 A-517
・							
・							
・							

ACW−03 外観姿図 1:50

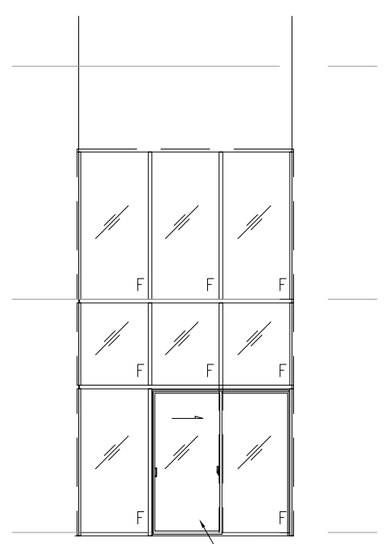


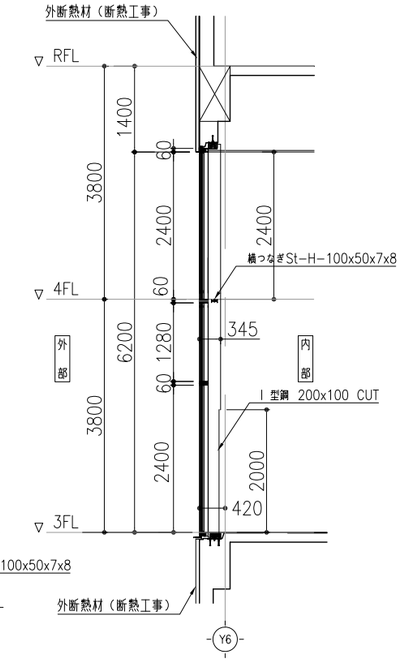



設計性能仕様条件


耐風圧性能	・地域：宮古市　地表面粗度区分　Ⅲ ・建物高さ　：18．4ｍ　、取付高さ　：10ｍ ・基準風速　：32．10ｍ／ｓ　（再現期間100年） ・一般部正圧：＋　1943　Pa ・一般部負圧：－　1330　Pa ・隅角部負圧：－　1625　Pa ≪建設省告示第1458号より算出≫
水密性能	・W−1000Pa　（可動部500Pa）
気密性能	・A−4　（2等級線）
遮音性能	・T−2　（30等級線）
断熱性能	・H−2　（2．9W／㎡・K）
防火性能	・防火設備対応なし
表面処理	・A1　（JIS H 8602：2010に基づく）

ACW−03 断面詳細図 1:5

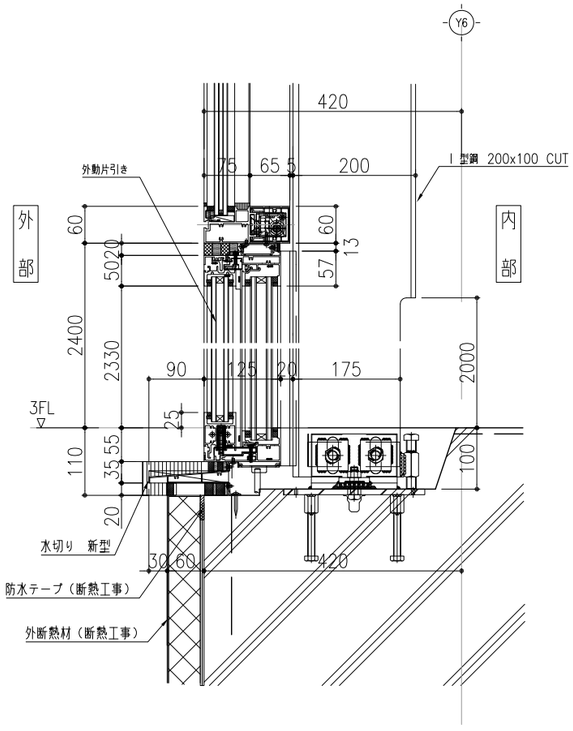


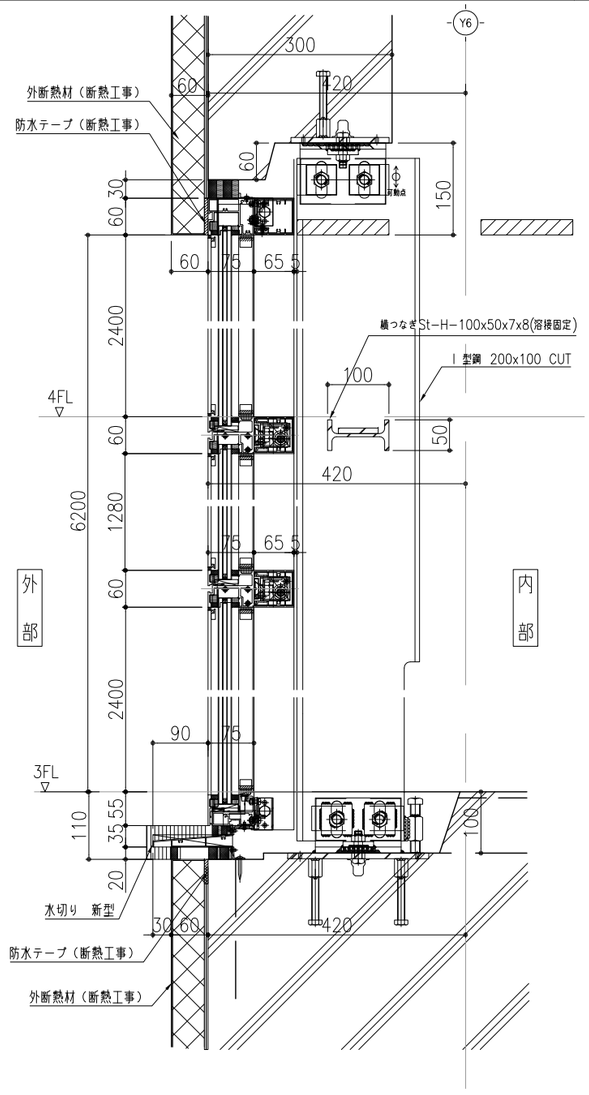

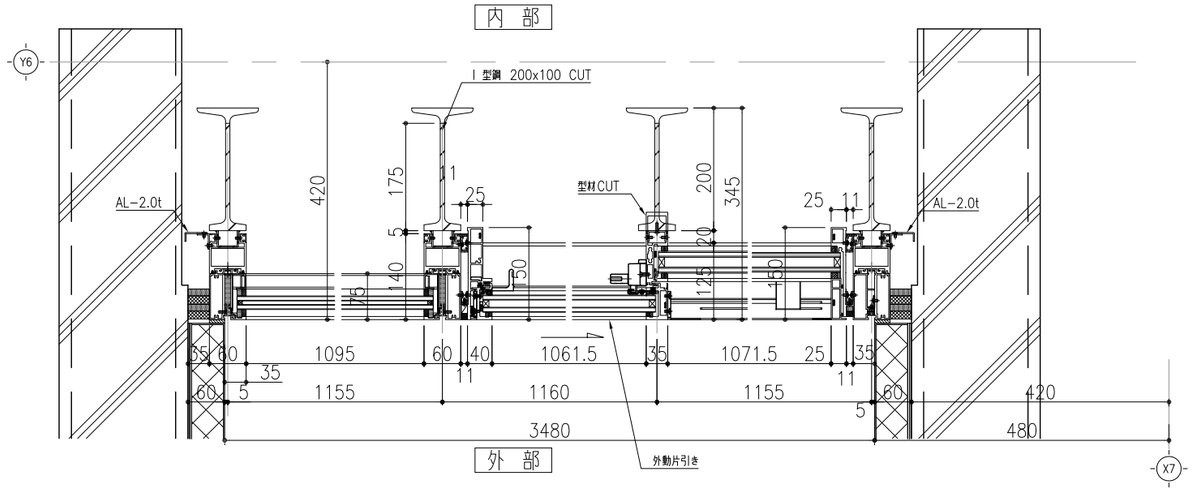

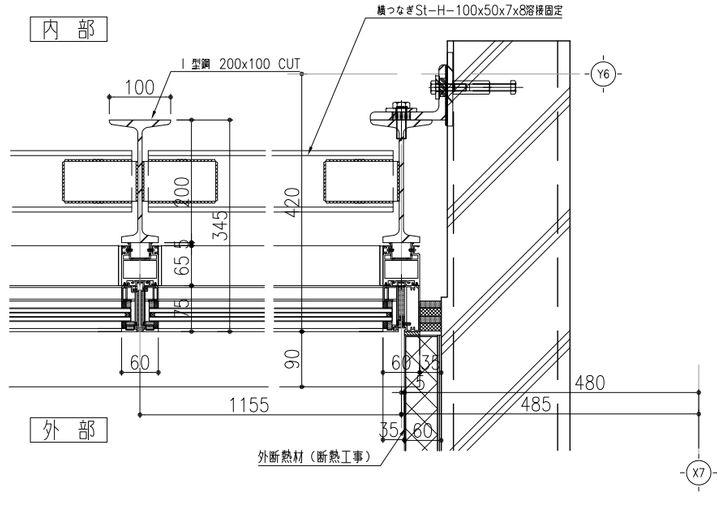


訂正	符号	岩手県立宮古商工高等学校及び岩手県立宮古水産高等学校 校舎新築(建築)工事	
・ ・ ・ ・ ・	図面名称	建具詳細図9	縮尺 A1版 A3版 図示
	図面番号	A−518	

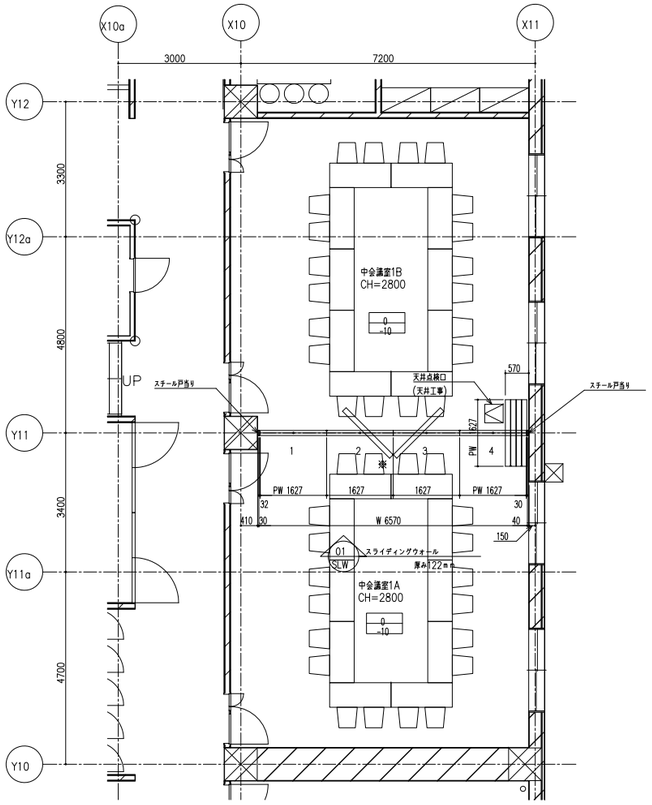


1階平面図 S=1:75

＊パワークローザー化粧プレート取付側

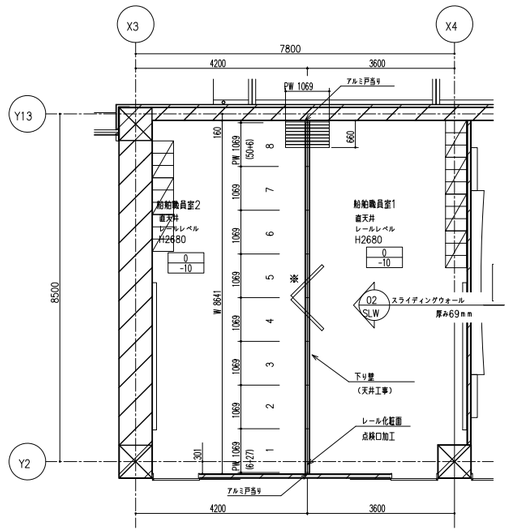

2階平面図 S=1:75

＊印 操作口化粧プレート取付側

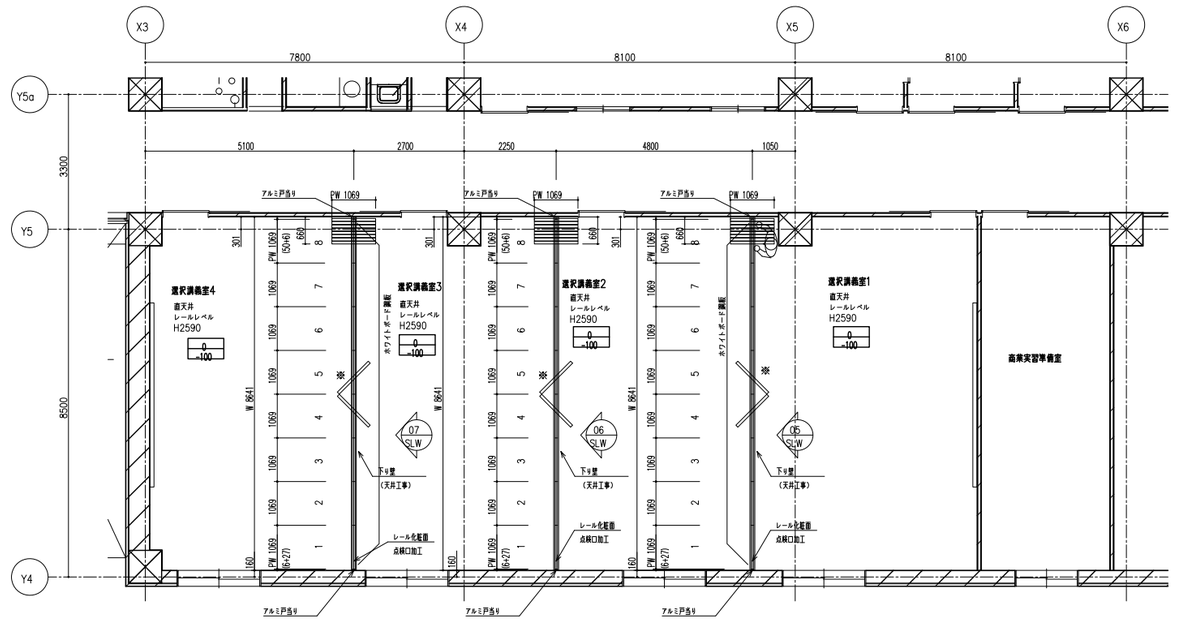

4階平面図 S=1:75


＊印 操作口化粧プレート取付側

3階平面図 S=1:75

＊印 操作口化粧プレート取付側


3階平面図 S=1:75


＊印 操作口化粧プレート取付側

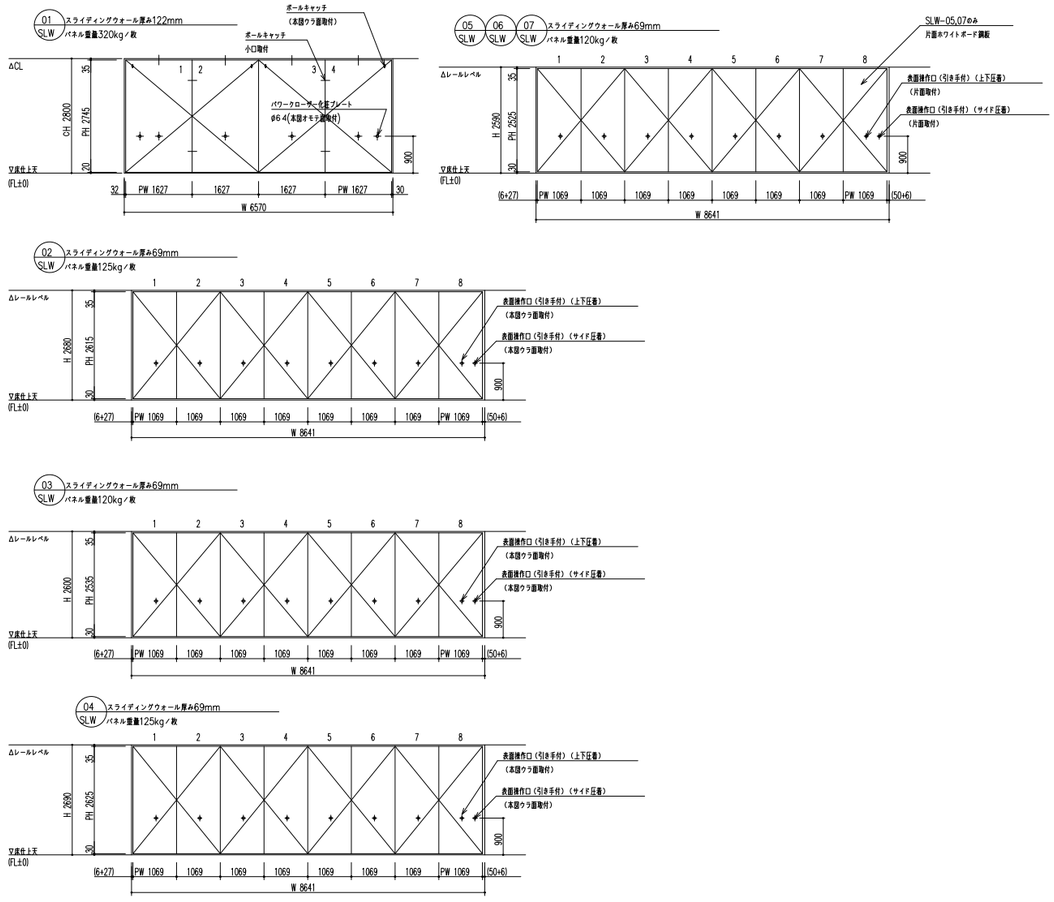



	訂正				件名	岩手県立宮古商工高等学校及び岩手県立宮古水産高等学校 校舎新築(建築)工事	
	・				図面名称	建具群細図10	縮尺 A1版 A3版 図示
	・						図面番号 A-519
	・						
	・						
	・						


GWt25+ガラスクロス(内装工事)施工前にレール取付

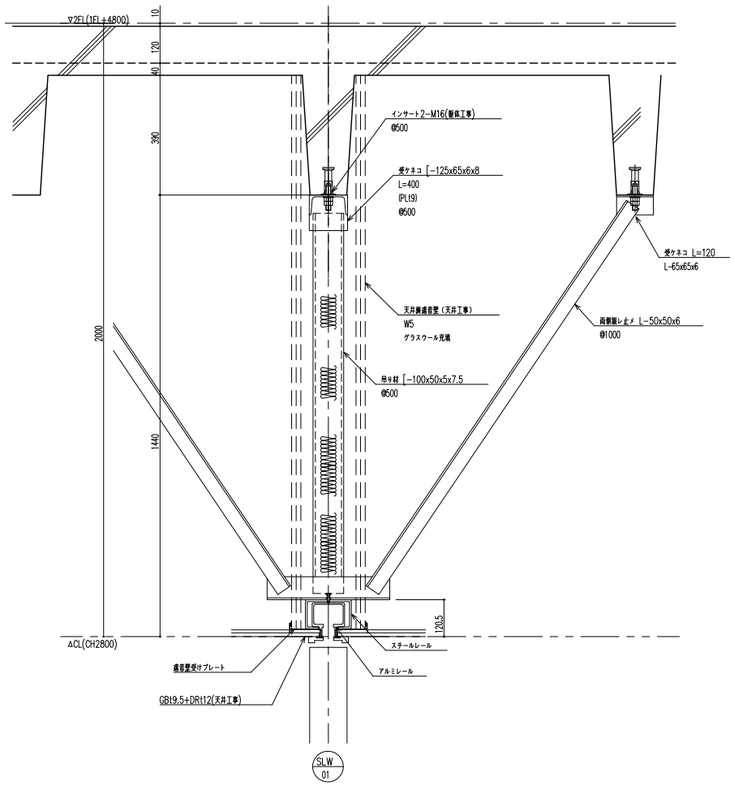


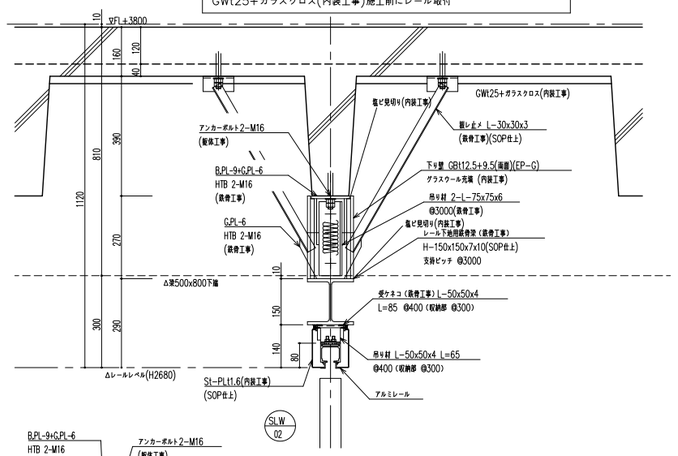

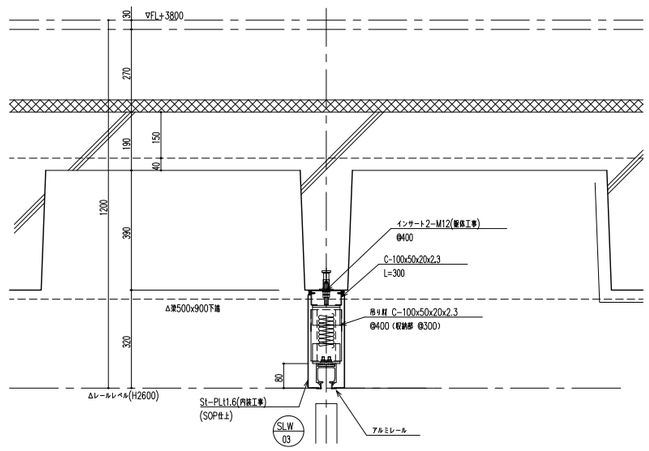


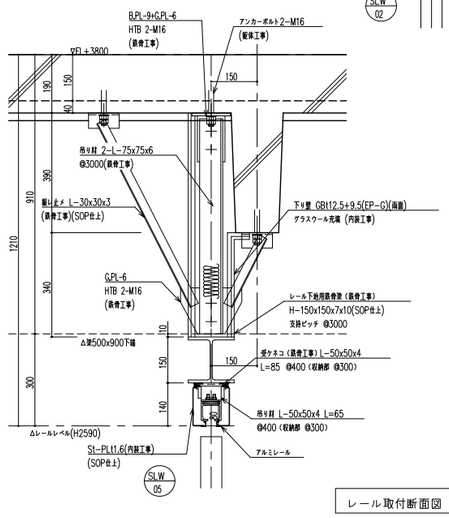

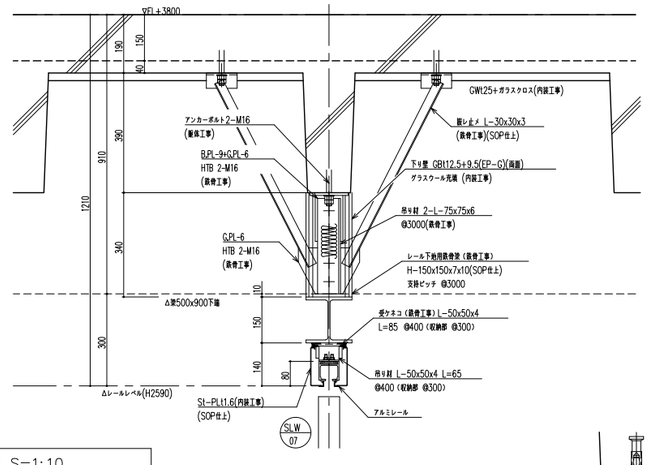


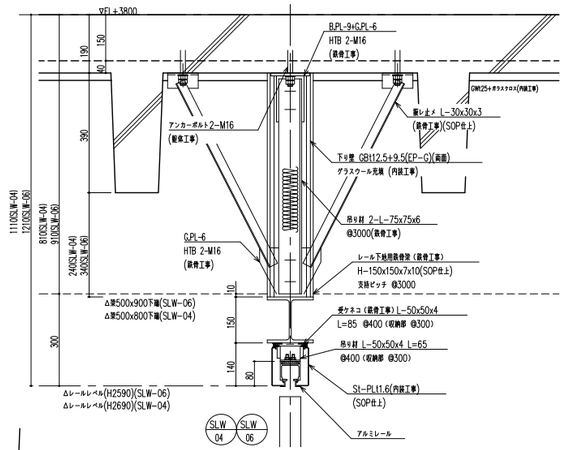


レール取付断面図 S=1:10

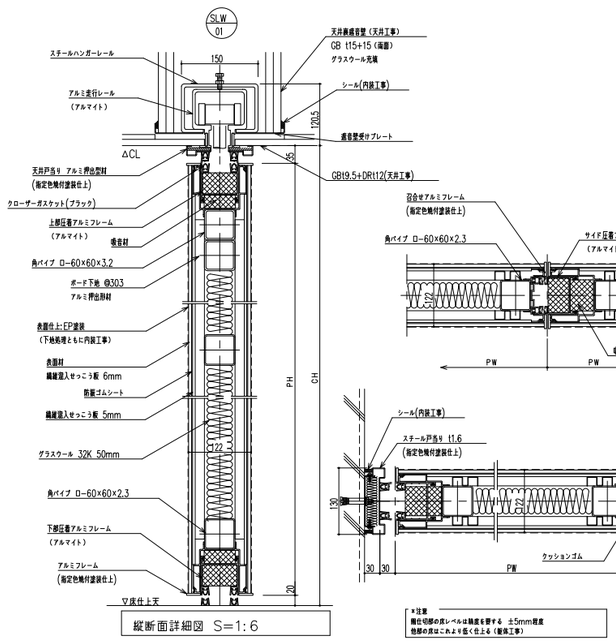

縦断面詳細図 S=1:6

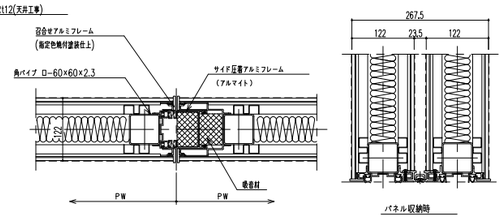

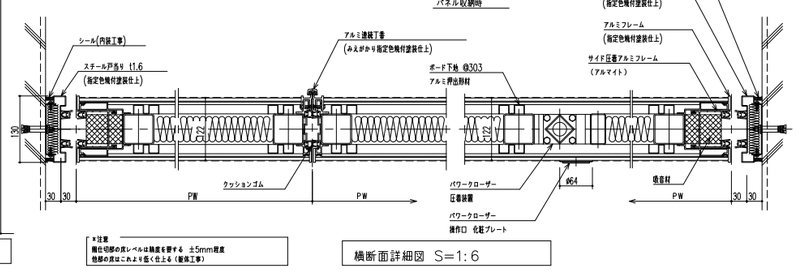


横断面詳細図 S=1:6

スライディングウォール 厚み122mm (高遮音仕様)

SLW
01

レール仕様	レール	スチール、アルミ押出型材(アルマイト処理)合成ハンガーレール
		額仕切り部天井戸当たり(指定色吹付塗装仕上)
ランナー仕様	走行輪	多輪多軸(3軸6輪)
	吊ボルト	M 24
パネル仕様	表面仕上	EP塗装(下地処理とともに内装工事)
	表面材	繊維混入せっこう板 6mm
		防振ゴムシート
		繊維混入せっこう板 5mm
	充填材	グラスウール 32K 50mm
	骨組	取骨盒
	フレーム	アルミ押出形材(指定色吹付塗装仕上)
	壁面シールド	両壁面張付機械整形式(乾合方式)
	上部シールド	機械整形式(乾合方式)
	下部シールド	機械整形式(乾合方式)、床レベル吸収タイプ
遮音性能	TLD-50(パネル単体性能)	


<スライディングウォール 厚み122mm>

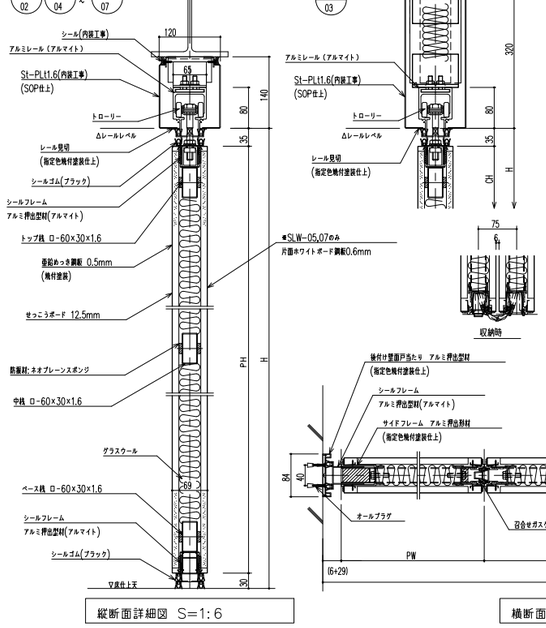

スライディングウォール 厚み69mm

SLW
02
~
SLW
07

レール仕様	レール	アルミ押出型材ハンガーレール(アルマイト処理)
		●パネル断面詳細図の特記部分は指定色吹付塗装
ランナー仕様	走行輪	トローリー
	吊ボルト	M 14
パネル仕様	表面仕上	
	表面材	巾木見切り(内装工事)
		面取めっき調板 0.5mm (無付塗装)
		ホワイトボード調板0.6mm(SLW-05,07片側のみ)
		下地:せっこうボード 12.5mm
	充填材	グラスウール
	骨組	アルミフレーム + 取骨盒
	フレーム	アルミ押出型材(アルマイト処理)
		●パネル断面詳細図の特記部分は指定色吹付塗装
	召合せ	固定ゴム嵌合
	壁面シールド	機械整形式
	上部シールド	機械整形式
	下部シールド	機械整形式
	パネル分割型構成(現場特分別可能)・・・現場対応型	
遮音性能	TLD-35(パネル単体性能)	

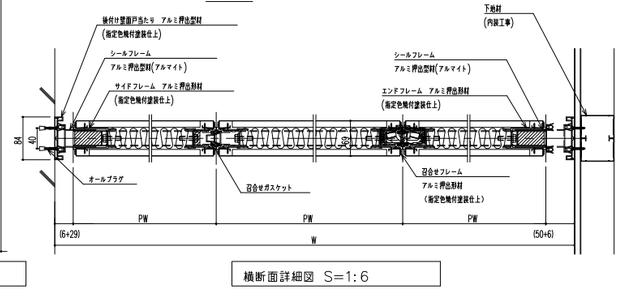


縦断面詳細図 S=1:6


横断面詳細図 S=1:6


<スライディングウォール 厚み69mm>


		訂正				件名	岩手県立宮古商工高等学校及び岩手県立宮古水産高等学校校舎新築(建築)工事	
						図面名称	建具詳細図11	縮尺 A1版 A3版 図示
								図面番号 A-520


平面図・展開図（S=1/100）

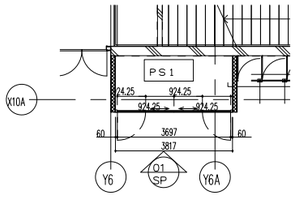


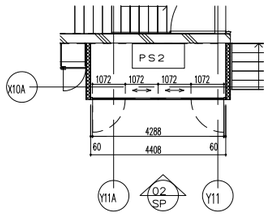

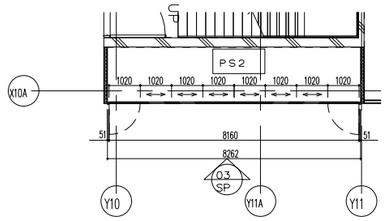


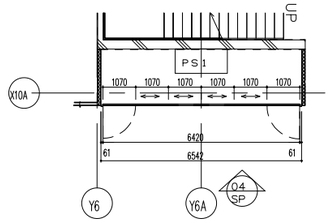

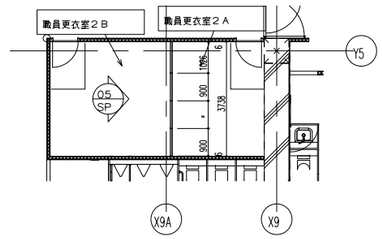


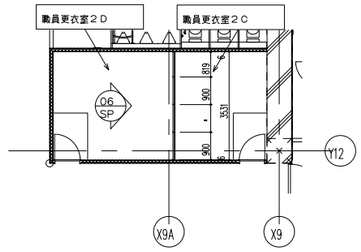


01 SP

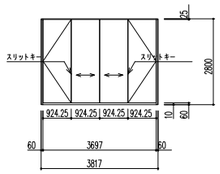


02 SP

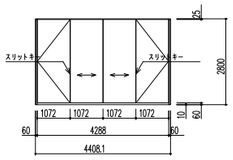


03 SP ×4

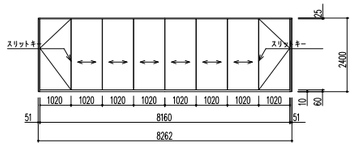


04 SP ×2

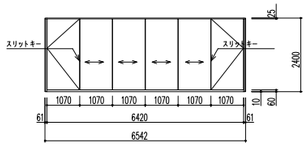

05 SP

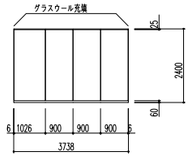


06 SP

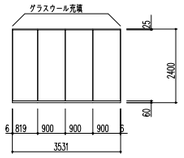


断面図（S=1/5）


01 SP 02 SP 03 SP 04 SP

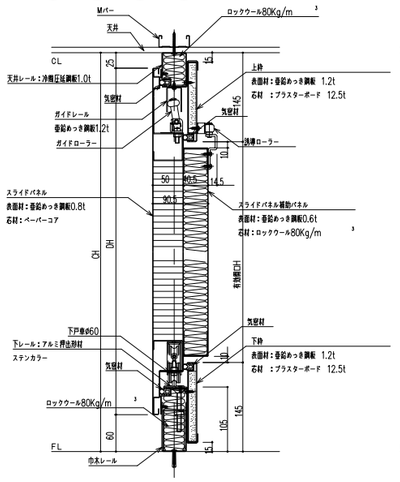


スライドパネル

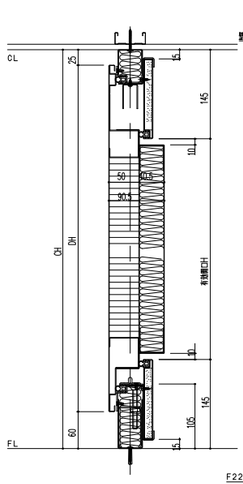

開きパネル

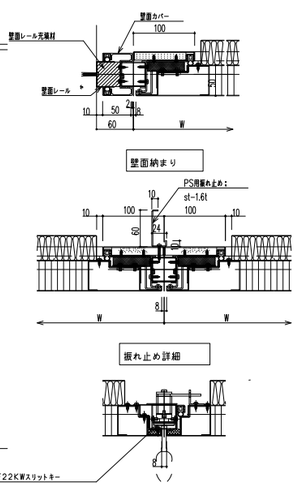

ロック部詳細図

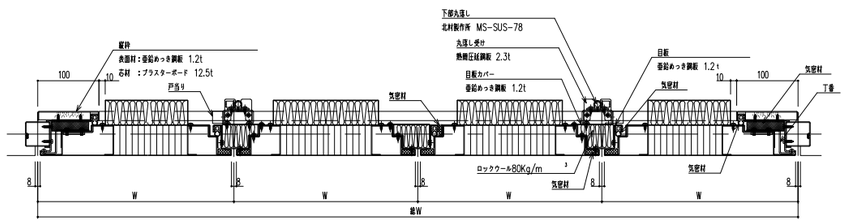

左開き部閉鎖状態　スライドパネル中央部閉鎖状態　右開き部閉鎖状態


◇仕様表


（小松ウオール アクトウォール高遮音同等品）


項目	部材	材料（板厚mm）
骨材	天井レール	冷間圧延鋼板 1.0mm <焼付塗装仕上>
枠	巾木レール	冷間圧延鋼板 1.2mm <焼付塗装仕上>
	ガイドレール	着脂あっき鋼板 1.2mm <焼付塗装仕上>
	框枠・上枠・下枠	着脂あっき鋼板 1.2mm <焼付塗装仕上>
		せっこうボード 12.5mm
	下レール	アルミ押出形材 <ステンカラー仕上>
スライドパネル	パネル表面材	着脂あっき鋼板 0.8mm <焼付塗装仕上>
	パネル芯材	ペーパーコア
	目板／目板カバー	着脂あっき鋼板 1.2mm <焼付塗装仕上>
	下戸車	台座：SUS304 2.0mm 車輪：樹脂(POM)
	ガイドローラー	台座：SUS304 2.5mm 車輪：POM
	戸当り	クロロプレンゴム
	先落し	MS-SUS-78
開きパネル	パネル表面材	着脂あっき鋼板 0.8mm <焼付塗装仕上>
	パネル芯材	ペーパーコア
	丁番	点検口ヒンジ
	ロック	F22KWスリットキー
補助パネル	パネル表面材	着脂あっき鋼板 0.6mm <焼付塗装仕上>
	充填材	ロックウール80Kg/m³
点検扉	表面材	着脂あっき鋼板 1.6mm <焼付塗装仕上>
	補強材	着脂あっき鋼板 1.2mm <焼付塗装仕上>
	巾木カバー	冷間圧延鋼板 0.8mm <焼付塗装仕上>
	台座レール	着脂あっき鋼板 1.2mm
	隠し丁番	冷間圧延鋼板鋼板 2.0mm（ベスト180度開き丁番）
		ニッケルめっき仕上
	取手	埋込取手
	扉きまめ	ワイヤーステーセットø2.0（90°開き）
	戸当り	スガツネ BS-34（片開き）

遮音性能　音響透過損失　高遮音タイプ　44.9ｄＢ/500Ｈｚ

05 SP 06 SP

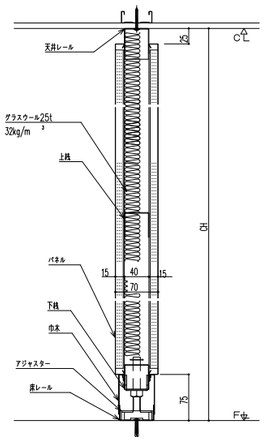

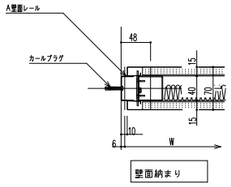

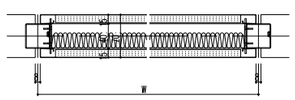



◇仕様表


（小松ウオール マイティ-70同等品）

項目	部材	材料(板厚mm)
骨材	天井レール	冷間圧延鋼板 1.0mm <指定色焼付塗装仕上>
	壁面レール	冷間圧延鋼板 0.8mm <指定色焼付塗装仕上>
	床レール	冷間圧延鋼板 0.8mm <指定色焼付塗装仕上>
	巾木	冷間圧延鋼板 0.8mm <指定色焼付塗装仕上>
	ポール(支柱)・横桟	冷間圧延鋼板 1.2mm <指定色焼付塗装仕上>
	コーナーポール	冷間圧延鋼板 1.2mm <指定色焼付塗装仕上>
	上枠・下枠	冷間圧延鋼板 1.0mm <指定色焼付塗装仕上>
	エンドフィニッシュ	冷間圧延鋼板 1.2mm <指定色焼付塗装仕上>
パネル	パネル表面材	着脂あっき鋼板 0.5mm <指定色焼付塗装仕上>
	芯材	せっこうボード 12.5mm

訂正				件名	岩手県立宮古商工高等学校及び岩手県立宮古水産高等学校 校舎新築(建築)工事
				図面名称	建具詳細図12
				縮尺	A1版 A3版 図示
				図面番号	A-521

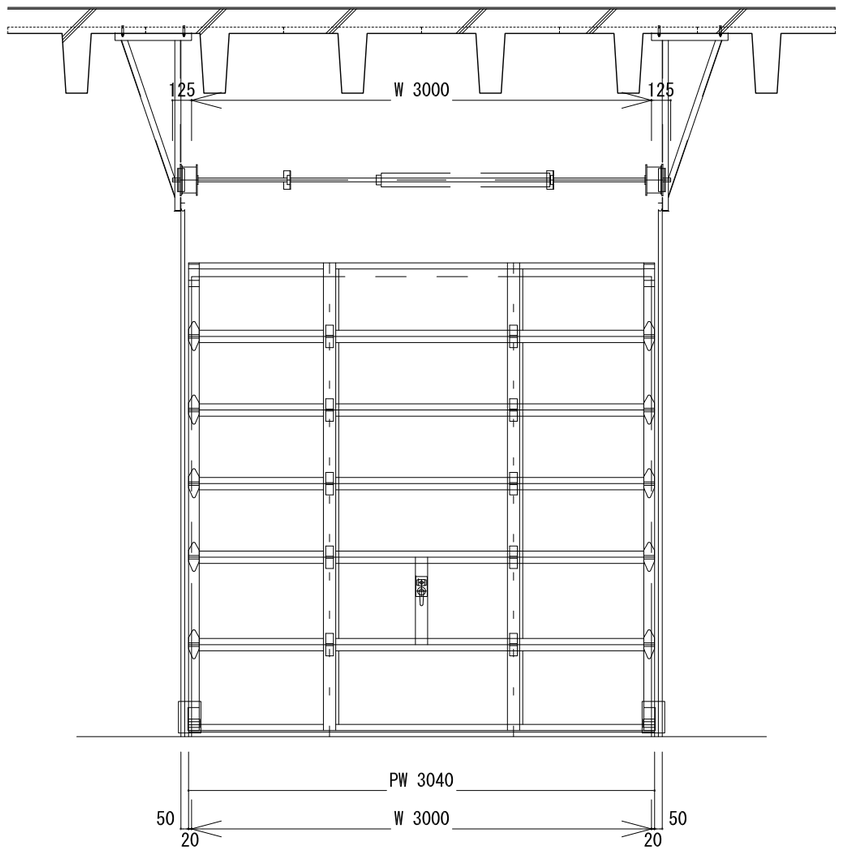

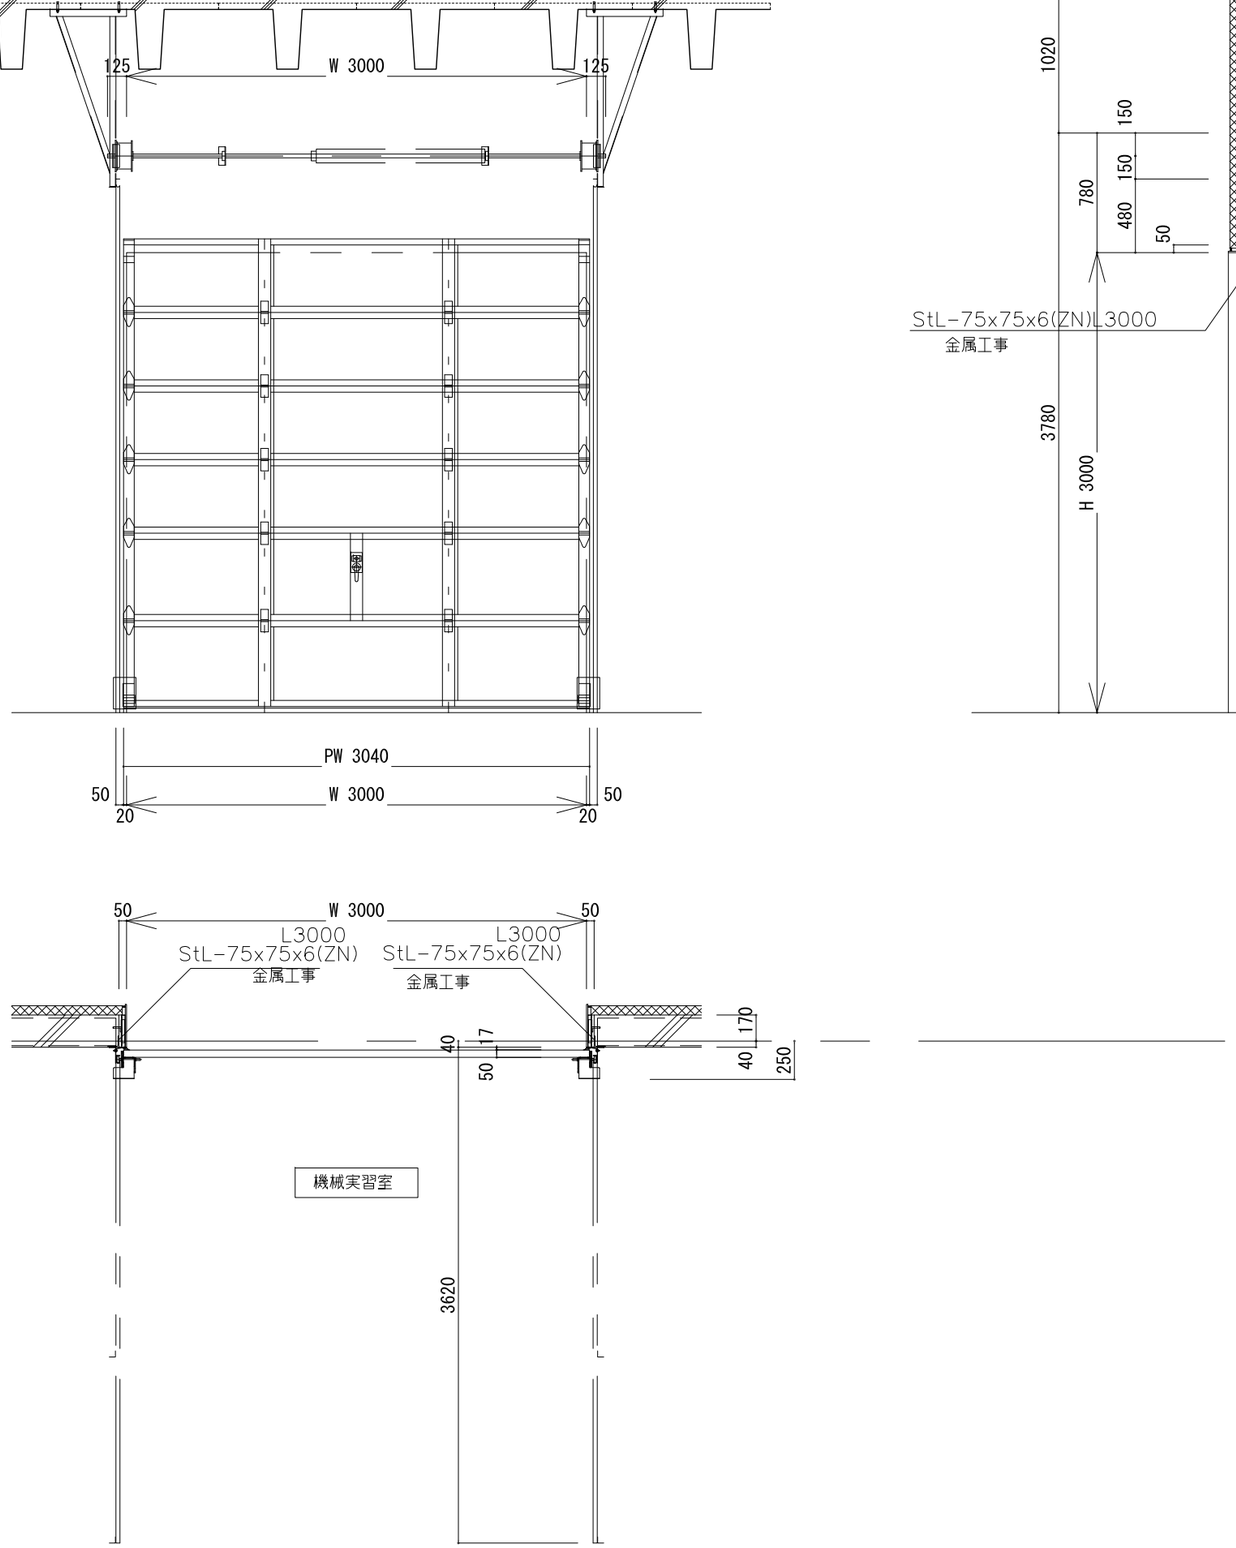


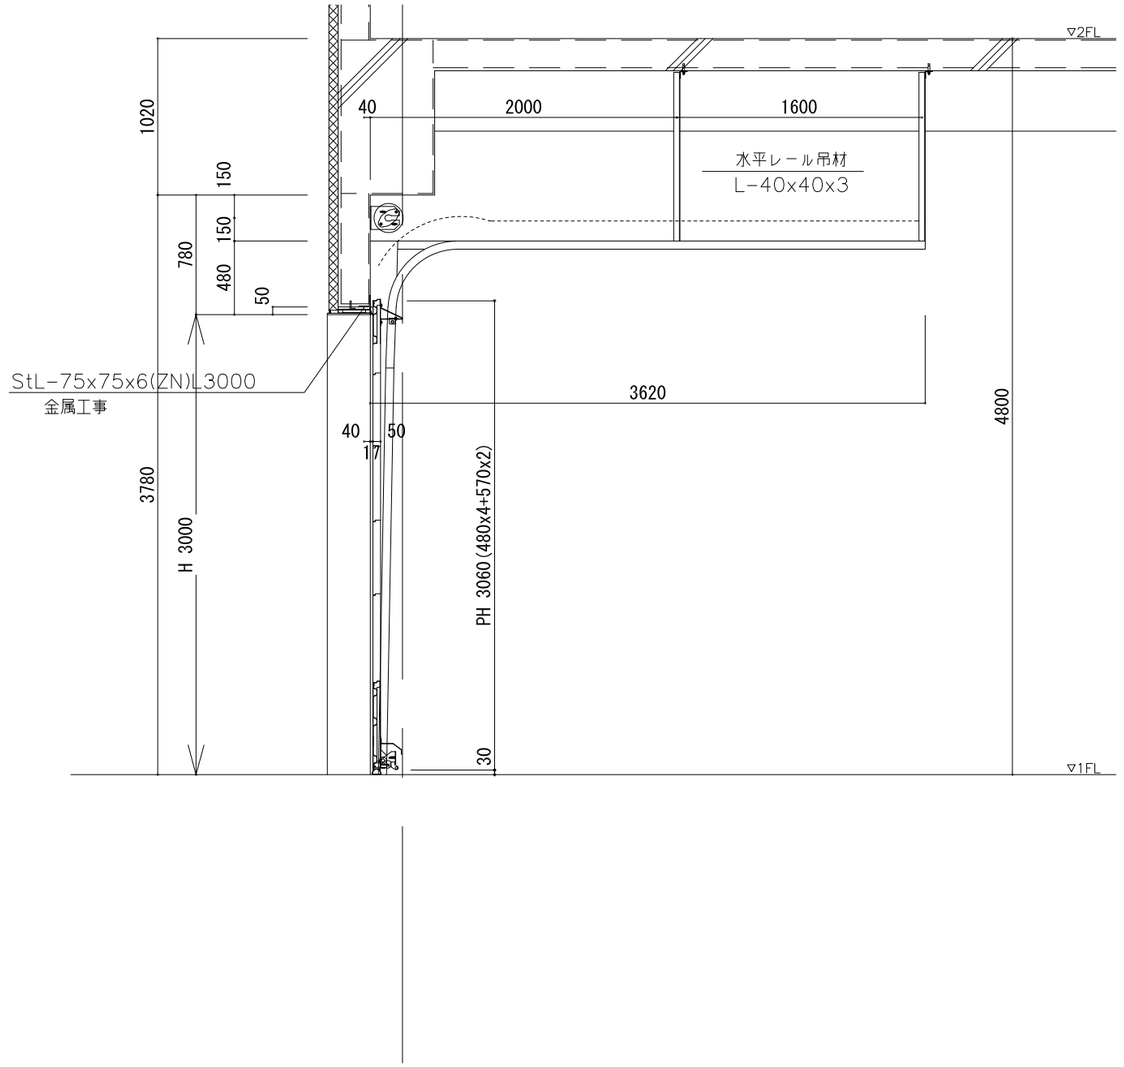

オーバースライディングドア　製品仕様	
収納方式	ハイリフト型ノバランス式
タイプ	ファイバーグラスタイプ　125シリーズ
パネル	F.R.P　1.1t　クリア光線透過率80%
	紫外線性フィルム
框	アルミ押出形材
	コリアコート付陽極酸化被膜
ｼｰﾙ・固定枠	溶融亜鉛メッキ鋼板　t=2.0・3.2　亜鉛目付量　275g/㎡
シール	塩化ビニール　色：グレー
安全装置	急降下防止装置


訂正				件名 岩手県立宮古商工高等学校及び岩手県立宮古水産高等学校 校舎新築(建築)工事	
				図面名称 建具群細図13	縮尺 A1版 1:20 A3版 1:40
					図面番号 A-522

D1-01 屋上機械基礎 1:20

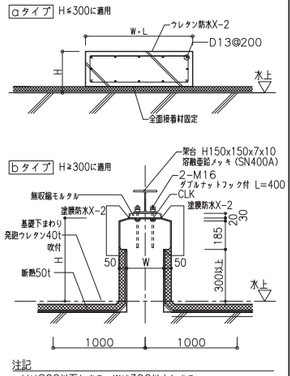


注記
- Hは800以下とする。Wは300以上とする。
- 配筋は構造図による。

D1-02 機械基礎(内部) 1:20

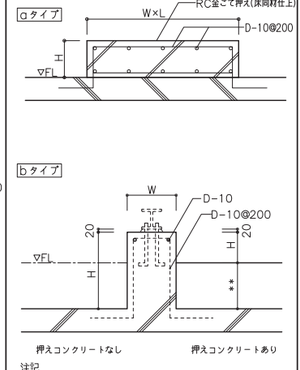


注記
- アンカーボルト、架台は特記なき限り設備工事。
- 防震対策は設備工事。
- 天端金ごて押え＋床同材仕上(張物仕上の場合は防塵塗装)
- 基礎のタイプ特記無きはBとする。

D1-03 ハト小屋 1:20

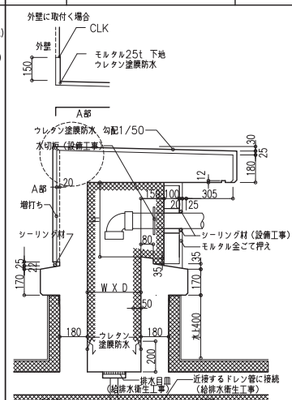


注記
- パイプの取付は特記なき限り設備工事とする。
- 大きさは図示による。
- 壁コンクリートブロックはC種防水とする。

D1-04 タラップ（外部） 1:20

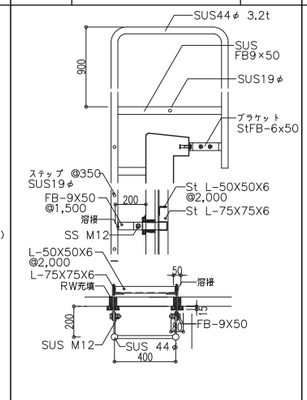


注記
- SUSは2Bのまま
- 位置は平面図、立面図による。
- 特記なき限り鉄部は溶解亜鉛メッキのままとする。

D1-05 ルーフドレイン 1:20

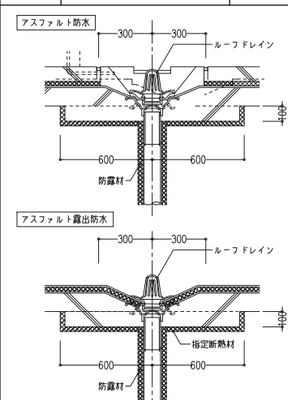


注記
- ルーフドレイン： 鋳鉄 製 呼径 100φ他
- 錐穂： DVLP 径 100φ他
- 防露材: 特記による

D1-06 融雪型ルーフドレイン 1:10

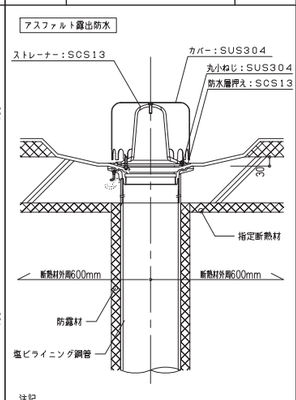


注記
- ルーフドレイン： ステンレス鋳鋼製 呼径は図示
- 錐穂： 塩ビライニング鋼管 径は図示
- 防露材: JISA9505（ポリスチレンフォーム材）に適合するものとし、厚みはt20mmとする。
- カネソウ ESSP-2S同等

D1-07 タラップ（自立型） 1:30

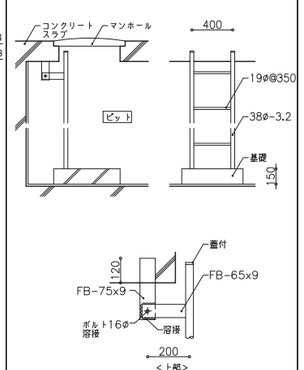


注記
- 材質：SUS304

D1-08 タラップ 1:20

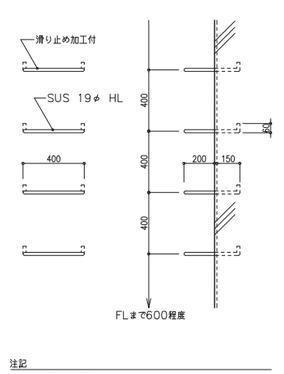


注記
- 適用箇所：平面図参照
- 仕上はSUS304HLとする。
- 躯体打込みとする。

D1-09 水槽・ピット 1:50

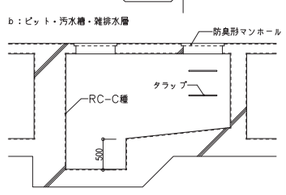

注記
- 防水仕様は特記による。


D1-10 ピット人通孔・塞ぎ板 1:50

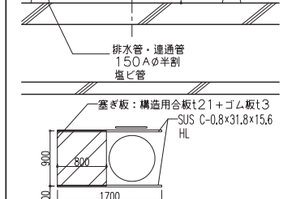

塞ぎ板はクールトレンチに面する人通孔に限る

注記


D1-11 手摺A（屋外階段2~5） 1:10 1:20

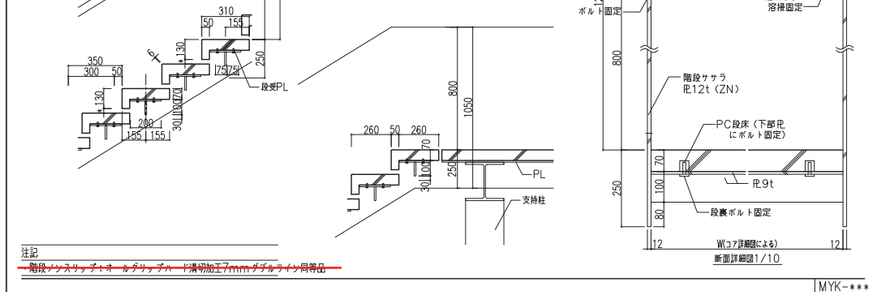

注記
- ~~階段ノンスリップ・オールダリップバー 溝切加工7mmダブルライン同等品~~

MYK-***


D1-12 手摺B 1:20

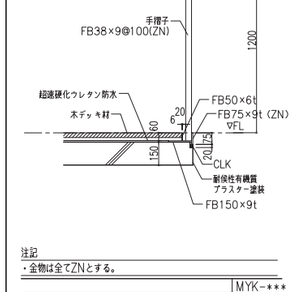

注記
- 金物は全てZNとする。

MYK-***


D1-13 手摺C 1:20

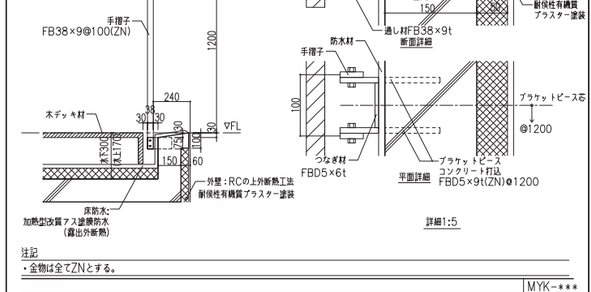


注記
- 金物は全てZNとする。

MYK-***

D1-14 排気塔 1:30

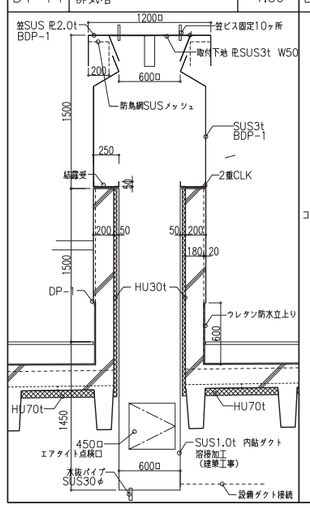


D1-15 コンクリート打放し 1:2

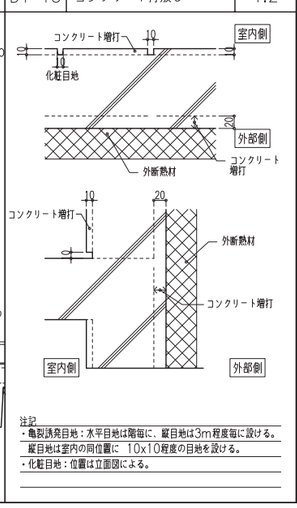


注記
- 亀製誘発目地：水平目地は階毎に、縦目地は3m程度毎に設ける。
  縦目地は室内の同位置に 10x10程度の目地を設ける。
- 化粧目地：位置は立面図による。

D1-16 FK軒天井～外断熱 1:10

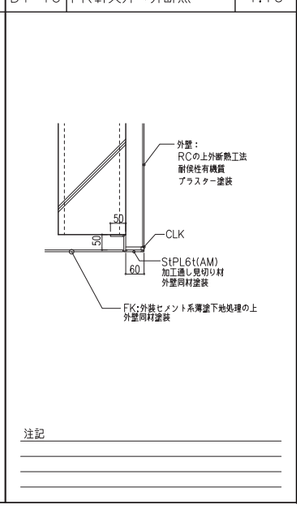


注記

D1-17 メンテナンスバー 1:10

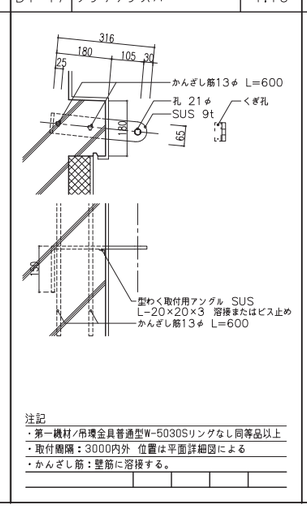

注記
- 第一機材/吊環金具普通型W-5030Sリングなし同等品以上
- 取付間隔：3000内外 位置は平面詳細図による
- かんざし筋：壁筋に溶接する。


D1-18 屋上メンテナンス階段 1:20

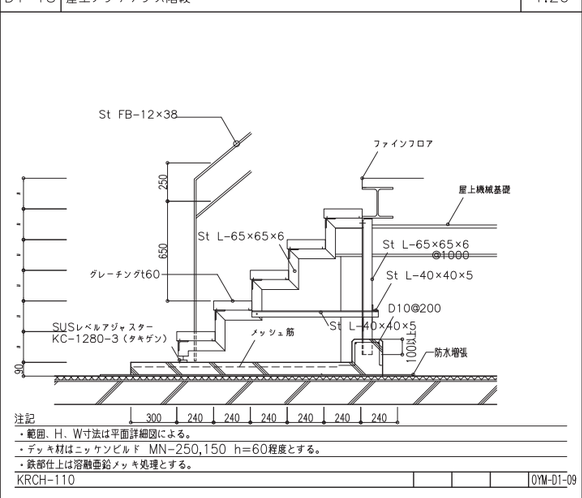

注記
- 範囲、H、W寸法は平面詳細図による。
- デッキ材はニッケンリビルド MN-250,150 h=60程度とする。
- 鉄部仕上は溶融亜鉛メッキ処理とする。

KRCH-110 OYM-D1-09


D1-19 ガラス防護柵 1:4

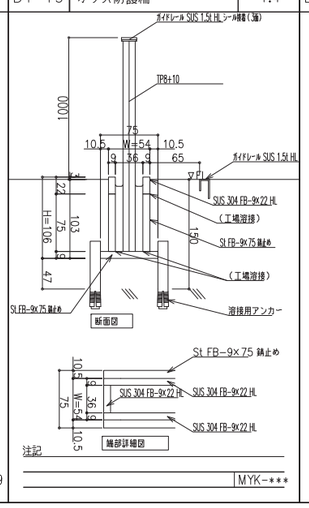

注記

MYK-***

D1-20 手摺D 1:20

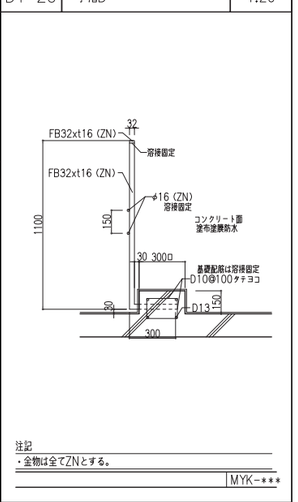


注記
- 金物は全てZNとする。

MYK-***

訂正							
						件名	岩手県立宮古商工高等学校及び岩手県立宮古水産高等学校 校舎新築(建築)工事
						図面名称	雑詳細図-1
						縮尺	A1版 図示 A3版 図示/2
						図面番号	A-601


D2-01 一般間仕切 （W1） －

片面ボード仕上 （W4）

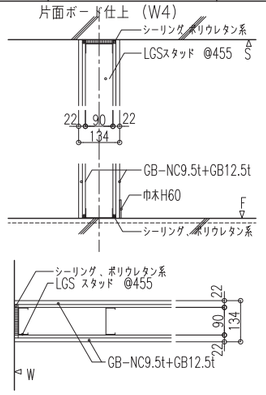


注記

D2-02 一般間仕切 （W1（R）） －

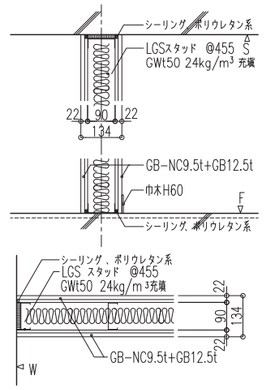

注記
・吉野石膏 UL工法


D2-03 一般間仕切 （W1（天）） －

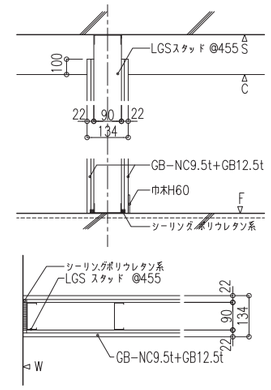

注記


MYK-***

D2-04 1時間耐火間仕切 （W2） －

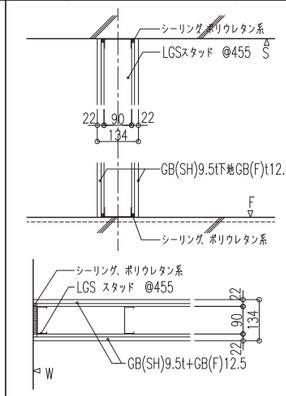


注記 SH: 硬質石膏ボード
・耐火認定製品とし、メーカー仕様に準ずる。
・吉野石膏：ハイパーウォールZ同等品以上

D2-05 1時間耐火間仕切 W2(R) －

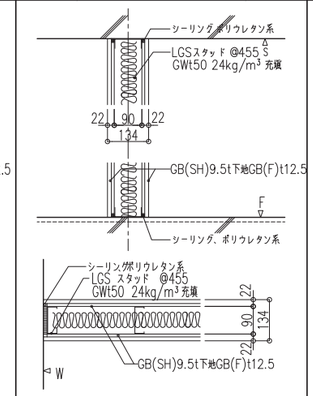


注記 SH: 硬質石膏ボード
・耐火認定製品とし、メーカー仕様に準ずる。
・吉野石膏：ハイパーウォールZ同等品以上
ハイパーウォールZ内にGW簡易遮音とする

D2-06 1時間耐火間仕切 （W3） －

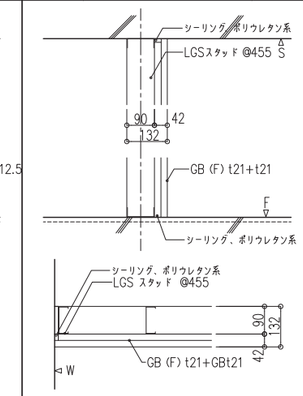


注記
・耐火認定製品とし、メーカー仕様に準ずる。
・吉野石膏：Sウォール同等品以上

D2-07 一般間仕切 （W4） －

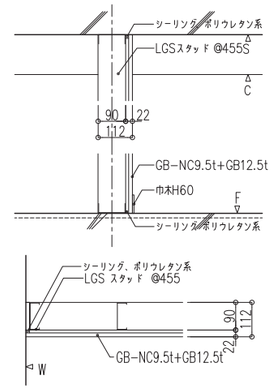


注記

D2-08 一般間仕切 （W4（天）） －

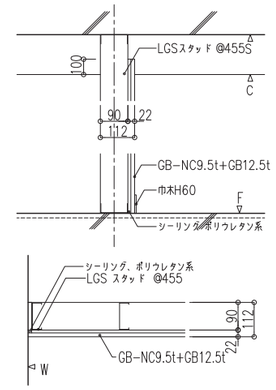


注記

D2-09 1時間耐火＋遮音壁 （W5）

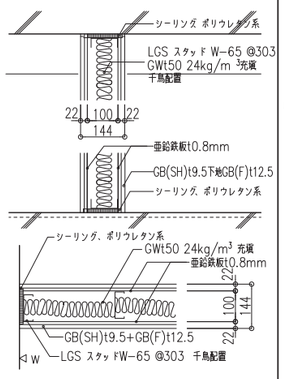


注記 SH: 硬質石膏ボード
・耐火認定製品,遮音認定品とし、メーカー仕様に準ずる。
・TLD-52以上性能のこと。
・吉野石膏：ハイパーウォールZ－P同等品以上
・凹凸処理を施す事。

D2-10 RC立止/RC壁+UL薄型2重壁工法(W6)

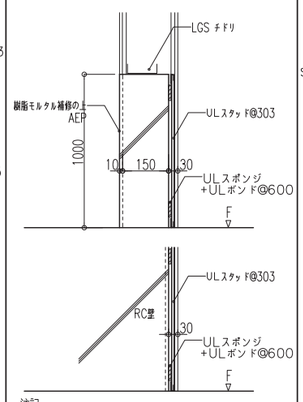

注記
・吉野石膏 UL工法


D2-11 手摺1 1:20

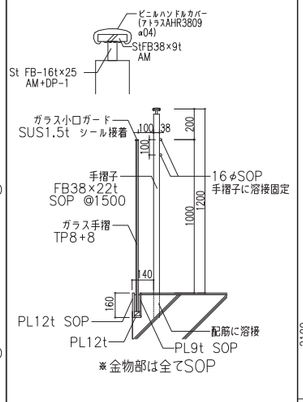

注記


MYK-***

D2-12 ELV化粧枠 1:5

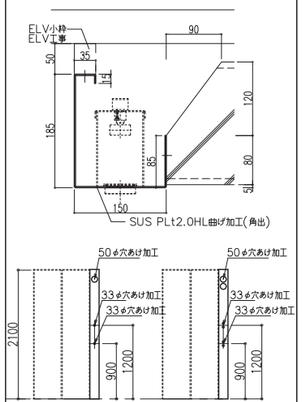


注記

D2-13 手摺4(廊下つきあたり手摺) 1:5

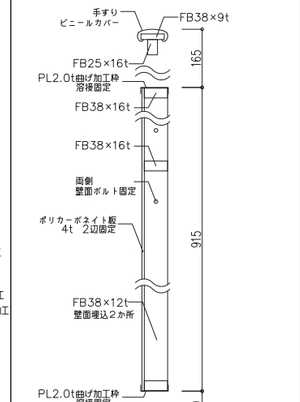

注記
・金物は全てSOP


D2-14 教室外窓手摺詳細図 1:5

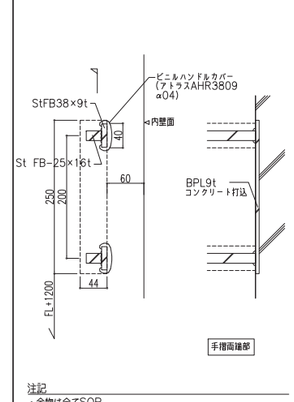


注記
・金物は全てSOP
・FL+1200基準で設置する。

MYK-***

D2-15 階段手摺1 1:10

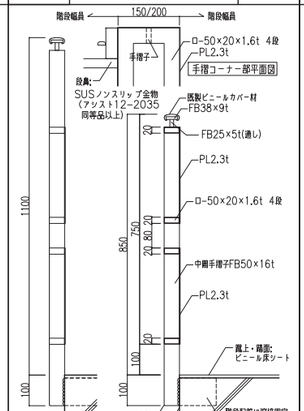
階段幅員
150/200
階段幅員
手摺子
ロ-50×20×1.6t 4段
PL2.3t
手摺コーナー部平面図
段鼻:
SUSノンスリップ金物
(アンスト12-2035
同等品以上)
医製ビニールカバー材
FB38×9t
FB25×5t(通し)
PL2.3t
ロ-50×20×1.6t 4段
1100
850
750
20 80 20
中間手摺子FB50×16t
PL2.3t
100
100
20
20
20

D3-01 天井点検口・開口補強リスト　1:20

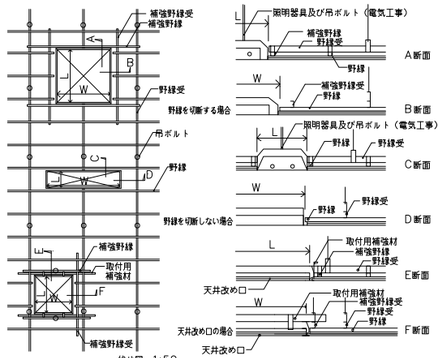

◆天井点検口

開口寸法	合計	左の内ルーバー部
450×450	330	50
600×600	270	50

◆天井開口補強リスト

開口寸法	合計	左の内ルーバー部
内部		
200 ×200	60	10
250 ×250	80	10
300 ×300	60	10
400 ×400	40	10
450 ×450	30	0
500 ×500	10	0
550 ×550	20	0
600 ×600	20	0
650 ×650	60	0
700 ×650	20	0
750 ×750	10	0
800 ×800	10	0
900 ×900	10	0
1100×900	10	0
1250 ×100	640	0
1250 ×650	20	0
200φ	160	0
100φ	340	0
外部軒天		
200×1000	10	0
400×2800	10	0


◆壁開口補強リスト

開口寸法	合計
LGS	
700 ×700	10
850 ×800	10
900 ×800	10
1100×800	10
1200×800	10
RC	
500×500	20
600×600	20
700×700	10
900×800	10
1100×800	10
1200×800	10
350φ	20

注記
- 開口補強は建築工事とする。
- 器具の取付は各々設備、電気工事とする。　但し、天井改口は建築工事とする。
- 補強野縁は野縁と同材とする。
- その他の補強野縁受、取付用補強材は野縁受と同材とする。
- 野縁受のはね出しが300以上の場合は振吊をする。


＊点検口仕様は特記仕様書による


D3-02 軽量鉄骨壁下地　1:20

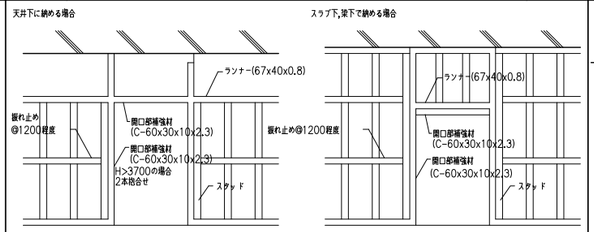

種別 / 部材など	B 種	C 種
スタッド	90x45x0.8	65x45x0.8
ランナー	92x40x0.8	67x40x0.8
振れ止め	25x10x1.2	25x10x1.2
出入口及びこれに準じる開口部の補強材	⊏-75x45x15x2.3	⊏-60x30x10x2.3
補強材取付用金物	L-50x50x4	L-30x30x3
適用高さ	3,700超~4,500以下	~3,700以下


D3-03 軽量鉄骨壁下地（高さ5ｍ~7.5ｍの場合）D3-07　1:10　1:100

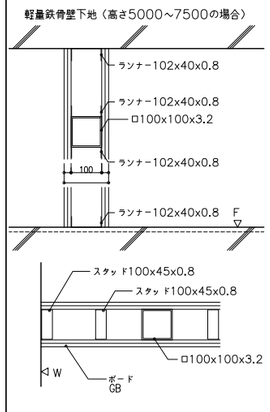

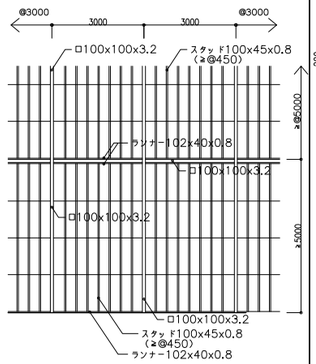


・ＬＧＳ部材は全てＪＩＳ規格相当品以上とする。

D3-04 点字ブロック　1:10

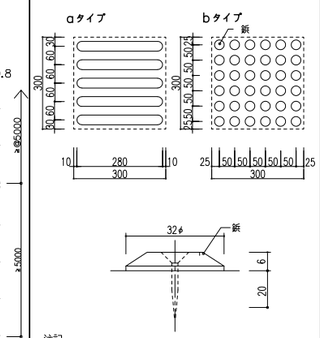


注記
- 平面詳細図に床新位置を示す。
- a,bタイプ区分は平面詳細図による。
- 特記なき限り接着、ビス併用工法とする（SUS製、キャップ付）
- タイルカーペット部はホック式工法とする（PCM製）

D3-05 ライニング　1:20

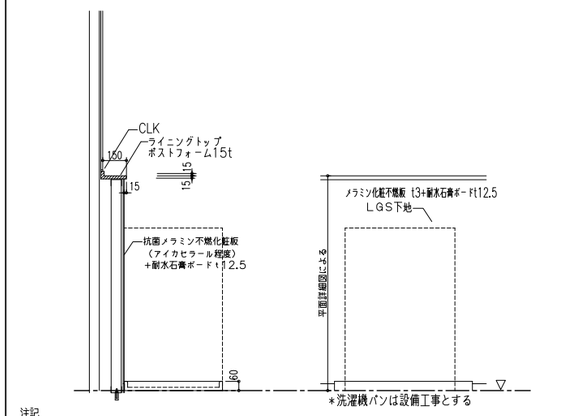

注記
- ライニングトップ：特記なき限りメラミンポストフォーム
- 洗濯機パンは設備工事とする


D3-06 大講義室/専門調理室1　机・椅子　1:10

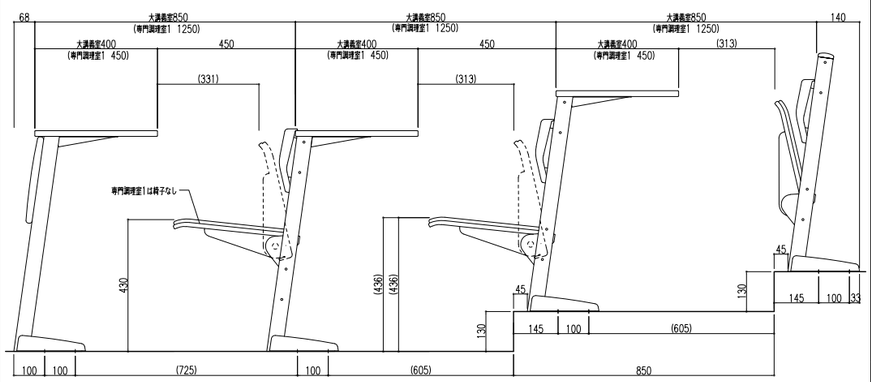

注記
- 金物は全てAMとする。

MYK2


D3-07 SKライニング・棚　1:20

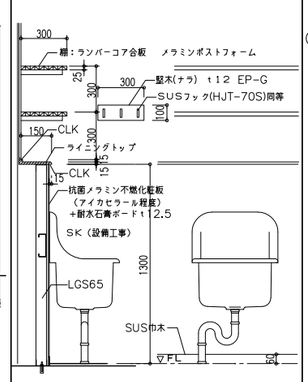

注記
- ライニングトップ：メラミンポストフォーム
- 機器取付下地：Stc-150x50x20x3.2


TKG-043

D3-08 マシンハッチ（原動機・流体実験室）　1:40

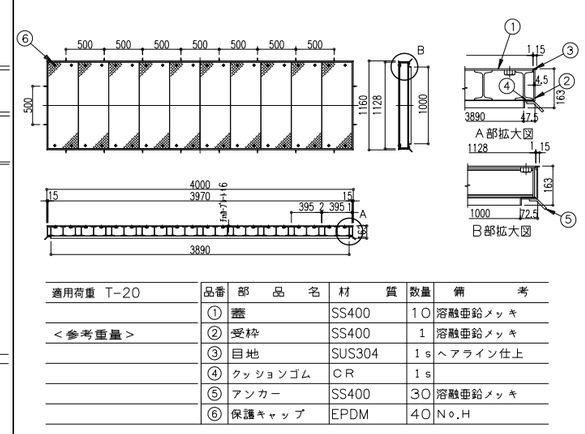


適用荷重 T-20	品番	部品名	材質	数量	備考
	①	蓋	SS400	10	溶融亜鉛メッキ
＜参考重量＞	②	受枠	SS400	1	溶融亜鉛メッキ
	③	目地	SUS304	1ｓ	ヘアライン仕上
	④	クッションゴム	CR	1ｓ	
	⑤	アンカー	SS400	30	溶融亜鉛メッキ
	⑥	保護キャップ	EPDM	40	No.H

D3-09 昇降口傘立て　1:10

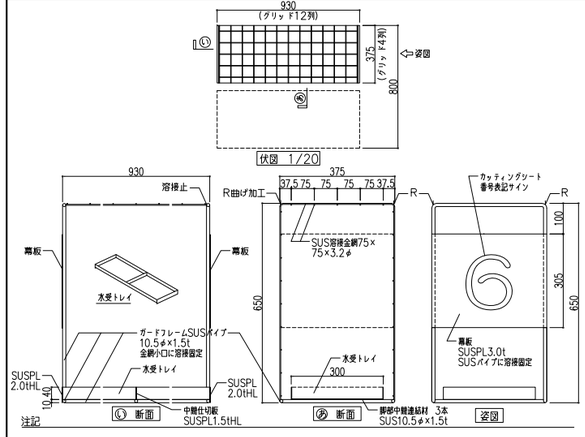

注記


D3-10 施工実習室　作業台　1:50 1:20

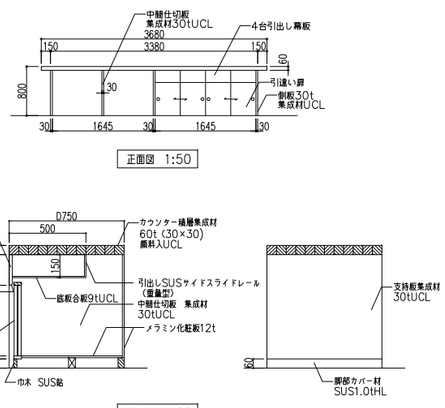

注記

MYK2


D3-11 機械実習室・電気工作実習室　作業台　1:50 1:20

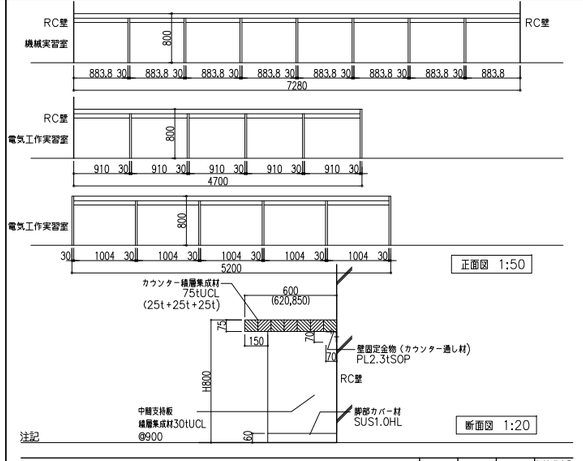

注記


MYK2

釜場ピット　1:10

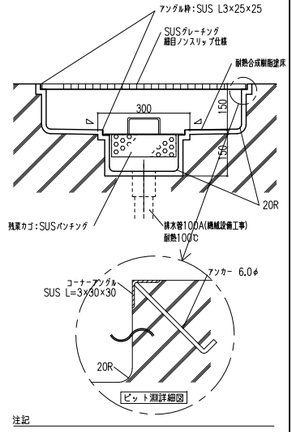

注記


1時間耐火間仕切　（W7）　-

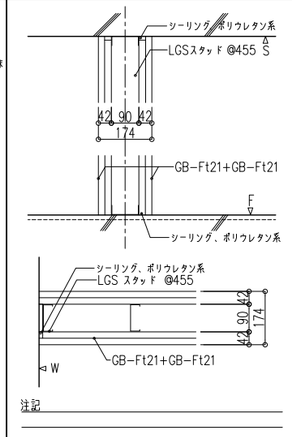

注記

訂正				件名	岩手県立宮古商工高等学校及び岩手県立宮古水産高等学校 校舎新築(建築)工事		
				図面名称	雑詳細図-3	縮尺 A1版 図示 A3版 図示/2	図面番号 A-603


D4-01 消火器ボックス　1:5　1:20

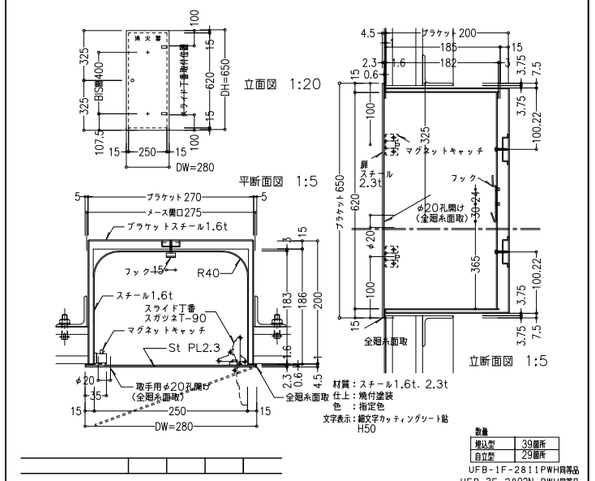


数量	
埋込型	39個所
自立型	29個所

UFB-1F-2811PWH同等品
UFB-3F-2802N-PWH同等品

D4-02 エキスパンドメタル天井　1:5

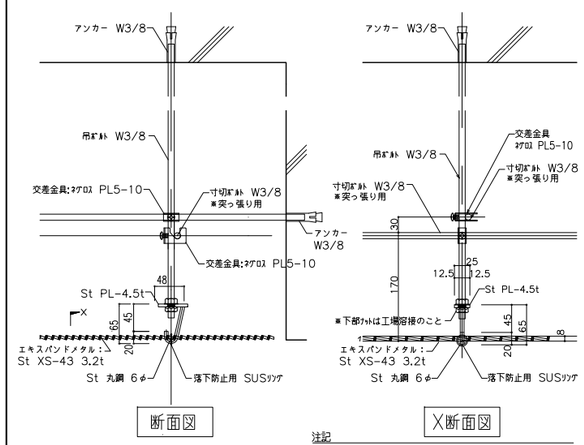


D4-03 モニター取付用吊材詳細　1:20

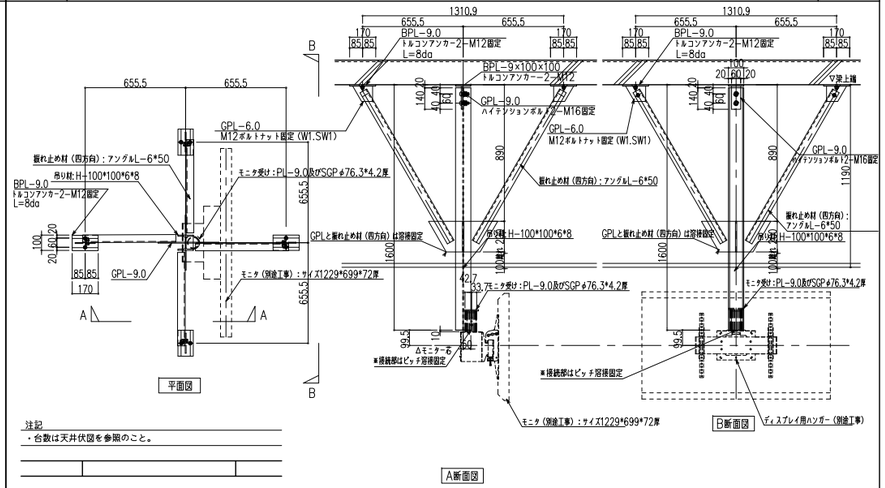



注記
・台数は天井伏図を参照のこと。


D4-04 廊下1A・1B　展示棚　1:30

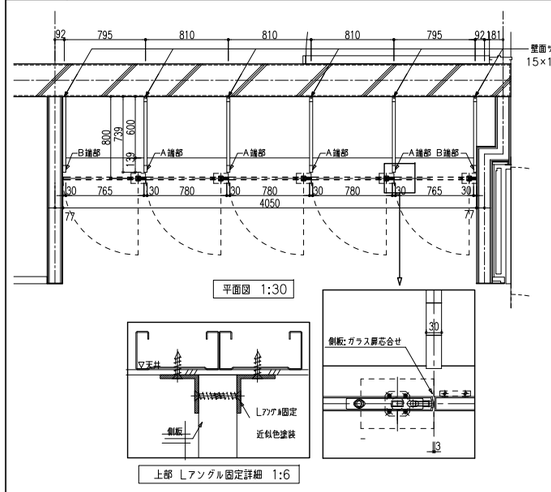


注記	
・棚板	強化ガラスt8+8
・扉	ガラス扉
・内部	メラミン化粧板貼/ポリエチレン台板単色
・巾木	メラミン化粧台板貼
・金物関係	棚柱、棚受、Lアングル
・掲示シート	サンゲツ　K501-2同等品
・備考	掘込み加工引手、耐震ラッチ、棚ダボ

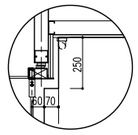

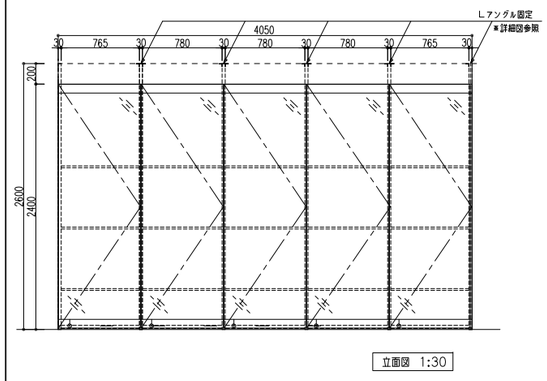

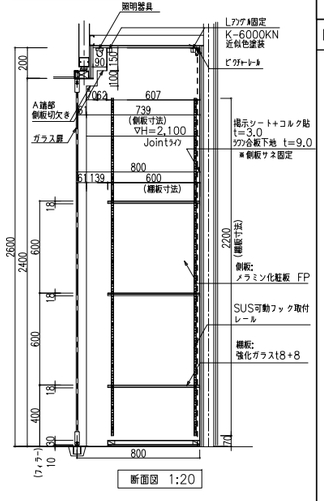


D4-05 定礎・銘板　図示

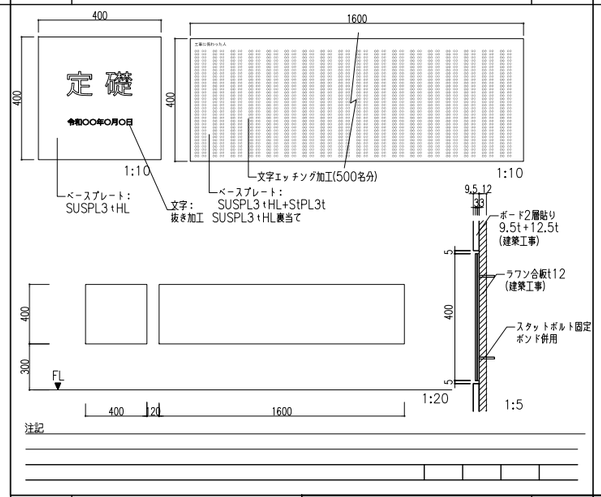


注記

D4-06 多目的室給排気口　1:10

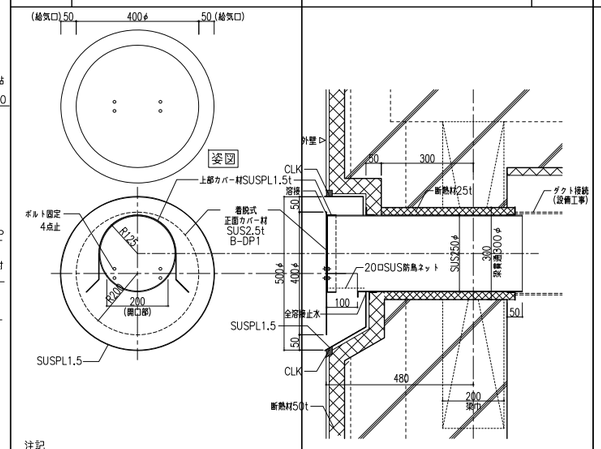


注記
・計12ヶ所

D4-07 溶接実験室　溶接ブース　1:2　1:50

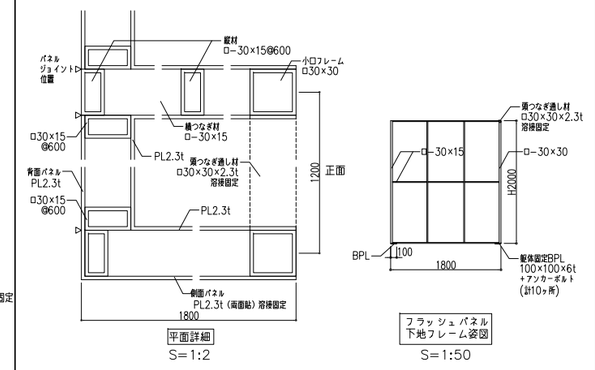


注記
・金物部は全てSOP

D4-08 可動演台　1:50

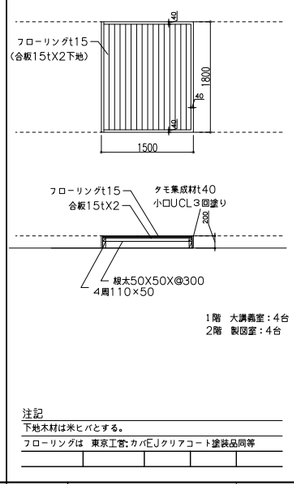

注記
下地木材は米ヒバとする。
フローリングは　東京工宮:カバEJクリアコート塗装品同等


D4-09 ステンレスハンガーパイプ　1:20

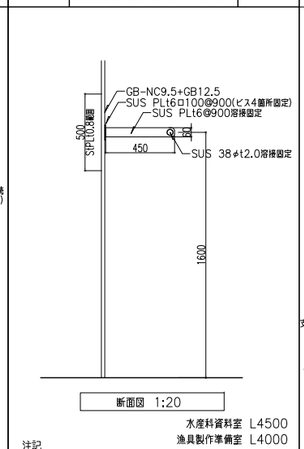

水産科資料室　L4500
漁具製作準備室　L4000


注記
ステンレスの仕上げはHLとする
MYK2

D4-10 漁具製作実習金物　1:20

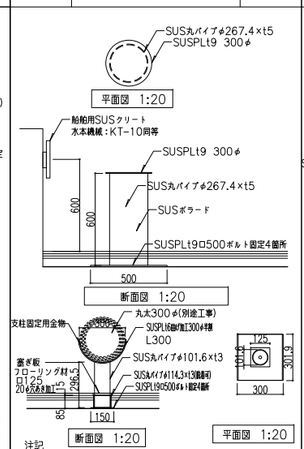

注記
ステンレスの仕上げはHLとする。SUS同士は溶接固定とする
MYK2

D4-11 厨房カウンター　1:20

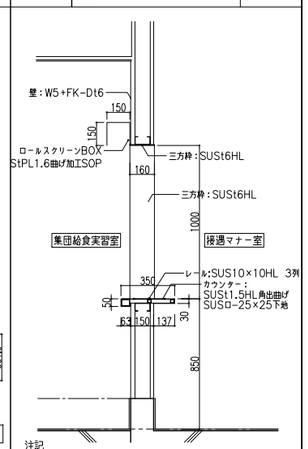


注記


訂正	・
	・
	・
	・

件名	岩手県立宮古商工高等学校及び岩手県立宮古水産高等学校 校舎新築(建築)工事
図面名称	雑詳細図-4
縮尺	A1版 図示 A3版 図示/2
図面番号	A-604

D5-01 洗面(カウンター形式部分) 小便器 間接照明ボックス 1:4 1:20

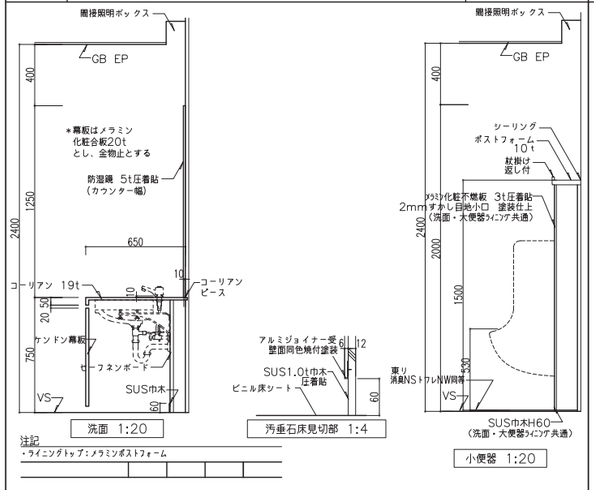


D5-02 押入れ(1F宿直室) 1:10

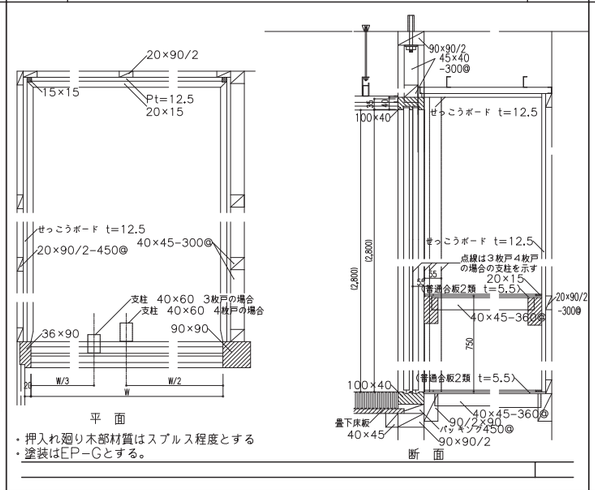


・押入れ廻り木部材質はスプルス程度とする
・塗装はEP-Gとする。

D5-03 和室休憩室押入れ 1:10

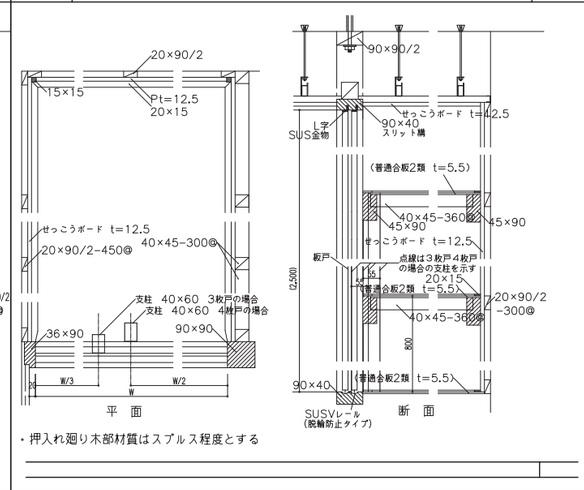


・押入れ廻り木部材質はスプルス程度とする

D5-04 畳床・上がり框 1:5

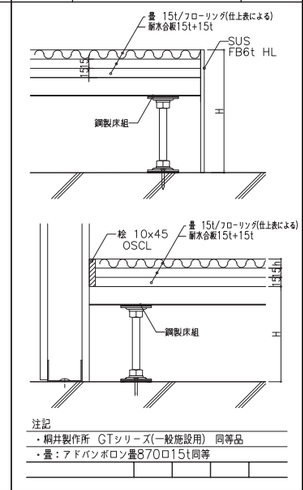


注記
・桐井製作所 GTシリーズ(一般施設用) 同等品
・畳:アドバンボロン畳570□15t同等

D5-05 移動畳(計3台) 本工事 1:50

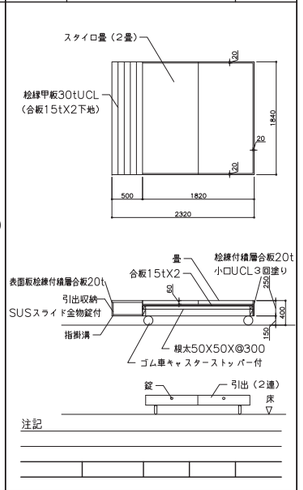

注記

D5-06 SUSシンクユニット(タイプA・B) ＊カ所 ＊カ所 1:20

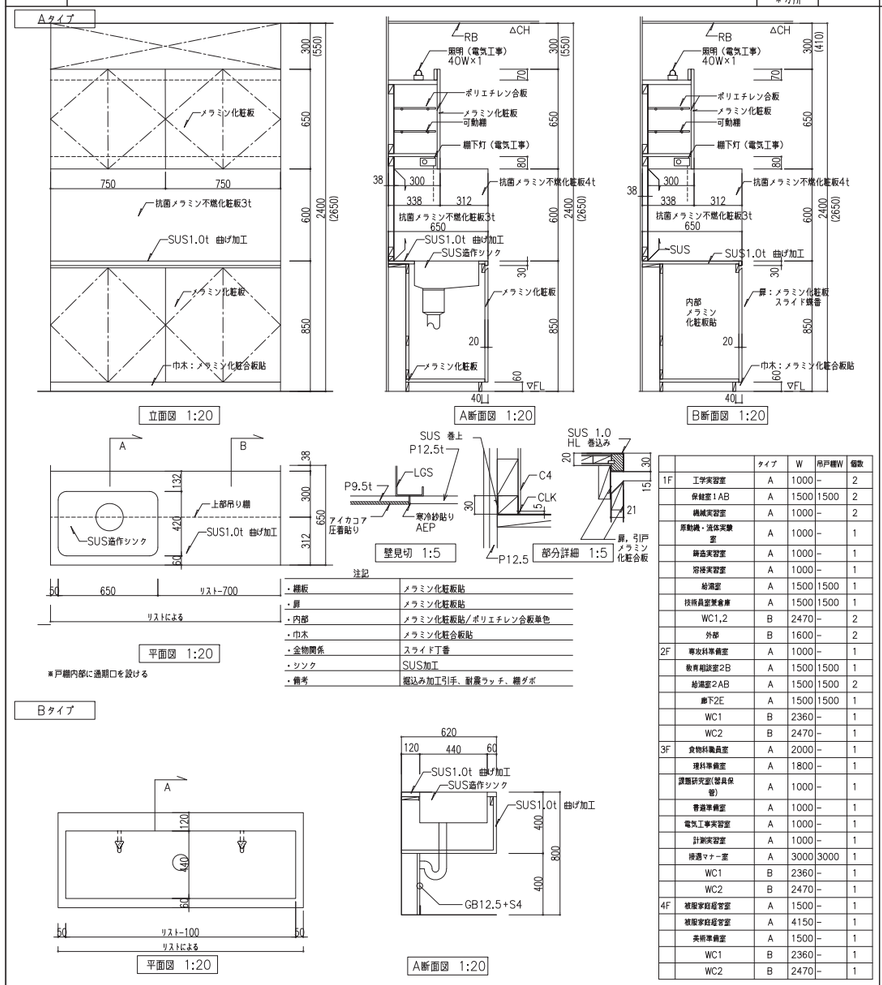


		タイプ	W	吊戸棚W	個数
1F	工学実習室	A	1000	–	2
	保健室1AB	A	1500	1500	2
	機械実習室	A	1000	–	2
	原動機・流体実験室	A	1000	–	1
	鋳造実習室	A	1000	–	1
	溶接実習室	A	1000	–	1
	給湯室	A	1500	1500	1
	技術員室兼倉庫	A	1500	1500	1
	WC1,2	B	2470	–	2
	外部	B	1600	–	2
2F	専攻科準備室	A	1000	–	1
	教育相談室2B	A	1500	1500	1
	給湯室2AB	A	1500	1500	2
	廊下2E	A	1500	1500	1
	WC1	B	2360	–	1
	WC2	B	2470	–	1
3F	食物科職員室	A	2000	–	1
	理科準備室	A	1800	–	1
	課題研究室(管具保管)	A	1000	–	1
	普通準備室	A	1000	–	1
	電気工事実習室	A	1000	–	1
	計測実習室	A	1000	–	1
	接遇マナー室	A	3000	3000	1
	WC1	B	2360	–	1
	WC2	B	2470	–	1
4F	被服家庭経営室	A	1500	–	1
	被服家庭経営室	A	4150	–	1
	共用準備室	A	1500	–	1
	WC1	B	2360	–	1
	WC2	B	2470	–	1

・棚板	メラミン化粧板貼
・扉	メラミン化粧板貼
・内部	メラミン化粧板貼/ポリエチレン合板単色
・巾木	メラミン化粧合板貼
・金物関係	スライドT蝶
・シンク	SUS加工
・備考	搬込み加工引手、耐震ラッチ、扉ダボ

※戸棚内部に通風口を設ける


D5-07 更衣室前・手洗いシンク ＊カ所 ＊カ所 1:20

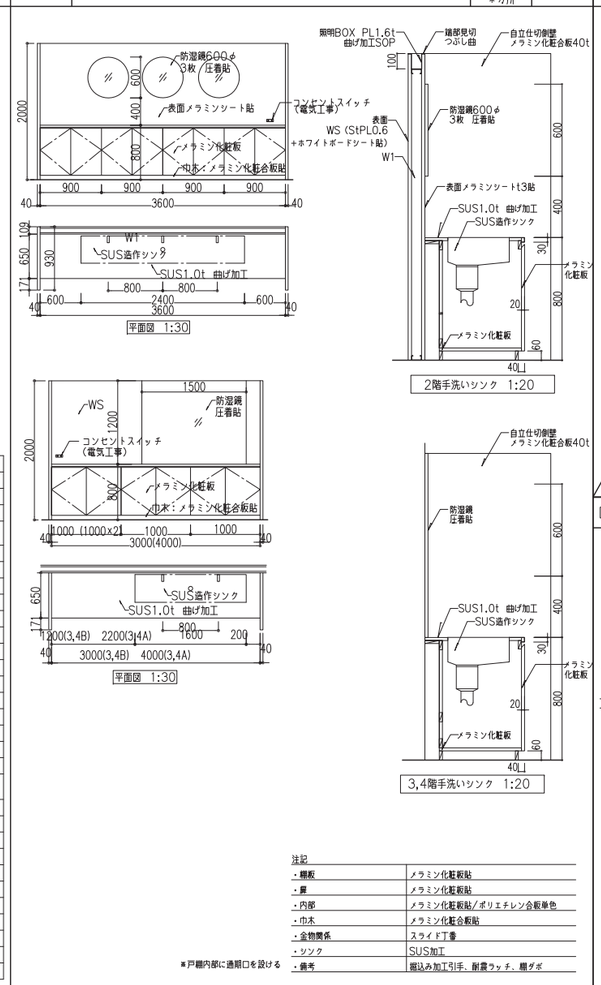


・棚板	メラミン化粧板貼
・扉	メラミン化粧板貼
・内部	メラミン化粧板貼/ポリエチレン合板単色
・巾木	メラミン化粧合板貼
・金物関係	スライドT蝶
・シンク	SUS加工
・備考	搬込み加工引手、耐震ラッチ、扉ダボ

※戸棚内部に通風口を設ける

D5-08 教室用カウンター 1:20

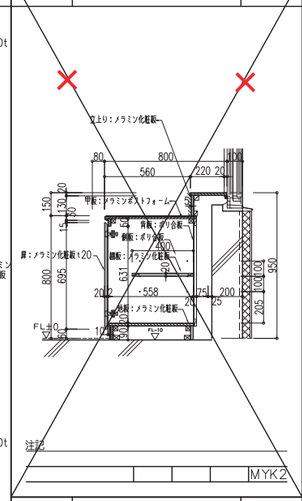

D5-09 SUSシンク(タイプC) 1:20

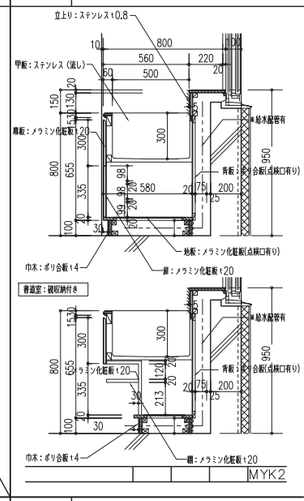

室名	W	個数
施工実習室	1800	1
空気調和・衛生実習室	1400	1
海洋気象実習室	1500	1
理科室	1400	2
看護室	9180	1
化学実験室	1800	1
美術室	9180	1

D5-11 更衣室 棚 1:10


D5-10 洗面 1:20

室名	W	D	個数
職員室2A・2B	800	650	4
休養室1A	900	600	1
休養室1B	800	600	1
休養室1C・1D	800	600	2
食製洗面1・2	800	600	2
材料試験実習室	800	650	1
機械制御実習加工室	800	650	1
調理教室	800	650	1
課題研究準備室	800	650	1
専門調理室1	1600	650	2
食物科職員室	1200	650	1
専門調理室2	1600	650	2
接遇マナー室	800	650	1
被服室	1600	650	2
家庭科準備室	1385	650	1
被服家庭経営室	800	650	1

訂正	・
	・
	・
	・
	・


件名	岩手県立宮古商工高等学校及び岩手県立宮古水産高等学校 校舎新築(建築)工事
図面名称	雑詳細図-5
縮尺	A1版 図示 A3版 図示/2
図面番号	A-605

D6-01 オイルタンク・オイルタンク配管側溝 1:30

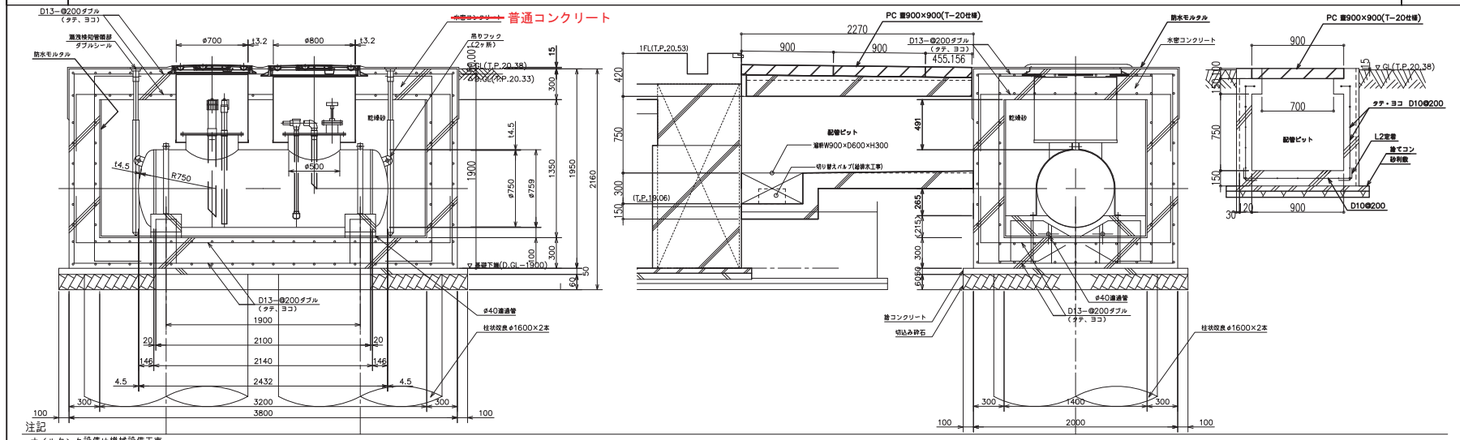


注記
・オイルタンク設備は機械設備工事

D6-04 厨房除害設備躯体 1:50

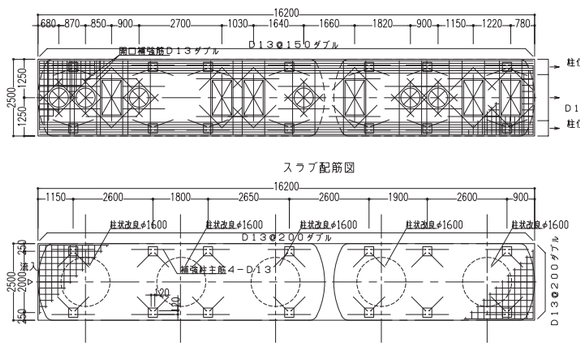

注記
・厨房除害設備（コンクリートスラブ及び補強柱含む）は機械設備工事

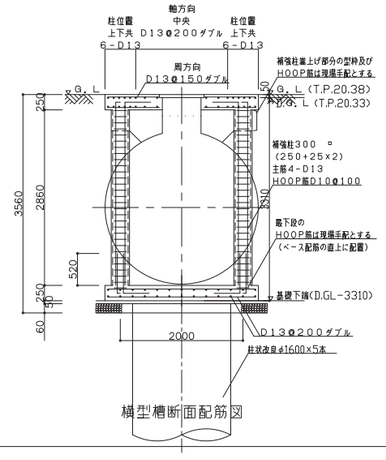


一 般 事 項

コンクリート	Fc=21N/mm²
鉄 筋	SD295A
鉄筋かぶり	スラブ 40
	ベース 60
定着及継手	40d
地 業	砕石又はRC 40〜0

注1）上部はT−10荷重とする。
注2）図中の「G.L」は処理槽位置での仕上げレベルを示す。
注3）本設計条件における必要地耐力は54KN/m2以上必要とする。
（実際の工事業者が確認後施工の事）

D6-03 排水調整槽設備躯体 1:50

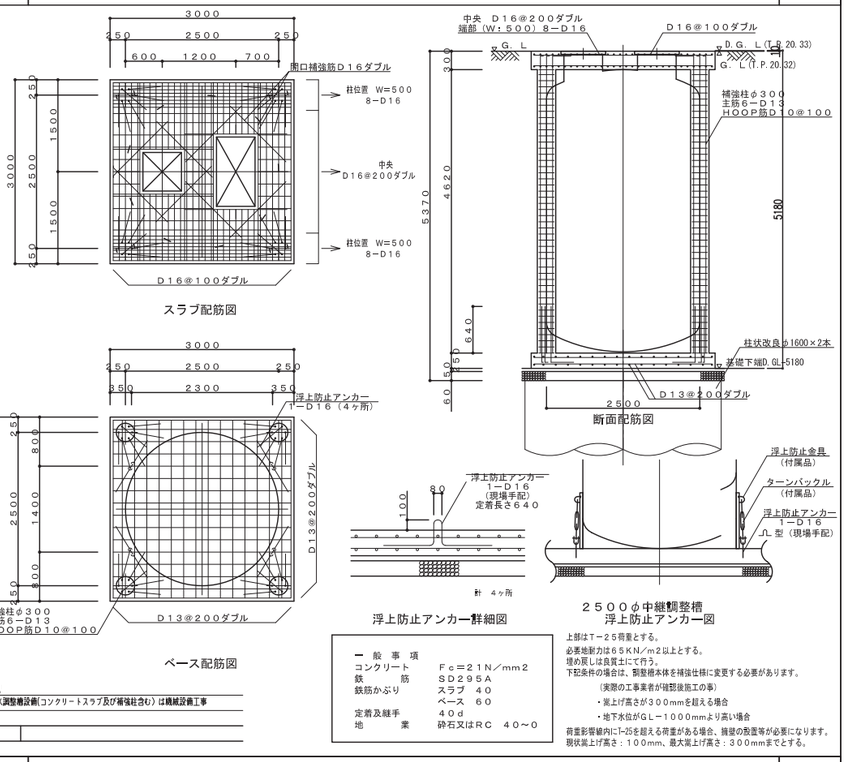


一 般 事 項

コンクリート	Fc=21N/mm2
鉄 筋	SD295A
鉄筋かぶり	スラブ 40
	ベース 60
定着及継手	40d
地 業	砕石又はRC 40〜0

上部はT−25荷重とする。
必要地耐力は65KN/m2以上とする。
埋め戻しは良質土にて行う。
下記条件の場合は、ポンプ槽本体を補強仕様に変更する必要があります。
（実際の工事業者が確認後施工の事）
・嵩上げ高さが300mmを超える場合
・地下水位がGL−1000mmより高い場合
荷重影響線内にT−25を超える荷重がある場合、掘削の敷置等が必要になります。
現状嵩上げ高さ：100mm、最大嵩上げ高さ：300mmまでとする。

D6-05 排水中継槽設備躯体 1:50

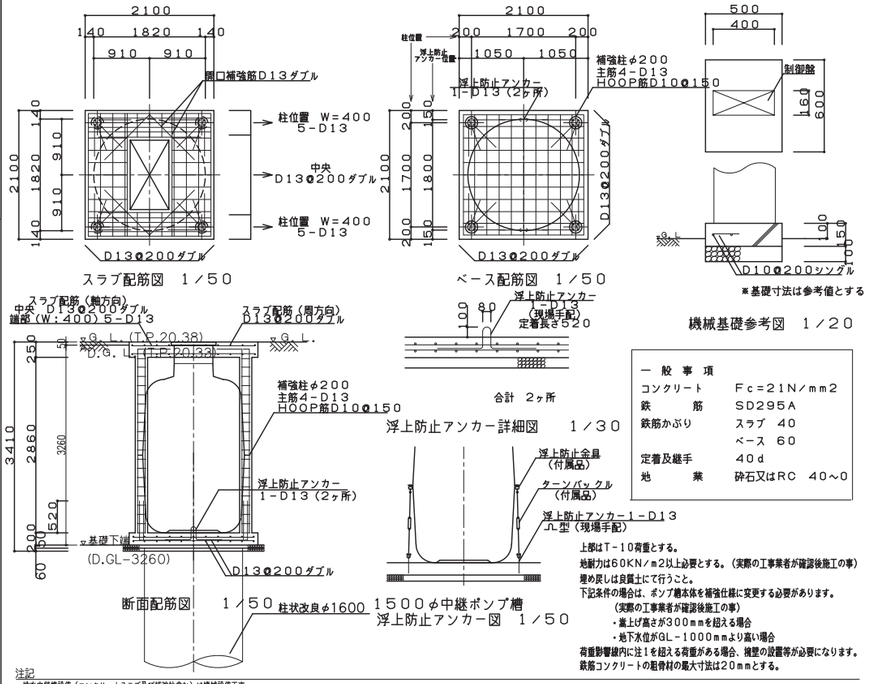


一 般 事 項

コンクリート	Fc=21N/mm2
鉄 筋	SD295A
鉄筋かぶり	スラブ 40
	ベース 60
定着及継手	40d
地 業	砕石又はRC 40〜0

上部はT−10荷重とする。
地耐力は60KN/m2以上必要とする。（実際の工事業者が確認後施工の事）
埋め戻しは良質土にて行うこと。
下記条件の場合は、ポンプ槽本体を補強仕様に変更する必要があります。
（実際の工事業者が確認後施工の事）
・嵩上げ高さが300mmを超える場合
・地下水位がGL−1000mmより高い場合
荷重影響線内に注1を超える荷重がある場合、掘削の設置等が必要になります。
鉄筋コンクリートの骨骨材の最大寸法は20mmとする。


注記
・排水中継槽設備（コンクリートスラブ及び補強柱含む）は機械設備工事

D6-06 集水桝（建築一次桝） 1:10

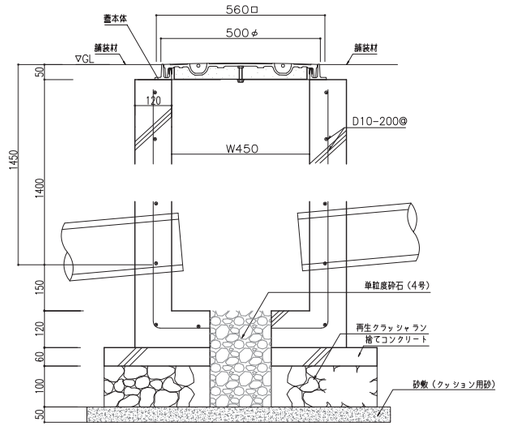

注記
・害熱遮用（断熱形） 簡易密閉形（簡易防水・防臭形） カネソウ MKHY−6D−450(角) 同等

D6-02 給油口・通気管基礎 1:30

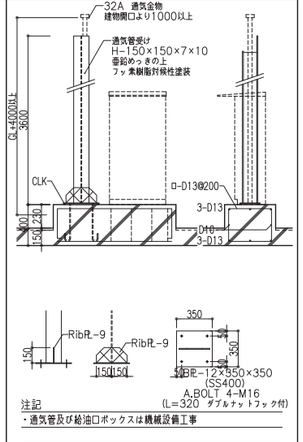


注記
・通気管及び給油口ボックスは機械設備工事

訂正


件名	岩手県立宮古商工高等学校及び岩手県立宮古水産高等学校 校舎新築(建築)工事
図面名称	雑詳細図−6
縮尺	A1版 図示 A3版 図示/2
図面番号	A−606

D7-01 造作棚　1:20

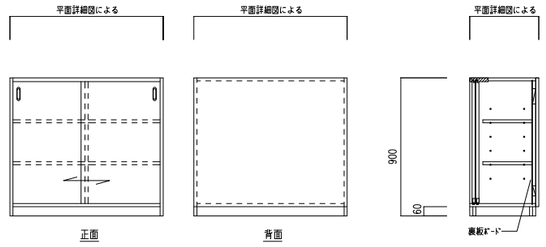


仕　様	
本　体	両面ﾒﾗﾐﾝ化粧ﾊﾟｰﾃｨｸﾙﾎﾞｰﾄﾞ t20 ※表面鉛筆硬度　8H以上 木口：ABS樹脂　t3.00/0.45
引違戸	本体に準じる(木口　t0.45) 鴨居：ｶﾞﾗｽ化粧ﾗﾝﾊﾞｰｺｱ　t16・25 ﾚｰﾙ・敷居：ABS成型品 戸車：上下調整戸車 引手：ｽﾃﾝﾚｽ製
FIX窓	–
裏　板	ﾎﾞｰﾄﾞ　t4.2 【ｳｨﾙｽ抵抗性・抗菌/調湿・結露防止/VOC吸着 CO2 吸着固定化/消臭/防ｶﾋﾞ・ﾀﾞﾆ忌避】機能を 有する材料とし、ｻﾝﾌﾟﾙ及び試験ﾃﾞｰﾀ提出のこと
その他	錠 ガイドレール：スガツネ255-D2WHL1800 継受：スガツネ2565-WH計16個

D7-02 間仕切り収納　1:20

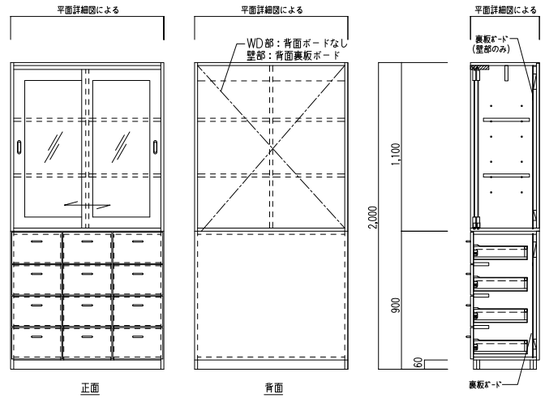


仕　様	
本　体	両面ﾒﾗﾐﾝ化粧ﾊﾟｰﾃｨｸﾙﾎﾞｰﾄﾞ t20 ※表面鉛筆硬度　8H以上 木口：ABS樹脂　t3.00/0.45
引違戸	本体に準じる(木口　t0.45) ｶﾞﾗｽ：強化ｶﾞﾗｽ　t4.00 鴨居：ｶﾞﾗｽ化粧ﾗﾝﾊﾞｰｺｱ　t16・25 ﾚｰﾙ・敷居：ABS成型品 戸車：上下調整戸車 引手：ｽﾃﾝﾚｽ製
FIX窓	ｶﾞﾗｽ：強化ｶﾞﾗｽ　t5.00 押さえ金物
引　出	前板：本体に準じる(木口　t3.00) 箱　：ﾍﾟｱﾘｱﾌﾞ付ｽﾁｰﾙ側板(86) 底板：両面ﾒﾗﾐﾝ化粧ﾊﾟｰﾃｨｸﾙﾎﾞｰﾄﾞ　t16 把手：SUS丸棒ﾊﾝﾄﾞﾙ　9Φ
裏　板	ﾎﾞｰﾄﾞ　t4.2 【ｳｨﾙｽ抵抗性・抗菌/調湿・結露防止/VOC吸着 CO2吸着固定化/消臭/防ｶﾋﾞ・ﾀﾞﾆ忌避】機能を 有する材料とし、ｻﾝﾌﾟﾙ及び試験ﾃﾞｰﾀ提出のこと
その他	錠 ガイドレール：スガツネ255-D2WHL1800 継受：スガツネ2565-WH計16個


D7-03 プロジェクター吊金物　1:10

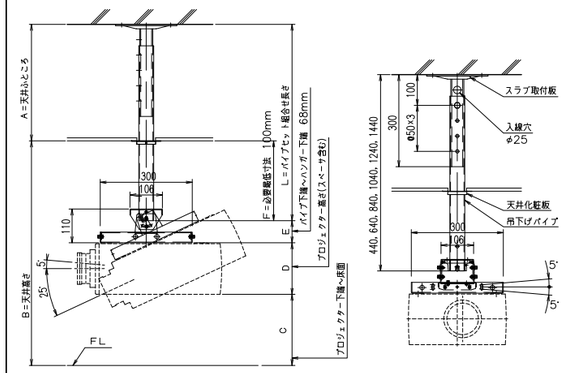


注記

D7-04 パイプ置場　1:20

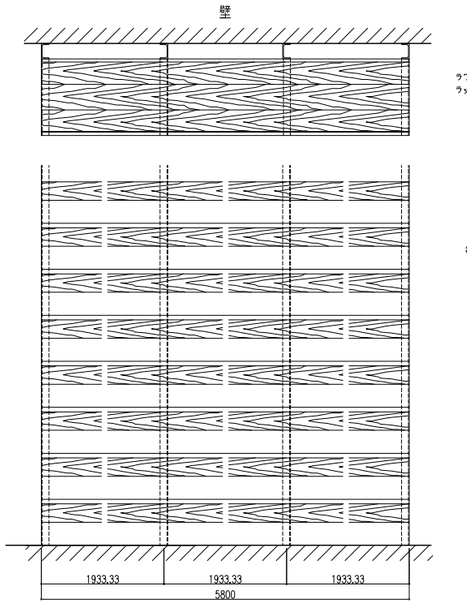

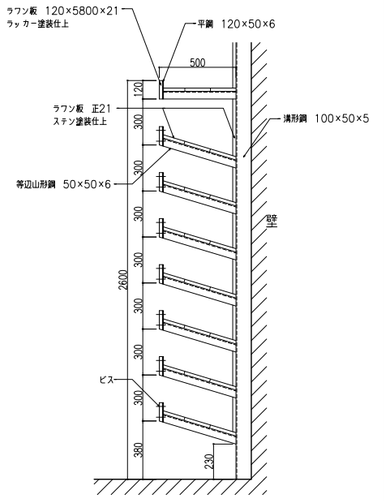


D7-05 普通教室背面ロッカー　1:30 1:50

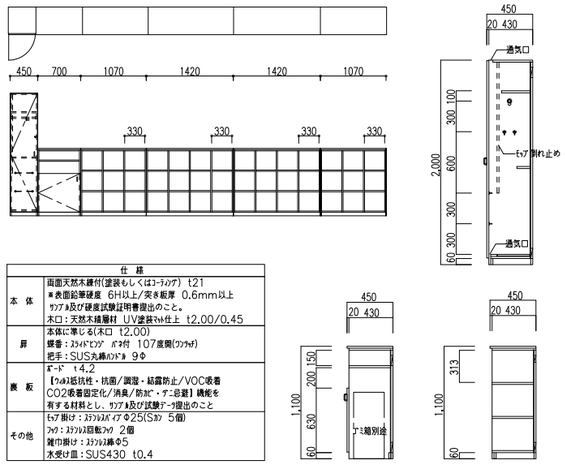

仕　様	
本　体	両面天然木練付(塗装もしくはｺｰﾃｨﾝｸﾞ)　t21 ※表面鉛筆硬度　6H以上/突き板厚　0.6mm以上 ｻﾝﾌﾟﾙ及び硬度試験証明書提出のこと。 木口：天然木積層材　UV塗装ﾏｯﾄ仕上　t2.00/0.45
扉	本体に準じる(木口　t2.00) 蝶番：ｽﾗｲﾄﾞﾋﾝｼﾞ　ﾊﾞﾈ付　107度開(ﾜﾝﾀｯﾁ) 把手：SUS丸棒ﾊﾝﾄﾞﾙ　9Φ
裏　板	ﾎﾞｰﾄﾞ　t4.2 【ｳｨﾙｽ抵抗性・抗菌/調湿・結露防止/VOC吸着 CO2吸着固定化/消臭/防ｶﾋﾞ・ﾀﾞﾆ忌避】機能を 有する材料とし、ｻﾝﾌﾟﾙ及び試験ﾃﾞｰﾀ提出のこと
その他	ﾓｯﾌﾟ掛け：ｽﾃﾝﾚｽﾊﾟｲﾌﾟΦ25(Sｶﾝ　5個) ﾌｯｸ：ｽﾃﾝﾚｽ回転ﾌｯｸ　2個 雑巾掛け：ｽﾃﾝﾚｽ棒Φ5 水受け皿：SUS430　t0.4

D7-07 船舶用寝具棚　1:50 1:20

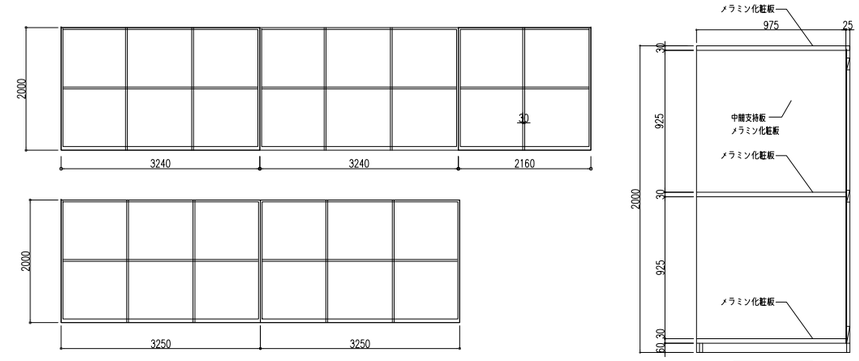


注記

MYK2


D7-06 黒板・白板　1:5

平面ホーロー暗線入り白板　アルミ枠

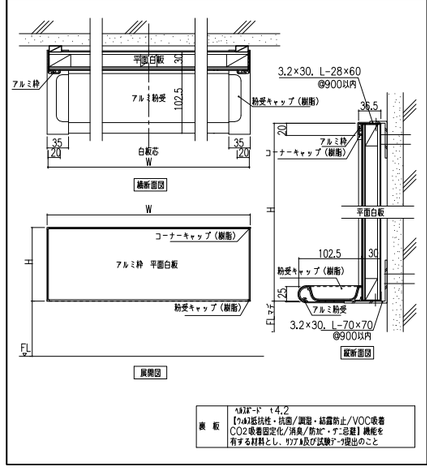


裏　板	ﾎﾞｰﾄﾞ　t4.2 【ｳｨﾙｽ抵抗性・抗菌/調湿・結露防止/VOC吸着 CO2吸着固定化/消臭/防ｶﾋﾞ・ﾀﾞﾆ忌避】機能を 有する材料とし、ｻﾝﾌﾟﾙ及び試験ﾃﾞｰﾀ提出のこと

平面スチール暗線入り黒板　アルミ枠

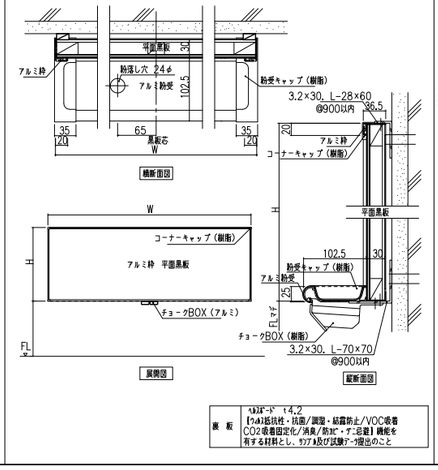


裏　板	ﾎﾞｰﾄﾞ　t4.2 【ｳｨﾙｽ抵抗性・抗菌/調湿・結露防止/VOC吸着 CO2吸着固定化/消臭/防ｶﾋﾞ・ﾀﾞﾆ忌避】機能を 有する材料とし、ｻﾝﾌﾟﾙ及び試験ﾃﾞｰﾀ提出のこと

上下2段スチール暗線入り白板　アルミ枠

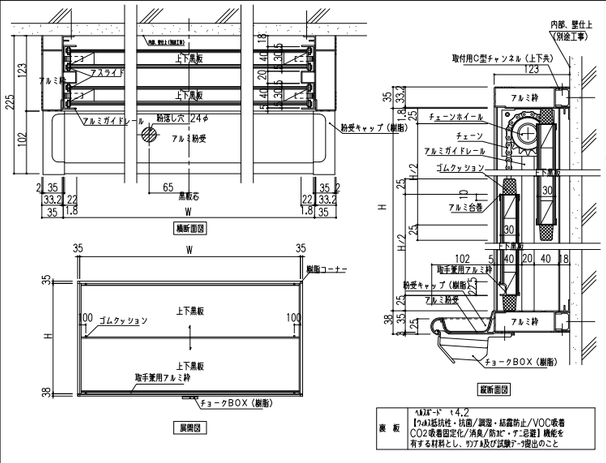

裏　板	ﾎﾞｰﾄﾞ　t4.2 【ｳｨﾙｽ抵抗性・抗菌/調湿・結露防止/VOC吸着 CO2吸着固定化/消臭/防ｶﾋﾞ・ﾀﾞﾆ忌避】機能を 有する材料とし、ｻﾝﾌﾟﾙ及び試験ﾃﾞｰﾀ提出のこと


D7-08 海洋生物実験室・資源増殖実習室　作業台　1:50 1:20

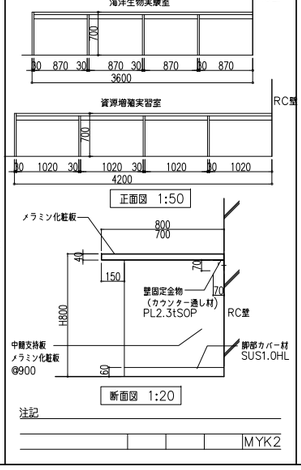

注記

MYK2


D7-09 グレーチング側溝・砕石側溝　1:5

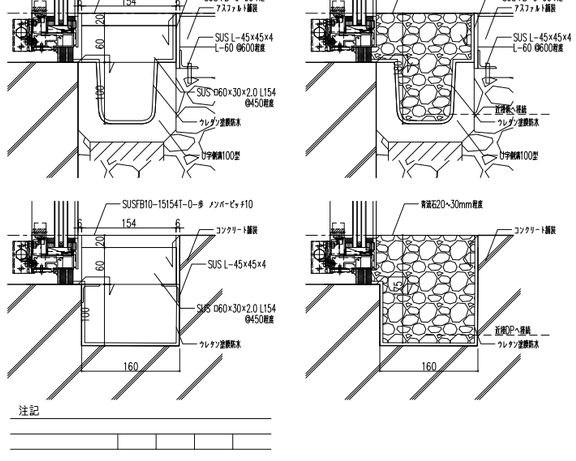

注記

| | | |

D8-01 | 受水槽まわり管理用フェンス(一般部) | D8-02 | 1:10

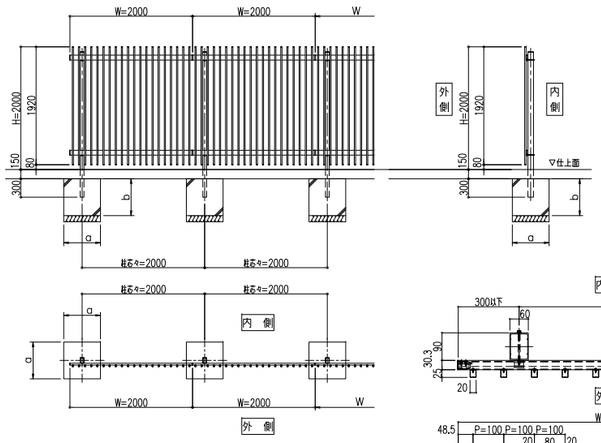


外観姿図 S=1/50


材質仕様書

名称	材質	規格	
支柱	アルミニウム合金押出形材	A6063S-T6	JIS H4100
胴縁	アルミニウム合金押出形材	A6063S-T6	JIS H4100
格子	アルミニウム合金押出形材	A6063S-T5	JIS H4100
支柱キャップ	アルミニウム合金鋳物	AC3A	JIS H5202
小口キャップ	樹脂	ASA	
格子キャップ	樹脂	ASA	
胴縁ブラケット	アルミニウム合金押出形材	A6063S-T5	JIS H4100
連結材	ステンレス		
すき間カバー	樹脂	ASA	
自在コーナーキャップ	樹脂	ポリアミド	
ボルト等	ステンレス		

※図面表記の基礎は、長期地耐力100kN/m²の場合の参考サイズです。
現地状況に応じた基礎サイズとして下さい。

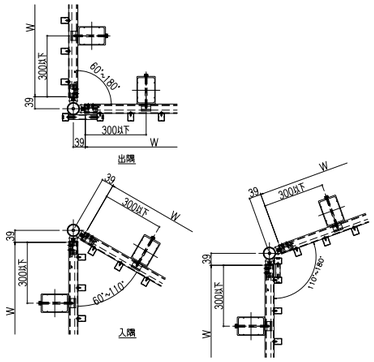

コーナー部詳細図

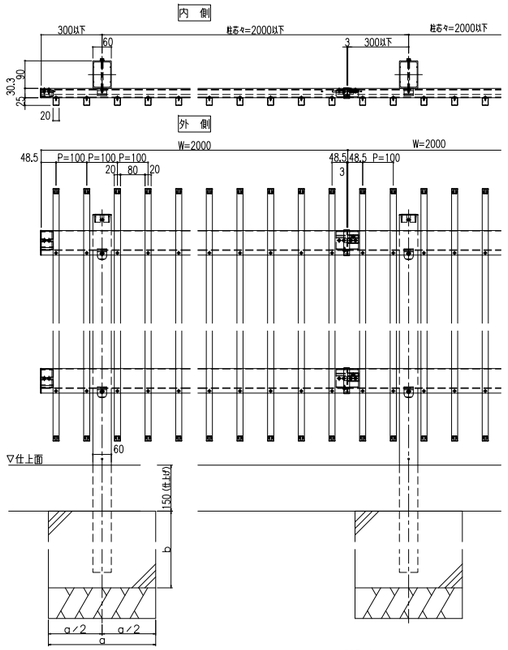


基礎寸法表

耐風圧力	a (mm)	b (mm)
Vo=34m/s仕様	600	500
Vo=38m/s仕様	600	600

取付詳細図

注記
・三協アルミ：フレラインフォルテ1型 同等品

受水槽まわり管理用フェンス(扉部) | 1:10 1:20

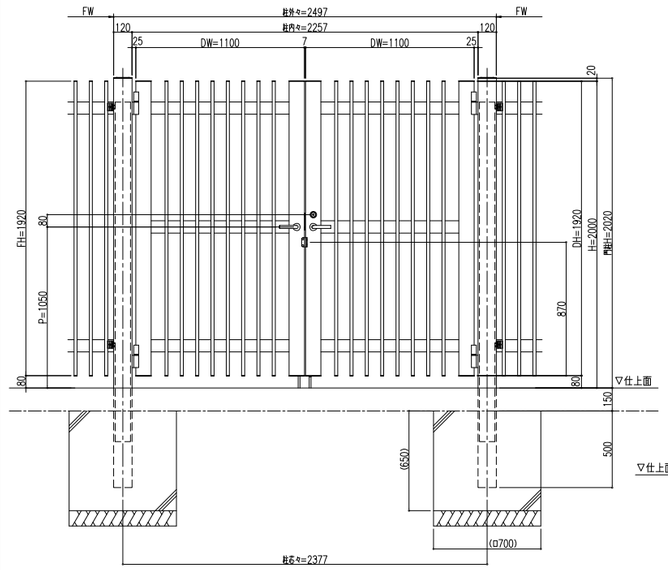


外観姿図 S=1/20

材質仕様書


名称	材質	規格	
吊元門柱	アルミニウム合金押出形材	A6063S-T5	JIS H4100
上枠・下枠・中桟	アルミニウム合金押出形材	A6063S-T5	JIS H4100
たて框	アルミニウム合金押出形材	A6063S-T5	JIS H4100
格子	アルミニウム合金押出形材	A6063S-T5	JIS H4100
たて框キャップ	アルミニウム合金ダイカスト	ADC12	JIS H5302
門柱キャップ	アルミニウム合金鋳物	AC3A	JIS H5202
落し錠	ステンレス		
丁番	アルミニウム合金押出形材	A6063S-T5	JIS H4100
ボルト等	ステンレス		

※図面表記の基礎は、長期地耐力100kN/m²の場合の参考サイズです。
現地状況に応じた基礎サイズとして下さい。


型番		数量	1
シリーズ	大型門扉『フレラインフォルテ1型』		
色仕上	規格色		
取付場所	両開き 外開き 外観右勝手		
備考			
門柱：120角門柱(DE7576)			
格子タイプ			
錠前：レバーハンドル錠			
規格SHJ0E-11W(美和ロック製LA32相当品)			
落し棒			

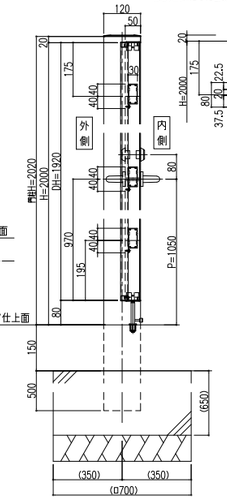

縦断面詳細図 S=1/20

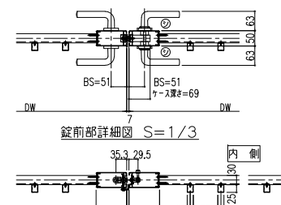


錠前部詳細図 S=1/3

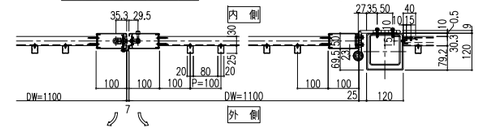

横断面詳細図 S=1/3

注記
・三協アルミ：フレラインフォルテ1型 同等品

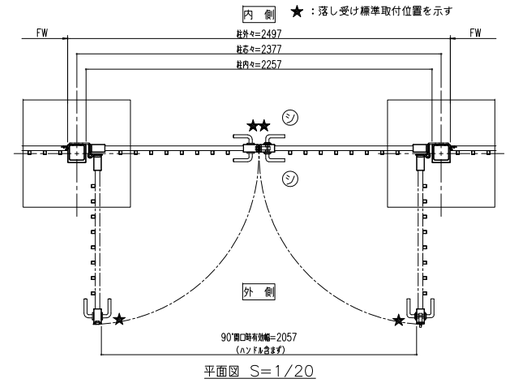


内側 ★：落し受け標準取付位置を示す

平面図 S=1/20


訂正	・			件名	岩手県立宮古商工高等学校及び岩手県立宮古水産高等学校 校舎新築(建築)工事
	・				
	・				
	・			図面名称	雑詳細図-8
	・			縮尺	A1版 図示 A3版 図示/2
				図面番号	A-607B

D1-01 湿式外断熱工法StoTherm Classic同等品」構成図 1:XX

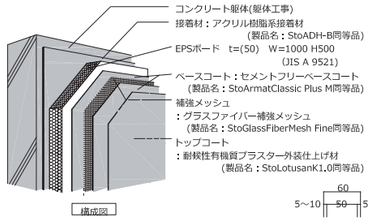


※1階FL+2000までは耐衝撃仕様とする
※躯体側で一次止水を確保すること
※断熱材下地補修はタイル下時程度とすること
※コンクリート直仕上げの際の下地補修はペン キ下時程度とすること
※基準墨（レベル墨、縦墨）は躯体表記すること
※湿式外張断は常時水の影響を受けるところでは使用不可とする。
※湿式外張断の施工誤差は±5mm程度とする。
（コンクリート躯体の不陸が大きい場合は別途協議とする。）

D1-01 コーナー補強・断熱材貼り方 1:XX

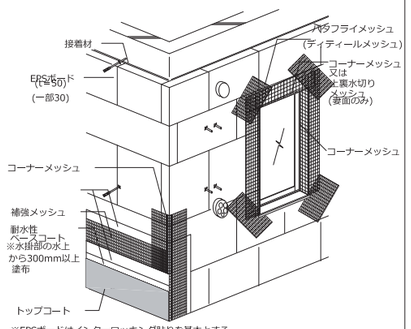


※EPSボードはインターロッキング貼りを基本とする。
※各部出隅部分においては必ずコーナーメッシュを連続して施し角の通りを確実にする。

D1-01 出隅部分(EPS-躯体)標準ディティール 1:10

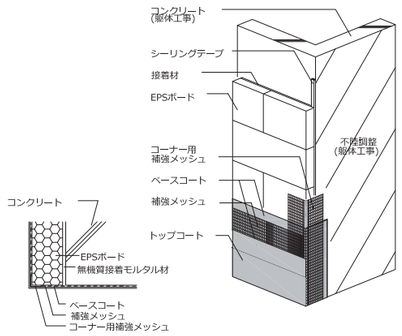


D1-01 打ち継ぎ目地・スリット部標準ディティール 1:10

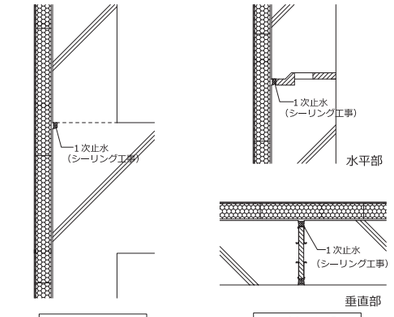


※各部EPSボードを完全に詰いで施工すること。

D1-01 仮設足場標準ディテール(仮設工事) 1:10

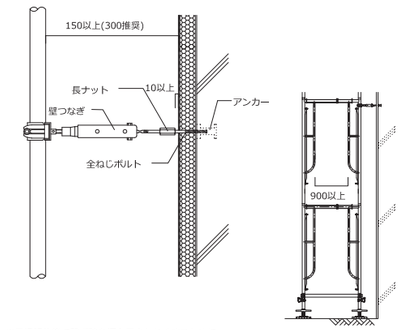


※足場解体後に壁き跡を極力目立たなくするために、
全ねじボルトは躯体に対して水平垂直に設置する。

D1-01 配管廻り標準ディテール 1:5

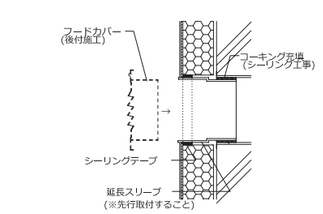

給・排気ダクト廻り


D1-01 配管廻り標準ディテール 1:5

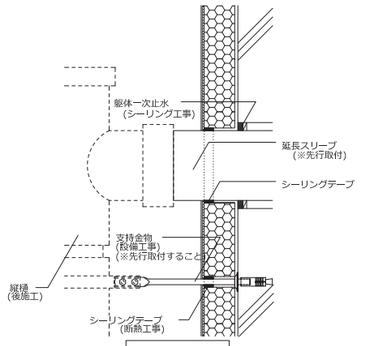

雨樋配管廻り


D1-01 基礎部ディテール 1:10

注）基礎断熱は凍結深度(300mm)による。

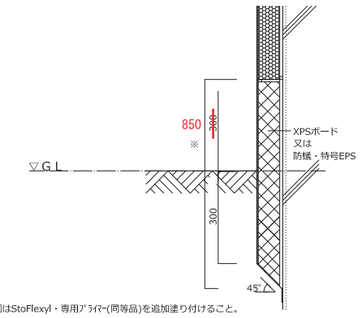


※印範囲はStoFlexyl・専用ﾌﾟﾗｲﾏｰ(同等品)を追加塗り付けること。
※基礎部施工の際は所定の深さまでの予掘りを行うこと。

D1-01 パラペット(ウレタン防水)ディテール 1:5

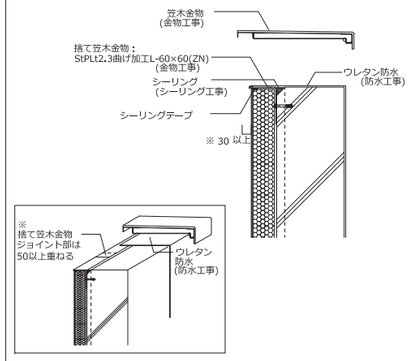


D1-01 テラス取合い標準ディテール 1:5

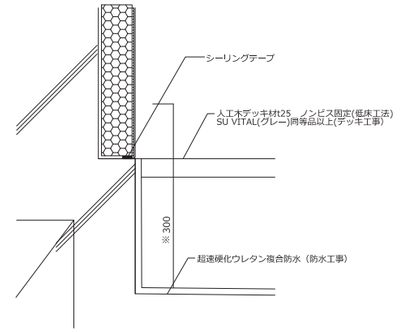


※印範囲はStoFlexyl・専用ﾌﾟﾗｲﾏｰ(同等品)を追加塗り付けること。

D1-01 バルコニー・外部廊下(塗膜防水)取合い標準ディティール 1:5

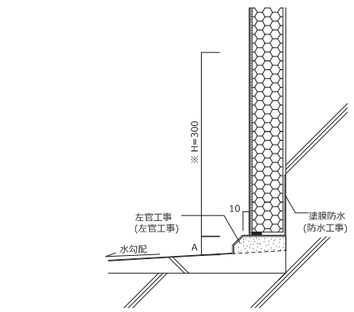


※印範囲はStoFlexyl・専用ﾌﾟﾗｲﾏｰ(同等品)を追加塗り付けること。
Aは掃き出しサッシ水切り下端に合わせた寸法とする。

D1-01 セットバック部(パラペット-壁)標準ディテール 1:10

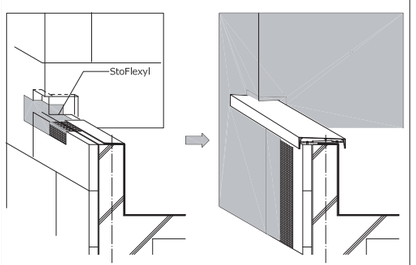


※事前に笠木形状をご教授ください。


D1-01 アルミ庇部標準ディテール 1:10

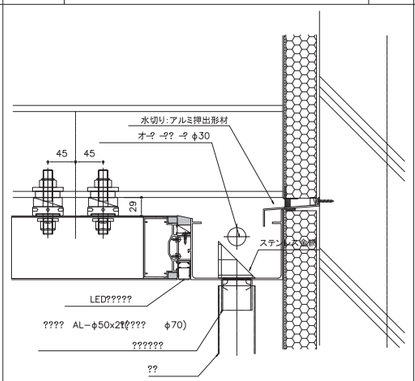


D1-01 階段部標準ディテール 1:5

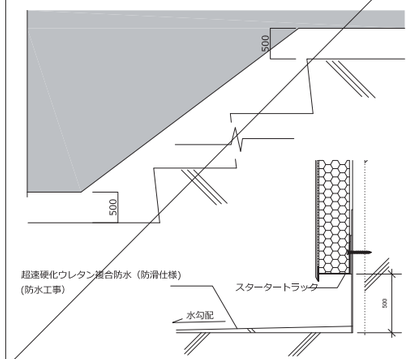


D1-01 鉄骨取り合い標準ディティール 1:10

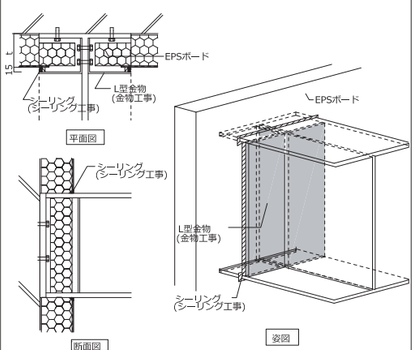

D1-01 サッシ取合いディティール 1:5

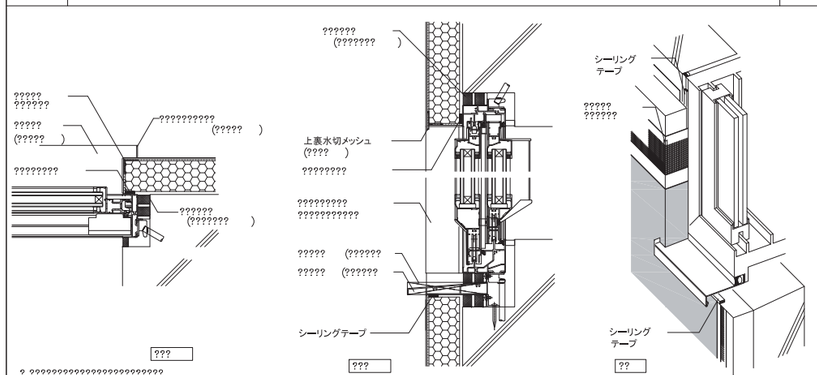


D1-01 サッシ取合いディティール 1:10

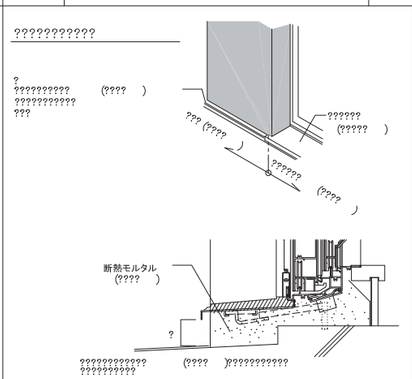


訂正					

件名	岩手県立宮古商工高等学校及び岩手県立宮古水産高等学校 校舎新築(建築)工事	
図面名称	外断熱詳細図	縮尺 A1版 A3版 図示
		図面番号 A-608


平面図 S=1 /50
【庇1】

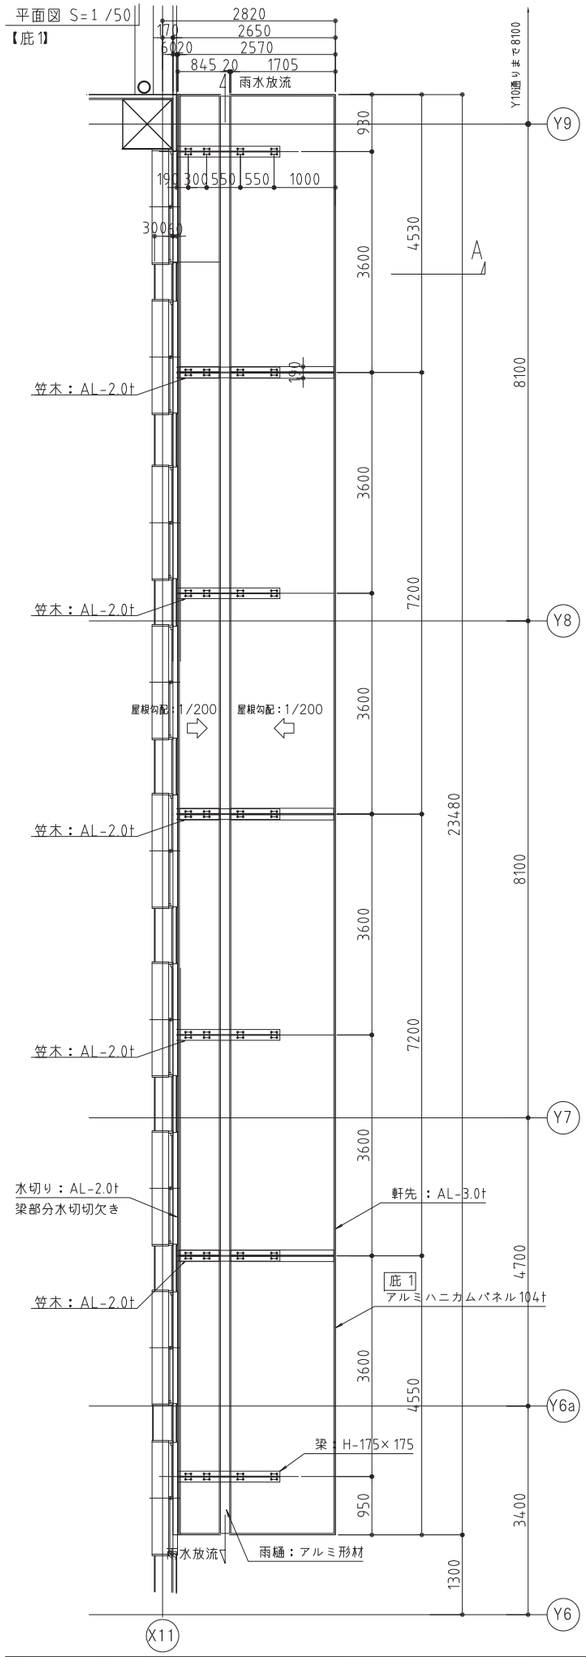


平面図 S=1 /50
【庇2】

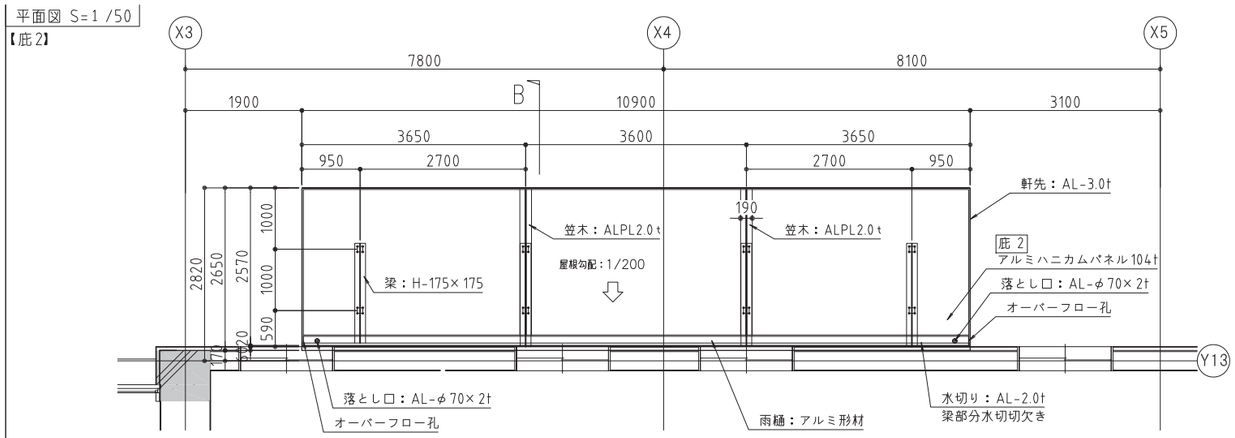

矩計図 S=1 /50

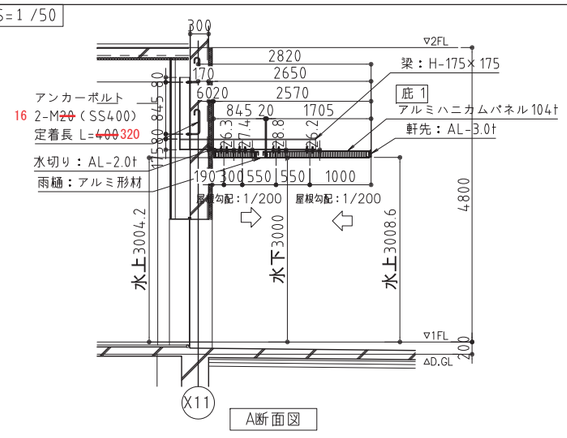


A断面図

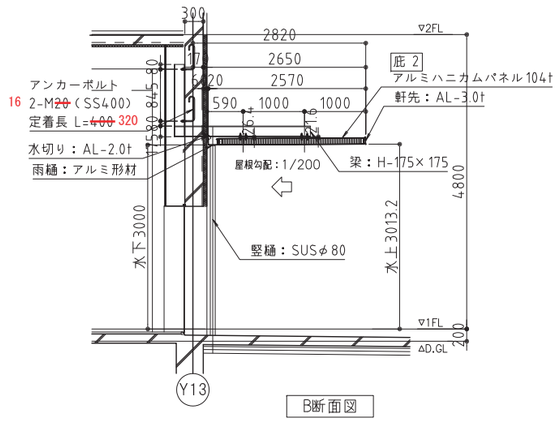

B断面図

短辺方向断面詳細図 S=1 /6

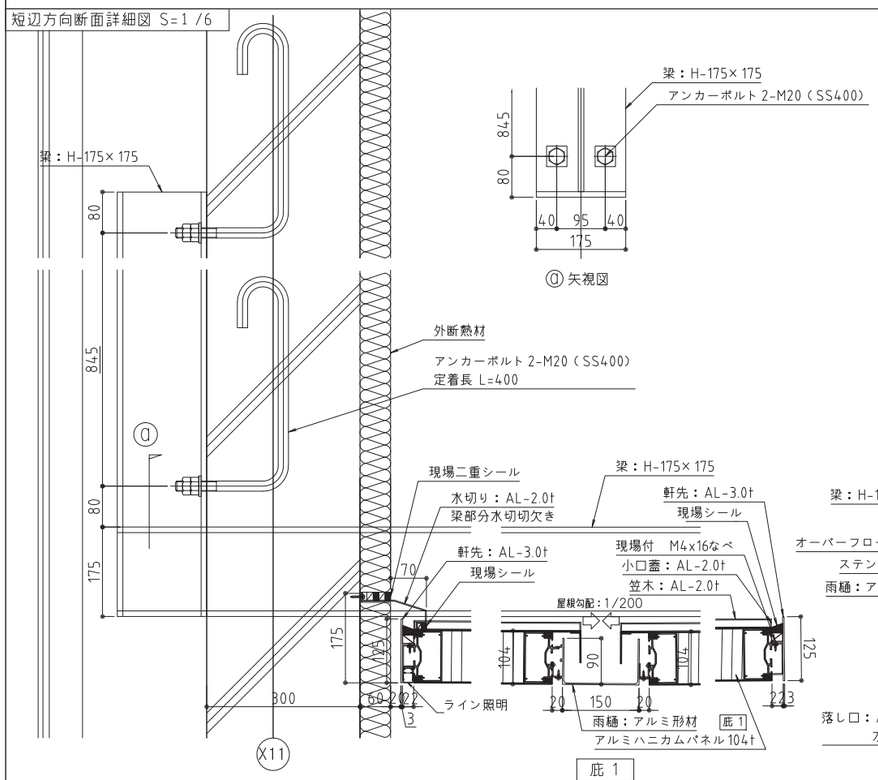

仕　様

アルミニウム建築構造協議会
接着ハニカムパネル設計・製作指針にて制作のこと
アルミニウム建築構造製作認定工場　懐製作工場とする。

【仕様】
- ハニカムパネル厚さ＝104t
- 面板材料：AL2.0t
- 表面処理：フッ素樹脂焼付塗装
- 耐火性は不要


【耐風圧性能】
- 庇高さ＝3.2m　建物最高さ＝18.4m
- 再現期間＝100年
- 基準風速＝30m /sec　粗度区分＝Ⅲ
- 風速＝基準風速30m /secx風速倍率1.07＝32.2m/sec
- （正圧部）吹下風圧力=1525N/㎡
- （隅角部負圧部）吹上風圧力＝-2909N/㎡
- （一般負圧部）吹上風圧力＝-2006N/㎡


【積雪深さ】
- 80cm（1600N/㎡）


【排水能力】
- 降雨強度＝147mm/h

【防水仕様】
- ハニカムパネル支持部：SUS製防水ボルト（電蝕対策 ラフレ処理）
- ハニカムパネル目地部：シリコーンゴム製防水ゴム（シール接着）
- 軒樋目地部：シリコーンゴム製（シール接着）


ボルト固定部納まり詳細図 S=1 /6

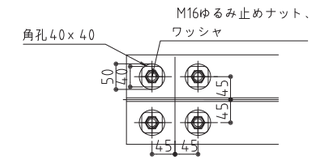

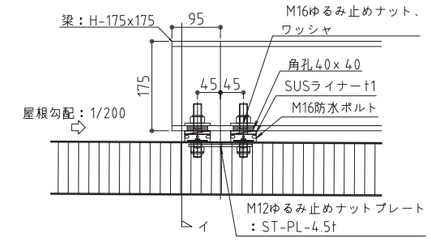

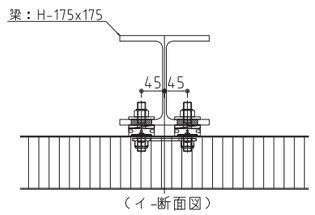


（イ-断面図）

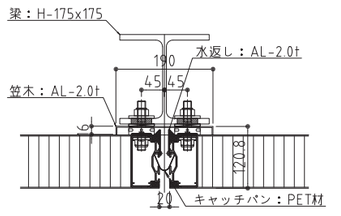

（イ-断面図）

訂正					件名 岩手県立宮古商工高等学校及び岩手県立宮古水産高等学校 校舎新築(建築)工事		
・					図面名称 アルミハニカム庇群細図−1	縮尺 A1版 A3版	図面番号 A-609
・							
・							
・							

平面図

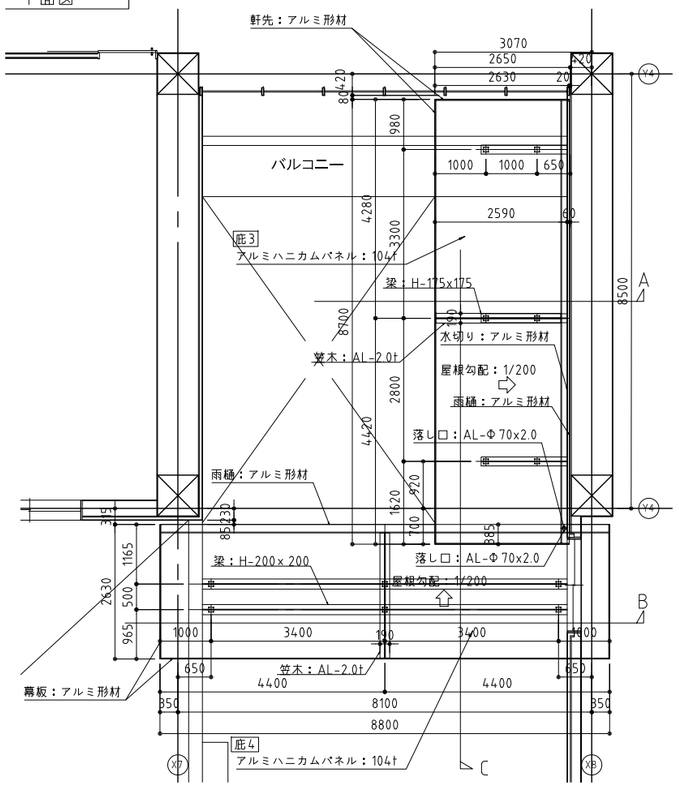

仕様

アルミニウム建築構造協議会
接着ハニカムパネル設計・製作指針にて制作のこと
アルミニウム建築構造製作認定工場　1類製作工場とする。

【仕様】
ハニカムパネル厚さ＝104t
面板材料：AL2.0t
表面処理：フッ素樹脂焼付塗装
耐火性は不要


【耐風圧性能】
庇高さ＝3m/2.63m　建物最高さ＝18.4m
再現期間＝100年
基準風速＝34m/sec　粗度区分＝Ⅲ
風速＝基準風速34m/secx風速倍率1.07＝36.5m/sec
（正圧部）吹下風圧力=1959N/㎡
（隅角部負圧部）吹上風圧力＝-3736N/㎡
（一般負圧部）吹上風圧力＝-2577N/㎡

【積雪深さ】
80cm（1600N/㎡）


【排水能力】
降雨強度＝100mm/h

【防水仕様】
ハニカムパネル支持部：SUS製防水ボルト
軒樋目地部：シリコーンゴム製（シール接着）

短辺方向断面詳細図 S=1/5

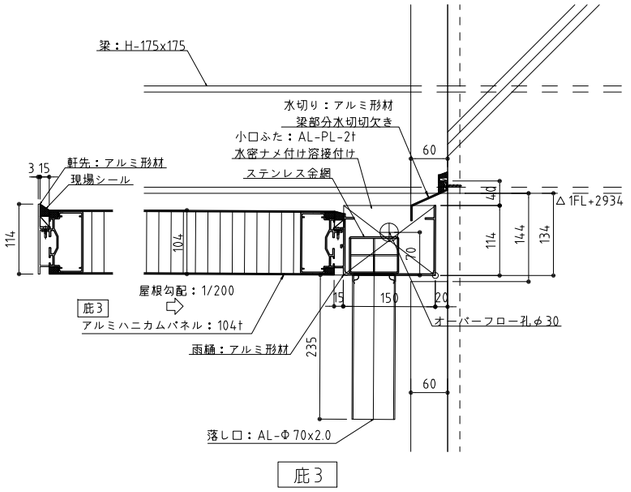


庇3

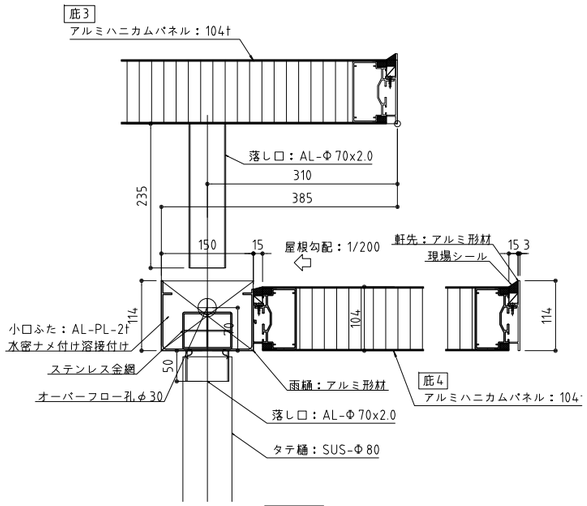


庇4


ボルト固定部断面詳細図 S=1/5

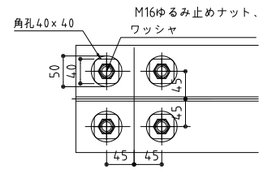


断面図

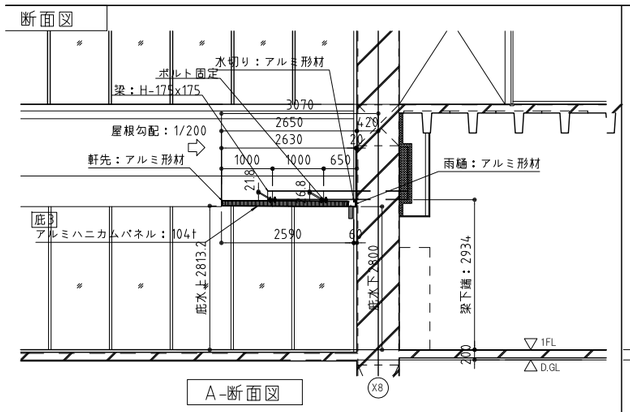


A-断面図

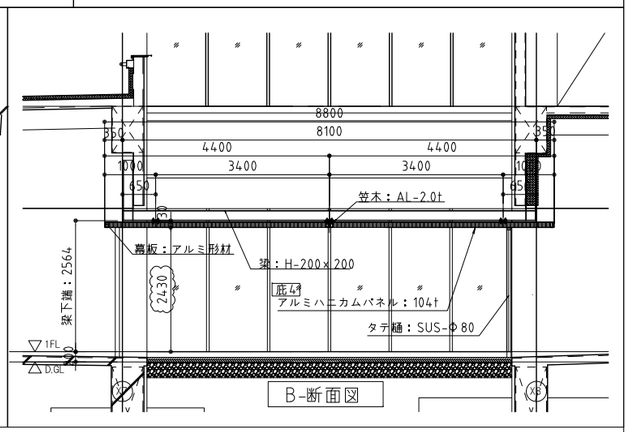



B-断面図

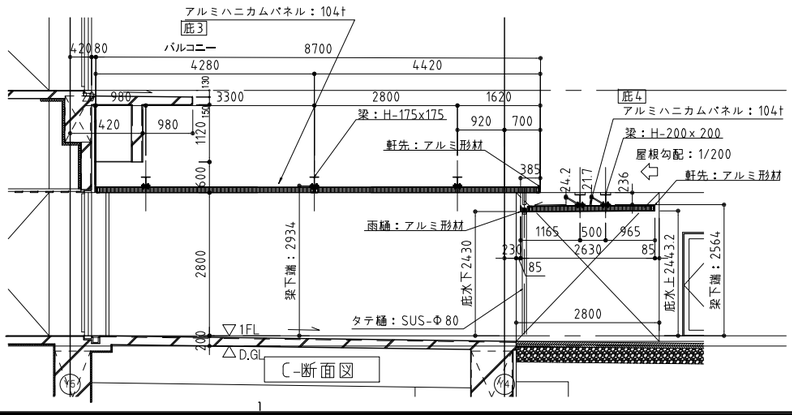

C-断面図

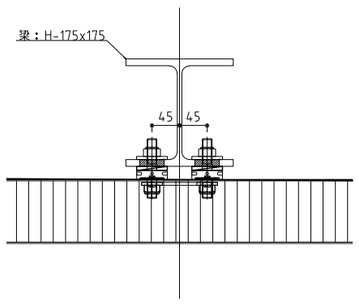


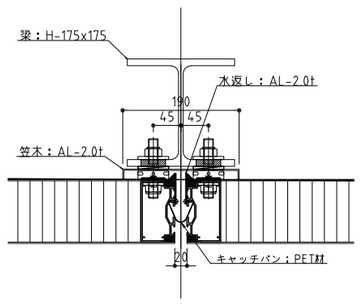


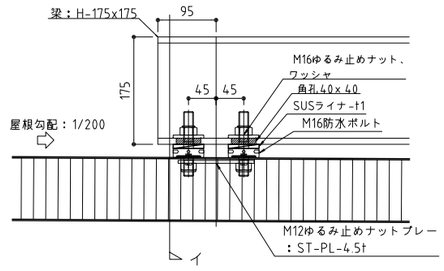


庇3

（イ-断面図）

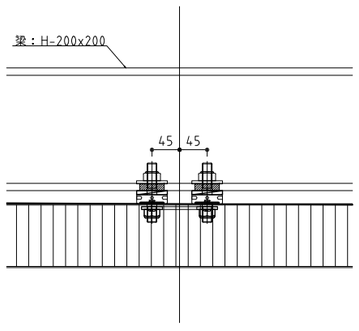

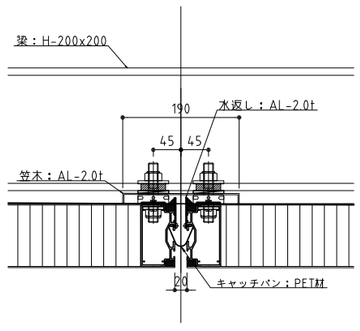


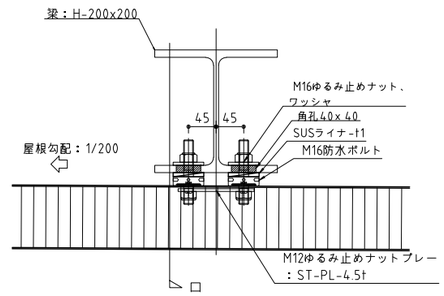


庇4

（ロ-断面図）


訂正			件名	岩手県立宮古商工高等学校及び岩手県立宮古水産高等学校 校舎新築(建築)工事	
			図面名称	アルミハニカム庇詳細図−2	縮尺 A1版 A3版
					図面番号 A-610

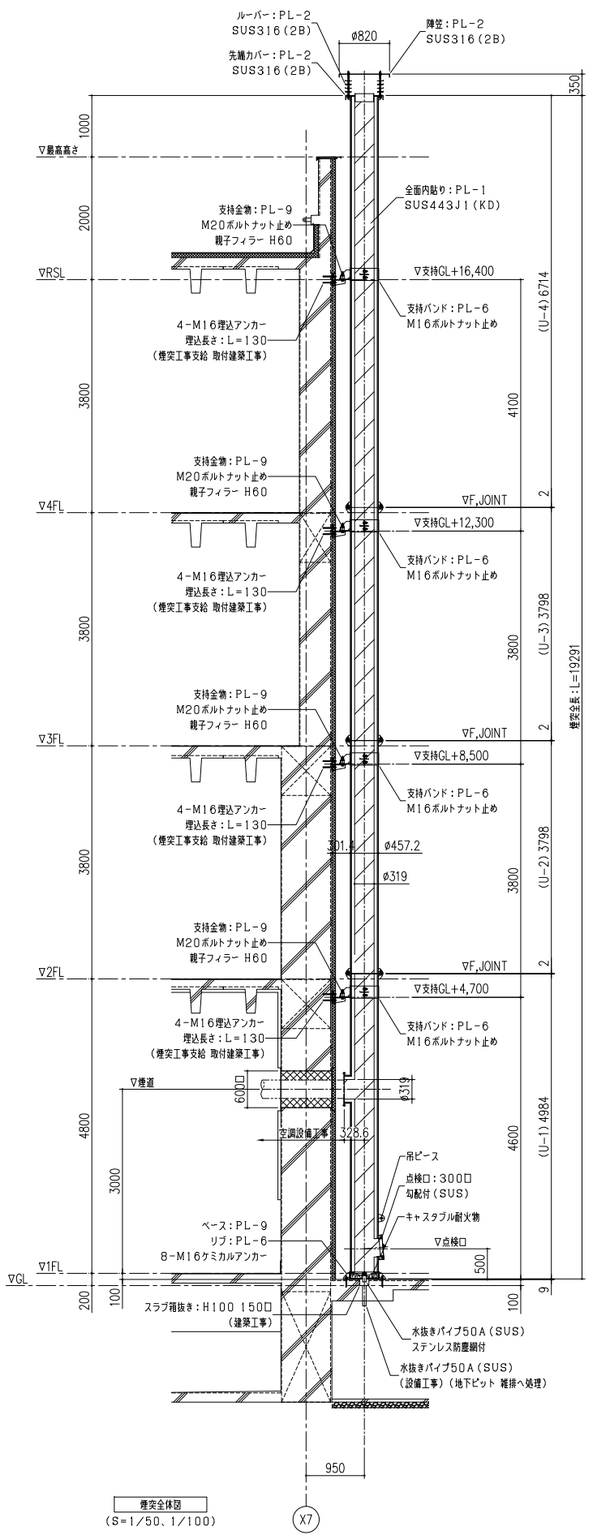

煙突全体図
(S=1/50、1/100)

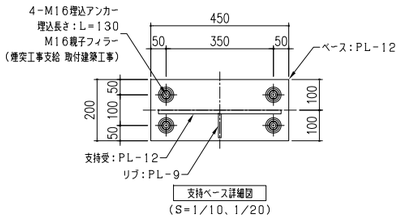


支持ベース詳細図
(S=1/10、1/20)

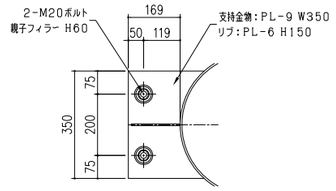


支持金物詳細図
(S=1/10、1/20)

特記事項
煙突ライニング材…ゾノトライト系ケイ酸カルシウム成形品
(フジモリ産業(株)ハイスタック)同等以上とする。
ライニング材は、単一材料内に補強鋼材を含まないとする。(熱伸びによる貫通割れ防止)
使用鋼材…特記なき限り鋼材は、SS400とする。
防錆処理…溶融亜鉛メッキ(JIS-H-8641 HDZT77)
煙突工事は、通風力、周辺温度分布、頂部排煙拡散等の検討可能メーカーとする。


本体構成
筒身…STK400 t=6.4(外径 ø457.2)
ハイスタック…内径ø319 t=50
充填モルタル…t=12.7
全面内貼…PL-1 SUS443J1(KD)

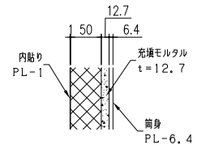


本体構成詳細図
(S=1/5、1/10)

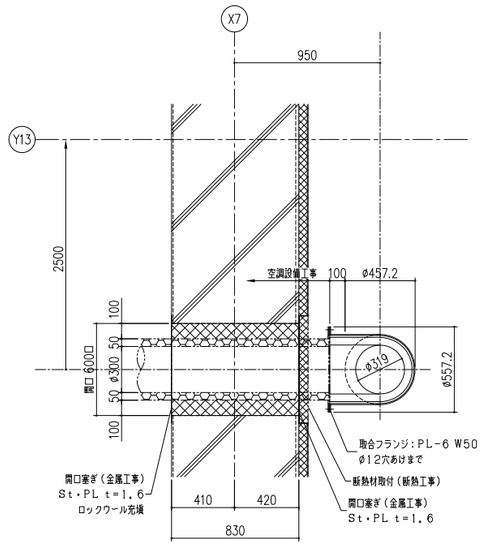


構煙道部平面図
(S=1/20、1/40)

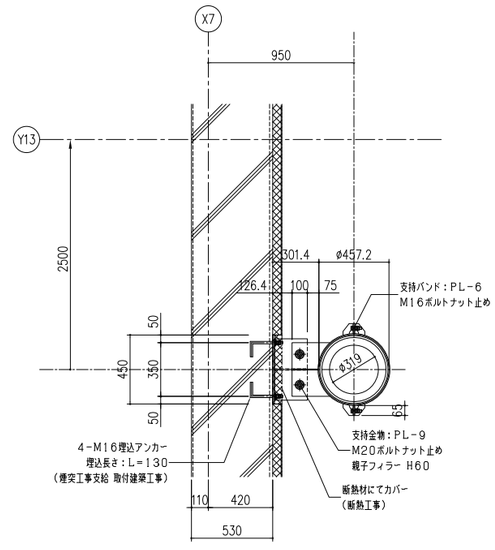


4FL支持部平面図
(S=1/20、1/40)

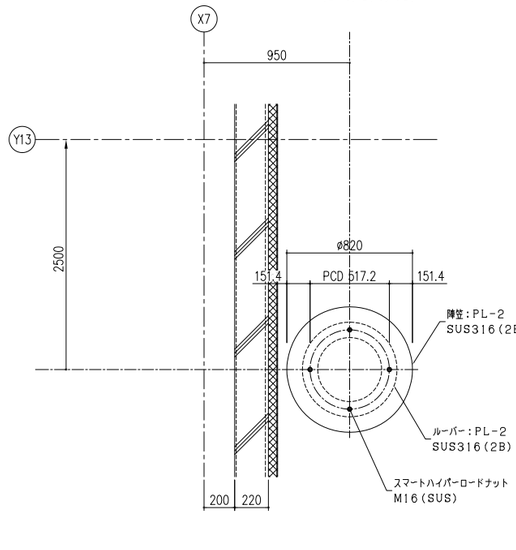


頂部平面図
(S=1/20、1/40)

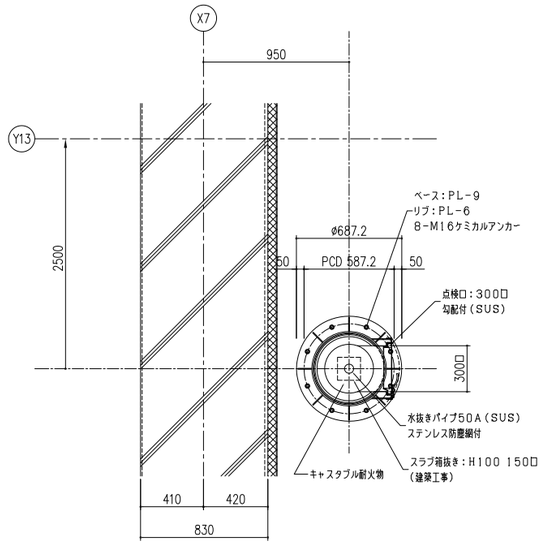

躯部・点検口部平面図
(S=1/20、1/40)

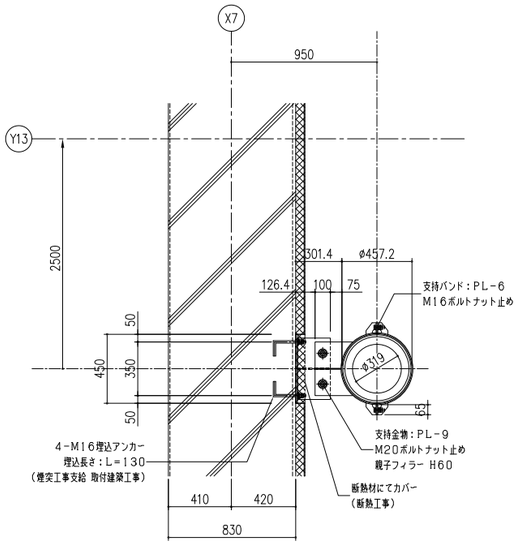

2・3FL支持部平面図
(S=1/20、1/40)

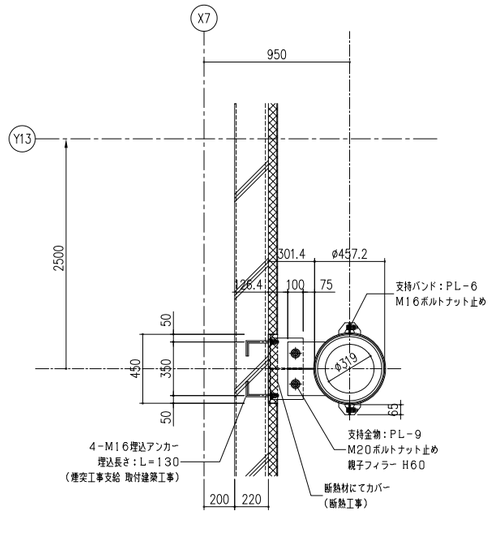

RSL支持部部平面図
(S=1/20、1/40)

訂正					件名 岩手県立宮古商工高等学校及び岩手県立宮古水産高等学校 校舎新築(建築)工事		
					図面名称 煙突詳細図	縮尺 A1版 A3版 図示	図面番号 A-611

通路シェルター（その１）


窓　番		数量	一式	備　考
シリーズ	通路シェルター『ビームスシェルター』			積雪荷重（１６００Ｎ／㎡）
色仕上	本　体	規格色		基準風速Ｖｏ＝３８ｍ／ｓ相当
	屋根パネル（材質）	折板		Ｌ字突合せ
		ガルバリウム鋼板　ｔ＝０．８		
		（国土交通大臣認定番号：ＮＭ－８６９７）		
取付場所				

基礎寸法表

長期地耐力（KN/㎡）	側圧考慮	a（mm）	b（mm）	c（mm）	d（mm）	e（mm）	f（mm）
30	無し（L≦500）	1000	1000	1200	1200	1800	1755
	有り（L＞500）	800	800	1100	1100		
50	無し（L≦500）	1000	1000	1200	1200	1800	1755
	有り（L＞500）	700	700	1000	1000		


平面屋根基本図（Ｓ＝１／１００）


←：水勾配を示す

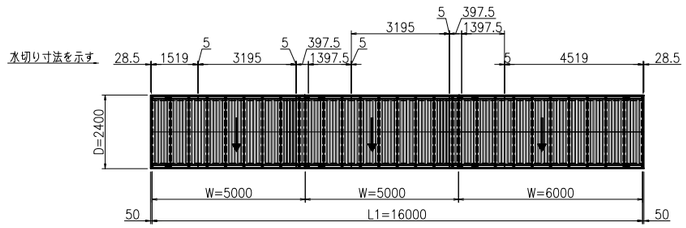

柱。基礎位置図（Ｓ＝１／１００）


►：排水位置を示す

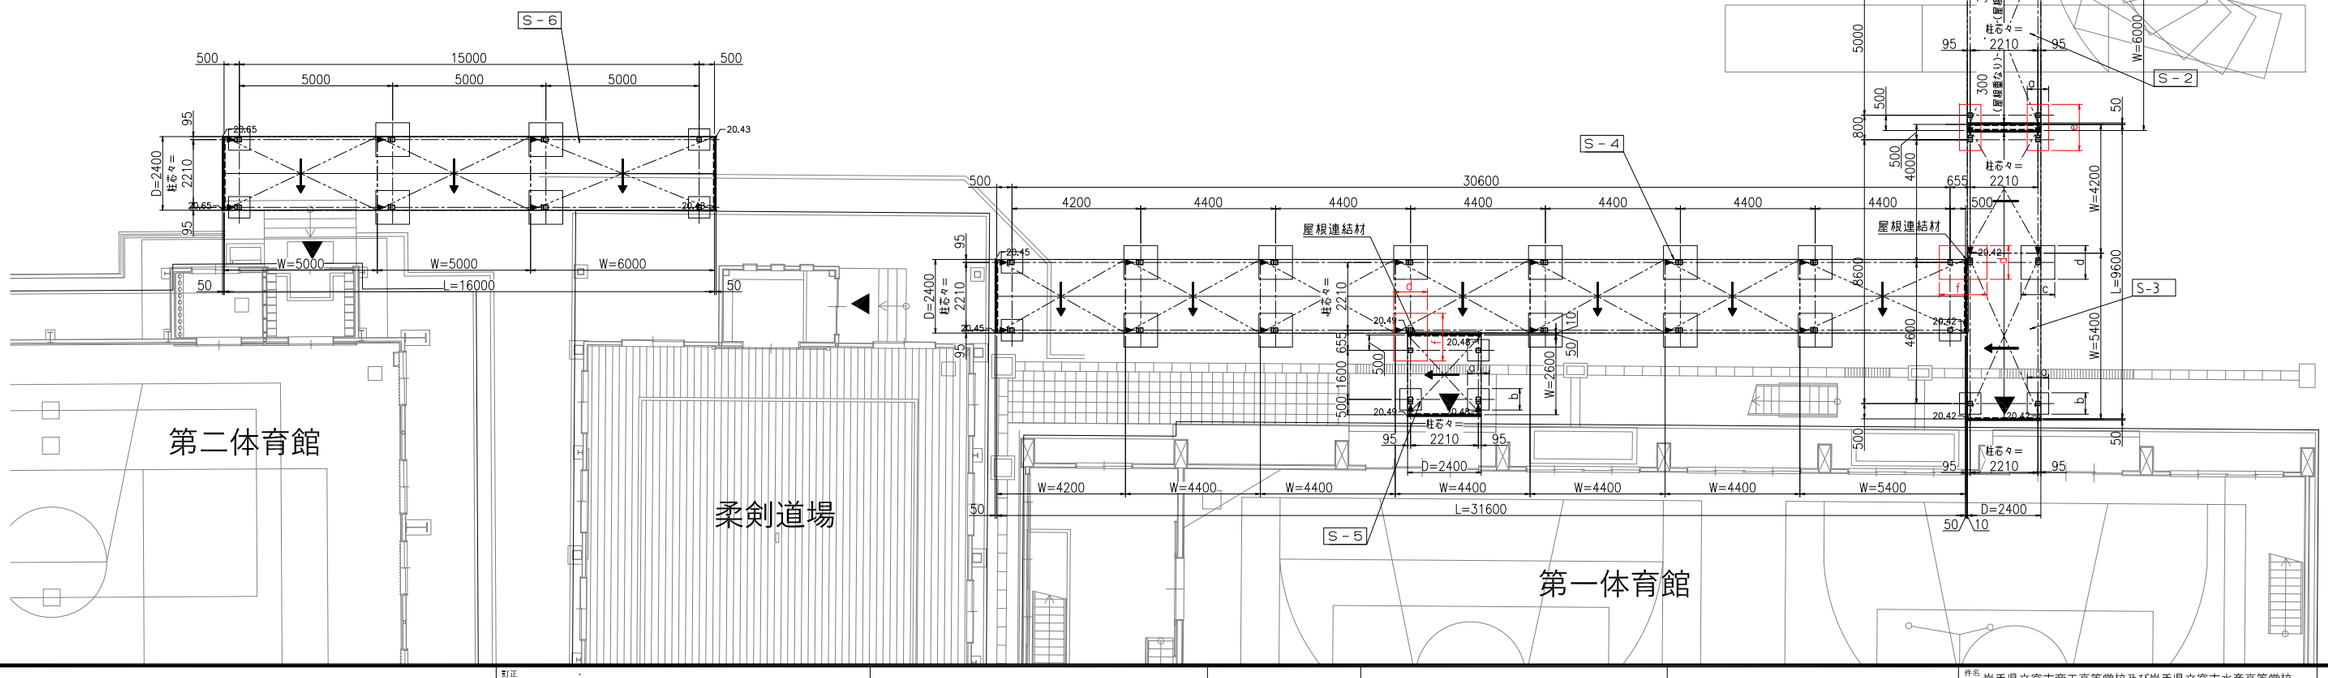


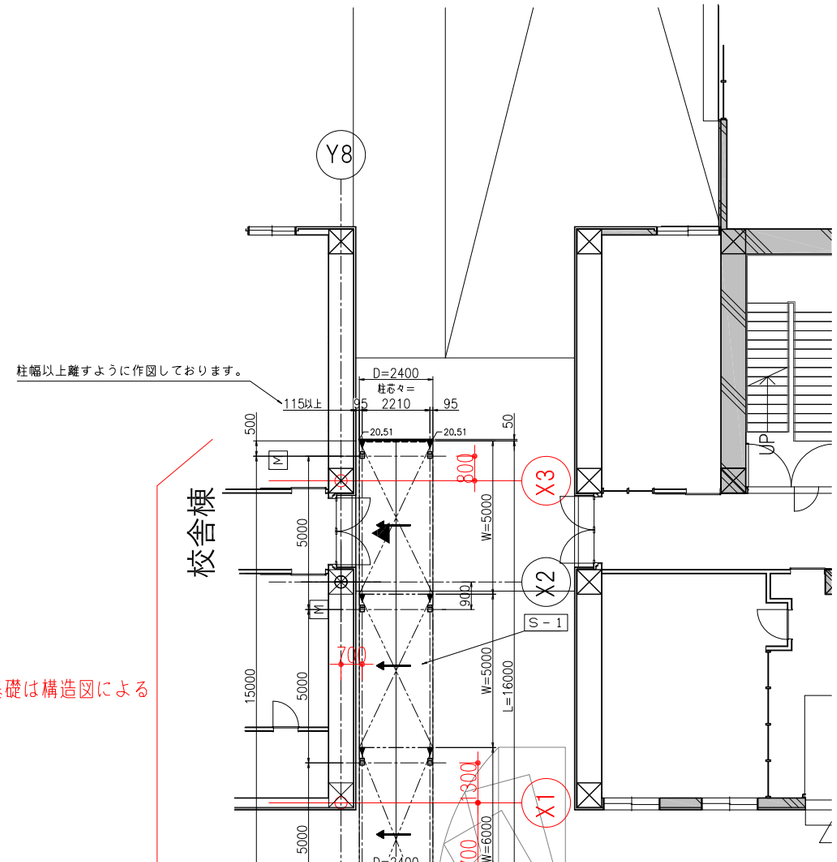

訂正				件名	岩手県立宮古商工高等学校及び岩手県立宮古水産高等学校 校舎新築(建築)工事		
				図面名称	連絡歩廊群細図1	縮尺 A1版 1:100 A3版 1:200	図面番号 A-612A

間口基本詳細図
（S＝1／10）

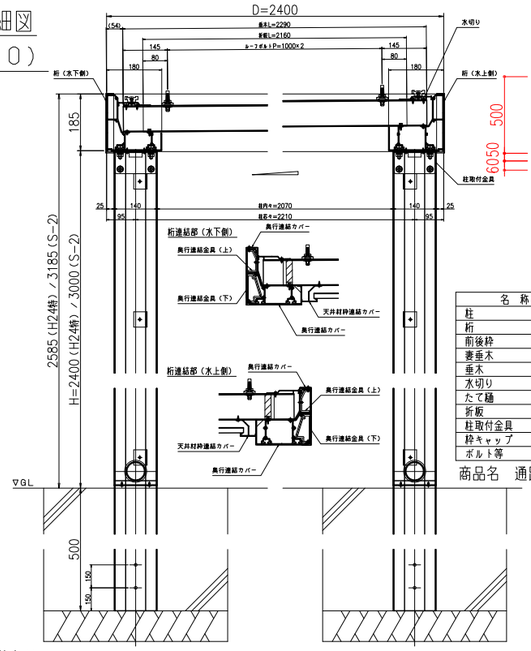


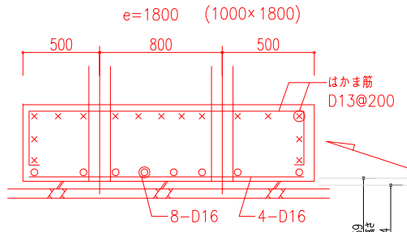


名　称	材　質	規　格
柱	アルミニウム合金押出形材	A6063S-T6　JIS H4100
桁	アルミニウム合金押出形材	A6063S-T6　JIS H4100
前後枠	アルミニウム合金押出形材	A6063S-T5　JIS H4100
妻垂木	アルミニウム合金押出形材	A6063S-T5　JIS H4100
垂木	アルミニウム合金押出形材	A6063S-T6　JIS H4100
水切り	アルミニウム合金押出形材	A6063S-T5　JIS H4100
たて樋	アルミニウム合金押出形材	A6063S-T5　JIS H4100
折板	ガルバリウム鋼板　t＝0．8	JIS G3321
柱取付金具	一般構造用圧延鋼材	SS400　JIS G3101
枠キャップ	樹脂	ASA
ボルト等	ステンレス	

商品名　通路シェルター『ビームスシェルタ』スタンダードタイプ 材質仕様書


正面図（S＝1／80）
A－A矢視

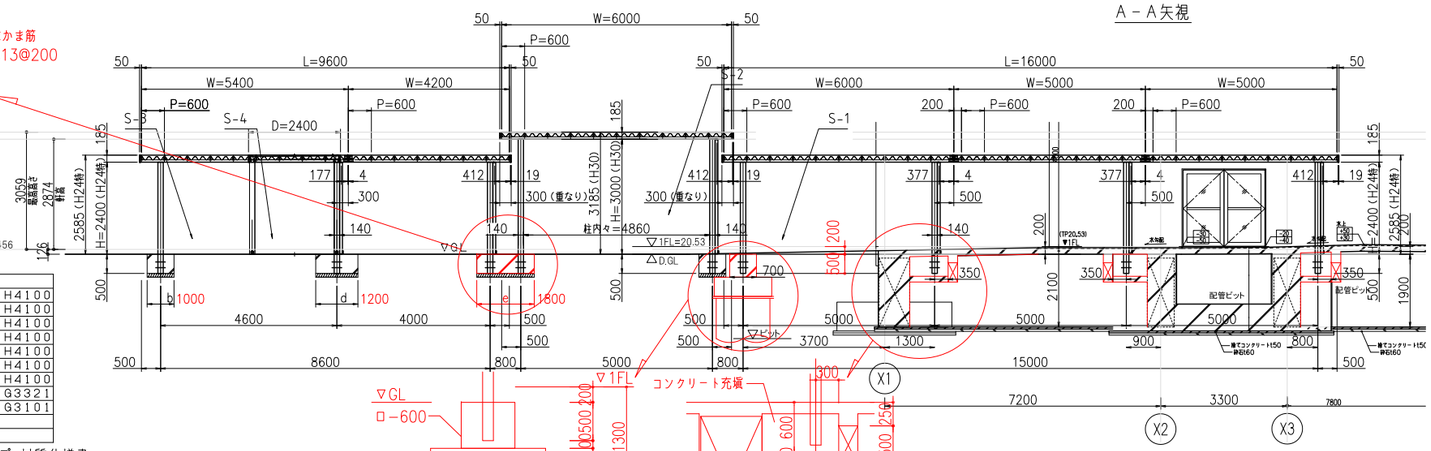


正面図（S＝1／80）
B－B矢視

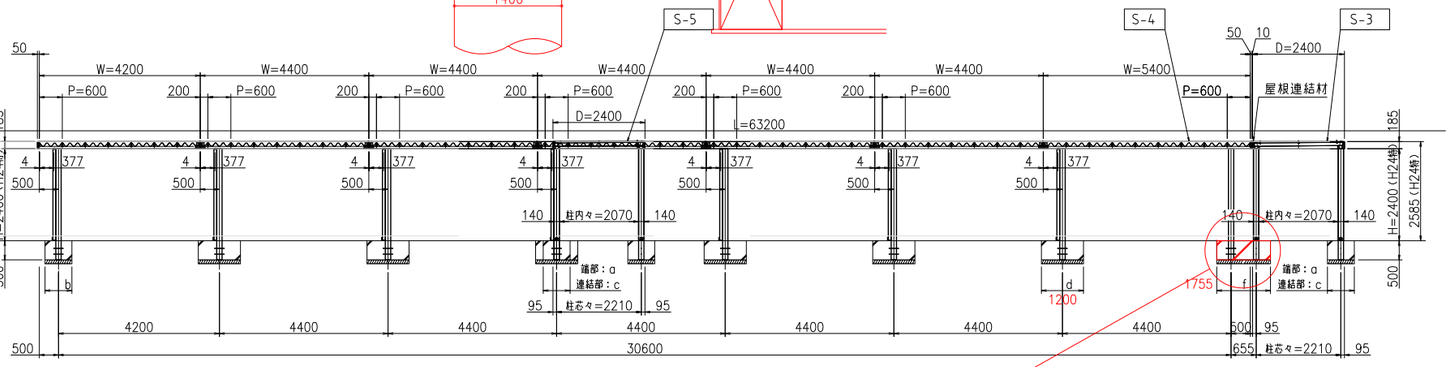


奥行基本詳細図
（S＝1／10）

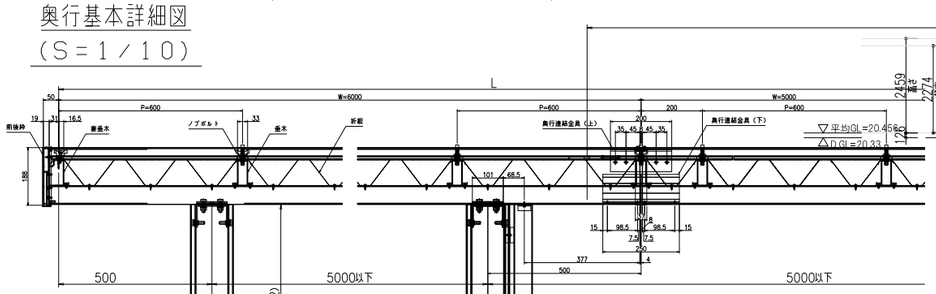


キープラン図（S＝1／500）

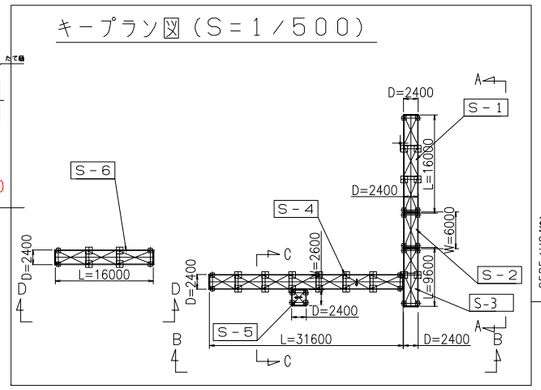


正面図（S＝1／80）
C－C矢視

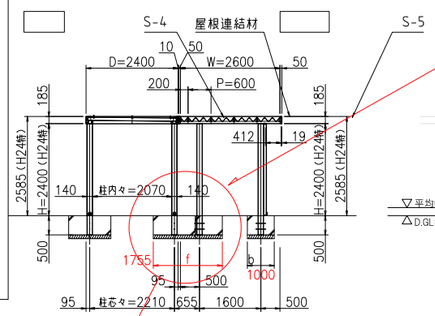



正面図（S＝1／80）
D－D矢視

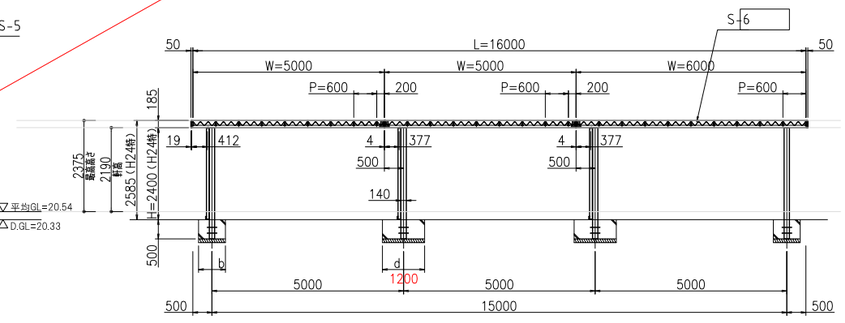

屋根連結部基本詳細図
（S＝1／10）

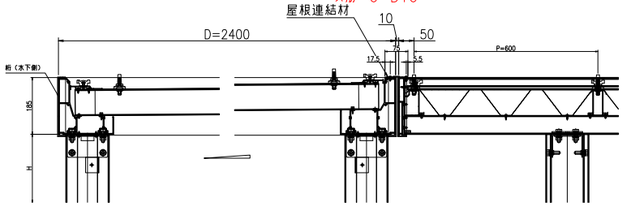

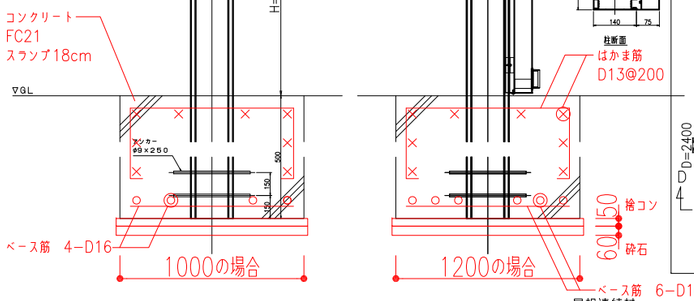


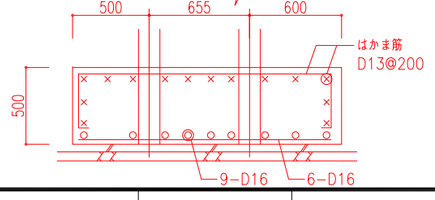


基礎寸法表

長期地耐力（KN／m²）	側圧考慮	a（mm）	b（mm）	c（mm）	d（mm）
30	無し（L≦500）	1000	1000	1200	1200
	有り（L＞500）	800	800	1100	1100
50	無し（L≦500）	1000	1000	1200	1200
	有り（L＞500）	700	700	1000	1000


訂正	件名	岩手県立宮古商工高等学校及び岩手県立宮古水産高等学校 校舎新築(建築)工事	
	図面名称	連絡歩廊群細図2	縮尺 A1版 1:100 A3版 1:200
			図面番号 A-612B

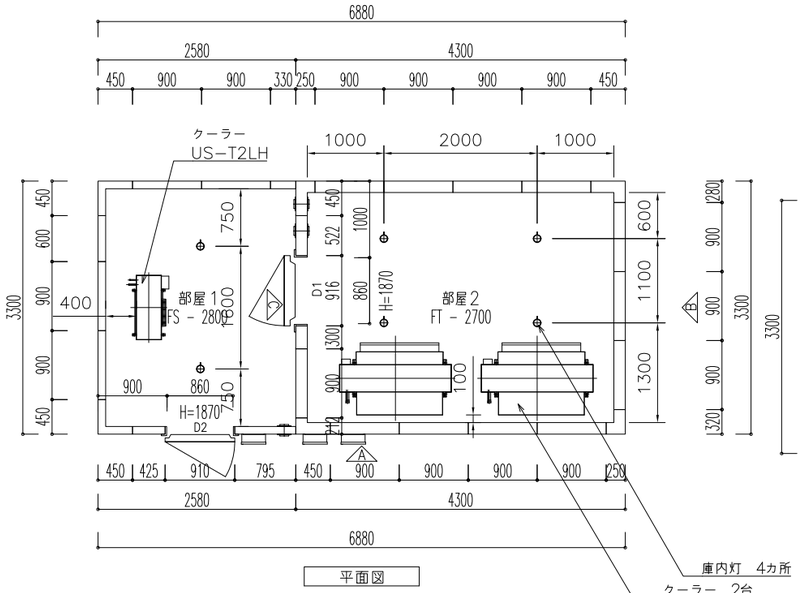

平面図

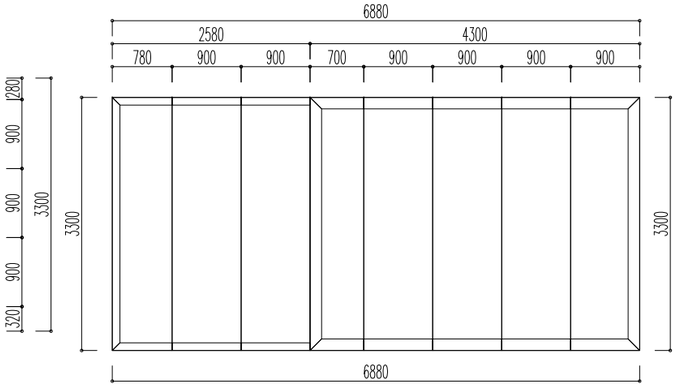


天井・床配置図

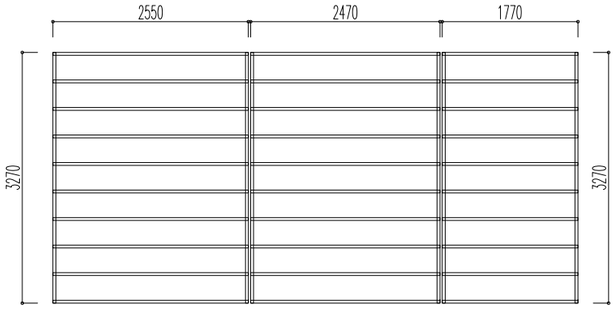


据付台配置図

冷却ユニット 冷凍庫	型式	KU−R16FHP−F 2台
	冷凍機	KX−RM16AF1×2
	クーラー	US−R16FHP1×2
	コントローラー	SCB−20H3×2
消費電力 3φ200V	冷凍機	11.8kw×2
	クーラー	3.972kw×2


冷却ユニット 冷凍庫	型式	KRU−T2LHV−A
	冷凍機	KRX−T2AV
	クーラー	US−T2LH
	コントローラー	SCB−20H3
消費電力 3φ200V	冷凍機	2.1kw
	クーラー	1.552kw

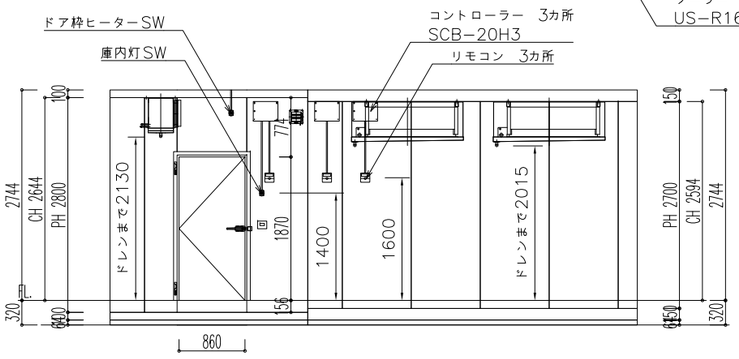


立面図A

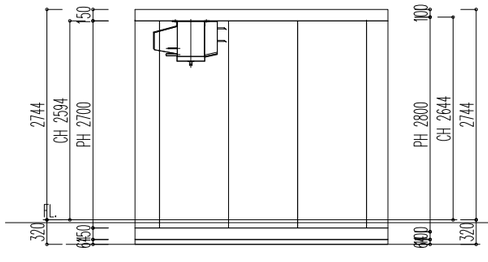


立面図B

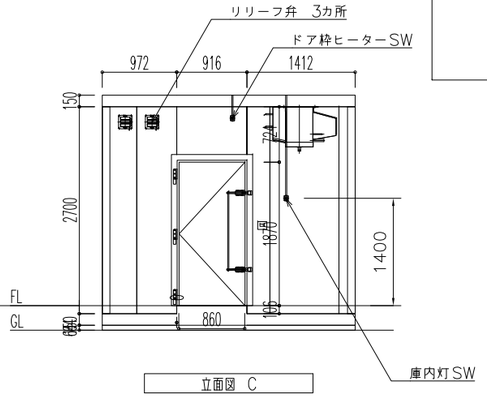


立面図 C

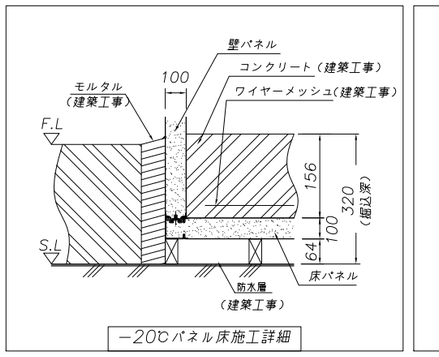

−20℃パネル床施工詳細

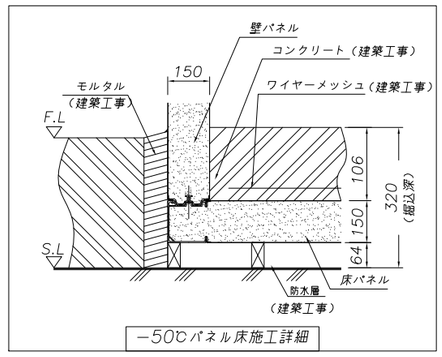


−50℃パネル床施工詳細

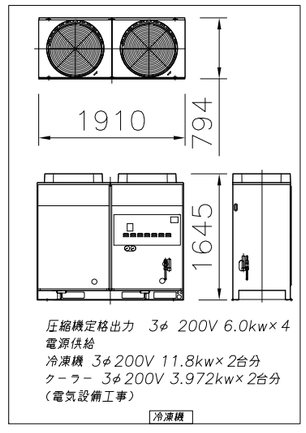

圧縮機定格出力 3φ 200V 6.0kw×4
電源供給
冷凍機 3φ200V 11.8kw×2台分
クーラー 3φ200V 3.972kw×2台分
（電気設備工事）

冷凍機

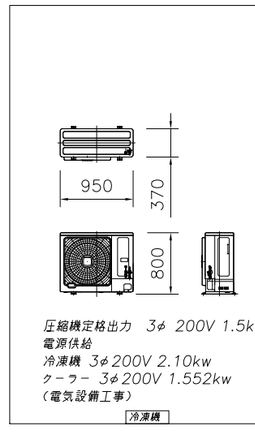


圧縮機定格出力 3φ 200V 1.5kw
電源供給
冷凍機 3φ200V 2.10kw
クーラー 3φ200V 1.552kw
（電気設備工事）

冷凍機


部屋1 FS−2800 2.63坪	
表面材	壁内外板 − カラー鋼板アイボリー
	床内外板 − カラー鋼板アイボリー
	天井内外板 − カラー鋼板アイボリー
パネル芯材	硬質ポリウレタンフォーム（ノンフロン）
パネル厚サ	FS(100mm)
パネル高サ	PH=2800
庫内高サ	CH=2644
床レール	樹脂製重荷重据付台
扉 (D2)	【VQ変形片開扉】 (内)カラー鋼板アイボリー (外)カラー鋼板アイボリー
	有効 860W X 1870H ズレニ方枠 (後付) 左開き 1枚
	扉上部壁長め = 100mm
	扉ヒーター 100V 65W
付属品	
リリーフ弁	小型リリーフ弁 NRS75 100V 45W/個 工場開口(1個)
庫内灯	庫内灯−天井LED 40W/個(2個)
スイッチ	露出ほたるスイッチWKS551(1個)
その他	
製品重量	590.4kg
有効内容積	20.4 m3

部屋2 FT−2700 4.38坪	
表面材	壁内外板 − カラー鋼板アイボリー
	床内外板 − カラー鋼板アイボリー
	天井内外板 − カラー鋼板アイボリー
パネル芯材	硬質ポリウレタンフォーム（ノンフロン）
パネル厚サ	FT(150mm)
パネル高サ	PH=2700
庫内高サ	CH=2594
床レール	樹脂製重荷重据付台
扉 (D1)	【VQ変形片開扉】 (内)カラー鋼板アイボリー (外)カラー鋼板アイボリー
	有効 860W X 1870H ズレニ方枠 (後付) 左開き 1枚
	扉上部壁長め = 100mm
	連動ハンドル
	扉ヒーター 100V 65W
付属品	
リリーフ弁	小型リリーフ弁 NRS75 100V 45W/個 工場開口(2個)
庫内灯	庫内灯−天井LED 40W/個(4個)
スイッチ	露出ほたるスイッチWKS551(1個)
その他	
製品重量	1300.1kg
有効内容積	31.1 m3


訂正	件名	岩手県立宮古商工高等学校及び岩手県立宮古水産高等学校 校舎新築(建築)工事	
	図面名称	プレハブ冷凍庫・冷蔵庫詳細図−1(参考図)	縮尺 A1版 A3版 図示
			図面番号 A−613

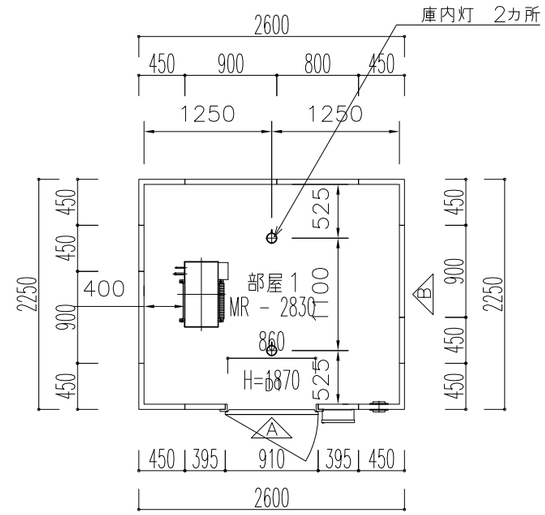

平面図

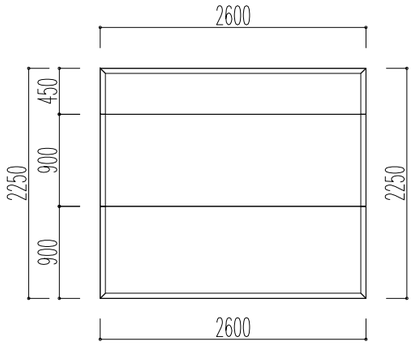


天井・床配置図

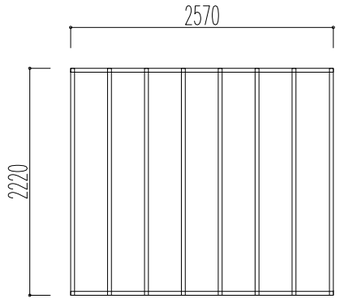


据付台配置図


冷却ユニット 冷蔵庫	型式	KRU－T1MHV－A
	冷凍機	KRX－T1AV
	クーラー	US－T1.5MH
	コントローラー	SCB－20H3
消費電力 3φ200V	冷凍機	0.89ｋｗ
	クーラー	1.042ｋｗ

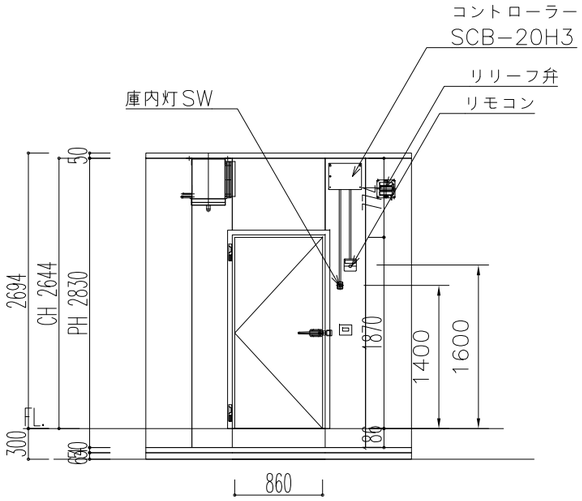


立面図A

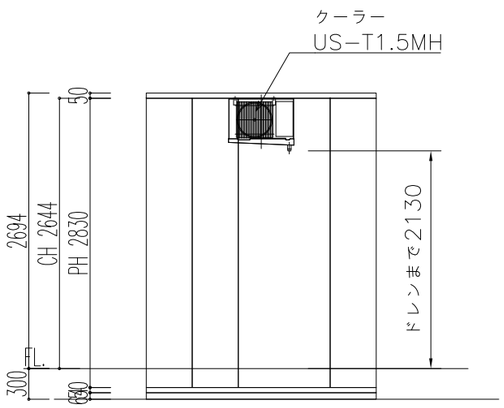

立面図B

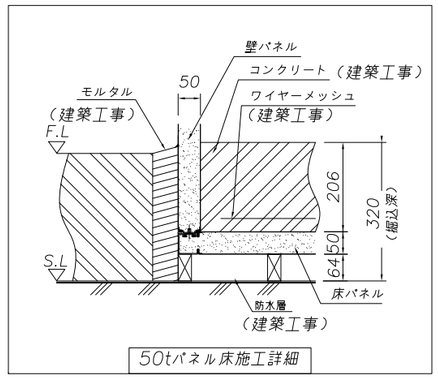

50tパネル床施工詳細

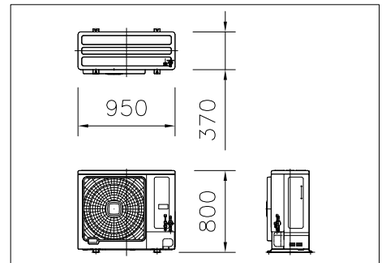

圧縮機定格出力　3φ　200V 0.75kw
電源供給
冷凍機 3φ200V 0.89kw
クーラー 3φ200V 1.042kw
（電気設備工事）

冷凍機

部屋1　MR-2830　1.81坪	
表面材	壁内外板 － カラー鋼板アイボリー
	床内外板 － カラー鋼板アイボリー
	天井内外板 － カラー鋼板アイボリー
パネル芯材	硬質ポリウレタンフォーム（ノンフロン）
パネル厚サ	MR(50mm)
パネル高サ	PH=2830
庫内高サ	CH=2644
床レール	樹脂製重荷重据付台
扉 (D1)	【ＶＱ変形片開扉】　(内)カラー鋼板アイボリー　(外)カラー鋼板アイボリー
	有効 860W X 1870H　ズレ三方枠　(後付)　左開き　1枚
	扉上部壁長め ＝ 100mm
	扉ヒーター 100V 44W
付属品	
庫内灯	庫内灯－天井LED 40W/個(2個)
スイッチ	露出ほたるスイッチWKS551(1個)
その他	
製品重量	451.4kg
有効内容積	14.2 m3


訂正					件名 岩手県立宮古商工高等学校及び岩手県立宮古水産高等学校 校舎新築(建築)工事	
					図面名称 プレハブ冷凍庫・冷蔵庫群細図-2(参考図)	縮尺 A1版 A3版 図示	図面番号 A-614

凡例	部位	断熱材種別	厚さ（mm）	熱伝導率（w/m･k）	熱抵抗値（㎡･k/w）	備考
	屋根	硬質ウレタンフォーム板2種1号（PUF）	70	0.023	3.04	スラブ上、パラペット立上り部
	外壁	ビーズ法ポリスチレンフォーム板1号（EPS）	50	0.036	1.38	湿式外断熱工法
	床下	吹付硬質ウレタンフォームA種1H（S-PUF）	70	0.026	2.69	スラブ下
			30		1.15	屋内結露対策部
	外壁	吹付硬質ウレタンフォームA種1H（S-PUF）	50	0.026	1.92	
	床下	押出法ポリスチレンフォーム断熱材3種（XPS）	50	0.028	1.78	断熱複合板打込（断熱補強部はt30）
	床下	湿式不燃断熱材	30	0.044	0.68	昇降口、玄関
	床下	硬質ウレタンフォーム板2種1号(PUF)	50	0.023	2.17	1F床下

※断熱補強部はS-PUFt50とし、熱端から1000mm
※断熱材露出部は不燃仕様とする

N


訂正					件名	岩手県立宮古商工高等学校及び岩手県立宮古水産高等学校 校舎新築(建築)工事		
					図面名称	断熱範囲図-1	縮尺 A1版 1/200 A3版 1/400	図面番号 A-615

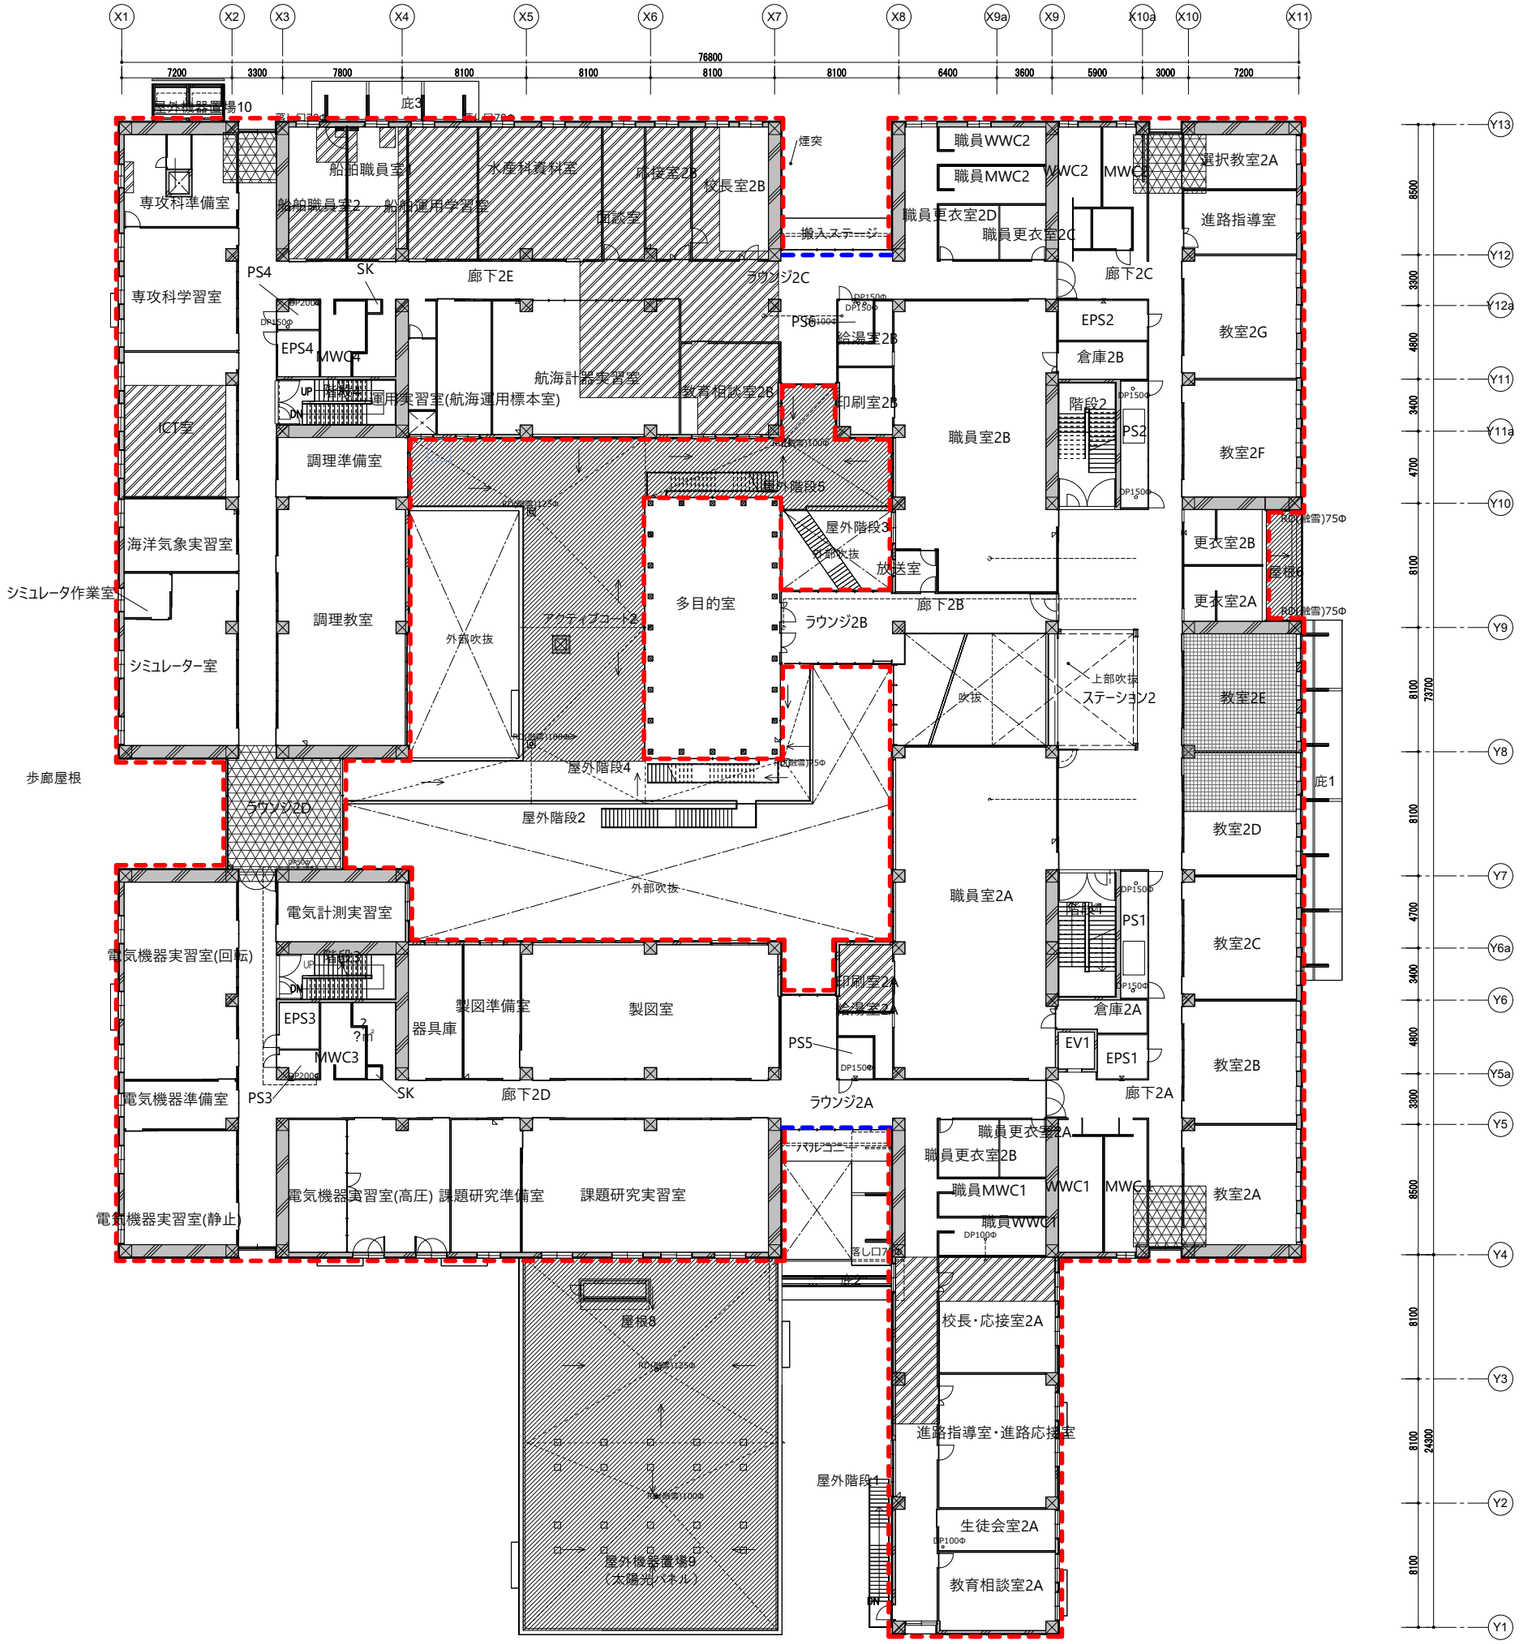

凡例	部位	断熱材種別	厚さ（mm）	熱伝導率（w/m·k）	熱抵抗値（㎡·k/w）	備考
	屋根	硬質ウレタンフォーム板2種1号（PUF）	70	0.023	3.04	スラブ上、パラペット立上り部
	外壁	ビーズ法ポリスチレンフォーム板1号（EPS）	50	0.036	1.38	湿式外断熱工法
	床下	吹付硬質ウレタンフォームA種1H（S-PUF）	70	0.026	2.69	スラブ下
			30		1.15	屋内結露対策部
	外壁	吹付硬質ウレタンフォームA種1H（S-PUF）	50	0.026	1.92	
	床下	押出法ポリスチレンフォーム断熱材3種（XPS）	50	0.028	1.78	断熱複合板打込（断熱補強部はt30）
	床下	湿式不燃断熱材	30	0.044	0.68	昇降口、玄関
	床下	硬質ウレタンフォーム板2種1号(PUF)	50	0.023	2.17	1F床下

※断熱補強部はS-PUFt50とし、熱端から1000mm
※断熱材露出部は不燃仕様とする

訂正				件名	岩手県立宮古商工高等学校及び岩手県立宮古水産高等学校 校舎新築(建築)工事		
				図面名称	断熱範囲図-2	縮尺 A1版 1/200 A3版 1/400	図面番号 A-616

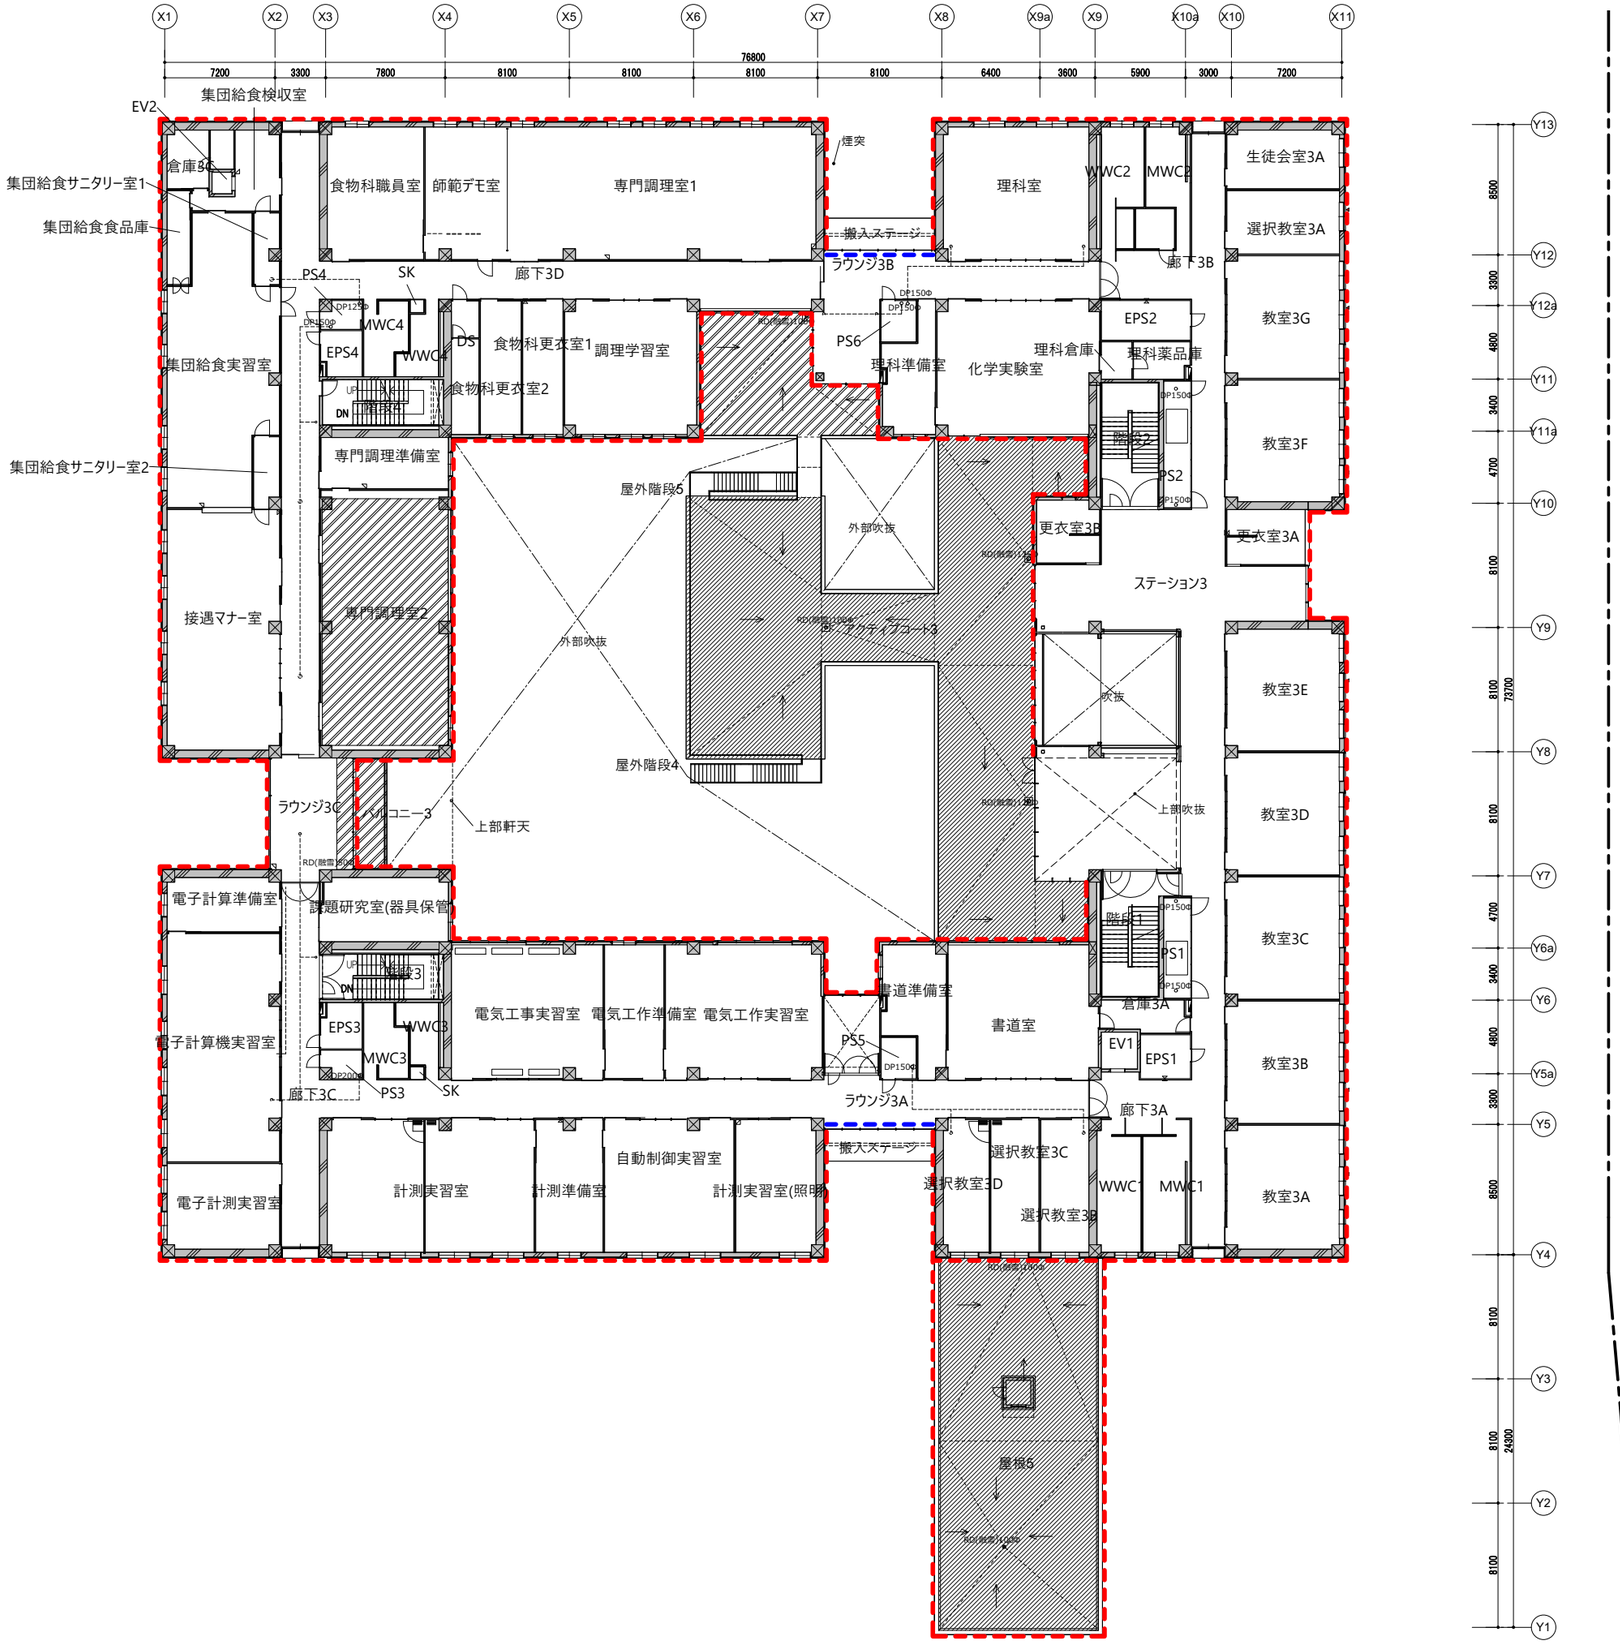

凡例	部位	断熱材種別	厚さ（mm）	熱伝導率（w/m·k）	熱抵抗値（㎡·k/w）	備考
	屋根	硬質ウレタンフォーム板2種1号（PUF）	70	0.023	3.04	スラブ上、パラペット立上り部
	外壁	ビーズ法ポリスチレンフォーム板1号（EPS）	50	0.036	1.38	湿式外断熱工法
	床下	吹付硬質ウレタンフォームA種1H（S-PUF）	70	0.026	2.69	スラブ下
			30		1.15	屋内結露対策部
	外壁	吹付硬質ウレタンフォームA種1H（S-PUF）	50	0.026	1.92	
	床下	押出法ポリスチレンフォーム断熱材3種（XPS）	50	0.028	1.78	断熱複合板打込(断熱補強部はt30)
	床下	湿式不燃断熱材	30	0.044	0.68	昇降口、玄関
	床下	硬質ウレタンフォーム板2種1号(PUF)	50	0.023	2.17	1F床下

※断熱補強部はS-PUFt50とし、熱端から1000mm
※断熱材露出部は不燃仕様とする

N


訂正

件名 岩手県立宮古商工高等学校及び岩手県立宮古水産高等学校
校舎新築(建築)工事

図面名称 断熱範囲図-3

縮尺 A1版 1/200
A3版 1/400

図面番号 A-617

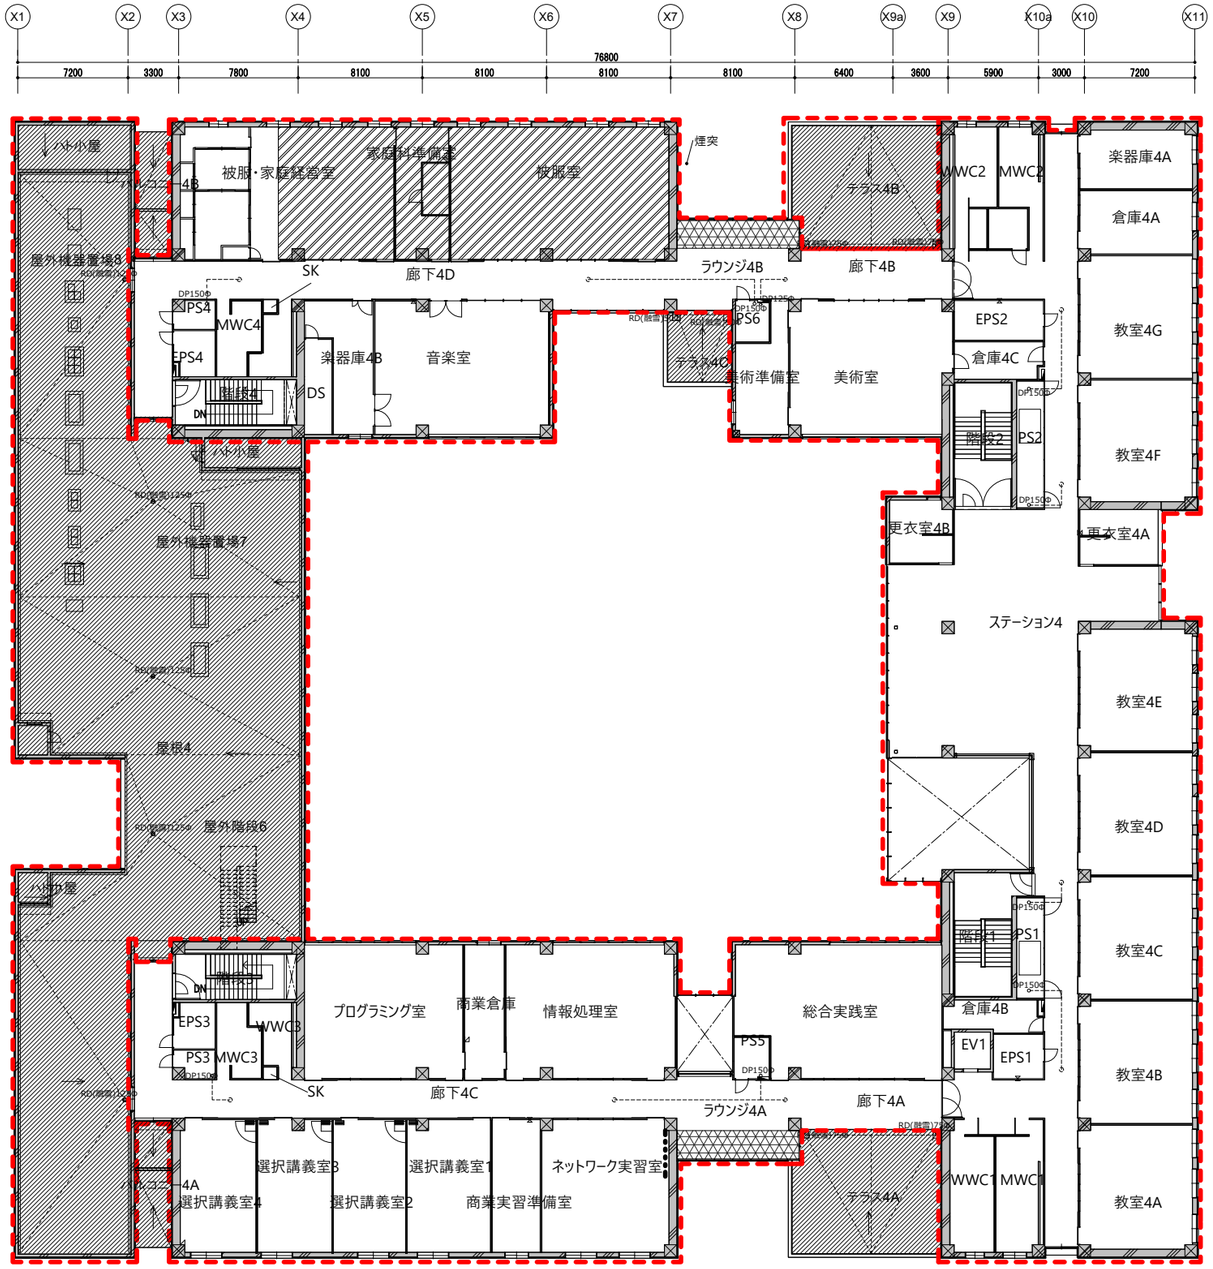

凡例	部位	断熱材種別	厚さ（mm）	熱伝導率（w/m·k）	熱抵抗値（㎡·k/w）	備考
	屋根	硬質ウレタンフォーム板2種1号（PUF）	70	0.023	3.04	スラブ上、パラペット立上り部
	外壁	ビーズ法ポリスチレンフォーム板1号（EPS）	50	0.036	1.38	湿式外断熱工法
	床下	吹付硬質ウレタンフォームA種1H（S-PUF）	70	0.026	2.69	スラブ下
			30		1.15	屋内結露対策部
	外壁	吹付硬質ウレタンフォームA種1H（S-PUF）	50	0.026	1.92	
	床下	押出法ポリスチレンフォーム断熱材3種（XPS）	50	0.028	1.78	断熱複合板打込（断熱補強部はt30）
	床下	湿式不燃断熱材	30	0.044	0.68	昇降口、玄関
	床下	硬質ウレタンフォーム板2種1号(PUF)	50	0.023	2.17	1F床下

※断熱補強部はS-PUFt50とし、熱端から1000mm
※断熱材露出部は不燃仕様とする

N


訂正

件名 岩手県立宮古商工高等学校及び岩手県立宮古水産高等学校
校舎新築(建築)工事

図面名称 断熱範囲図-4

縮尺 A1版 1/200
A3版 1/400

図面番号 A-618

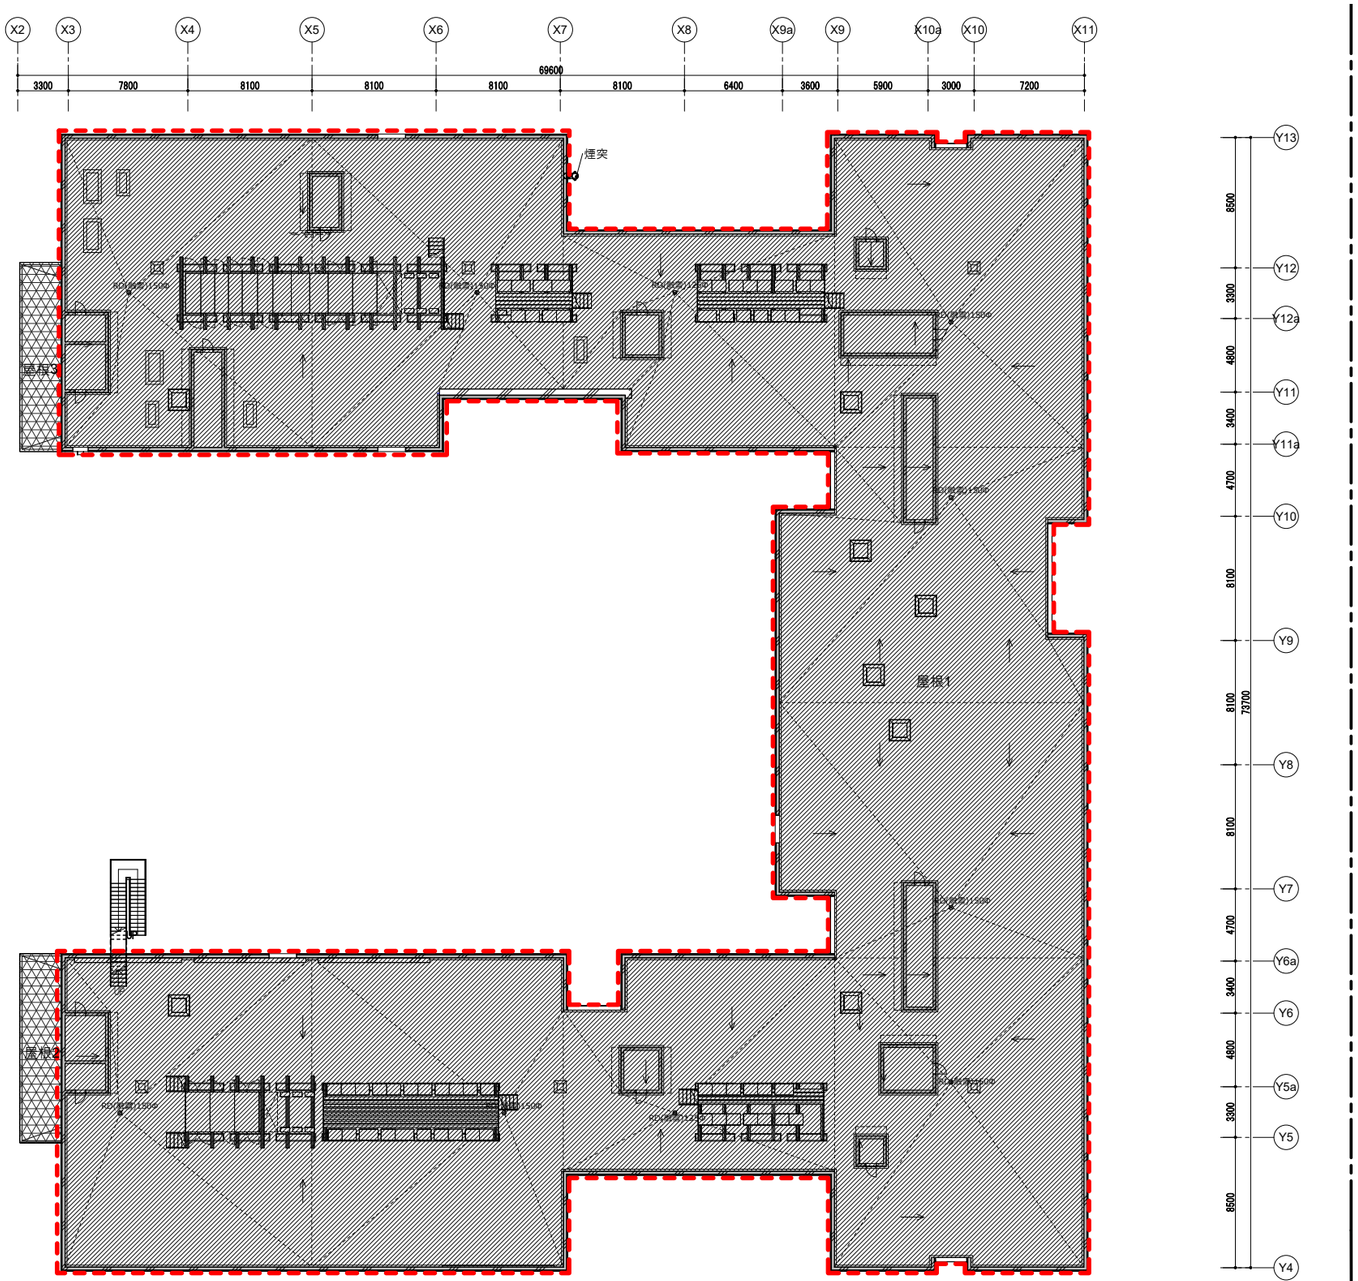

凡例	部位	断熱材種別	厚さ（mm）	熱伝導率（w/m·k）	熱抵抗値（㎡·k/w）	備考
	屋根	硬質ウレタンフォーム板2種1号（PUF）	70	0.023	3.04	スラブ上、パラペット立上り部
	外壁	ビーズ法ポリスチレンフォーム板1号（EPS）	50	0.036	1.38	湿式外断熱工法
	床下	吹付硬質ウレタンフォームA種1H（S-PUF）	70	0.026	2.69	スラブ下
			30		1.15	屋内結露対策部
	外壁	吹付硬質ウレタンフォームA種1H（S-PUF）	50	0.026	1.92	
	床下	押出法ポリスチレンフォーム断熱材3種(XPS)	50	0.028	1.78	断熱複合板打込(断熱補強部はt30)
	床下	湿式不燃断熱材	30	0.044	0.68	昇降口、玄関
	床下	硬質ウレタンフォーム板2種1号(PUF)	50	0.023	2.17	1F床下

※断熱補強部はS-PUFt50とし、熱端から1000mm
※断熱材露出部は不燃仕様とする

N

訂正

件名 岩手県立宮古商工高等学校及び岩手県立宮古水産高等学校
校舎新築(建築)工事

図面名称 断熱範囲図-5

縮尺 A1版 1/200
A3版 1/400


図面番号 A-619

凡例	防水種別
	アスファルト露出防水絶縁断熱工法A （改質アスファルト防水ノンケトル工法　同等）
	アスファルト露出防水絶縁断熱工法B （加熱型改質アス塗膜防水工法　同等）
	ウレタン塗膜防水
	ウレタン塗膜防水(ノンスリップ)
	ゴムアスファルト系塗膜防水
	超速硬化ウレタン複合防水
	モルタル防水

ゴムアスファルト系塗膜防水
→ウレタン塗膜防水

訂正					

件名	岩手県立宮古商工高等学校及び岩手県立宮古水産高等学校 校舎新築(建築)工事		
図面名称	防水範囲図-1	縮尺 A1版 1/200 A3版 1/400	図面番号 A-620

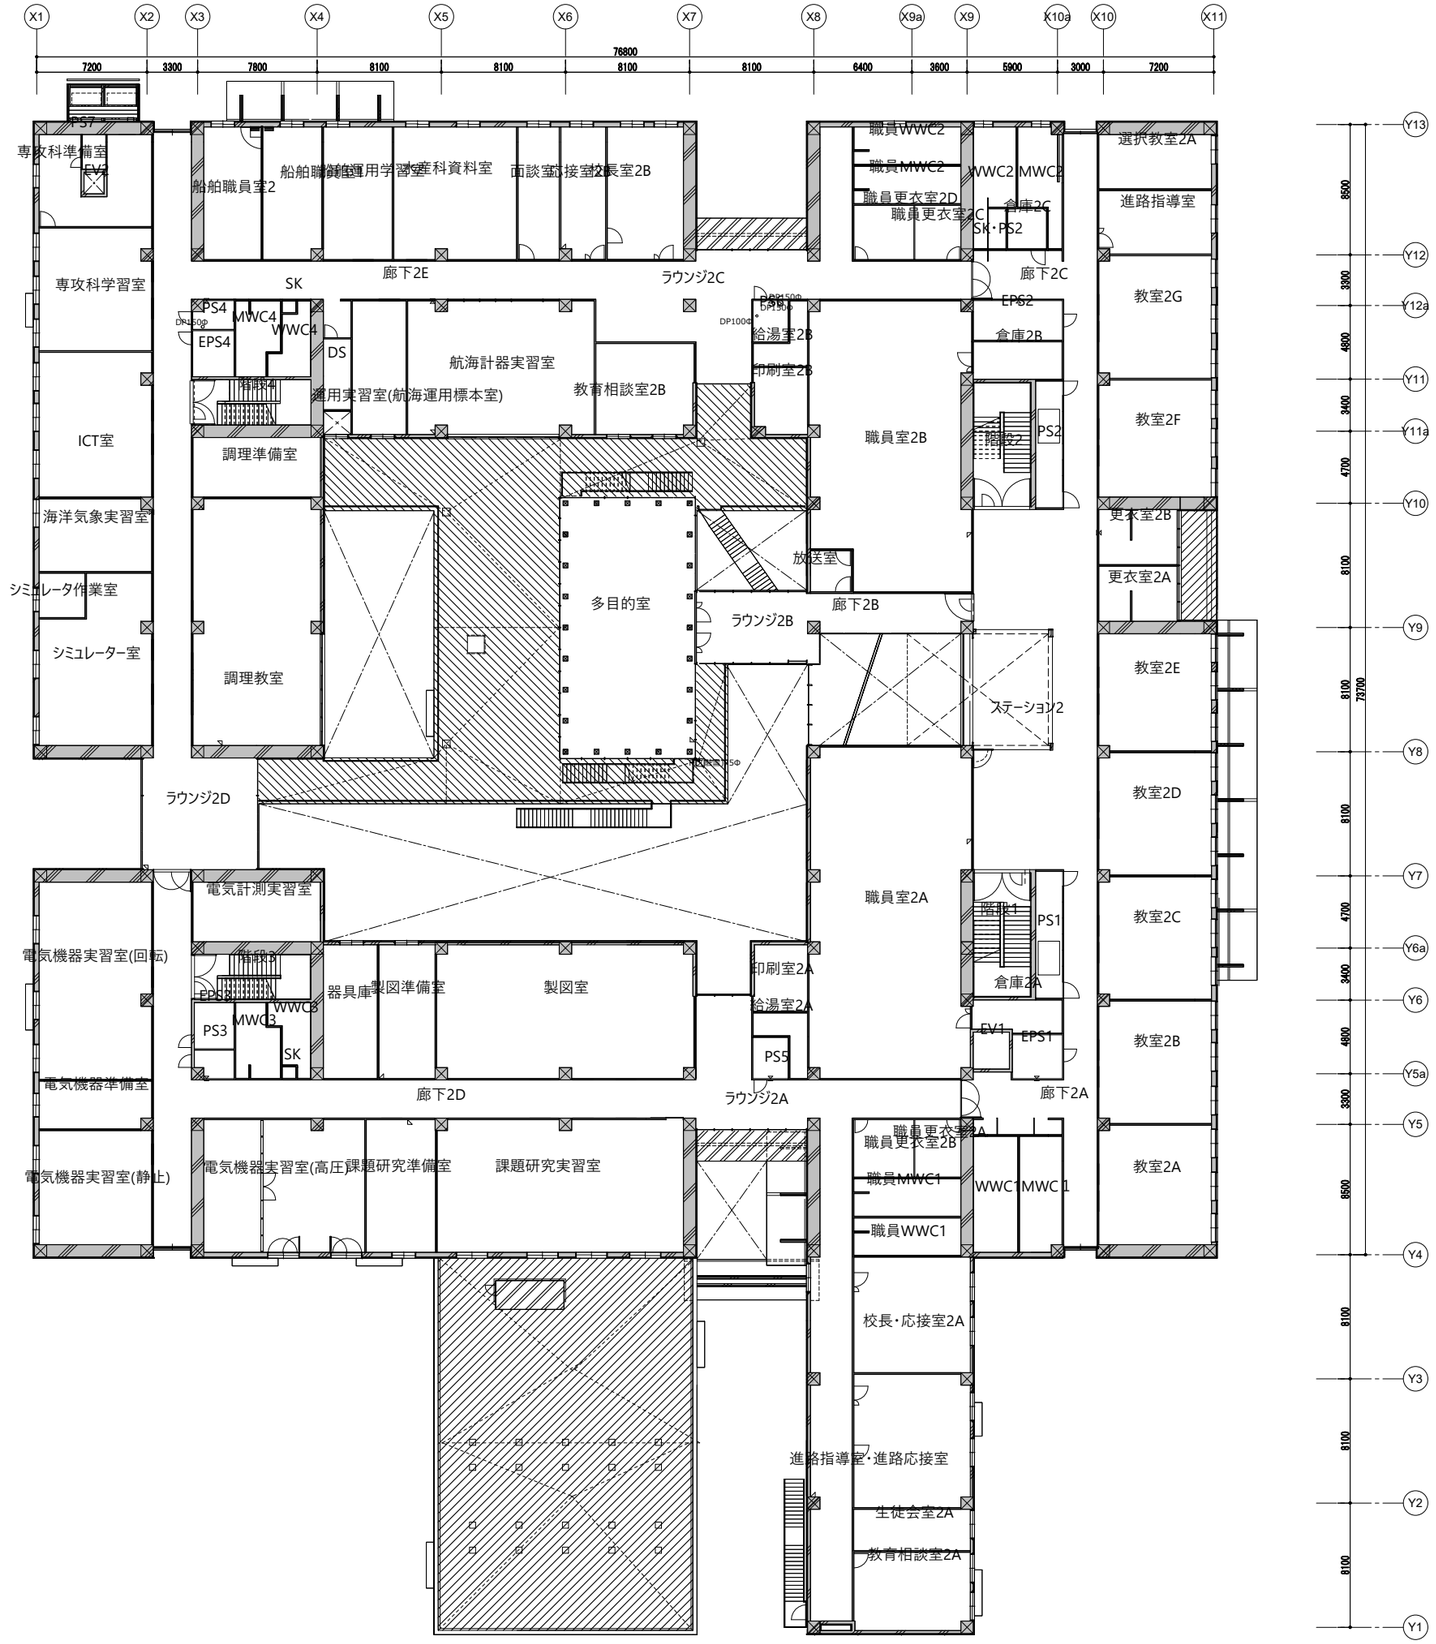

凡例	防水種別
	アスファルト露出防水絶縁断熱工法A （改質アスファルト防水ノンケトル工法　同等）
	アスファルト露出防水絶縁断熱工法B （加熱型改質アス塗膜防水工法　同等）
	ウレタン塗膜防水
	ウレタン塗膜防水(ノンスリップ)
	ゴムアスファルト系塗膜防水
	超速硬化ウレタン複合防水
	モルタル防水


訂正

件名 岩手県立宮古商工高等学校及び岩手県立宮古水産高等学校
校舎新築(建築)工事

図面名称 防水範囲図-2

縮尺 A1版 1/200
A3版 1/400

図面番号 A-621

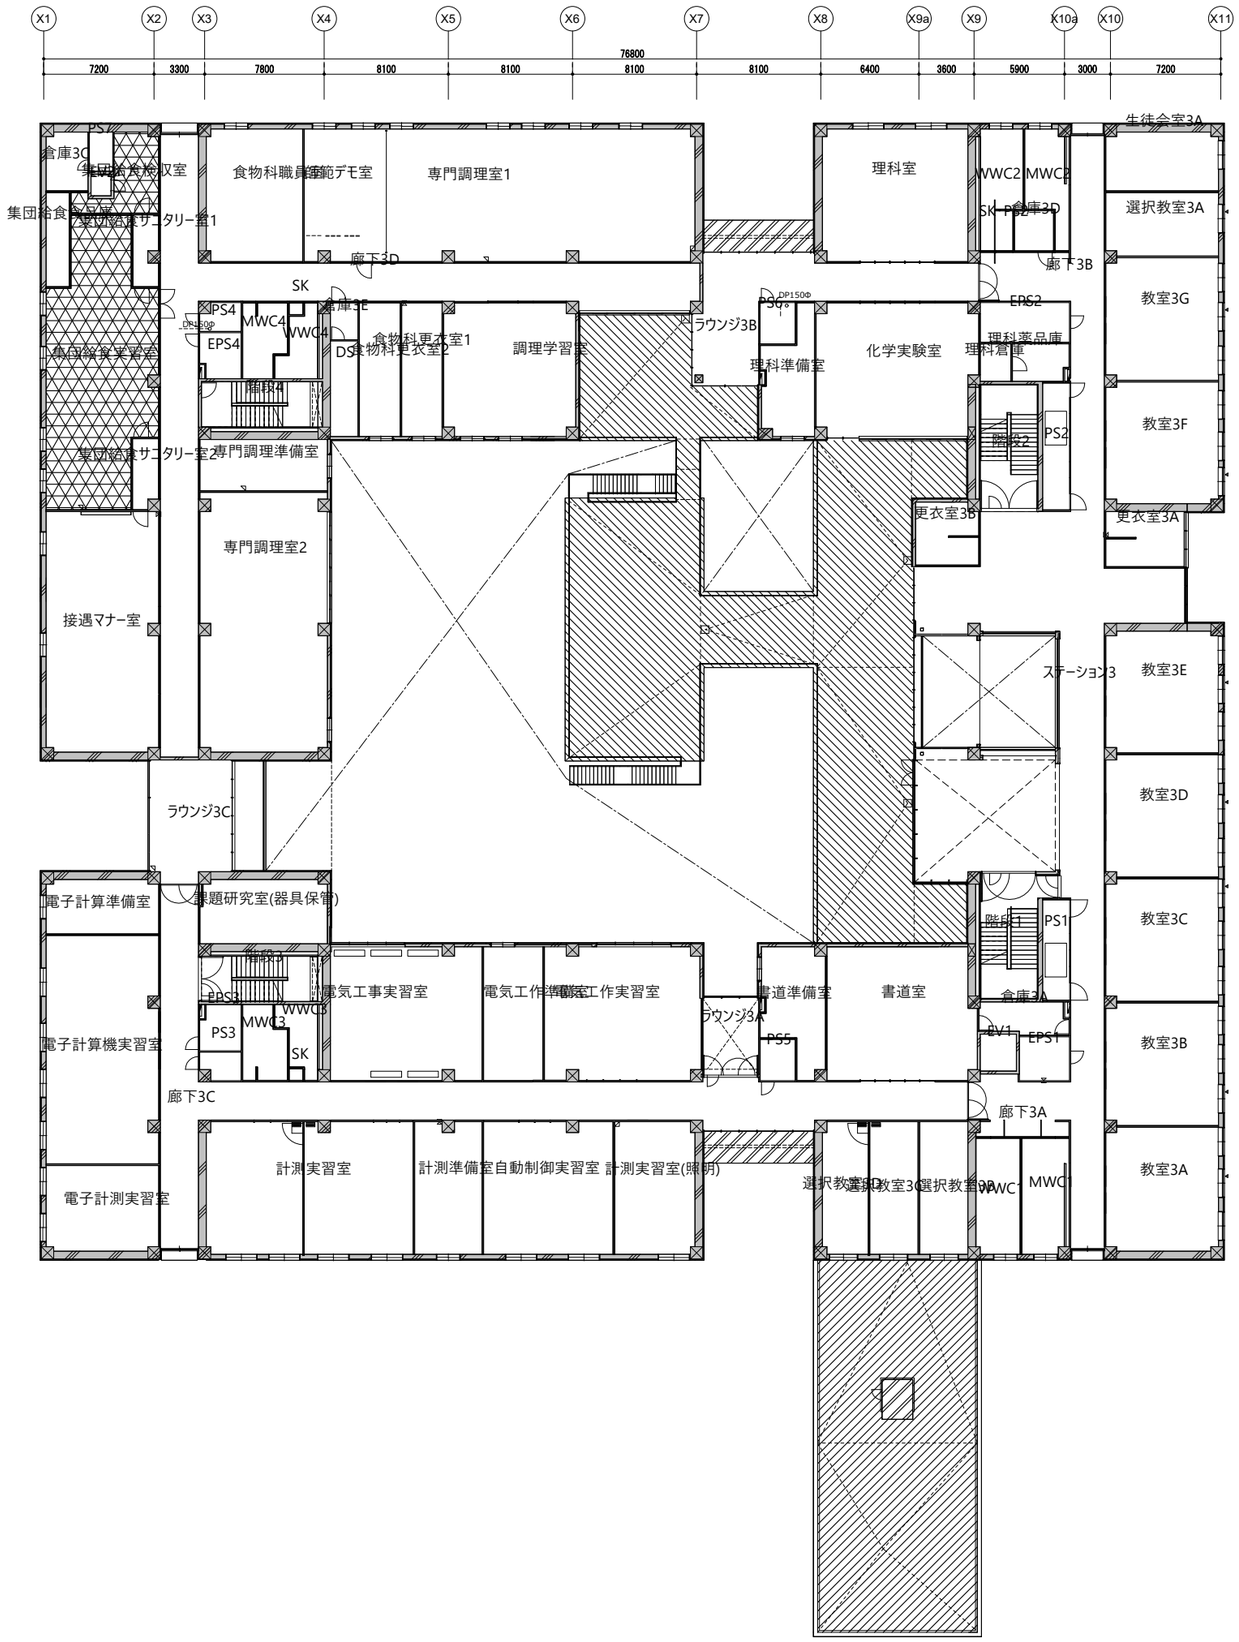

凡例	防水種別
	アスファルト露出防水絶縁断熱工法A （改質アスファルト防水ノンケトル工法　同等）
	アスファルト露出防水絶縁断熱工法B （加熱型改質アス塗膜防水工法　同等）
	ウレタン塗膜防水
	ウレタン塗膜防水(ノンスリップ)
	ゴムアスファルト系塗膜防水
	超速硬化ウレタン複合防水
	モルタル防水

N

3階
1 : 200


訂正

件名 岩手県立宮古商工高等学校及び岩手県立宮古水産高等学校
校舎新築(建築)工事

図面名称 防水範囲図-3

縮尺 A1版 1/200
A3版 1/400

図面番号 A-622

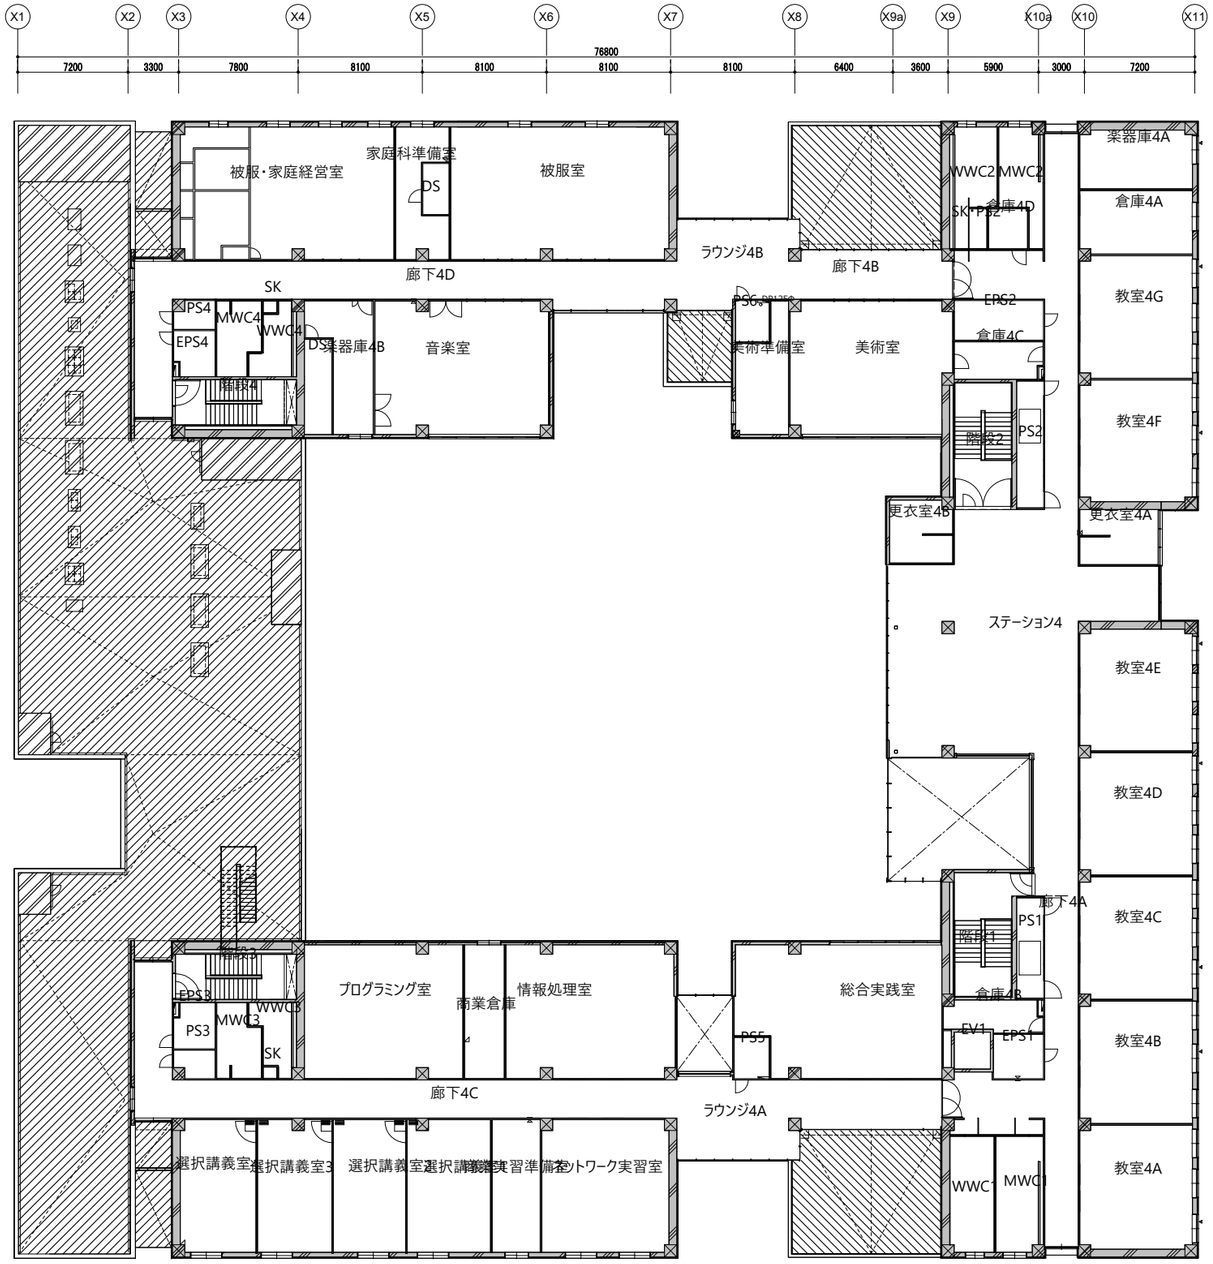

凡例	防水種別
	アスファルト露出防水絶縁断熱工法A （改質アスファルト防水ノンケトル工法　同等）
	アスファルト露出防水絶縁断熱工法B （加熱型改質アス塗膜防水工法　同等）
	ウレタン塗膜防水
	ウレタン塗膜防水(ノンスリップ)
	ゴムアスファルト系塗膜防水
	超速硬化ウレタン複合防水
	モルタル防水

N


訂正


件名 岩手県立宮古商工高等学校及び岩手県立宮古水産高等学校
校舎新築(建築)工事

図面名称 防水範囲図-4

縮尺 A1版 1/200
A3版 1/400

図面番号 A-623

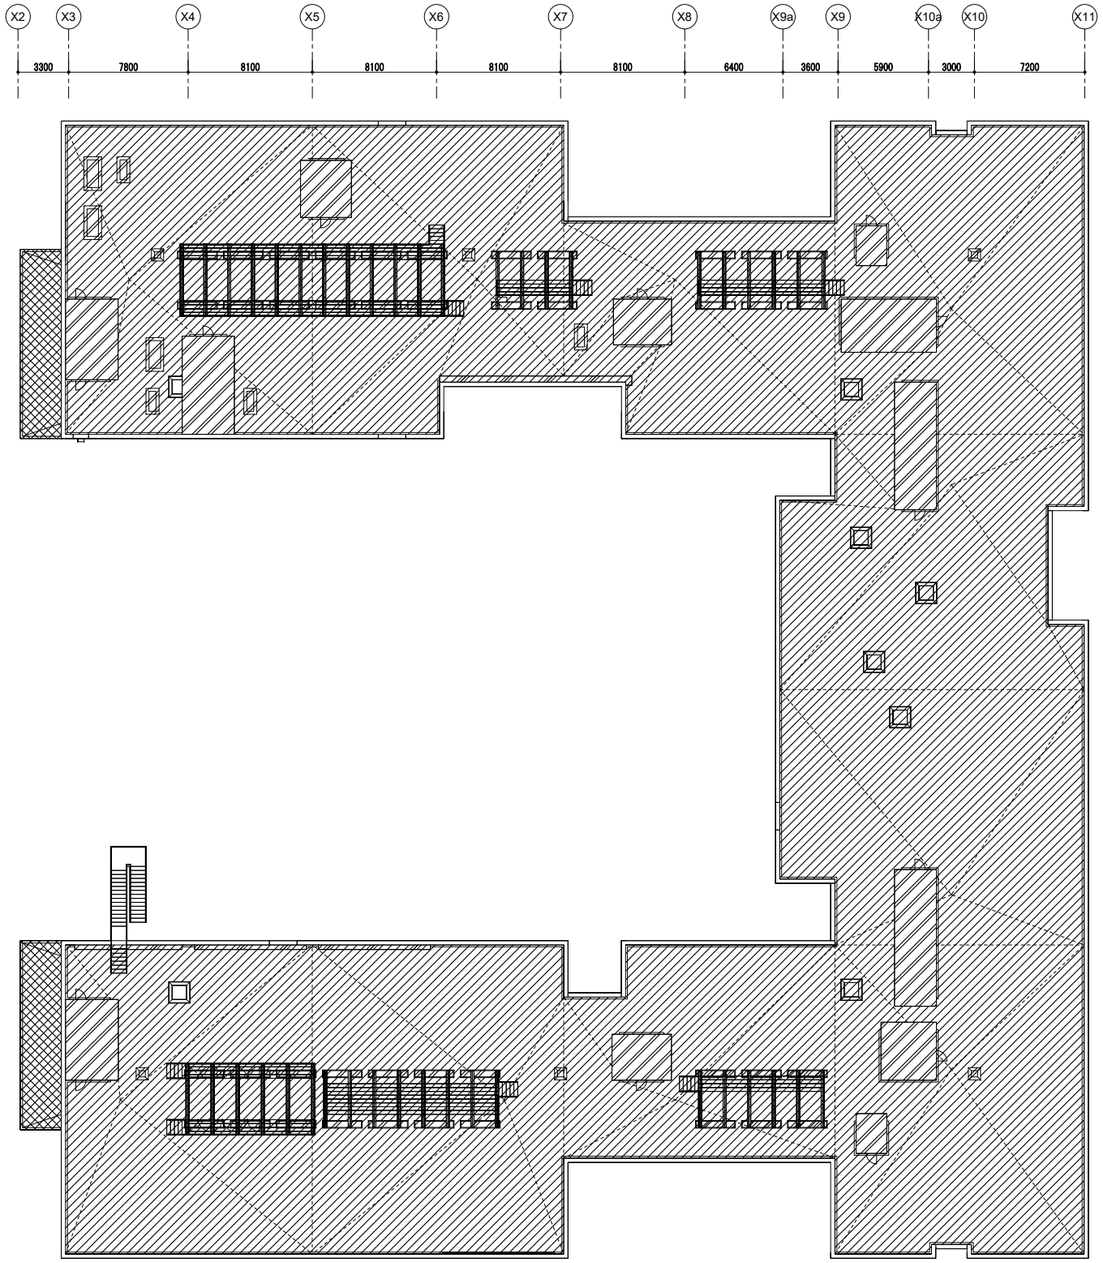

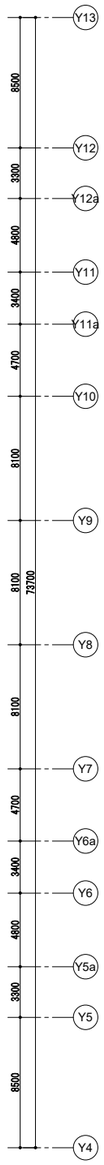

凡例	防水種別
	アスファルト露出防水絶縁断熱工法A （改質アスファルト防水ノンケトル工法　同等）
	アスファルト露出防水絶縁断熱工法B （加熱型改質アス塗膜防水工法　同等）
	ウレタン塗膜防水
	ウレタン塗膜防水(ノンスリップ)
	ゴムアスファルト系塗膜防水
	超速硬化ウレタン複合防水
	モルタル防水

N

訂正				
			件名	岩手県立宮古商工高等学校及び岩手県立宮古水産高等学校 校舎新築(建築)工事
			図面名称	防水範囲図-5
			縮尺	A1版 1/200 A3版 1/400
			図面番号	A-624